





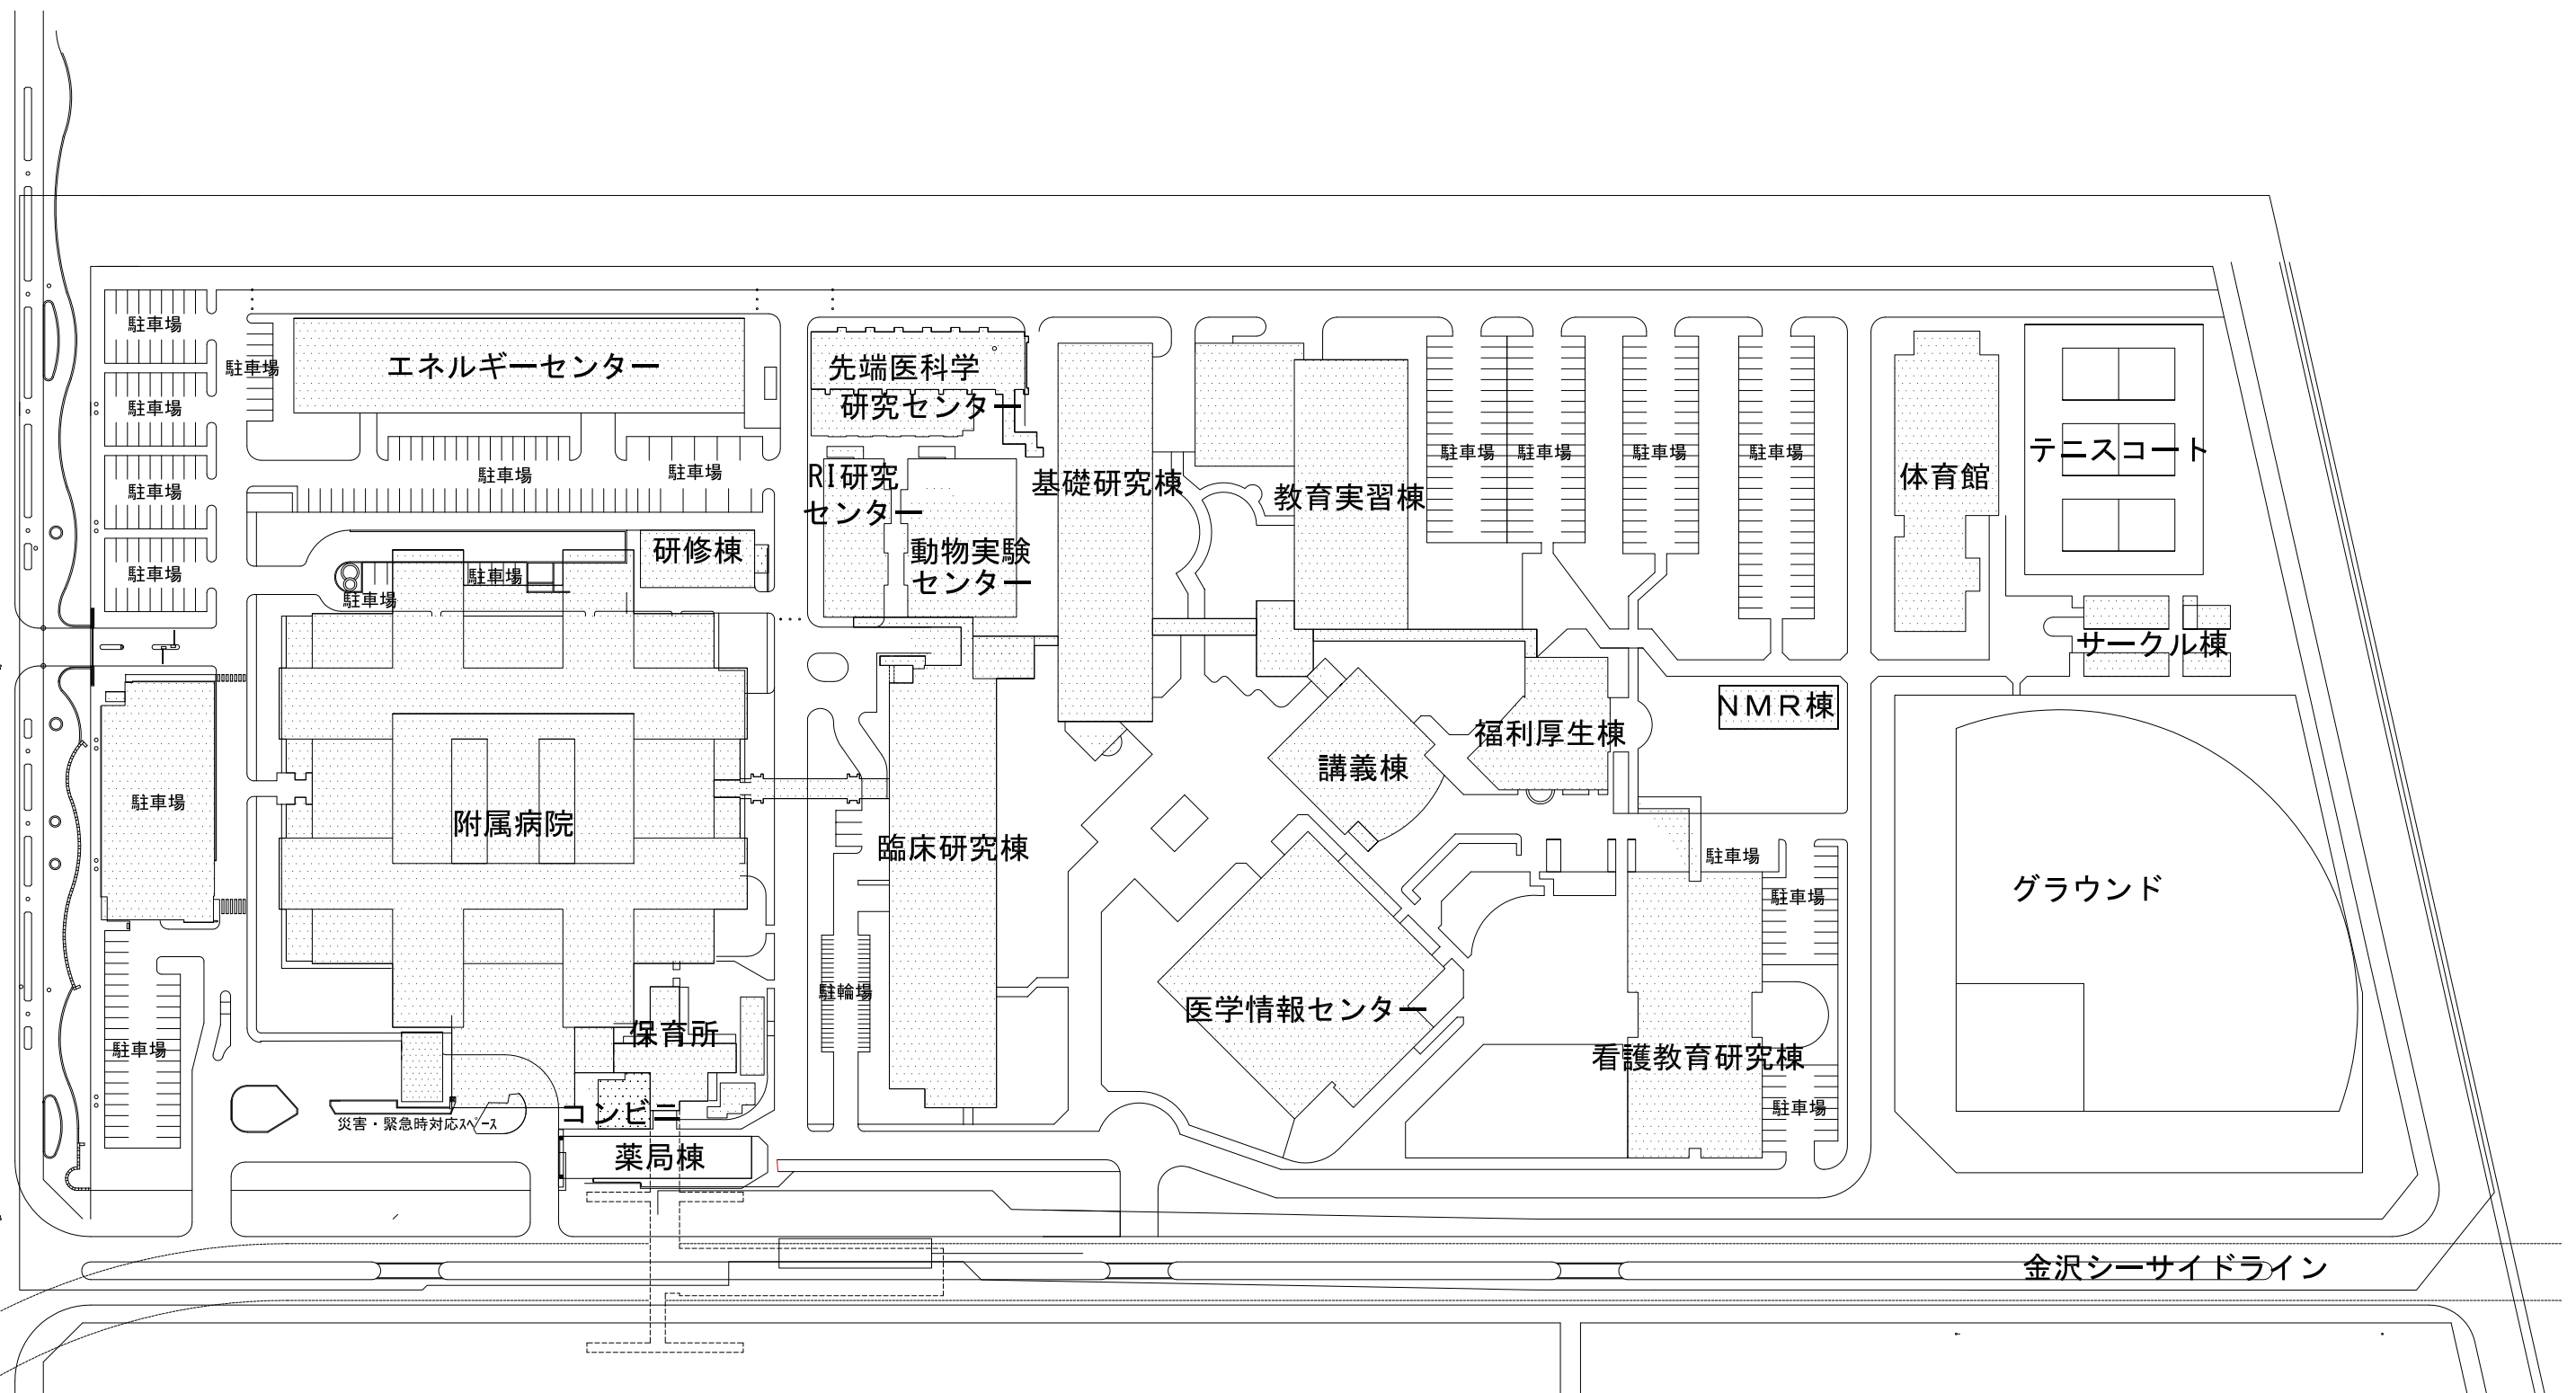



医学部・附属病院全体図

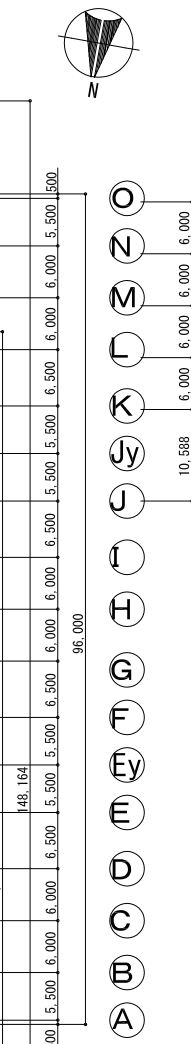

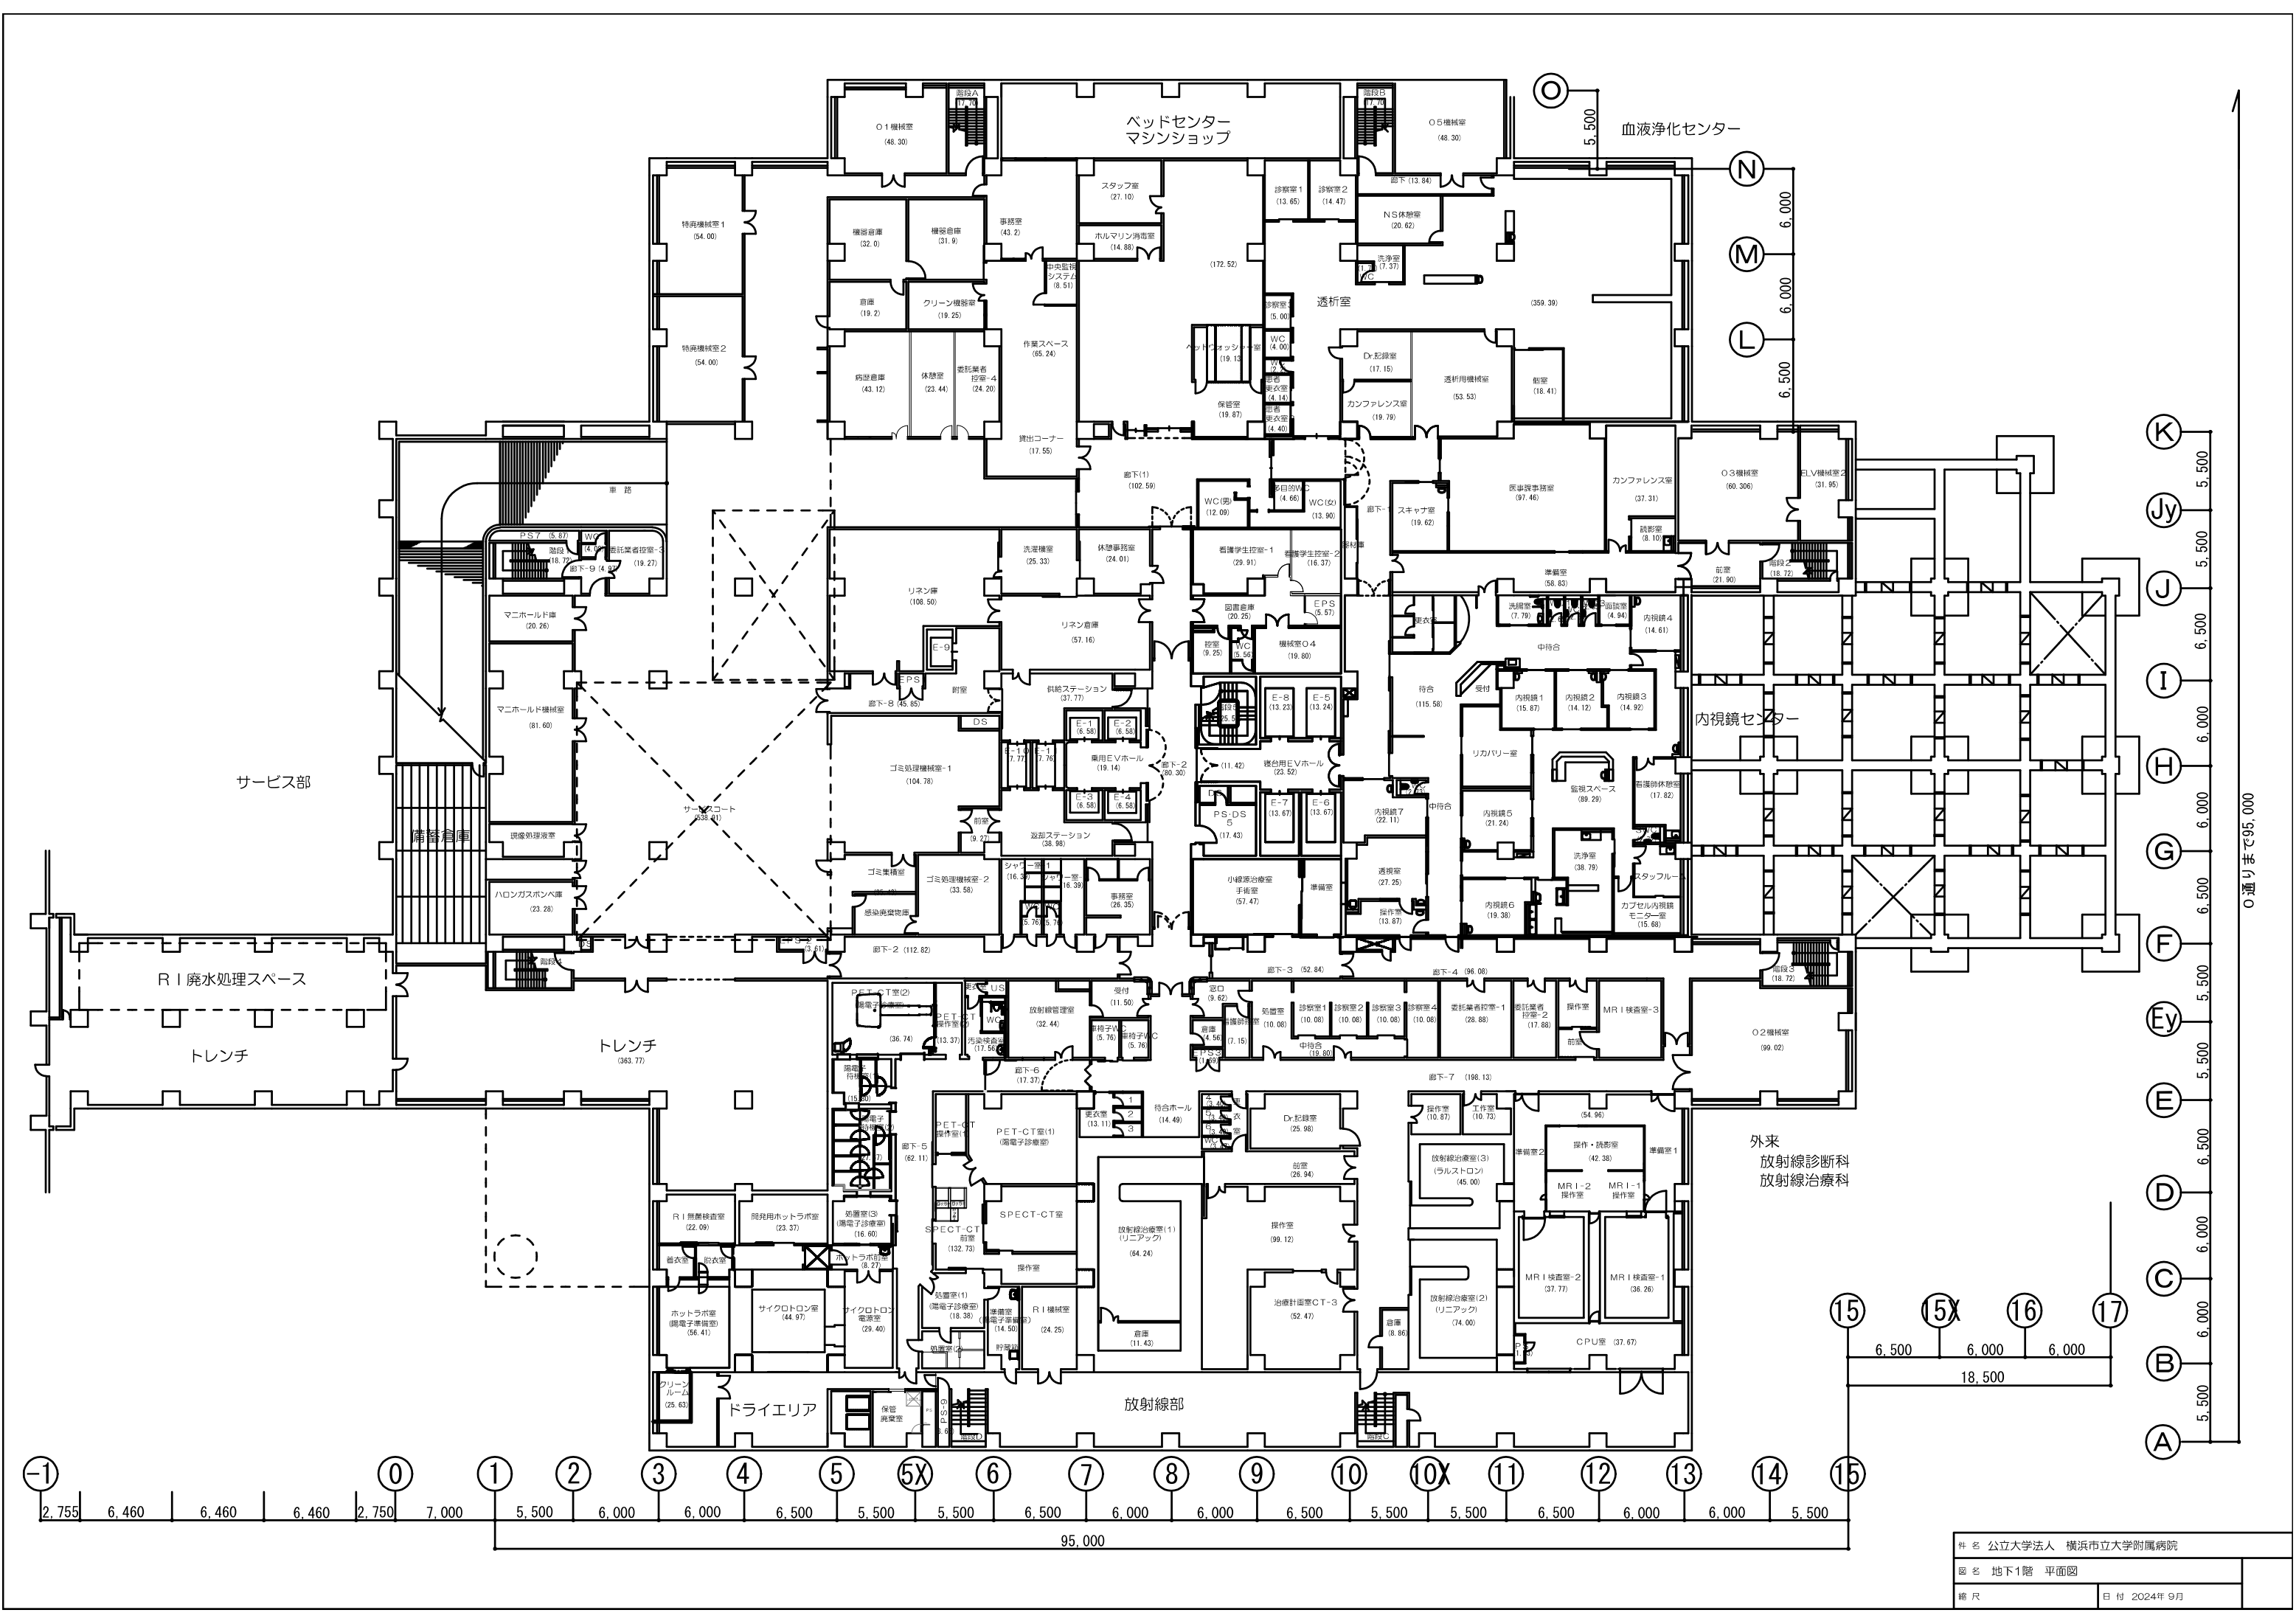

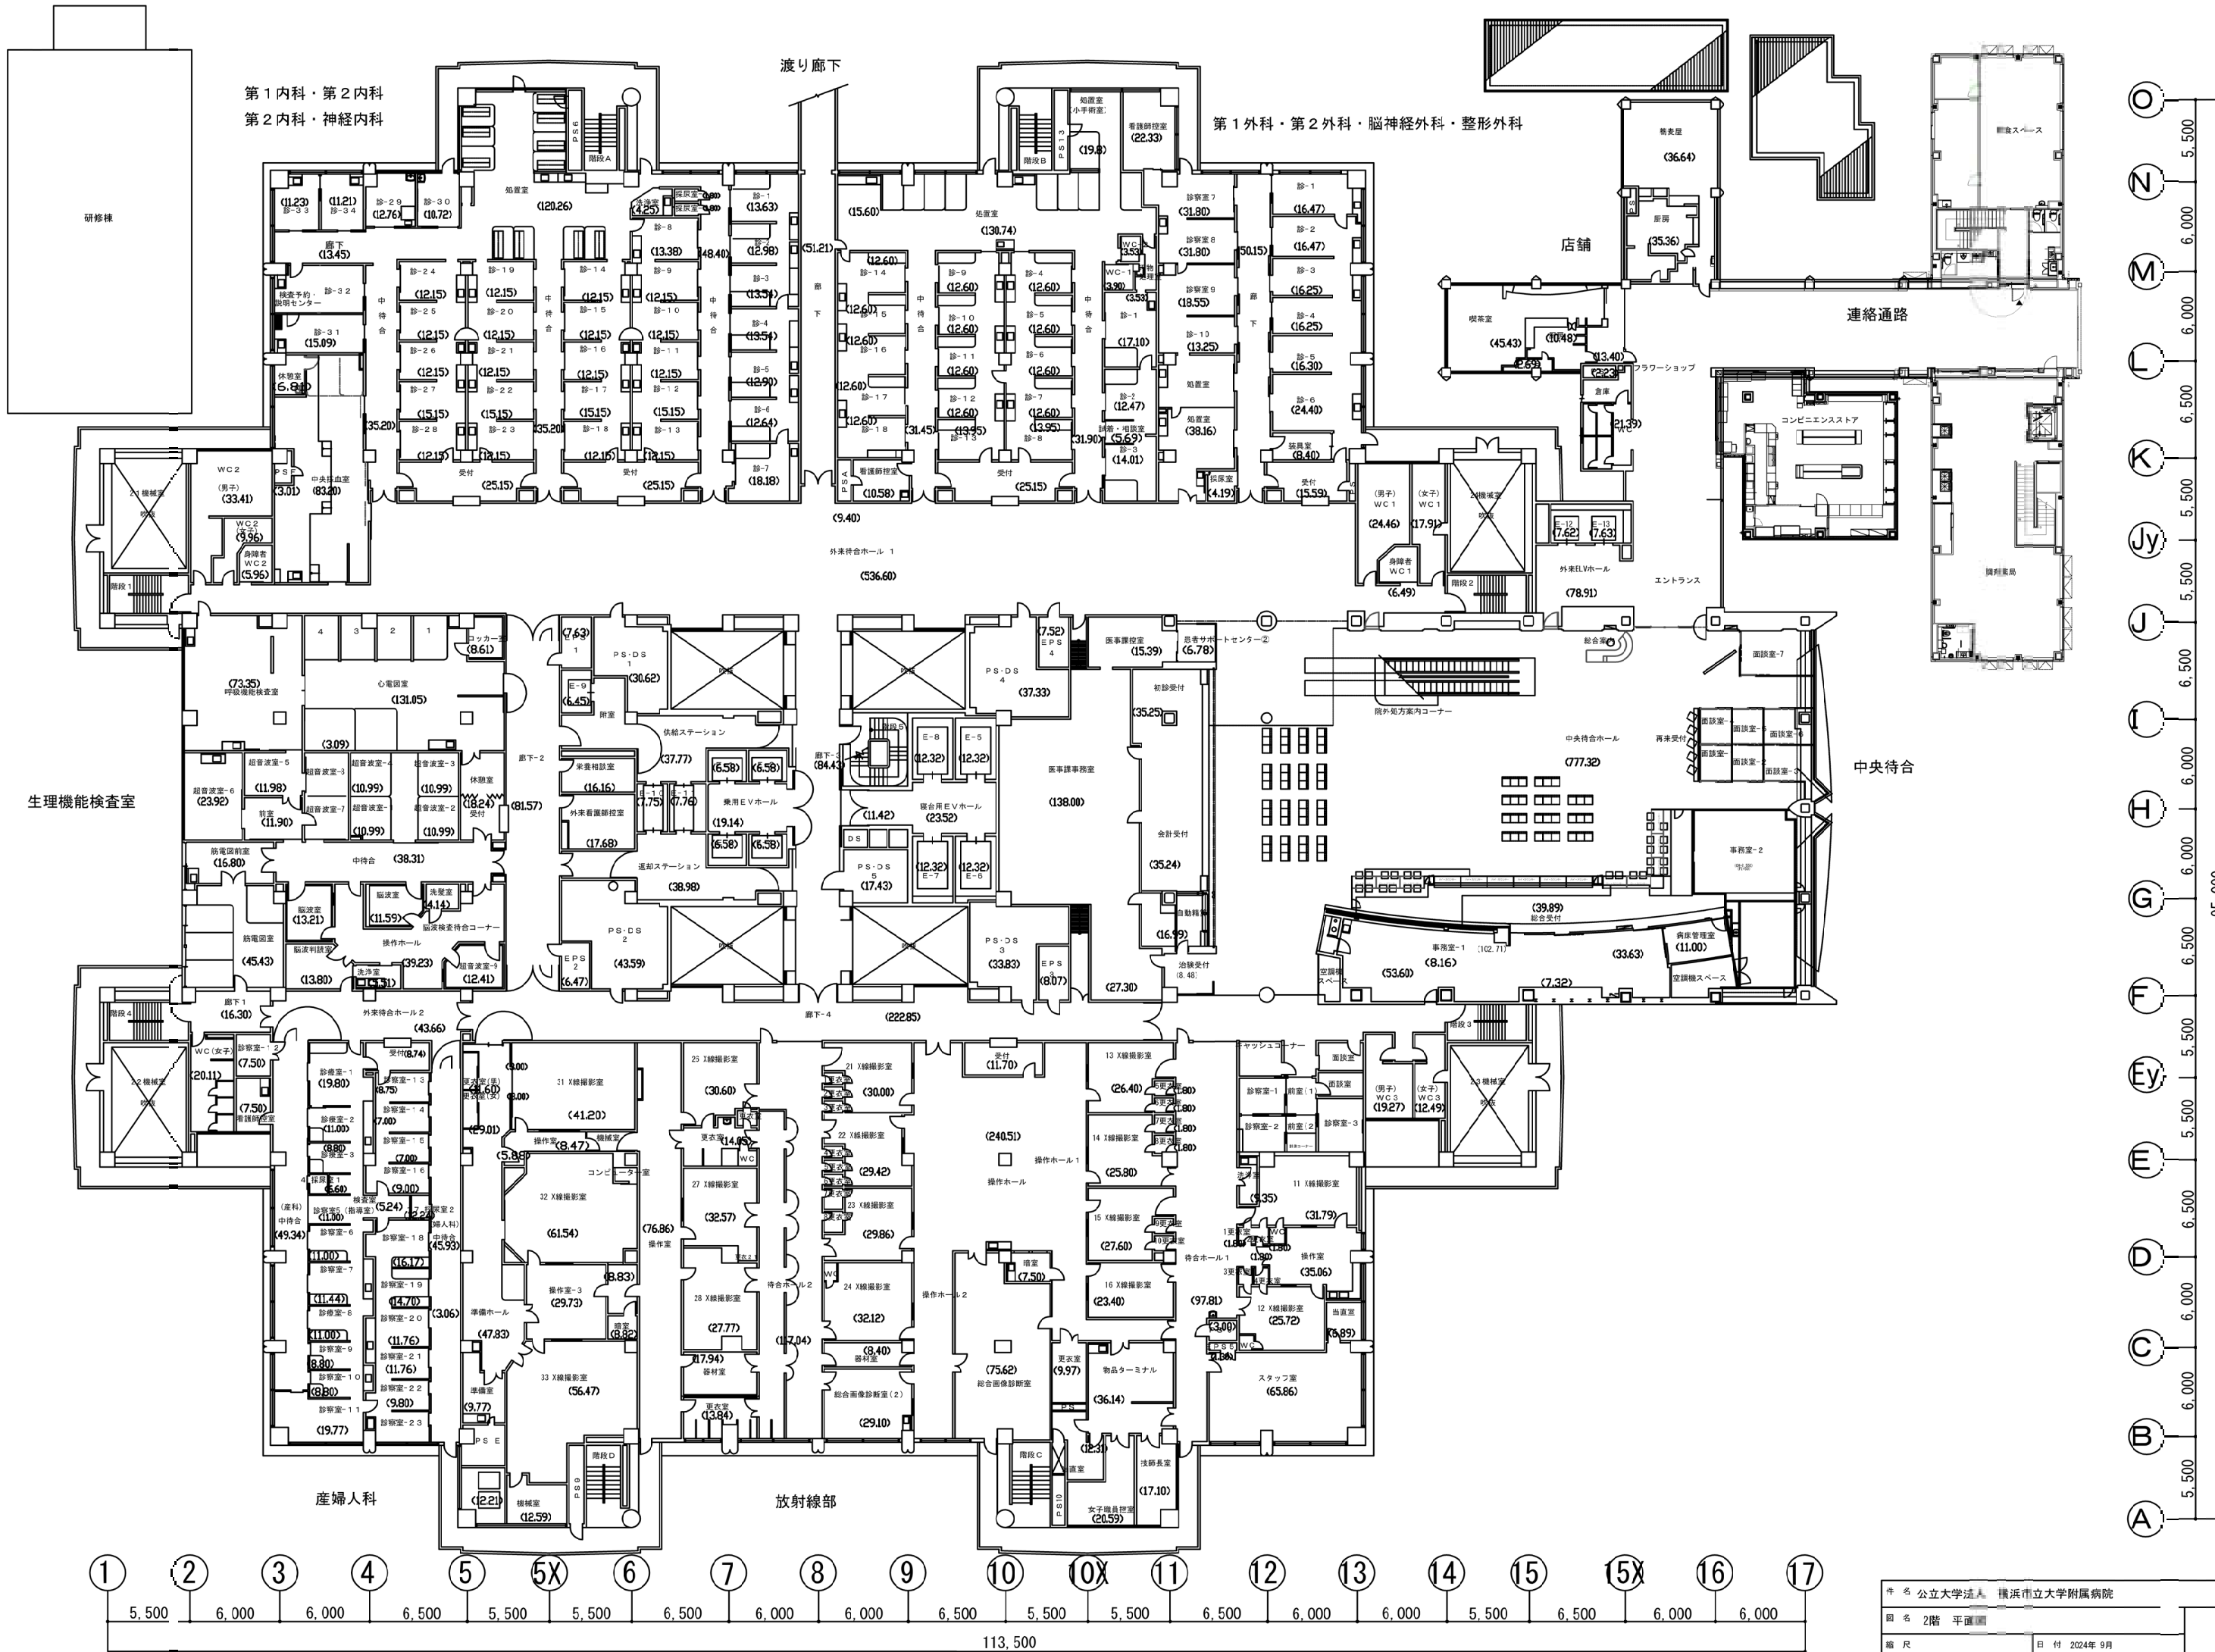


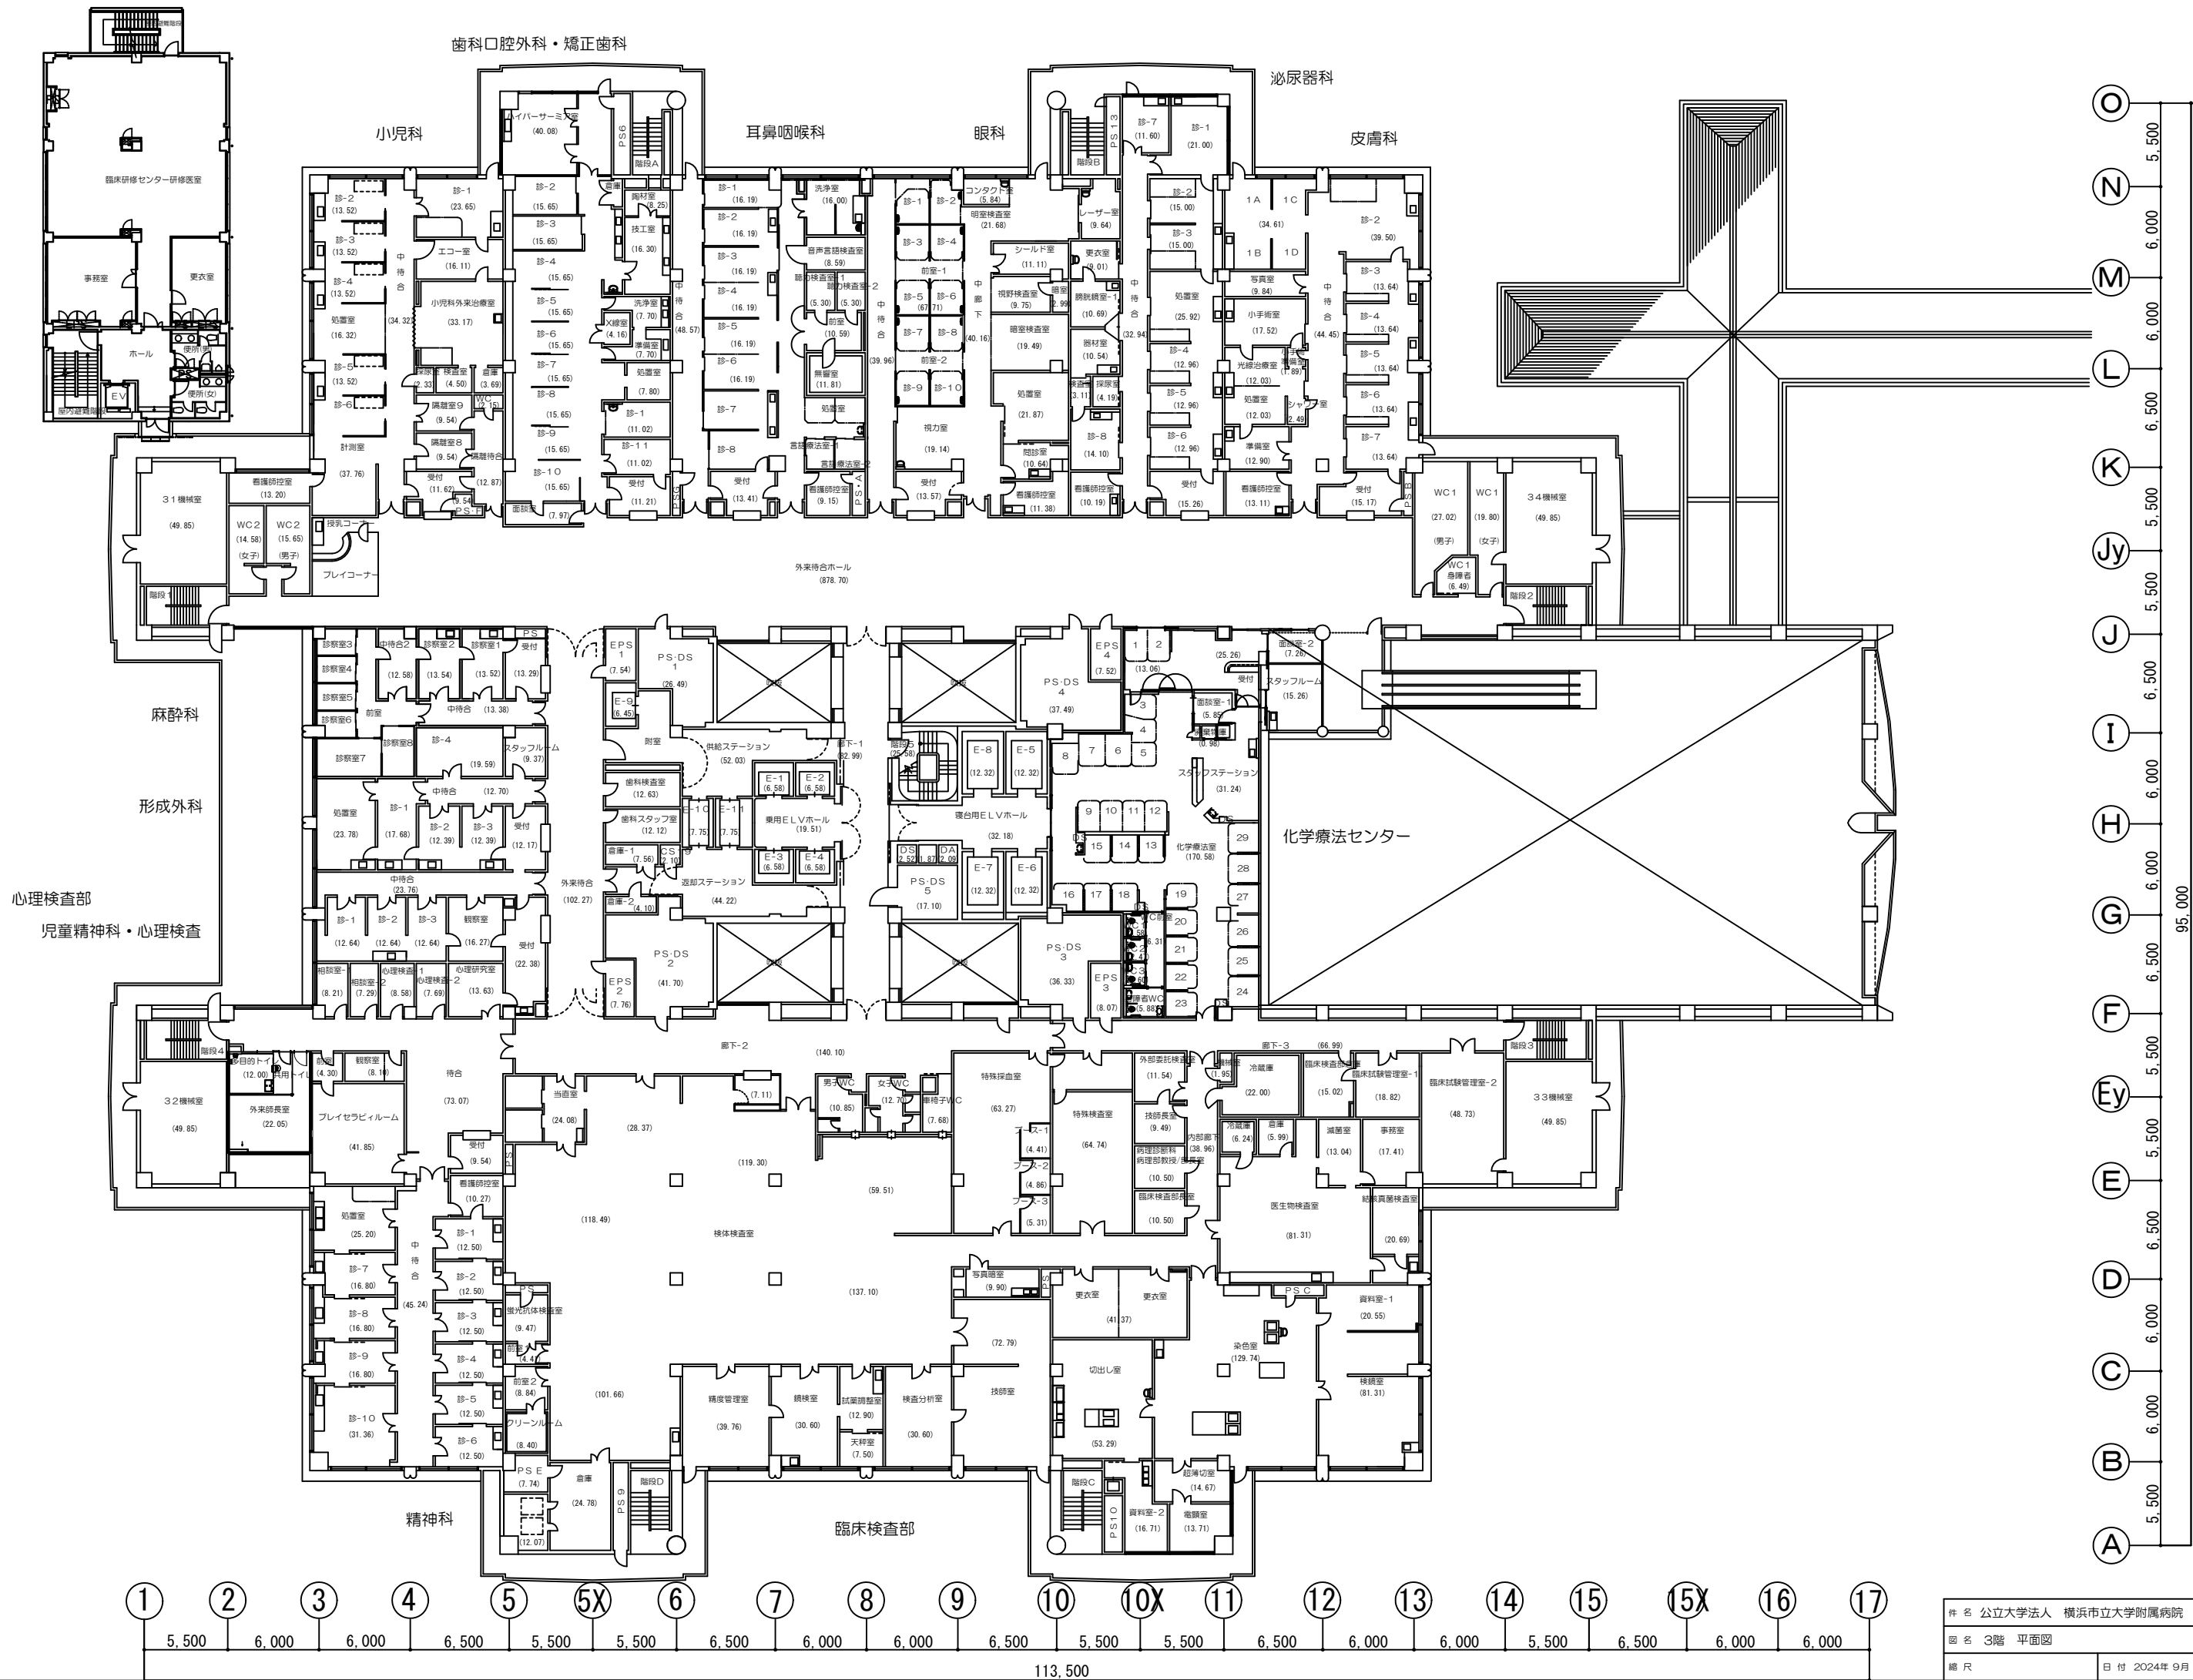


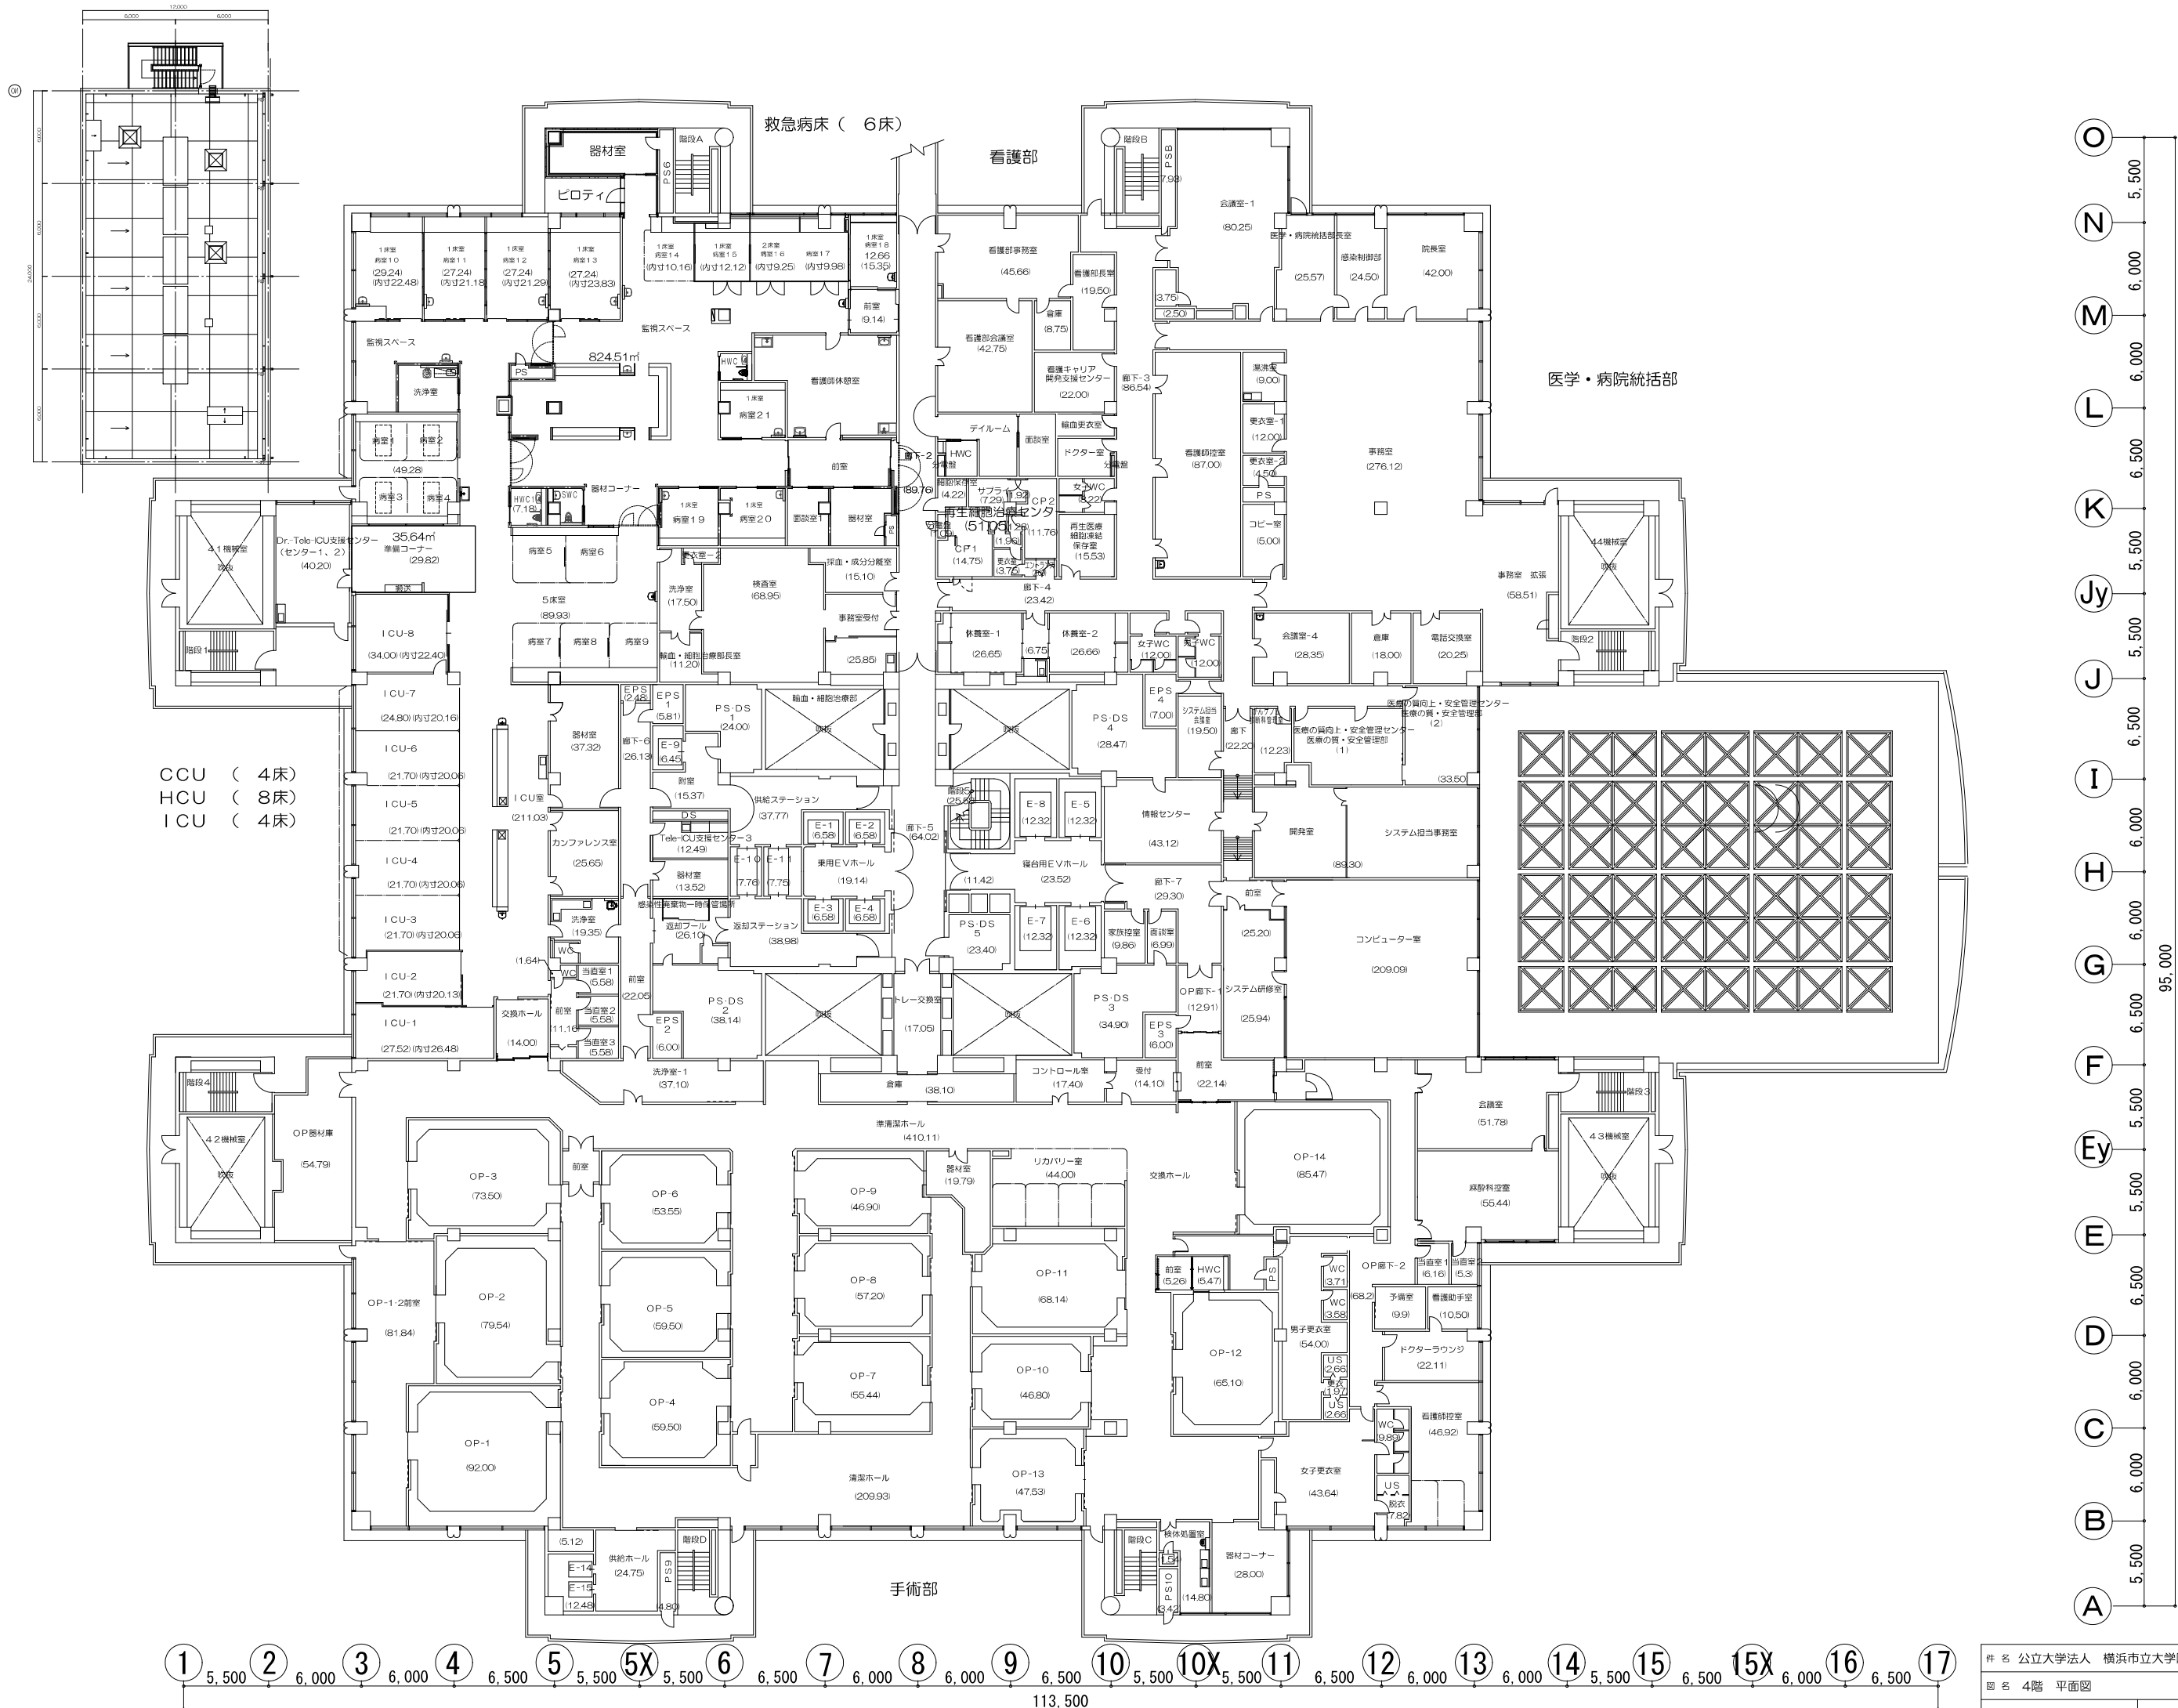



図 名 4階 平面図

縮 尺 日 付 2024年 8月

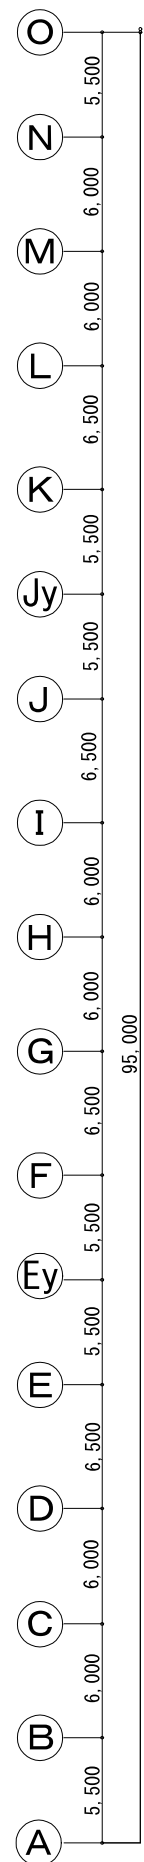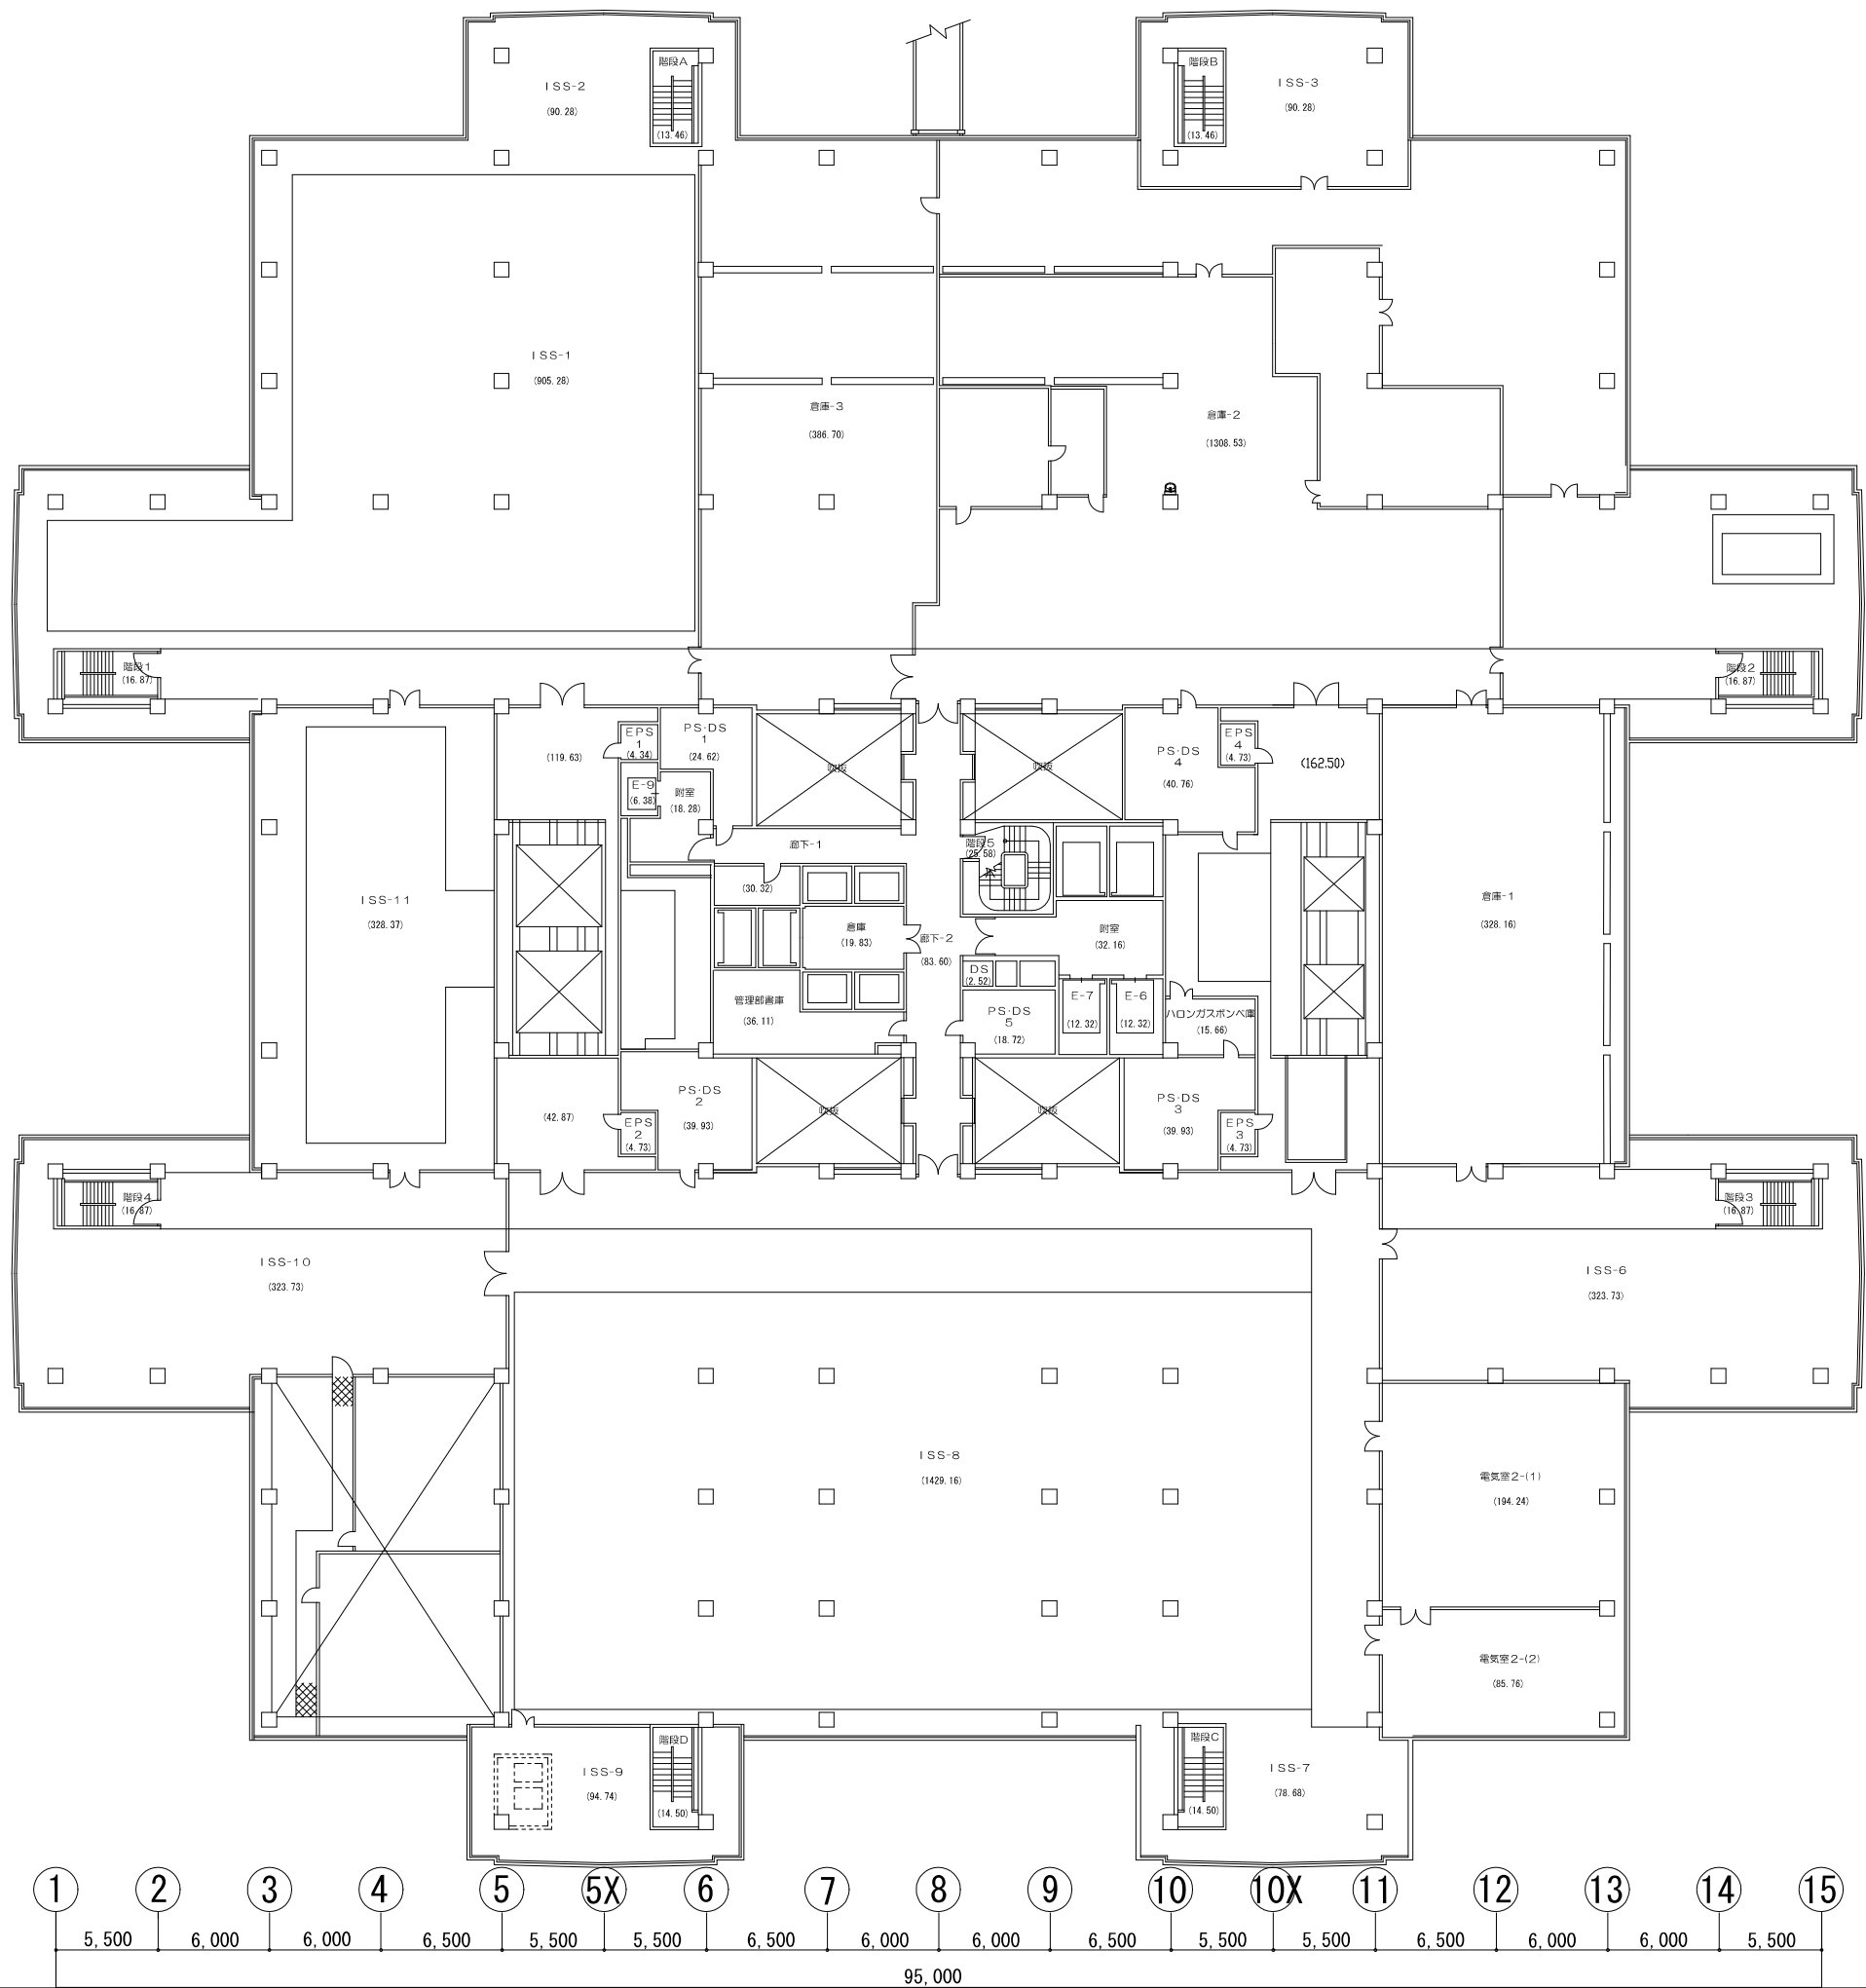

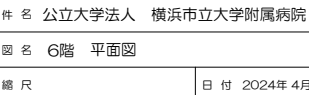


7-1 病棟 心臓血管外科・小児循環器 (8床)
(42床) 小児科 (2床)
一般外科 (23床)
臨床腫瘍科・乳腺外科 (8床)
共 用 (1床)

7-4 病棟 消化器外科 (36床)
(44床) 乳腺外科 (5床)
共 用 (3床)

7-2 病棟 整形外科 (34床)
(47床) リハビリテーション科 (5床)
消化器・肝移植外科 (1床)
共 用 (7床)

7-3 病棟 脳神経外科 (22床)
(40床) 形成外科 (11床)
脳卒中科 (2床)
共 用 (5床)

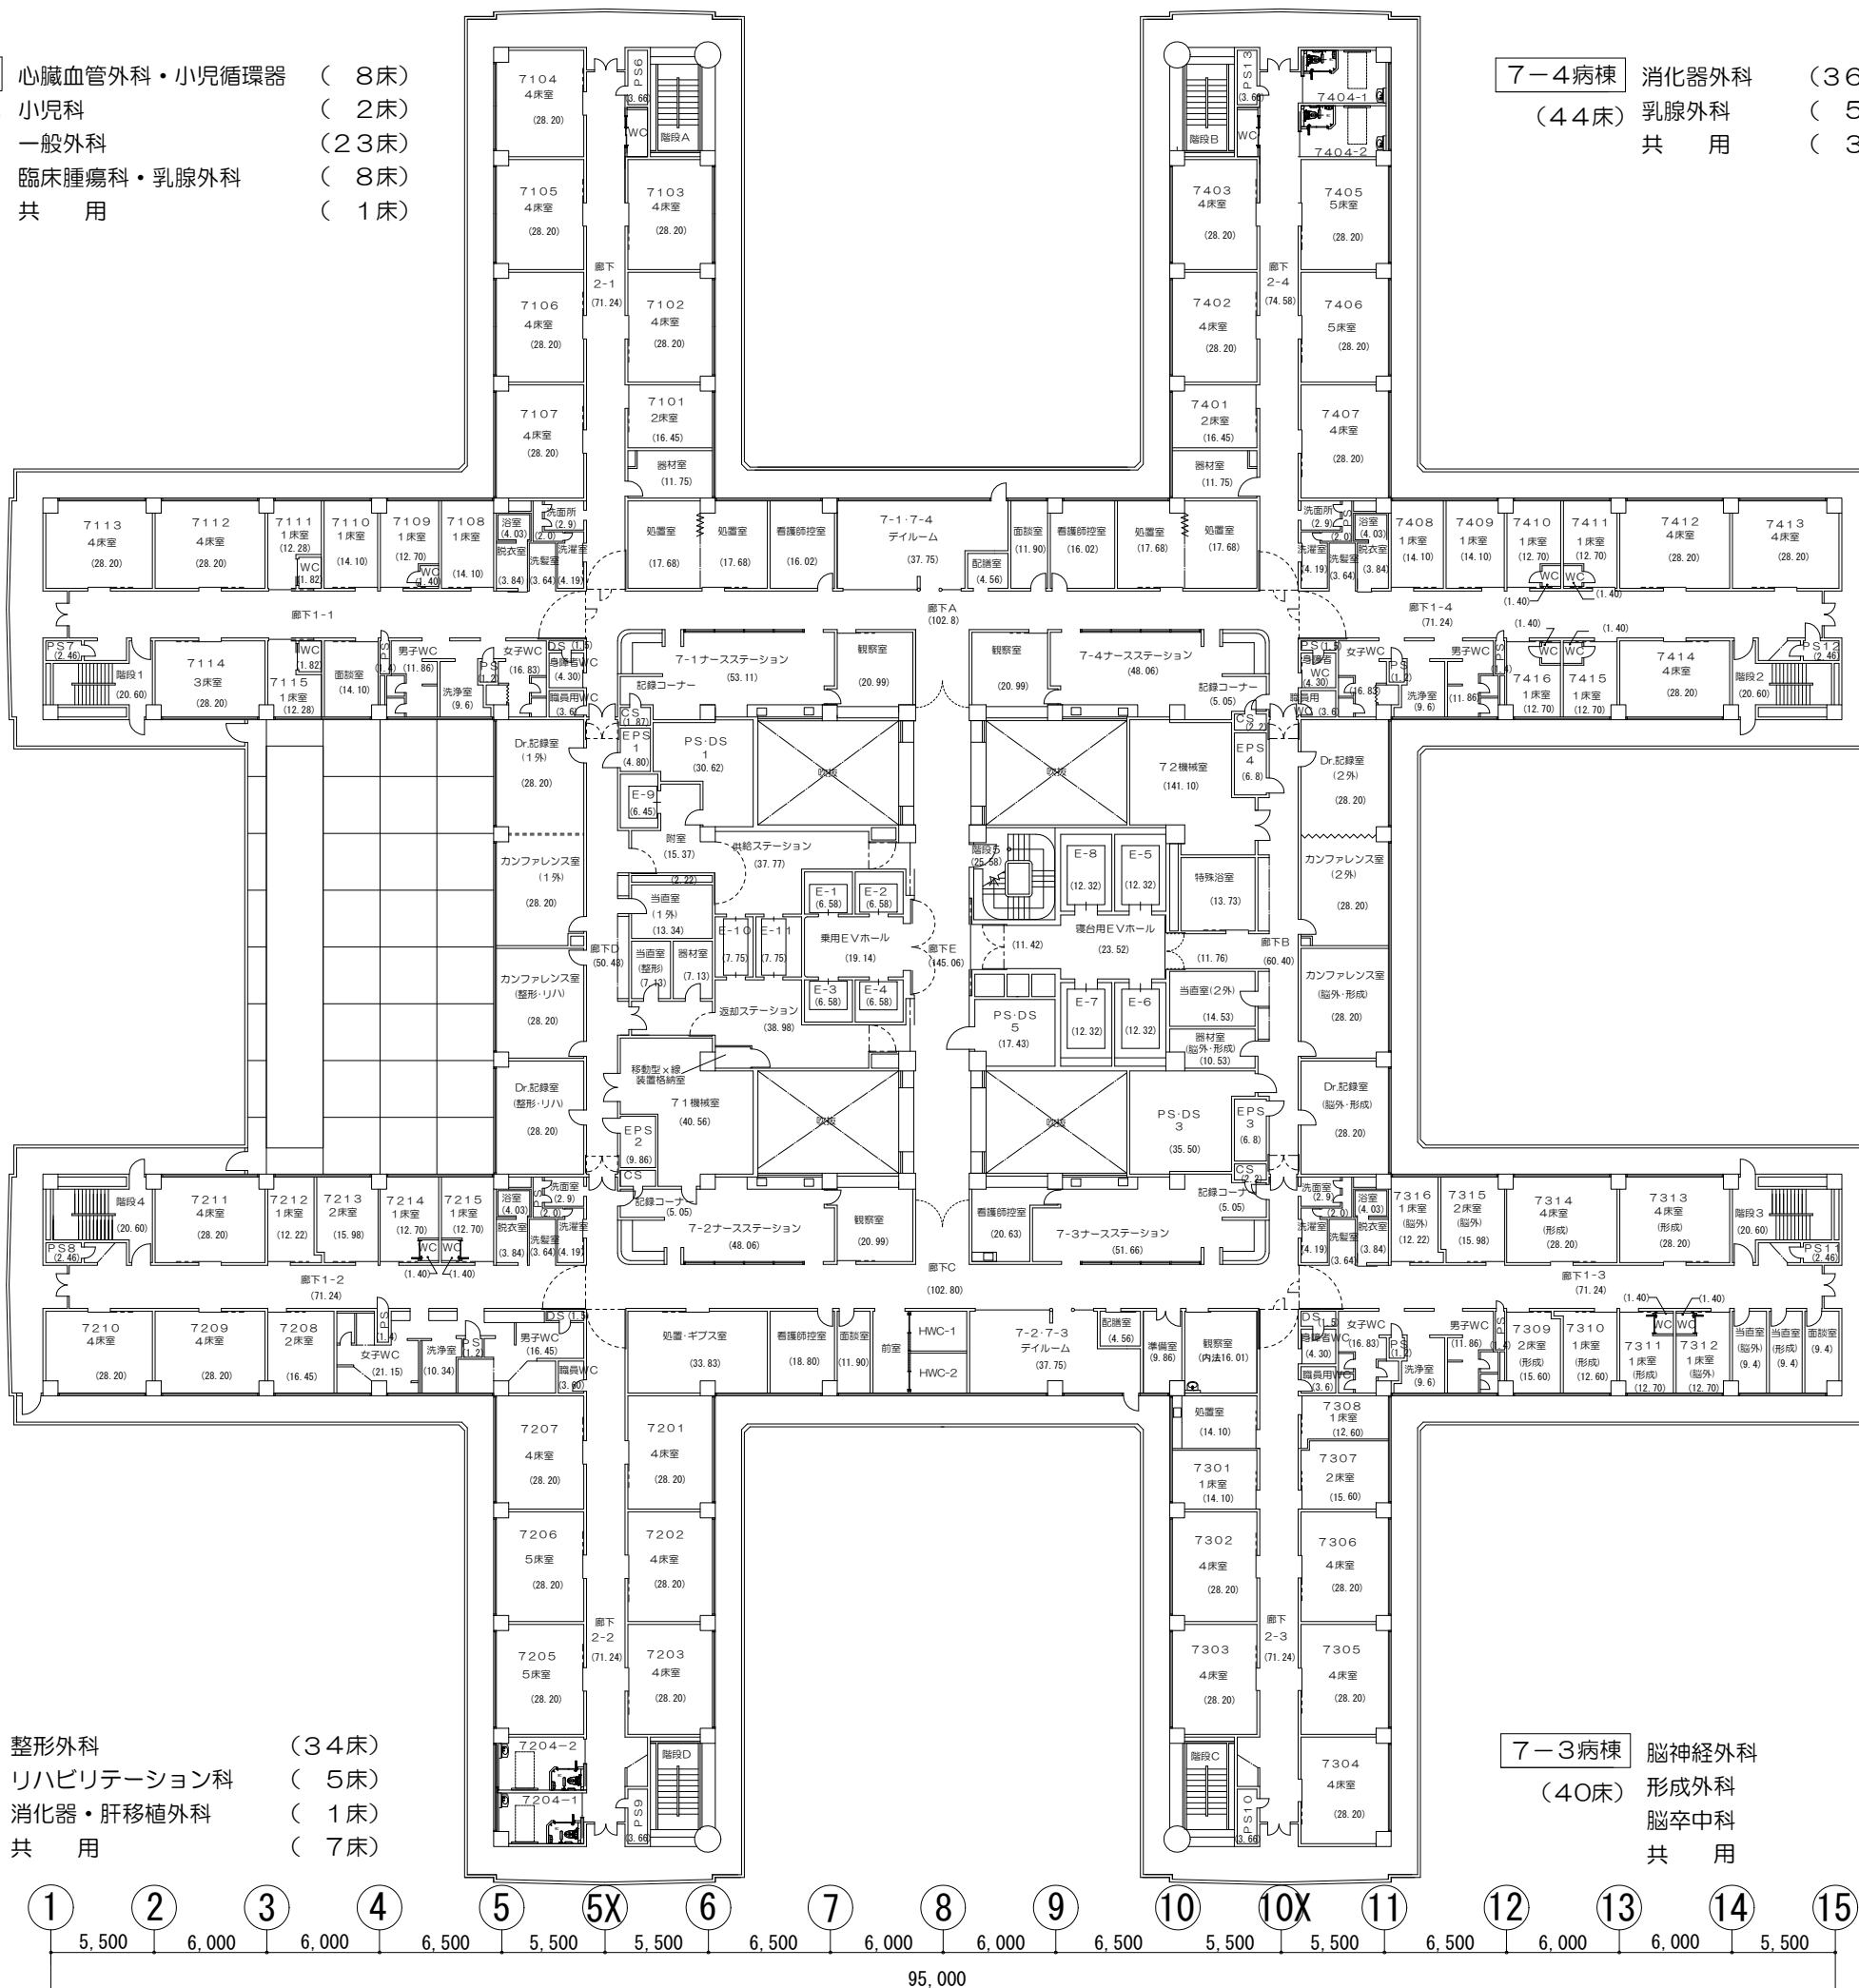

件名 公立大学法人 横浜市立大学附属病院

図名 7階 平面図

縮尺




日付 2024年8月


8-1病棟 皮膚科 (15床)
(44床) 泌尿器科 (24床)
共用 (5床)


8-4病棟 腎臓・高血圧内科 (14床)
(45床) 循環器内科 (19床)
内分泌・糖尿病内科 (8床)
共用 (4床)





8-2病棟 内分泌糖尿病内科 (5床)
(45床) 消化器内科 (35床)
呼吸器内科 (1床)
共用 (4床)

8-3病棟 血液・リウマチ・感染症内科 (31床)
(45床) 呼吸器内科 (12床)
共用 (2床)

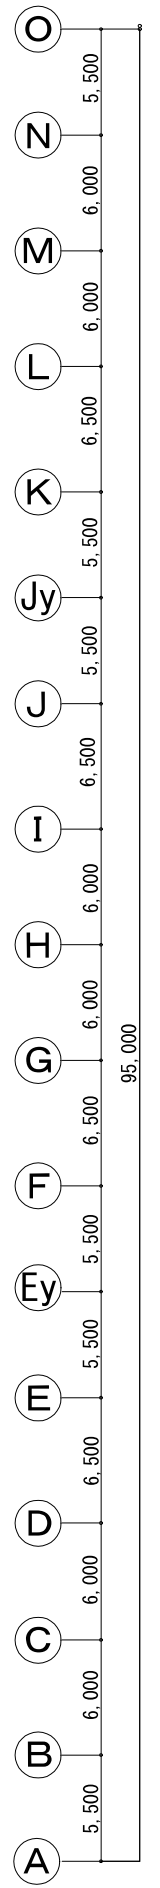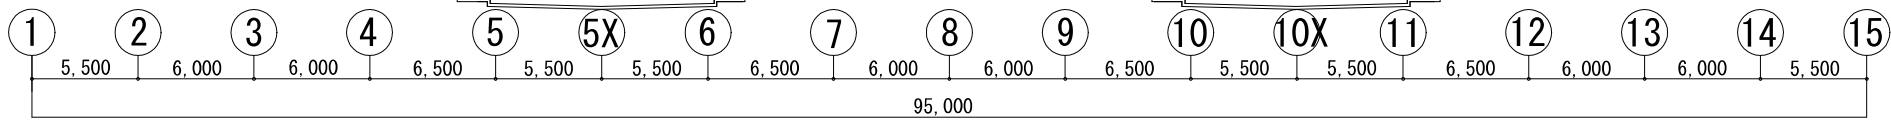
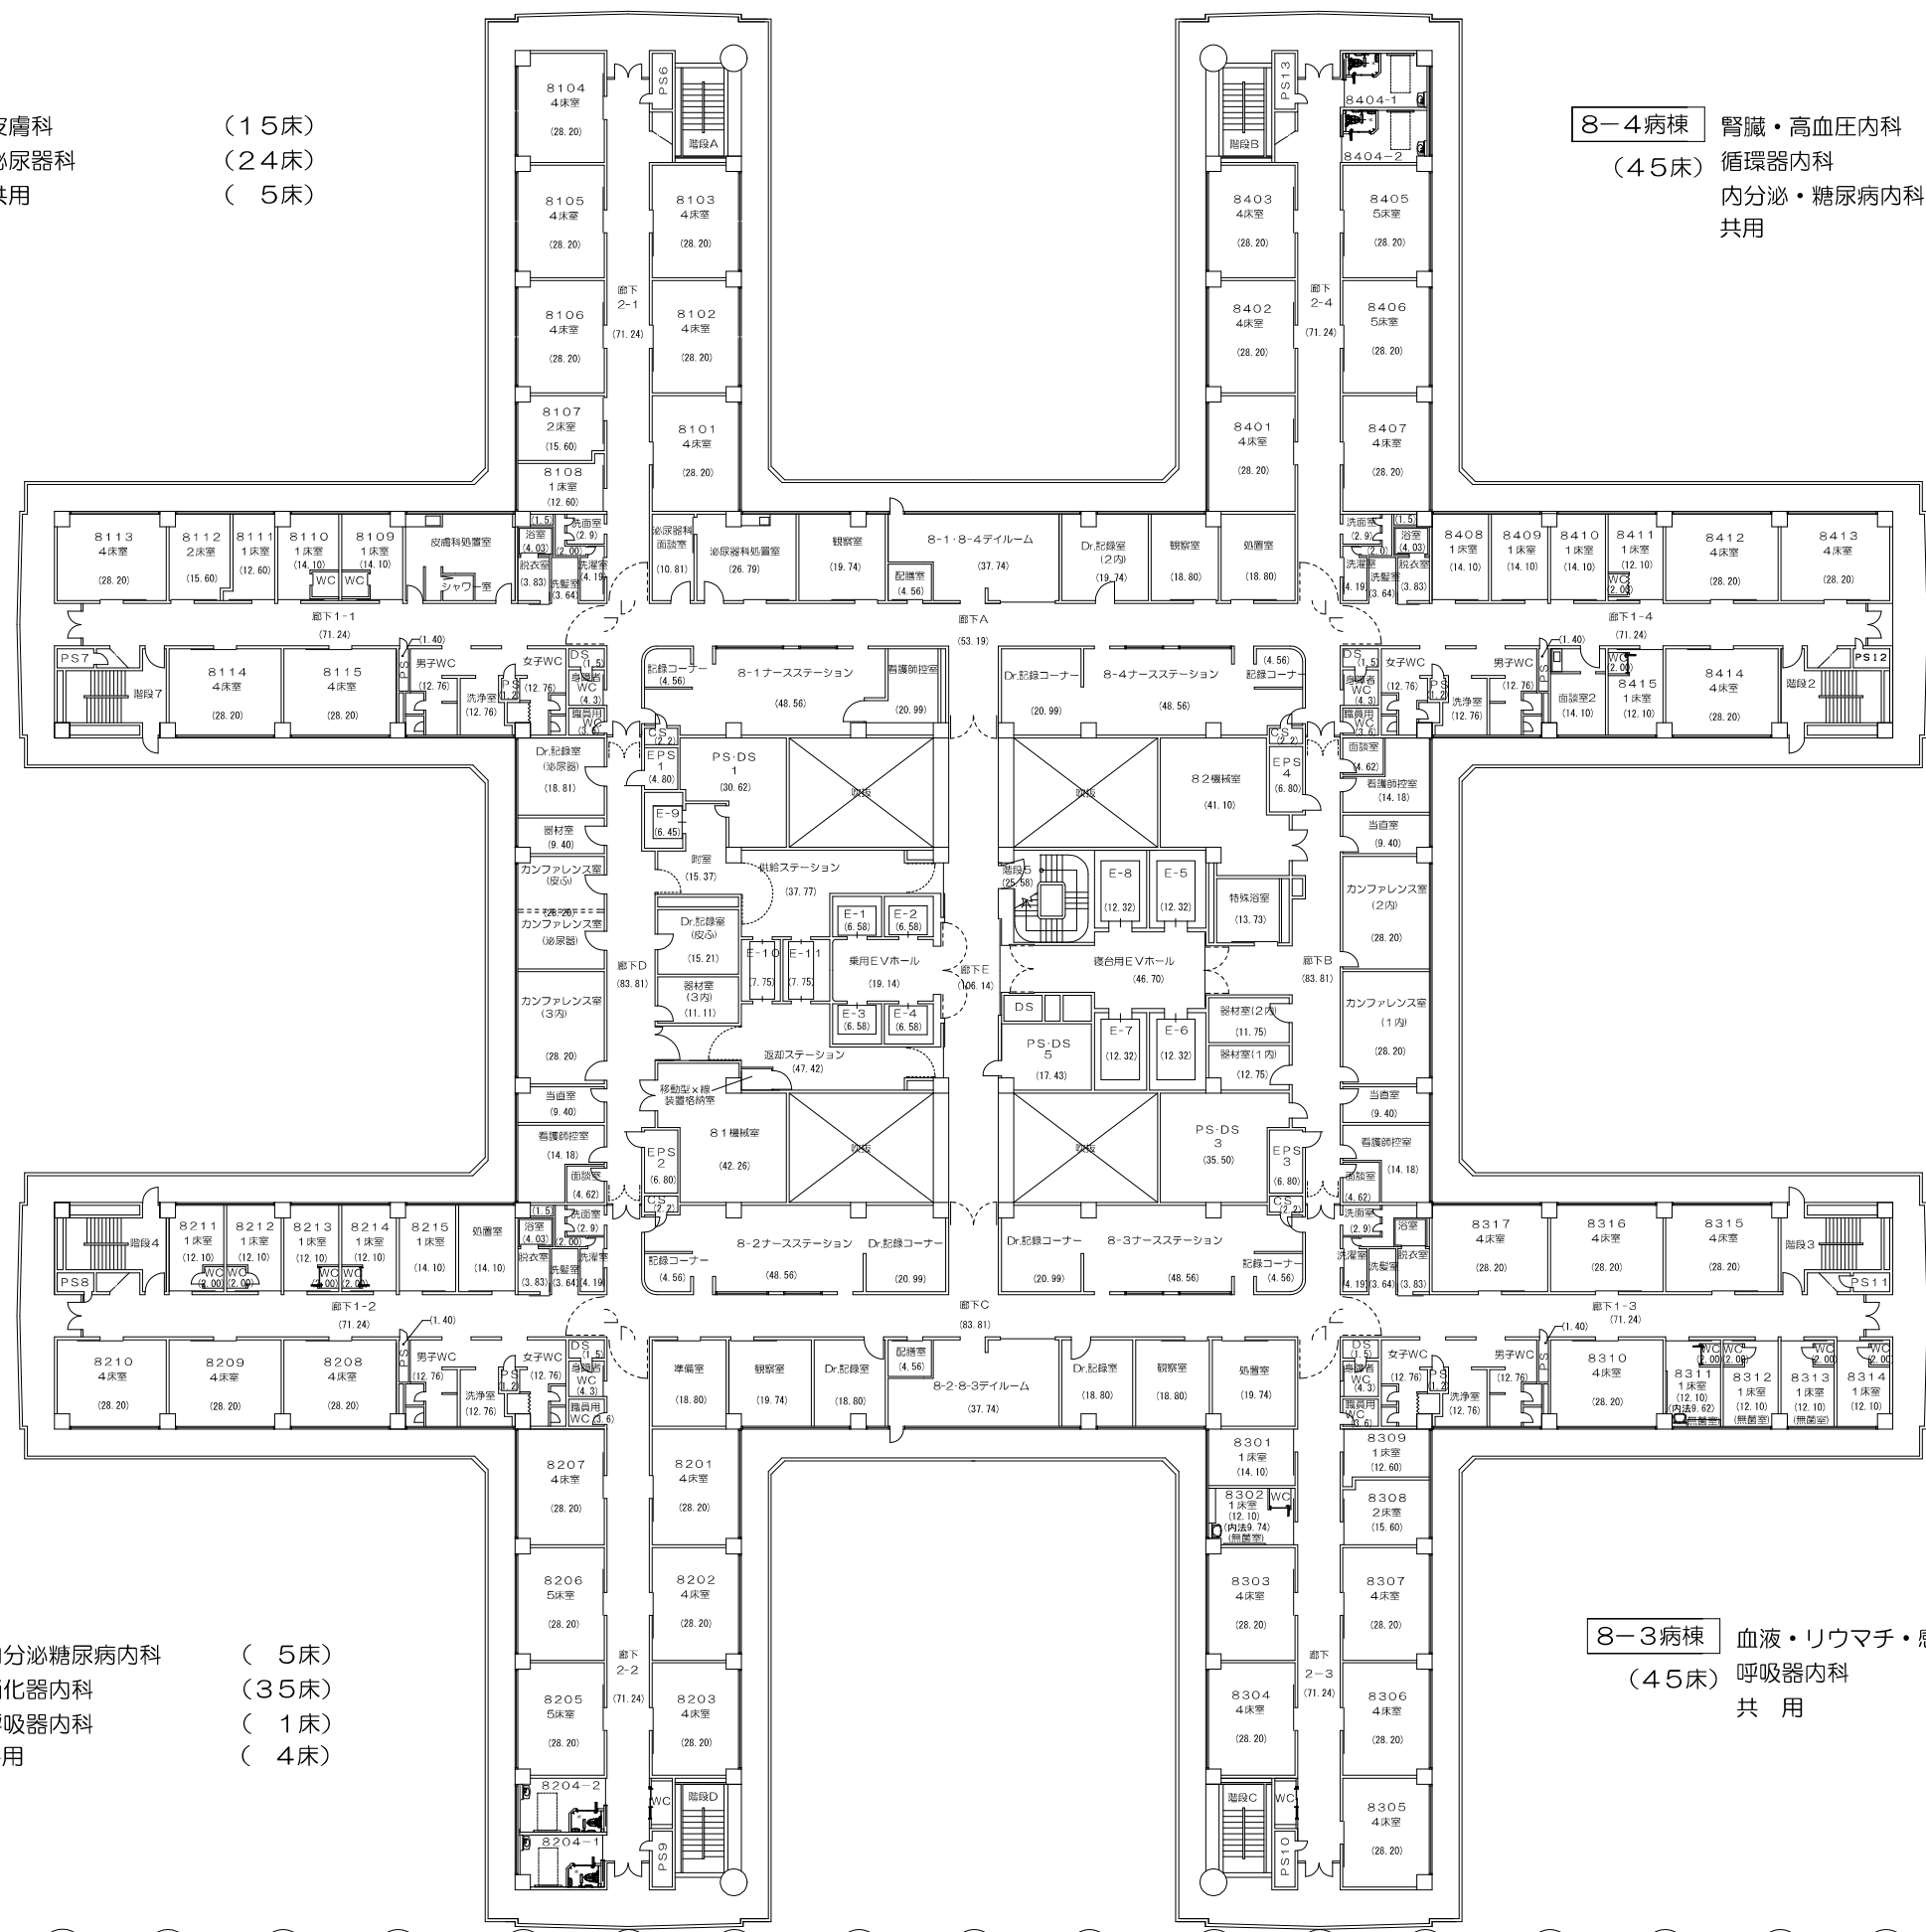



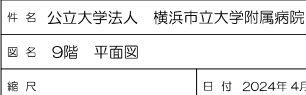


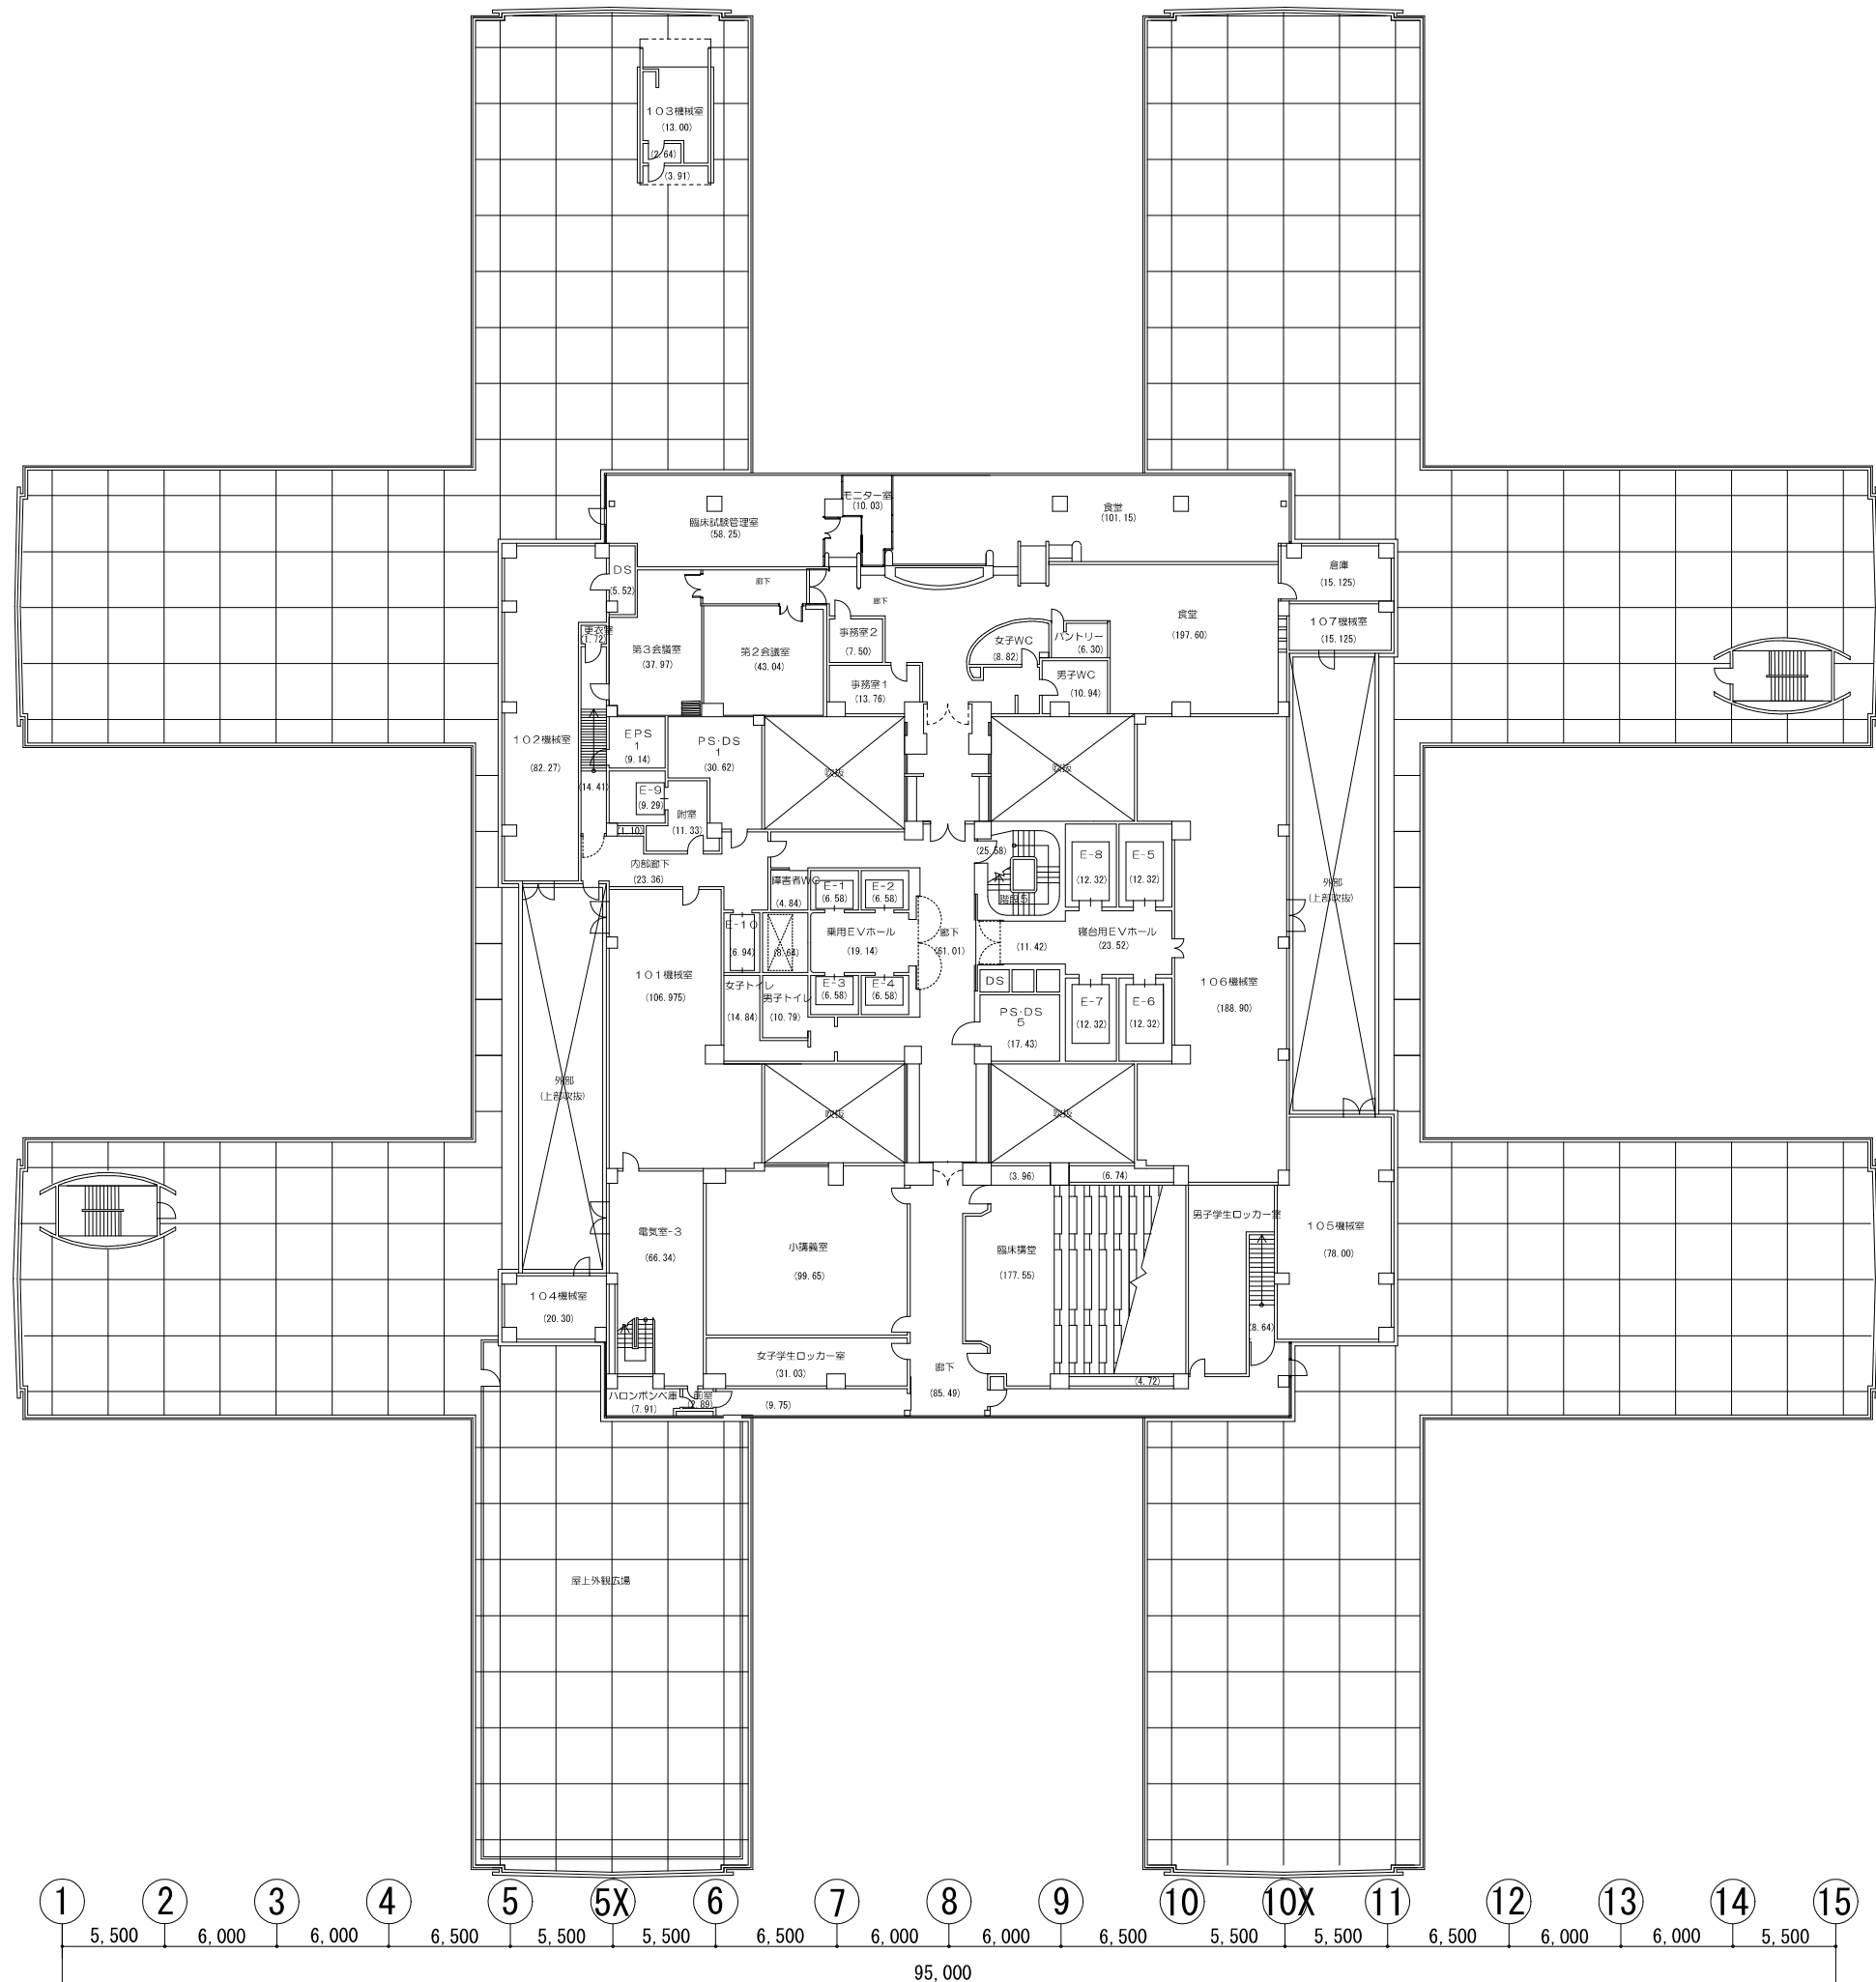

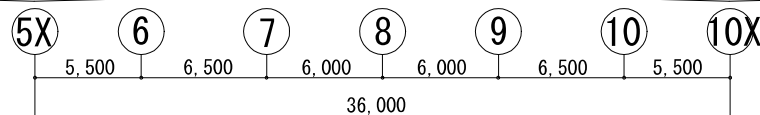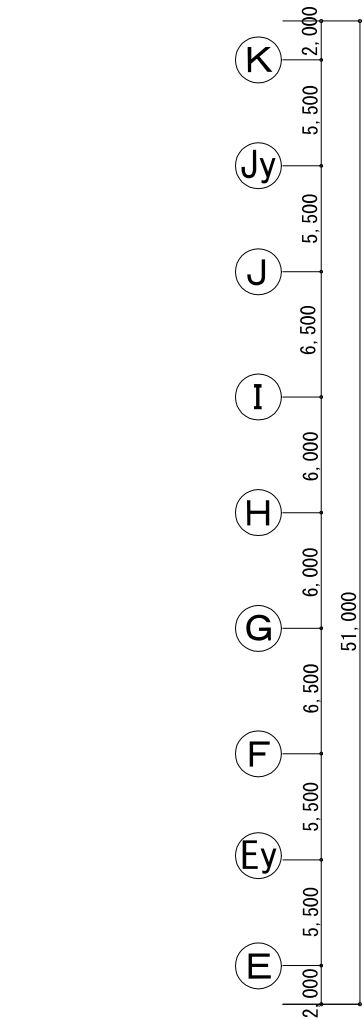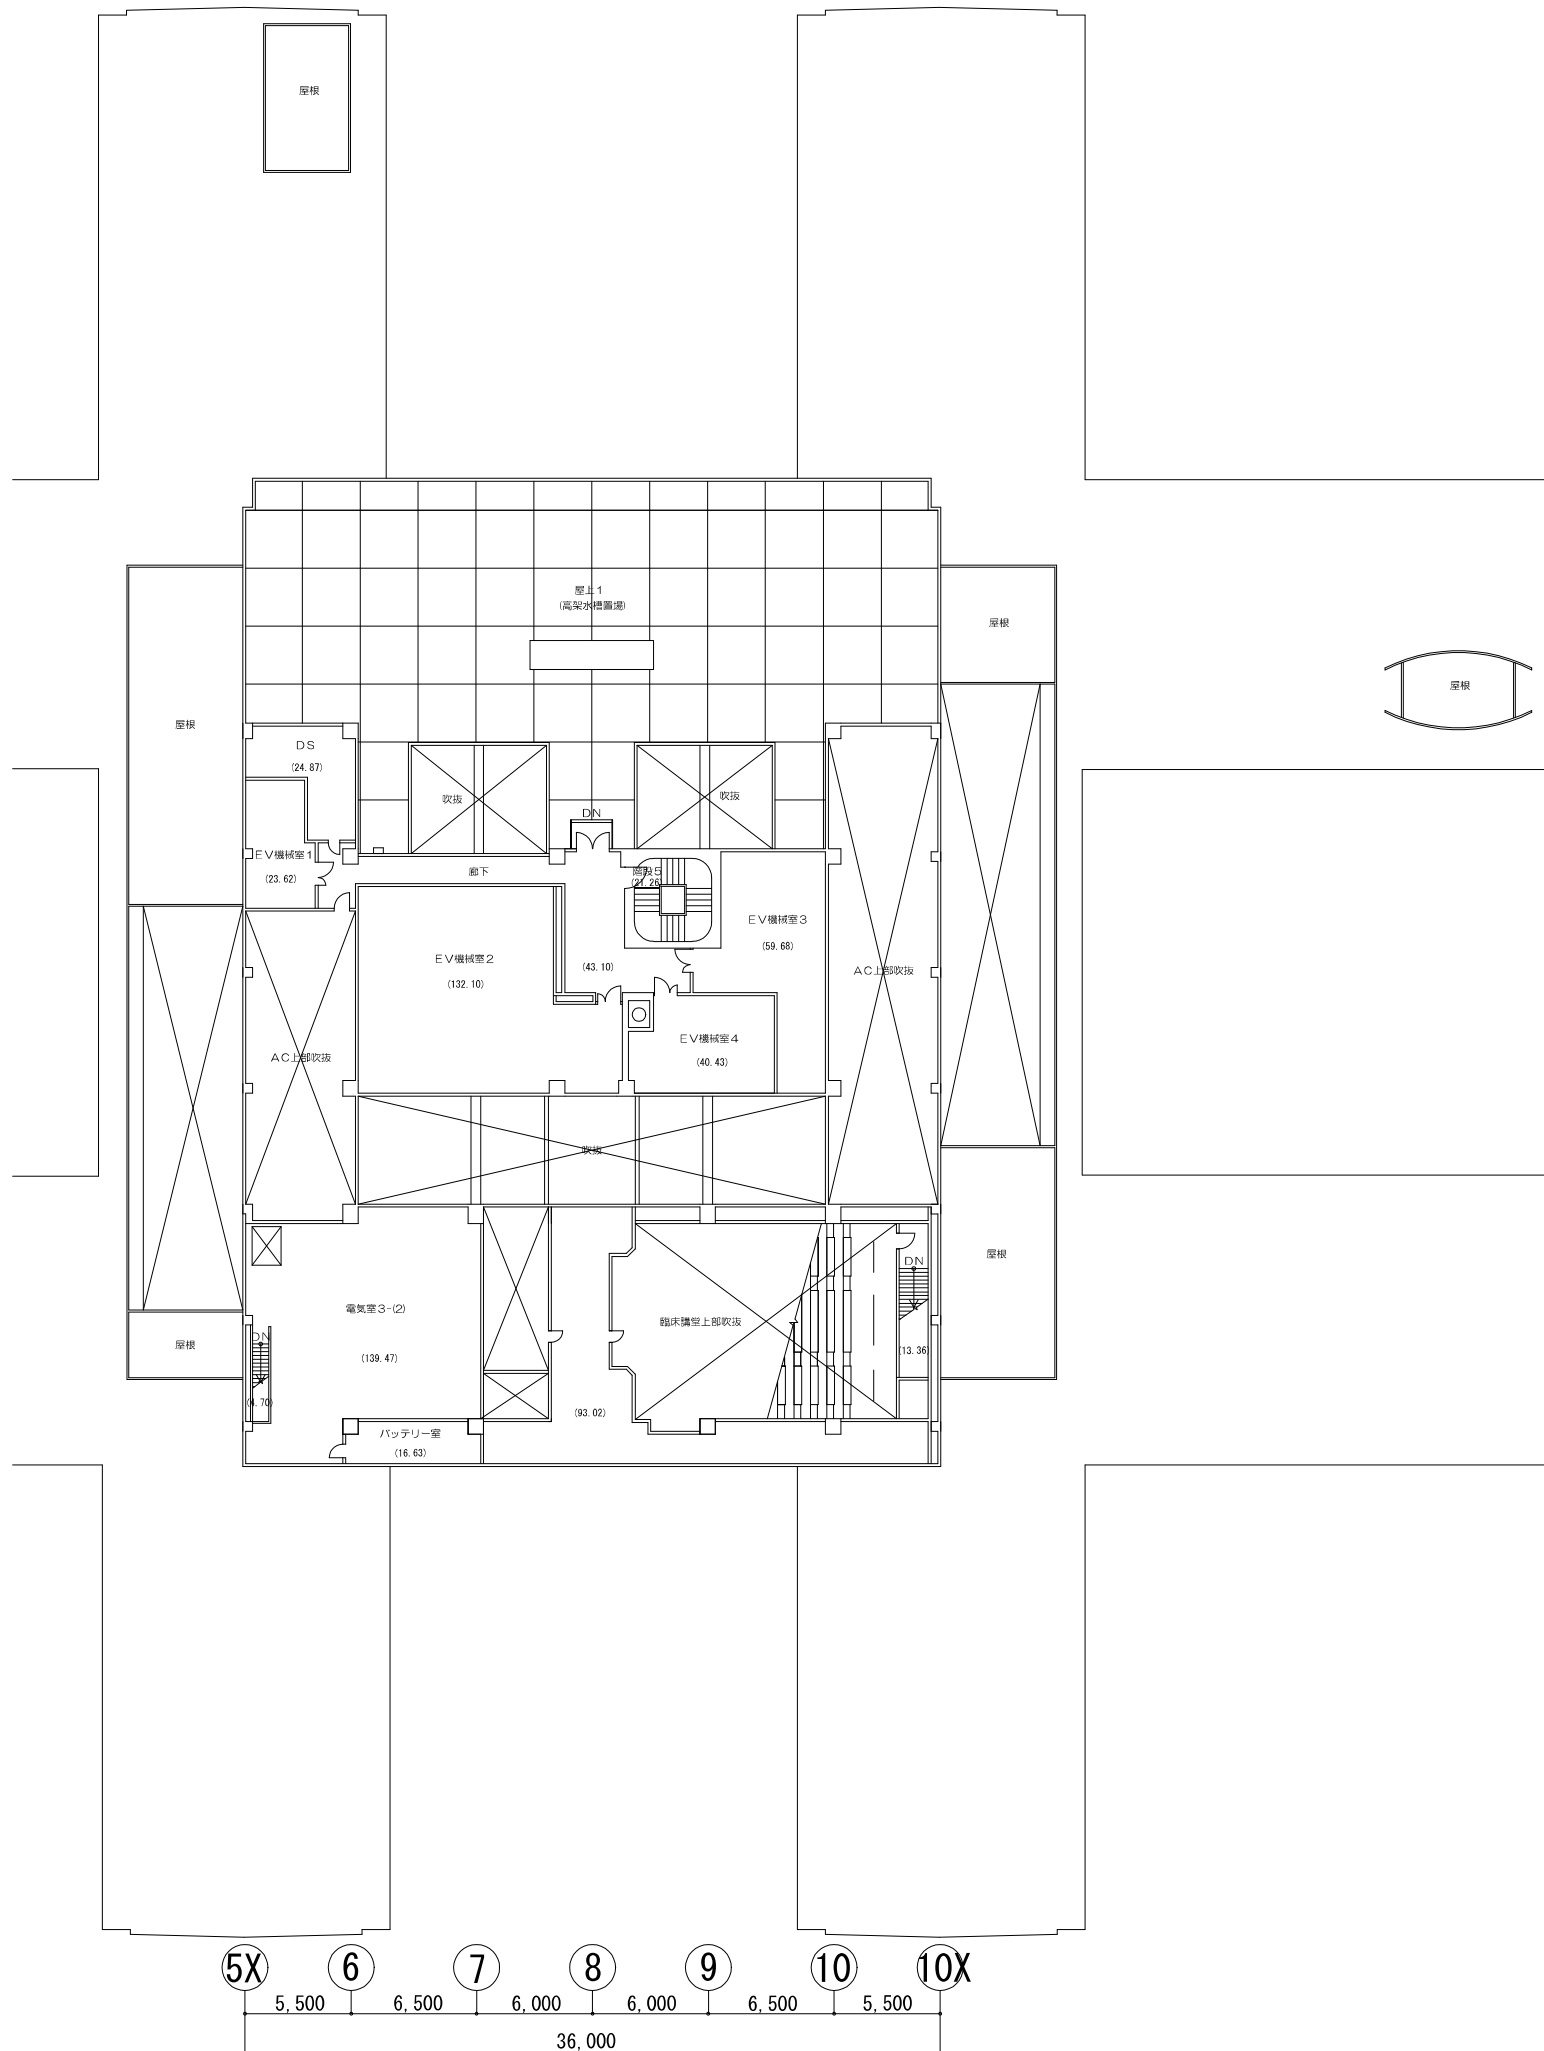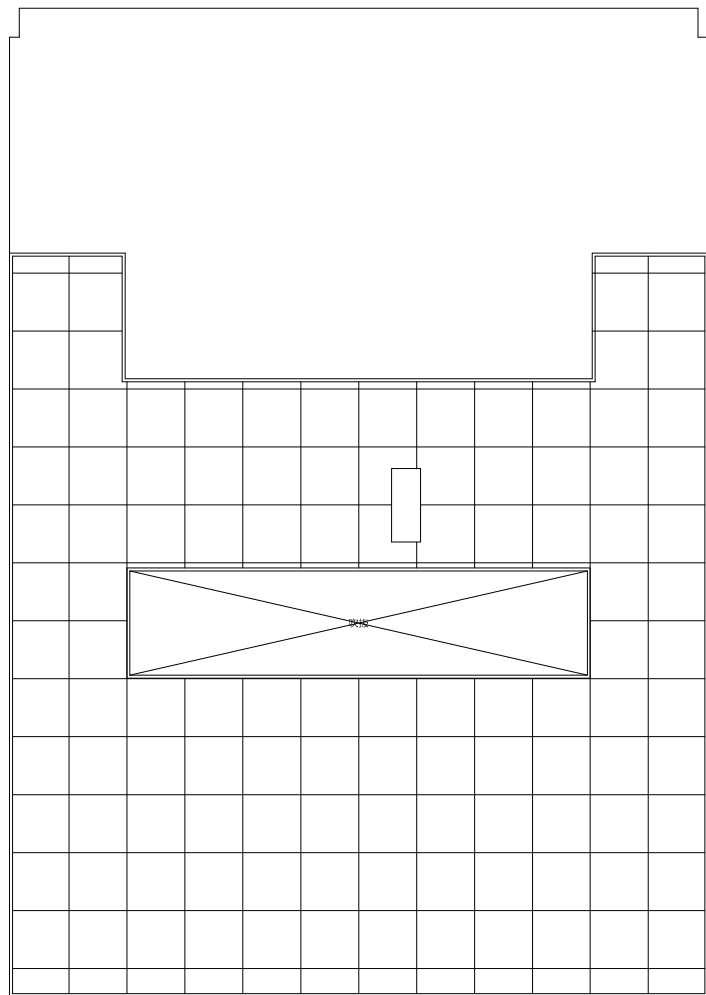


件 名 公立大学法人 横浜市立大学附属病院		
図 名 11階 平面図		
縮 尺	日 付 2024年 4月	

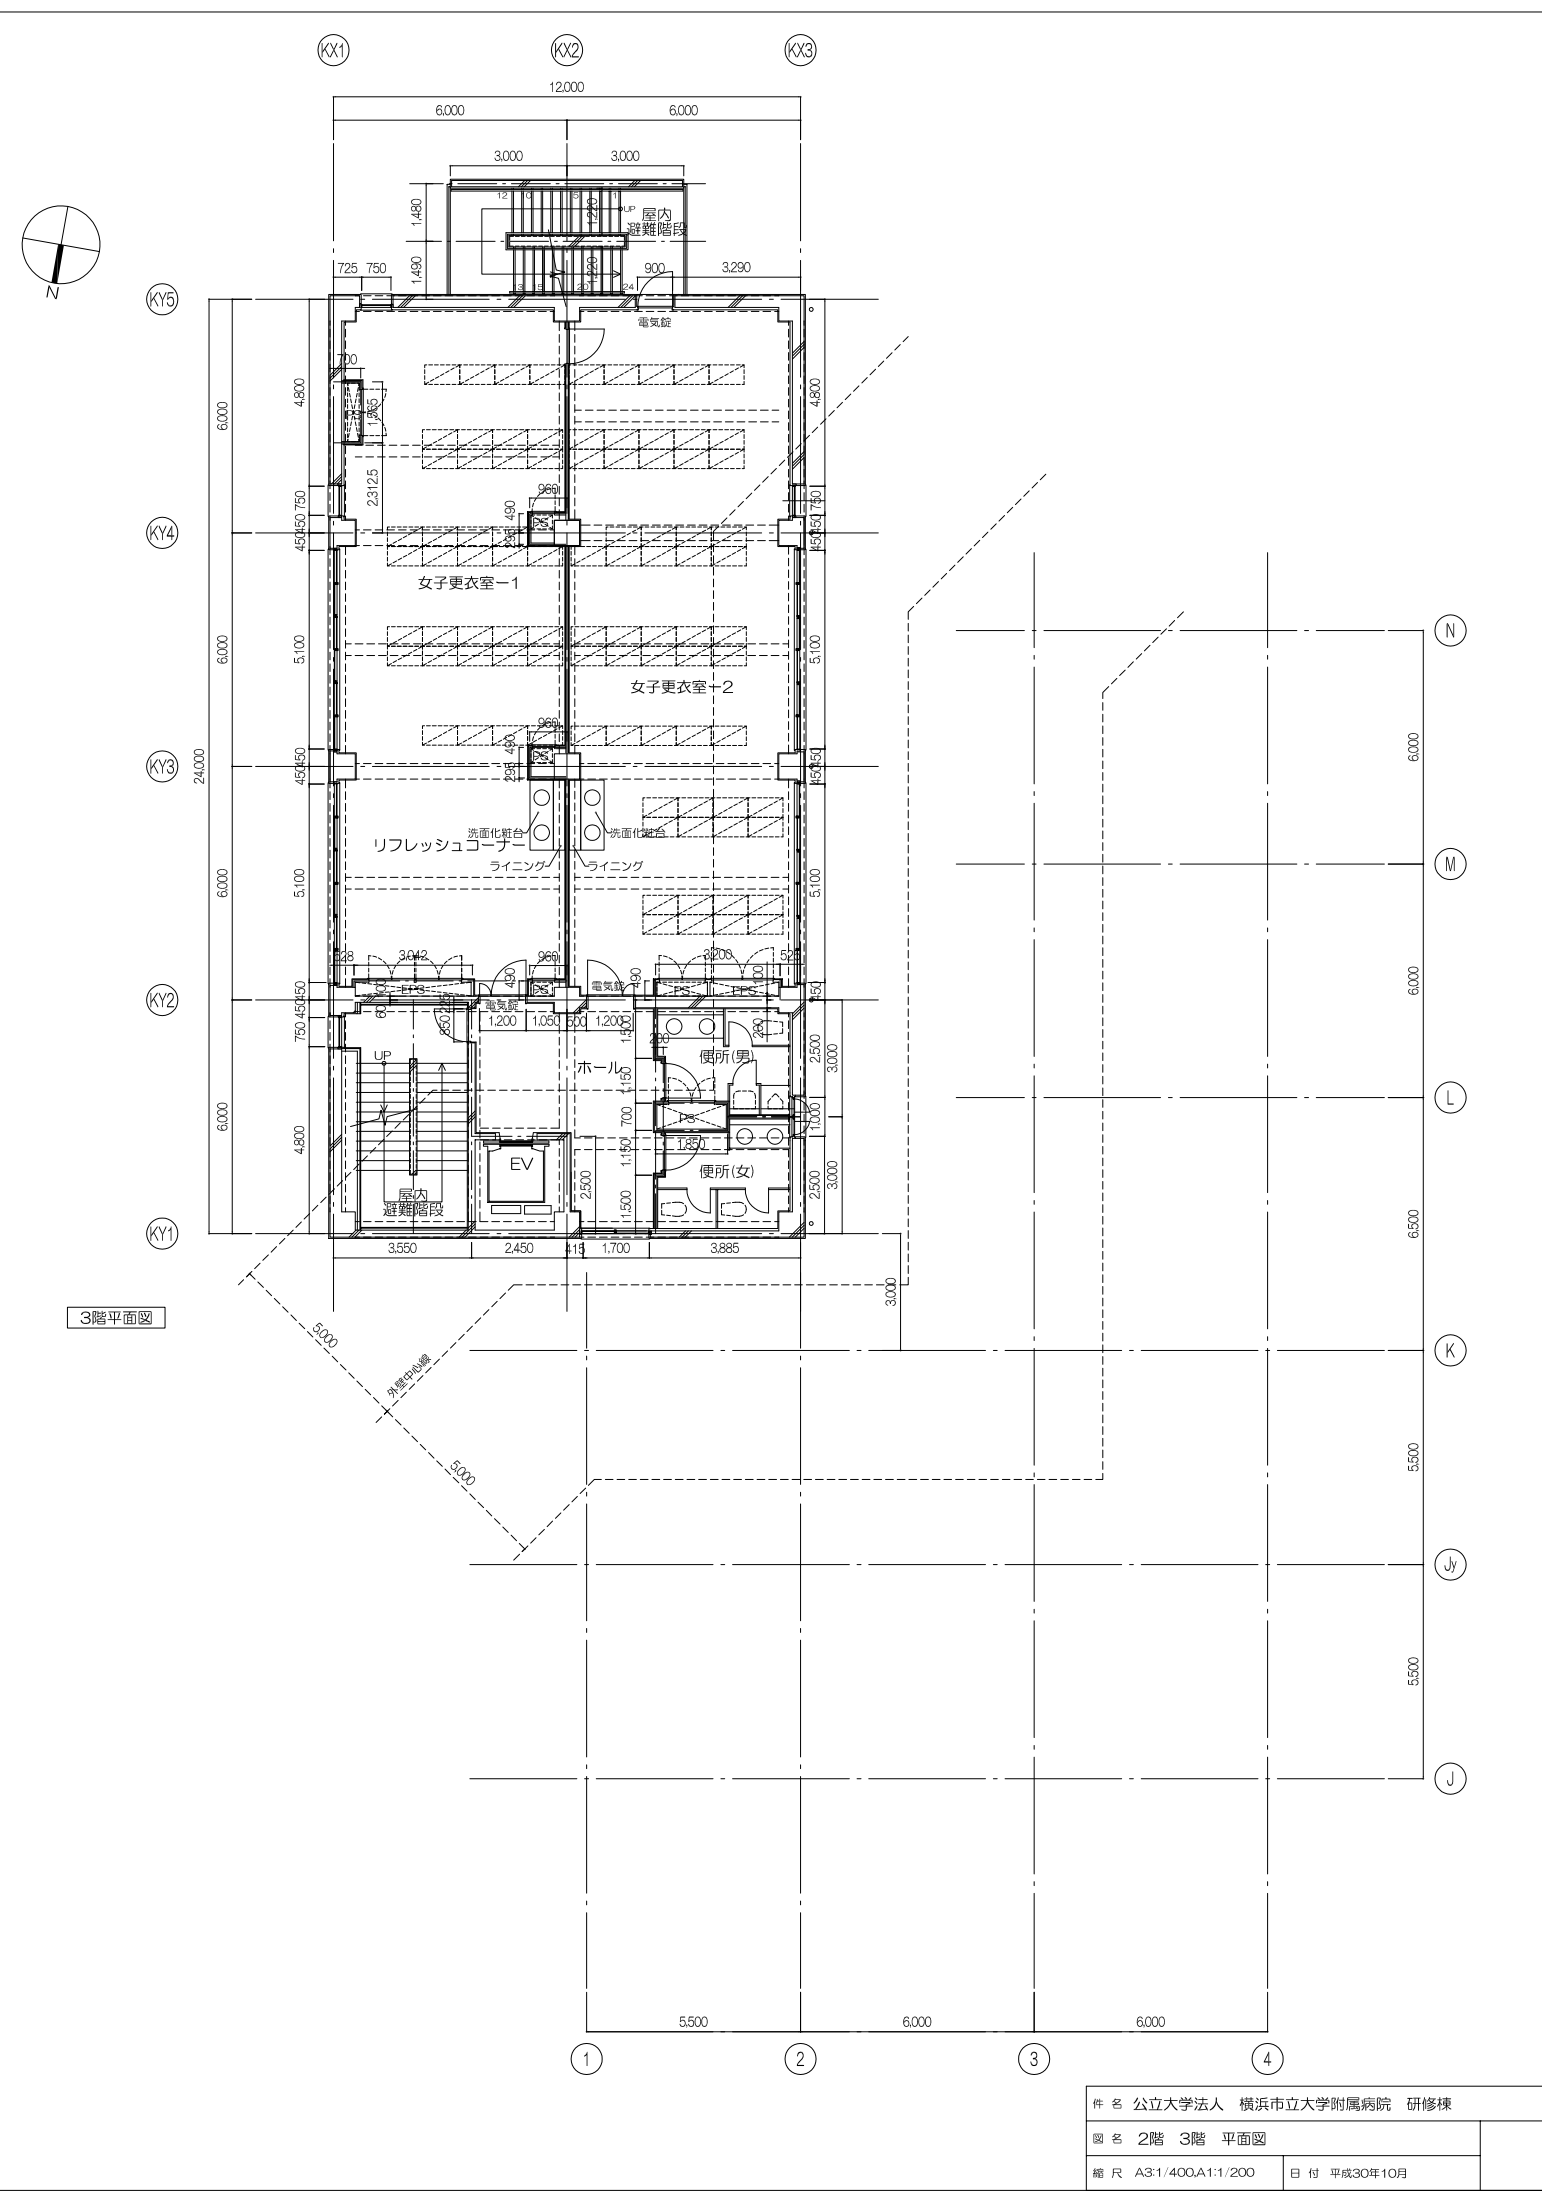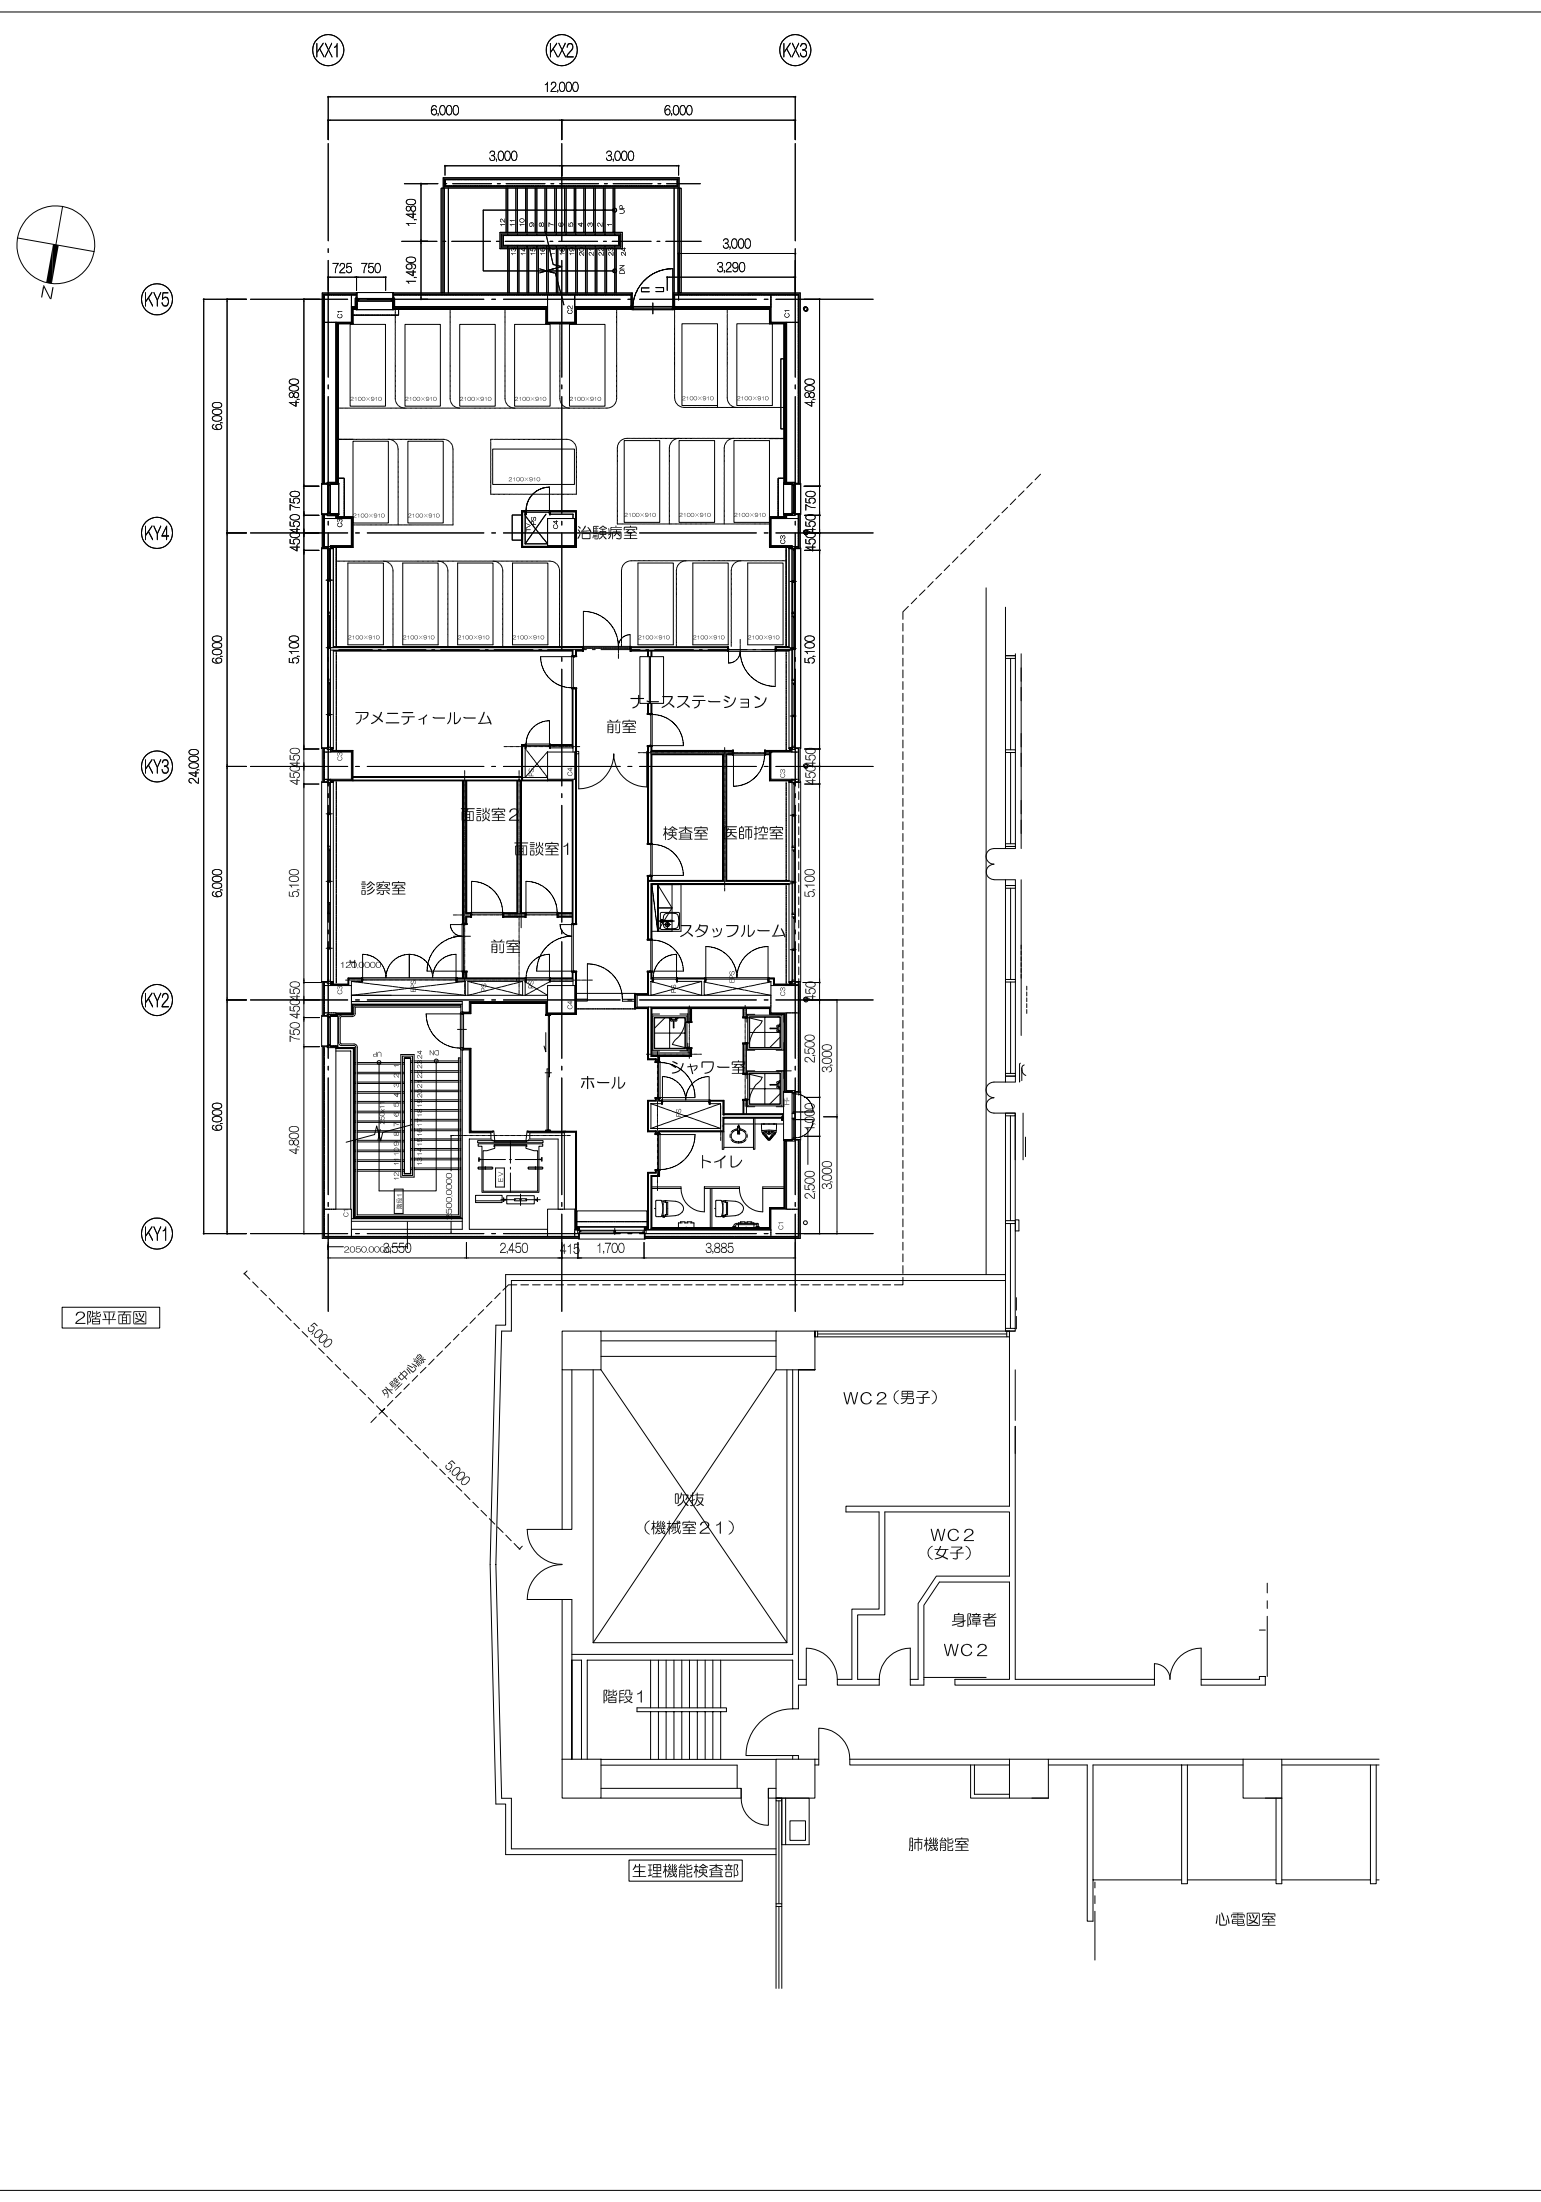

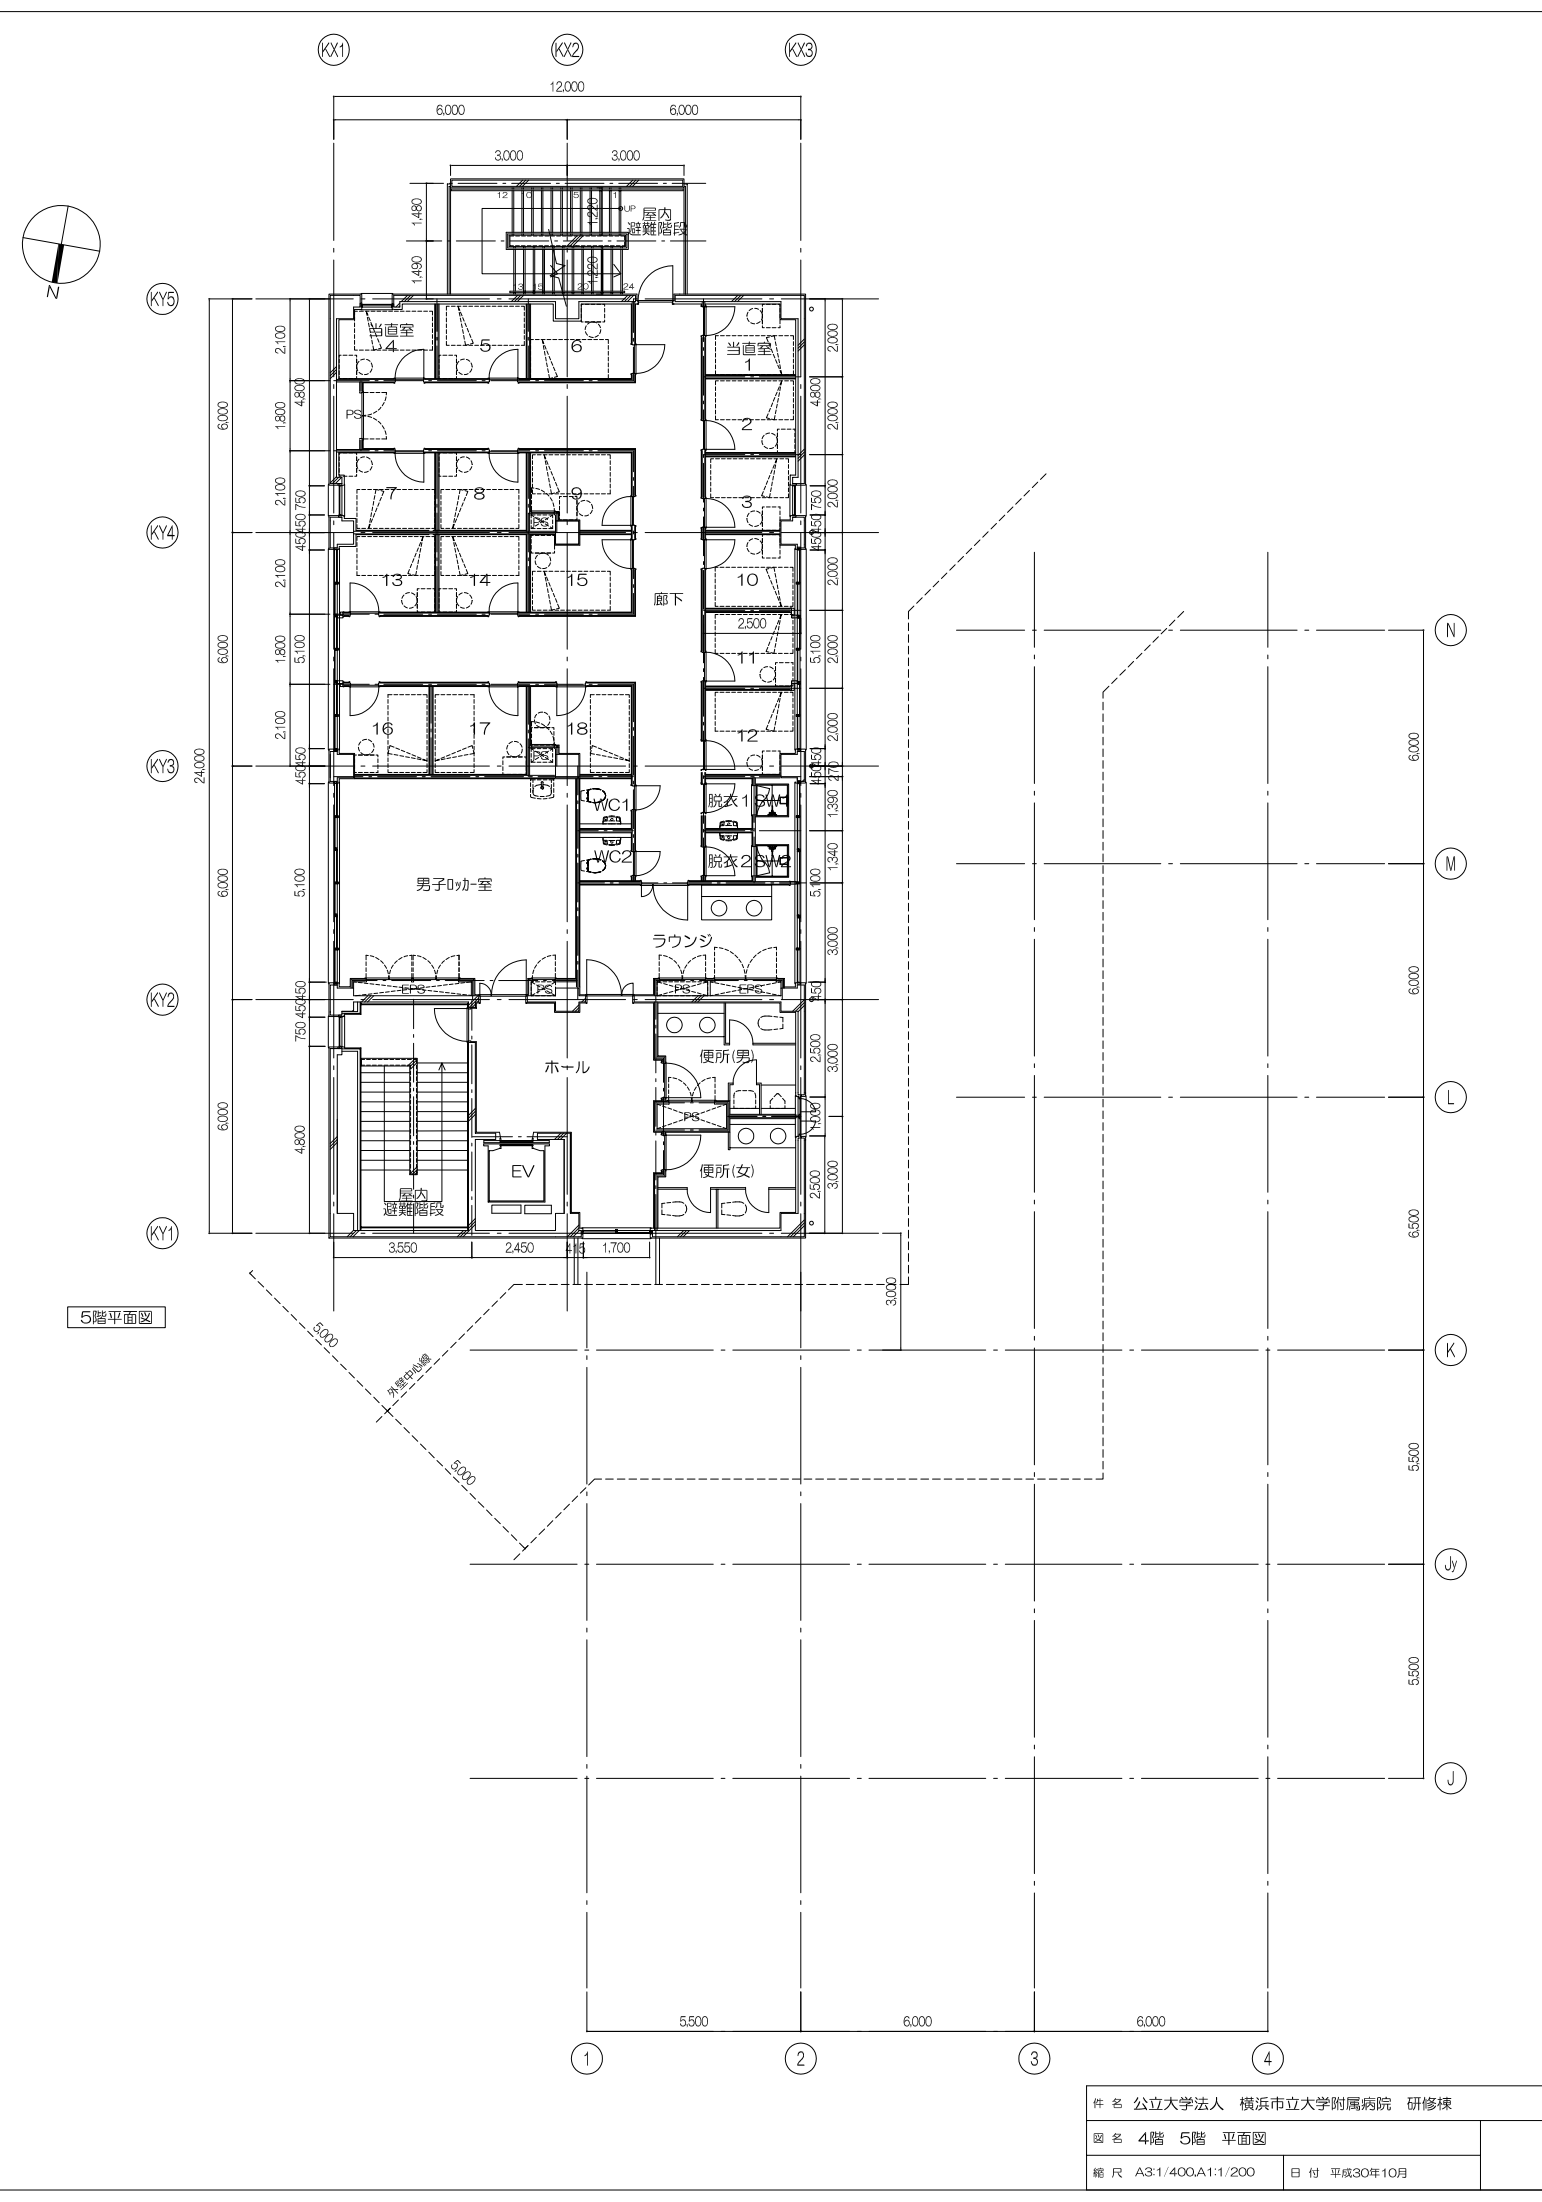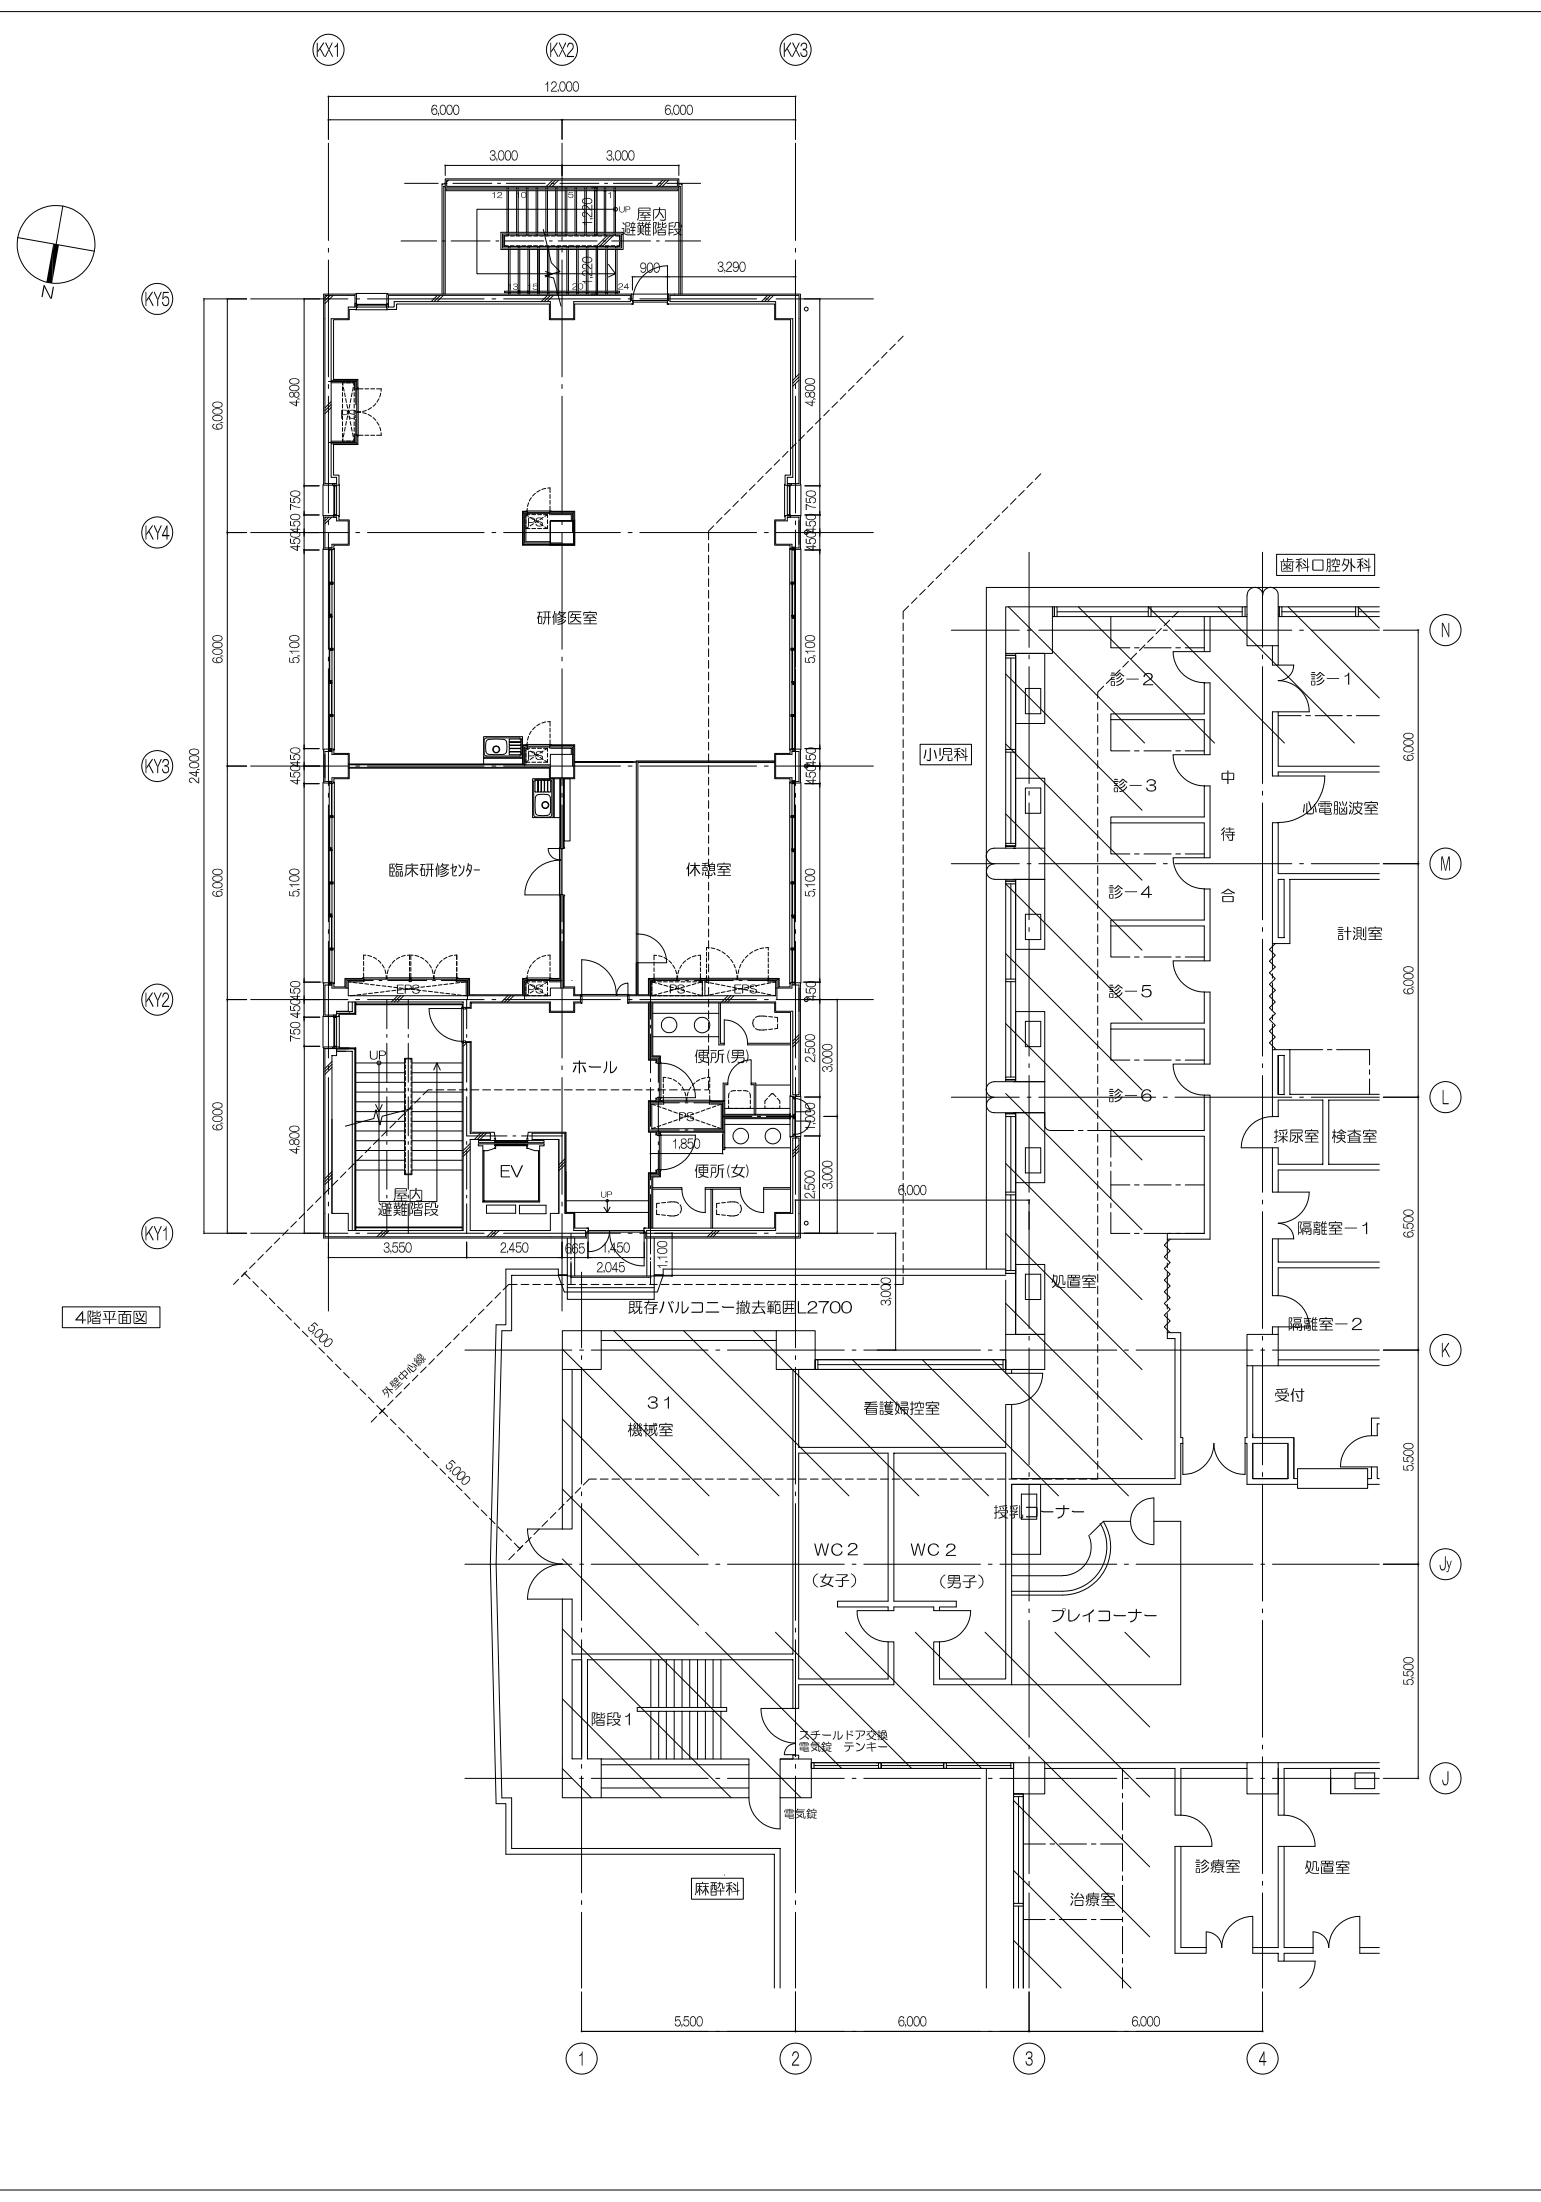


H 467000011001 F

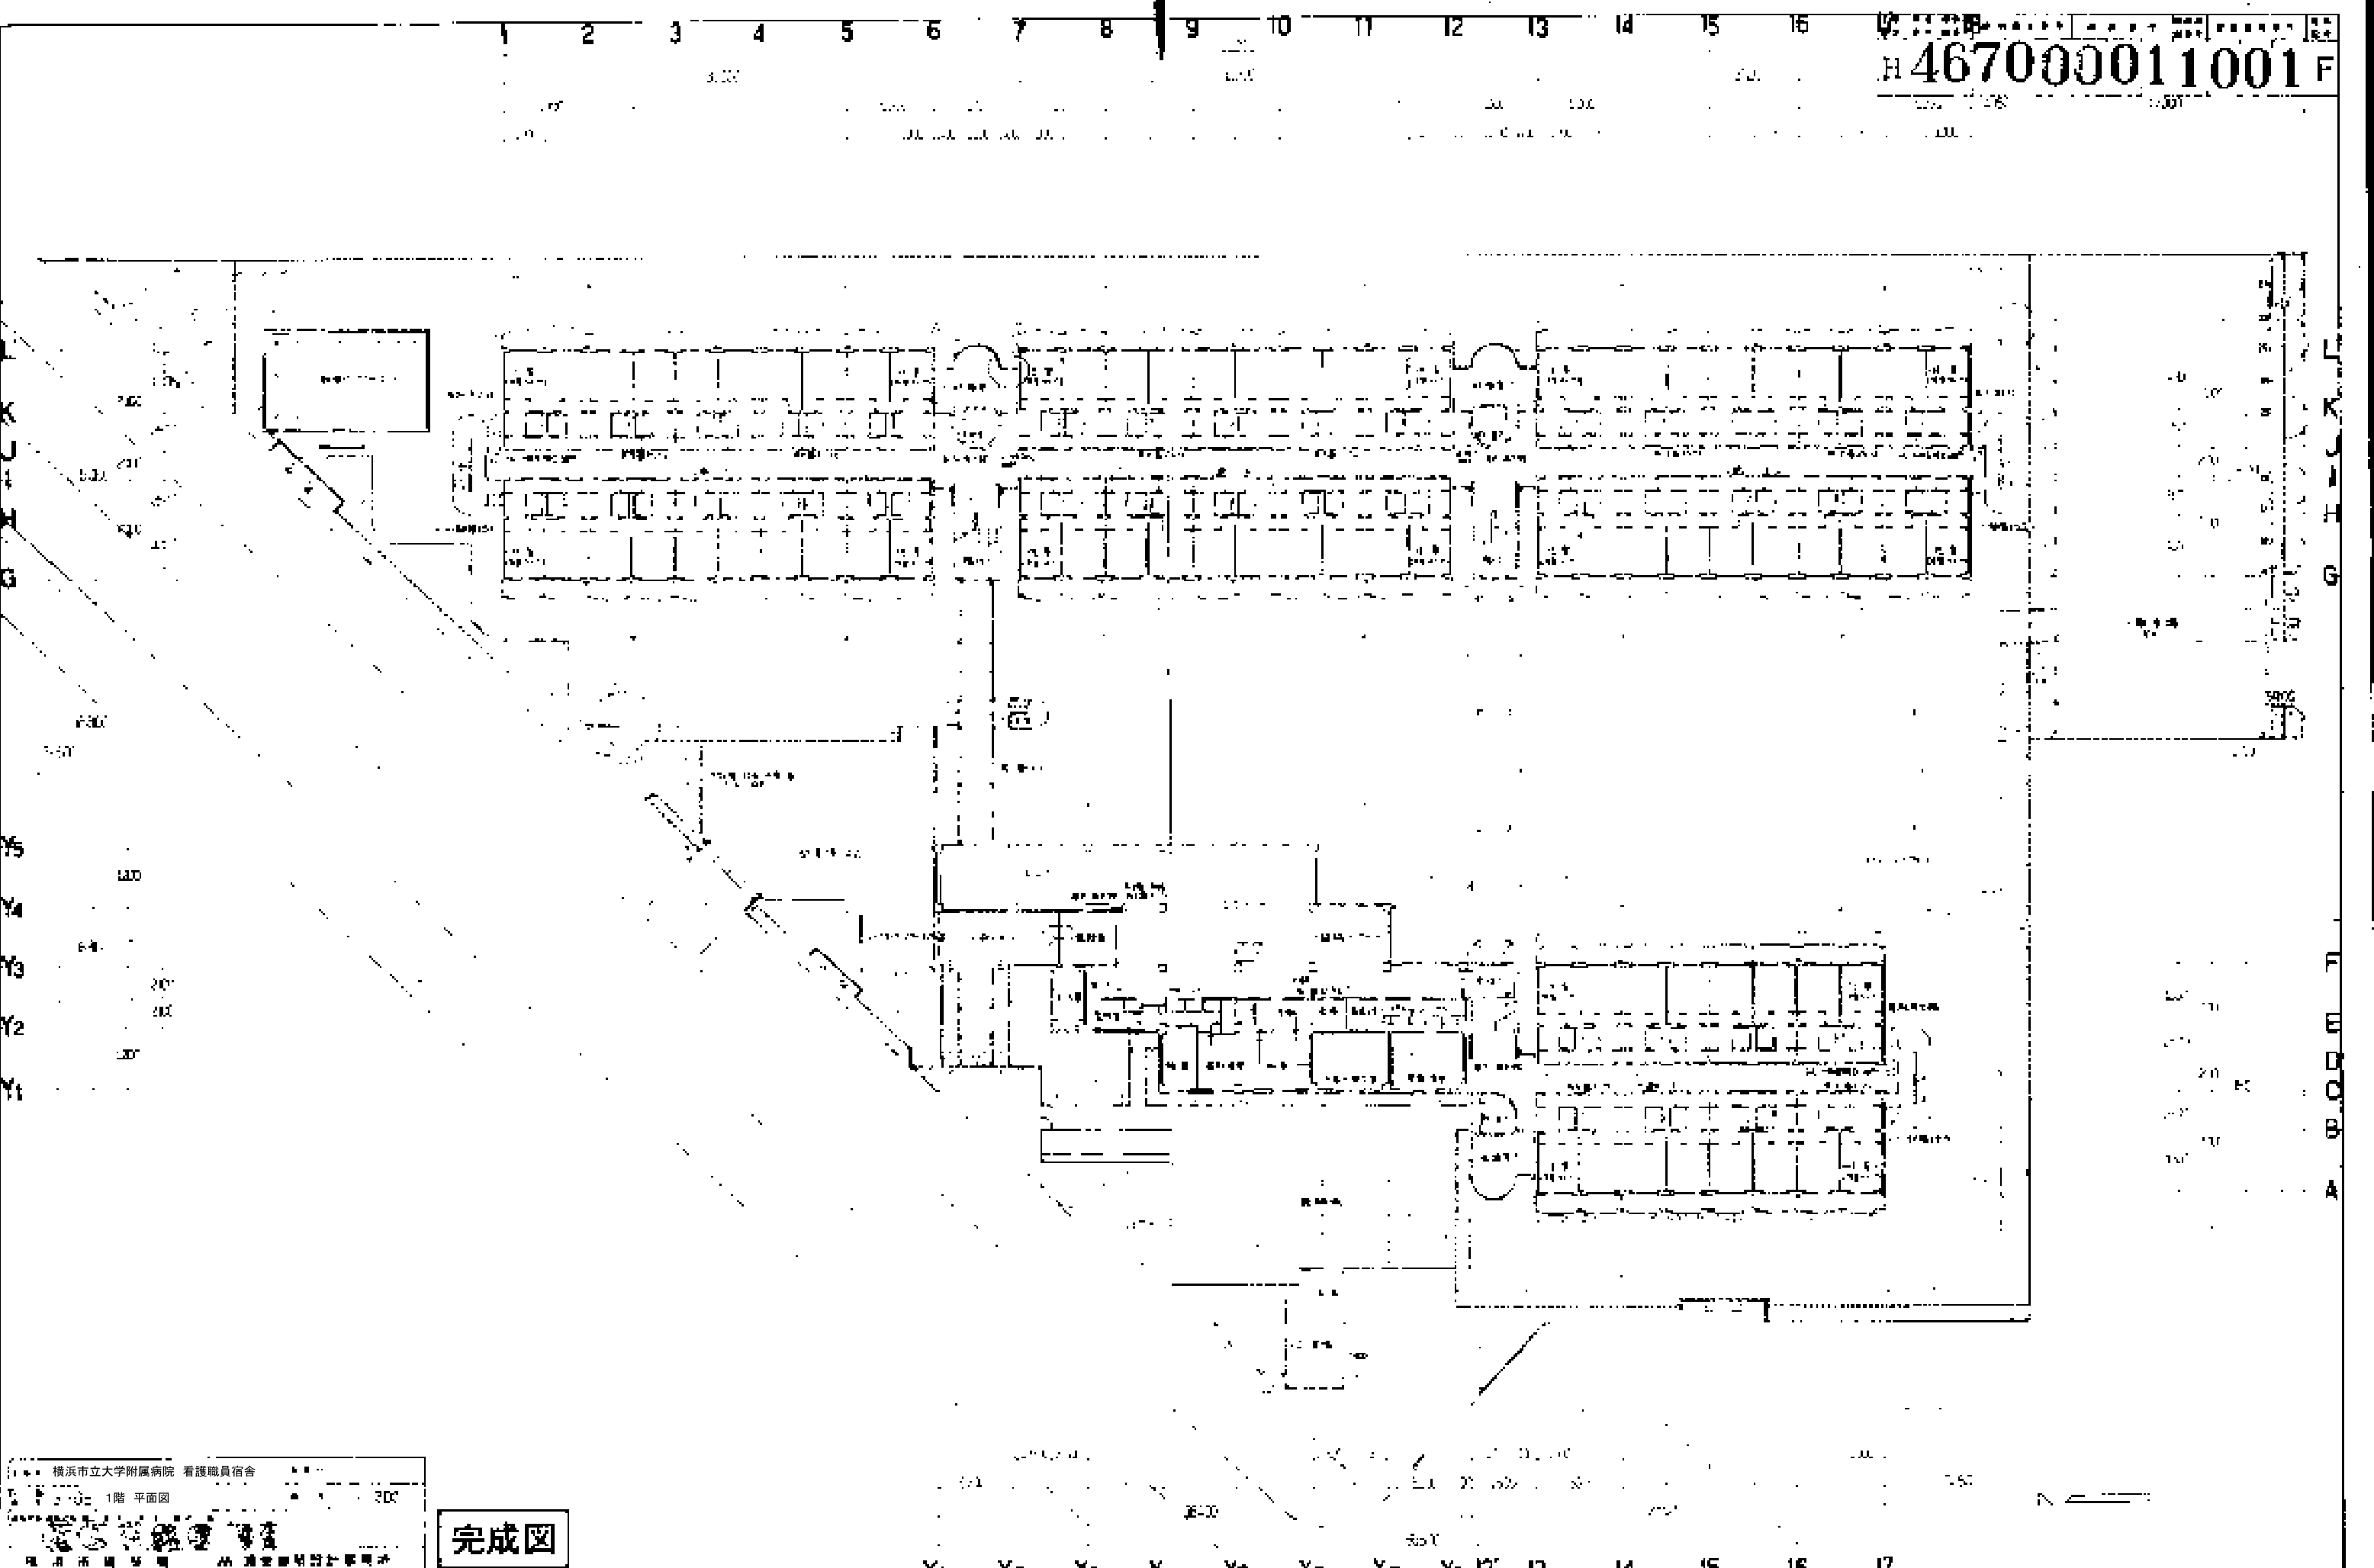

横浜市立大学附属病院 看護職員宿舎
 1階 平面図
 完成図


11.467000011002

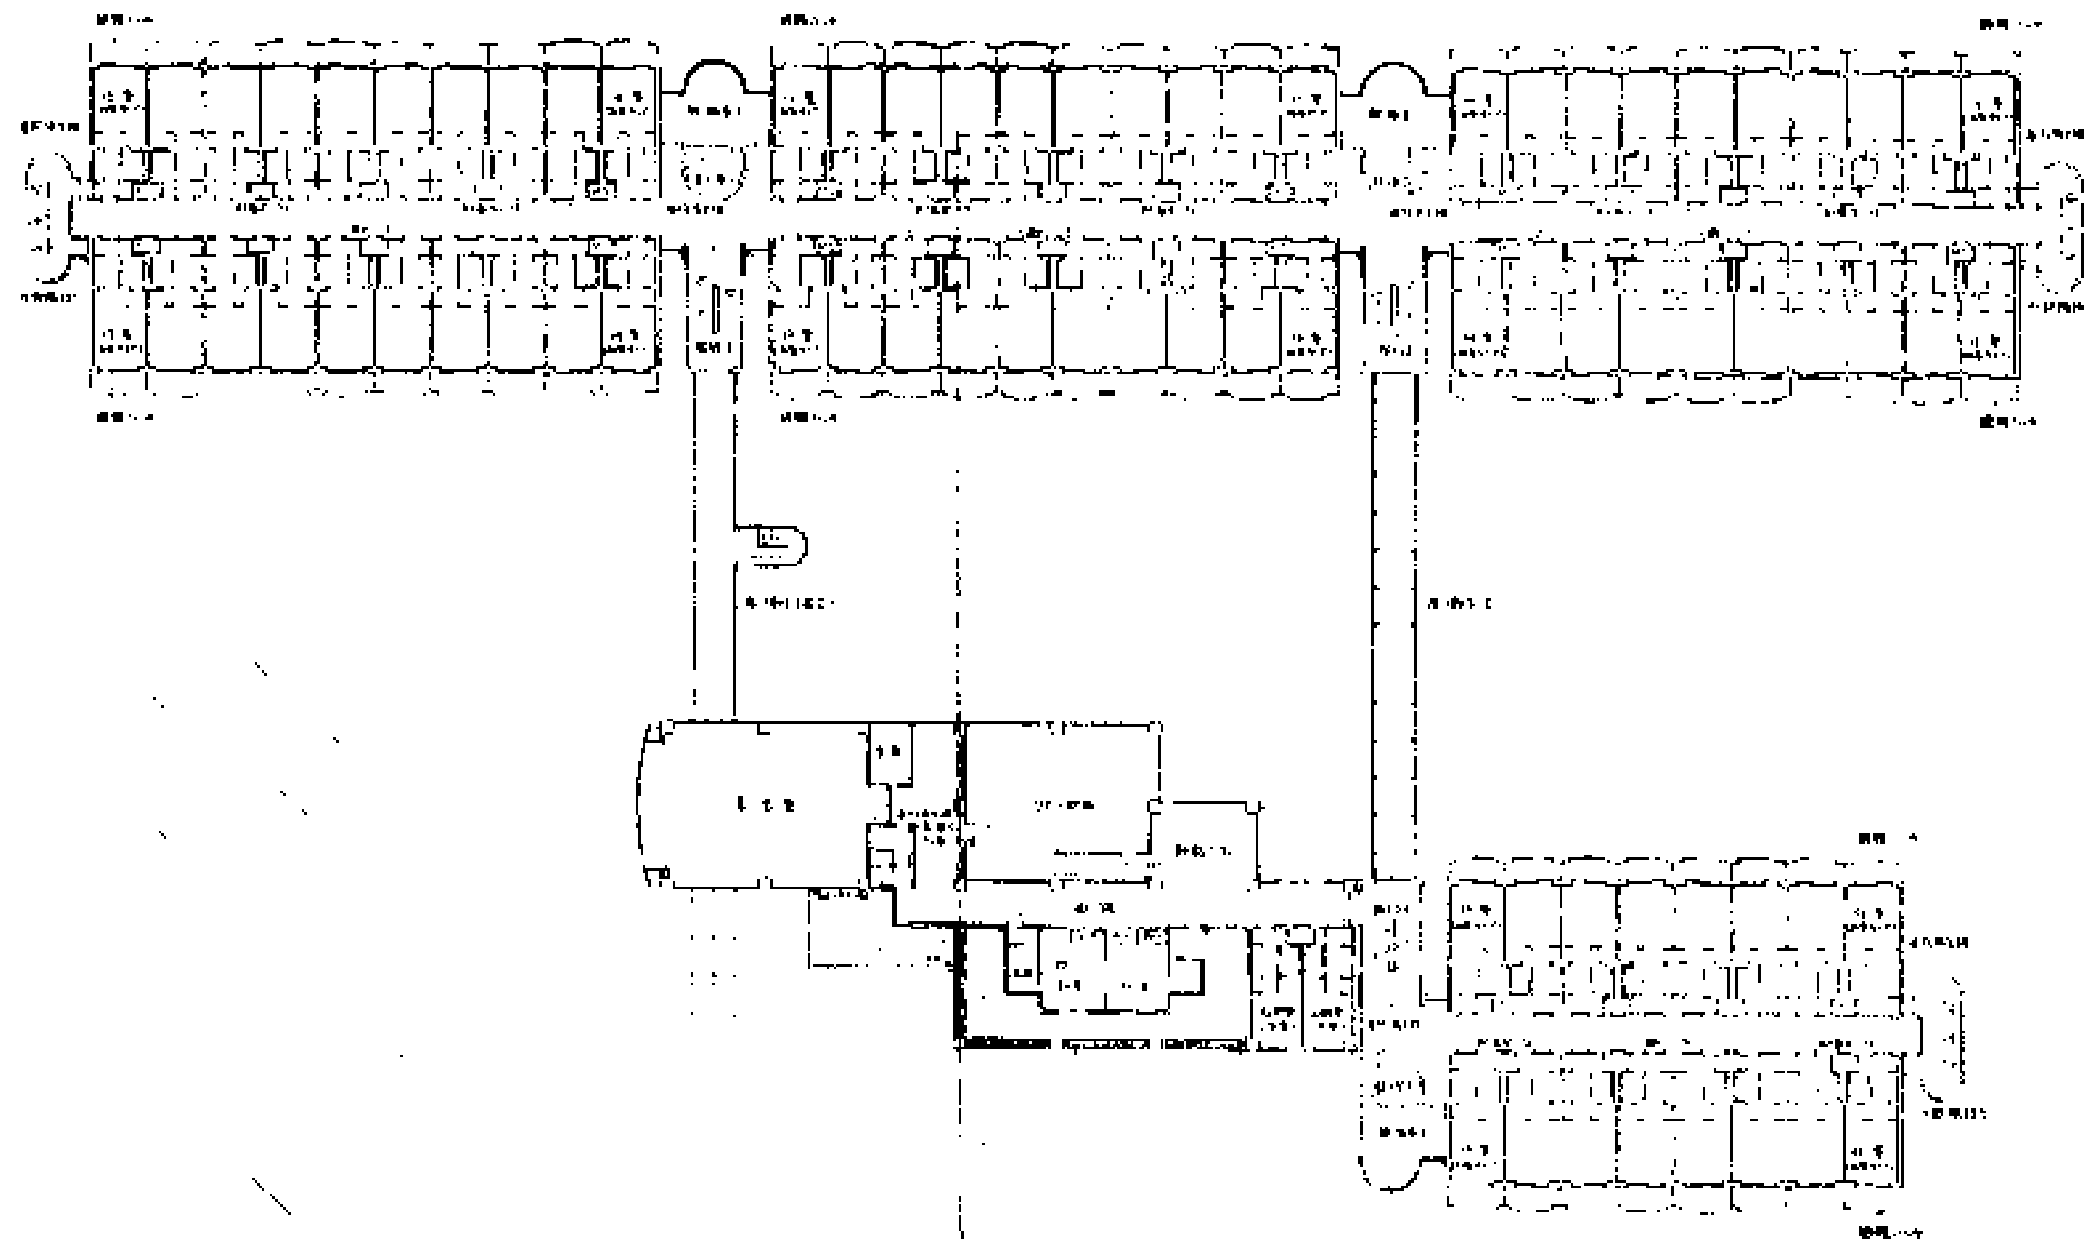

横浜市立大学附属病院 看護職員宿舎
2階 平面図
完成図

完成図

467030011003

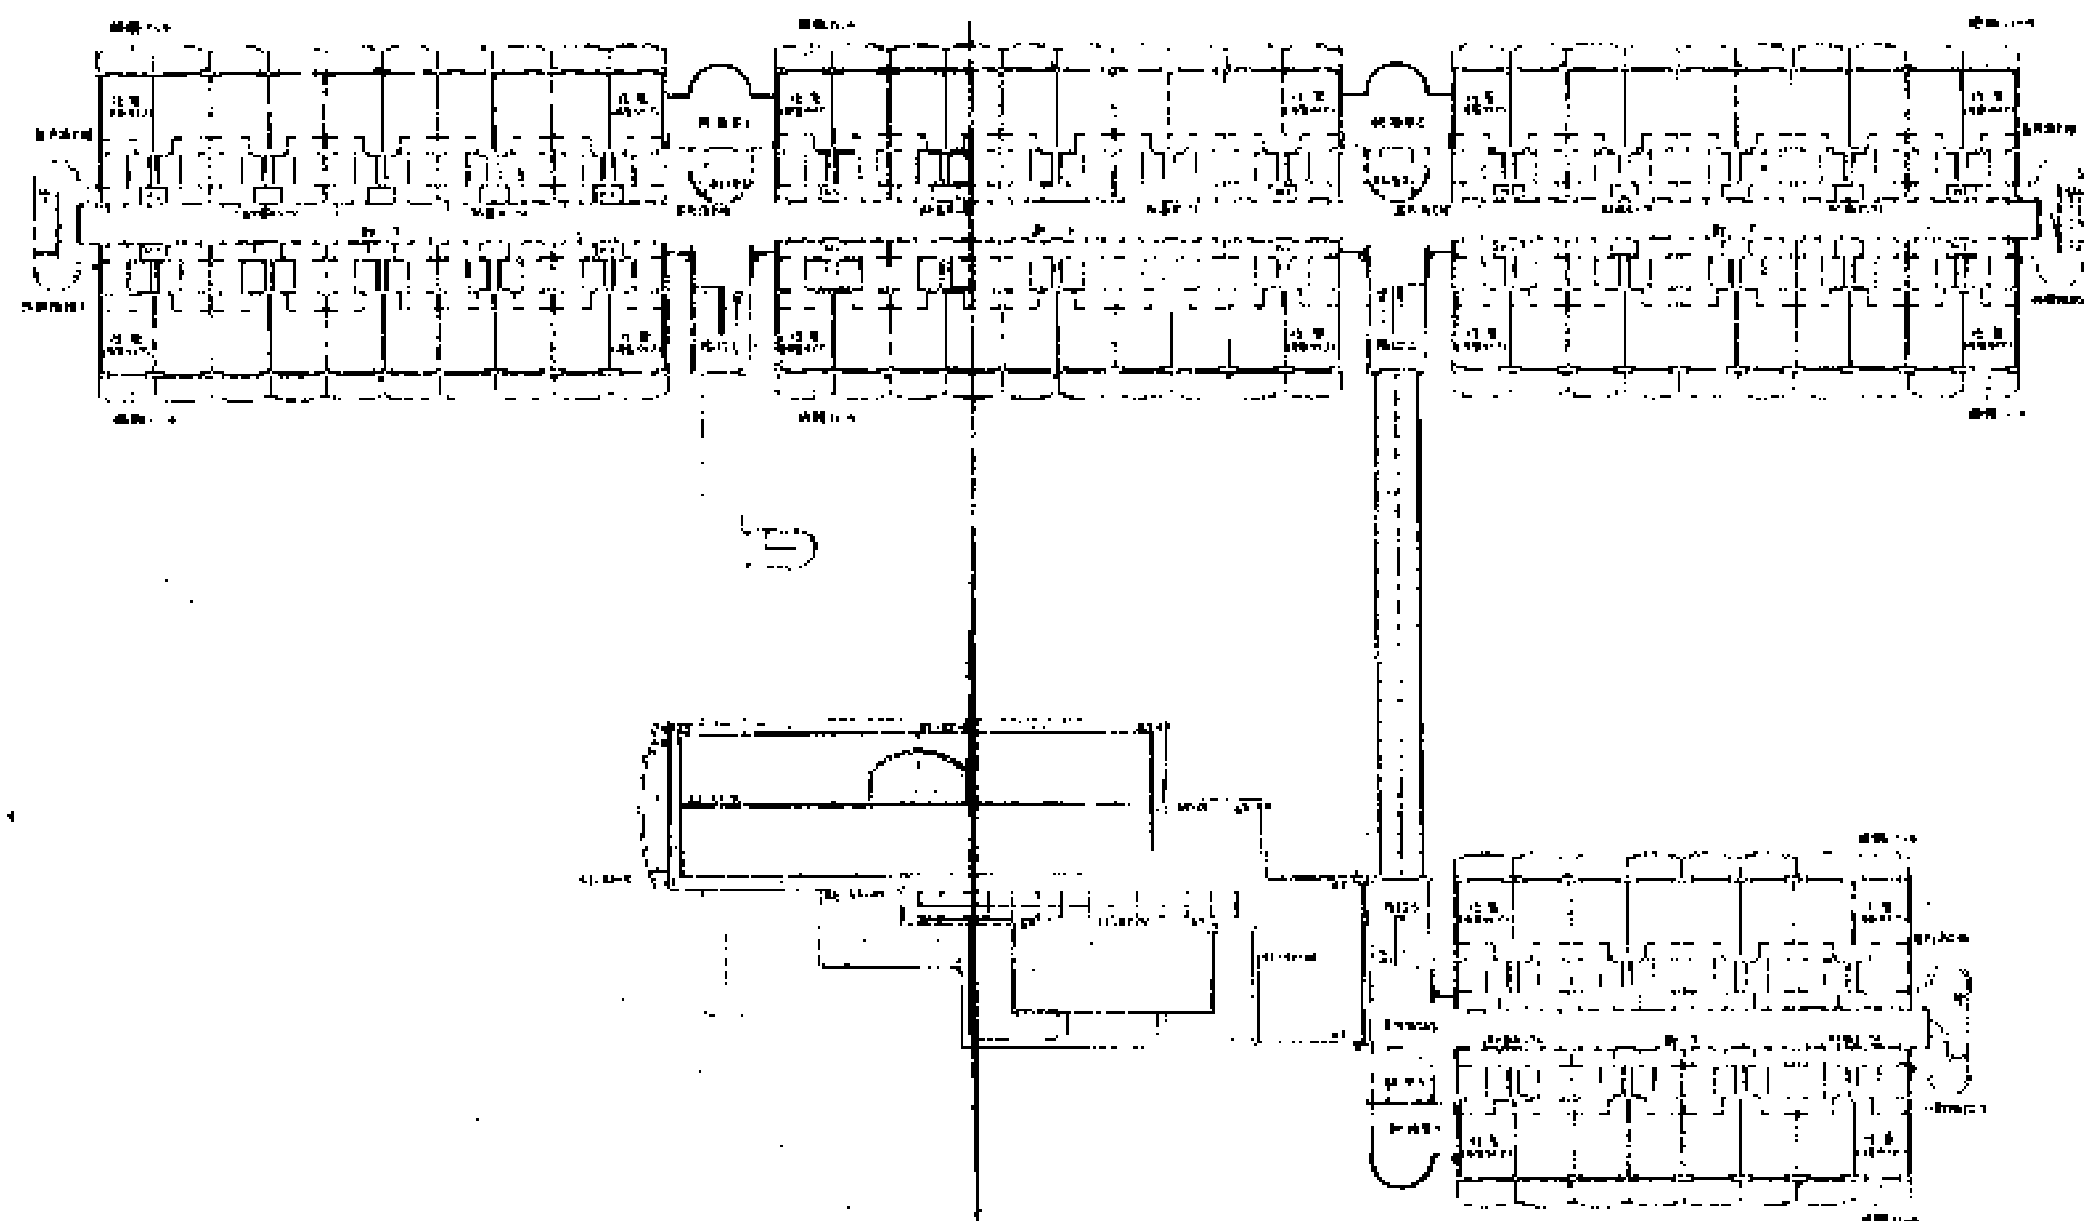

完成図


横浜市立大学附属病院 看護職員宿舎
3階 平面図
1/200
完成図
M.YENDO ASSOCIATED ARCHITECTS AND ENGINEERS

M.YENDO ASSOCIATED ARCHITECTS AND ENGINEERS

3 階 平 面 図
89-404 G-03

2 3 4 5 6 7 8 9 10 11 12 13 14 15 16

467000011004 F

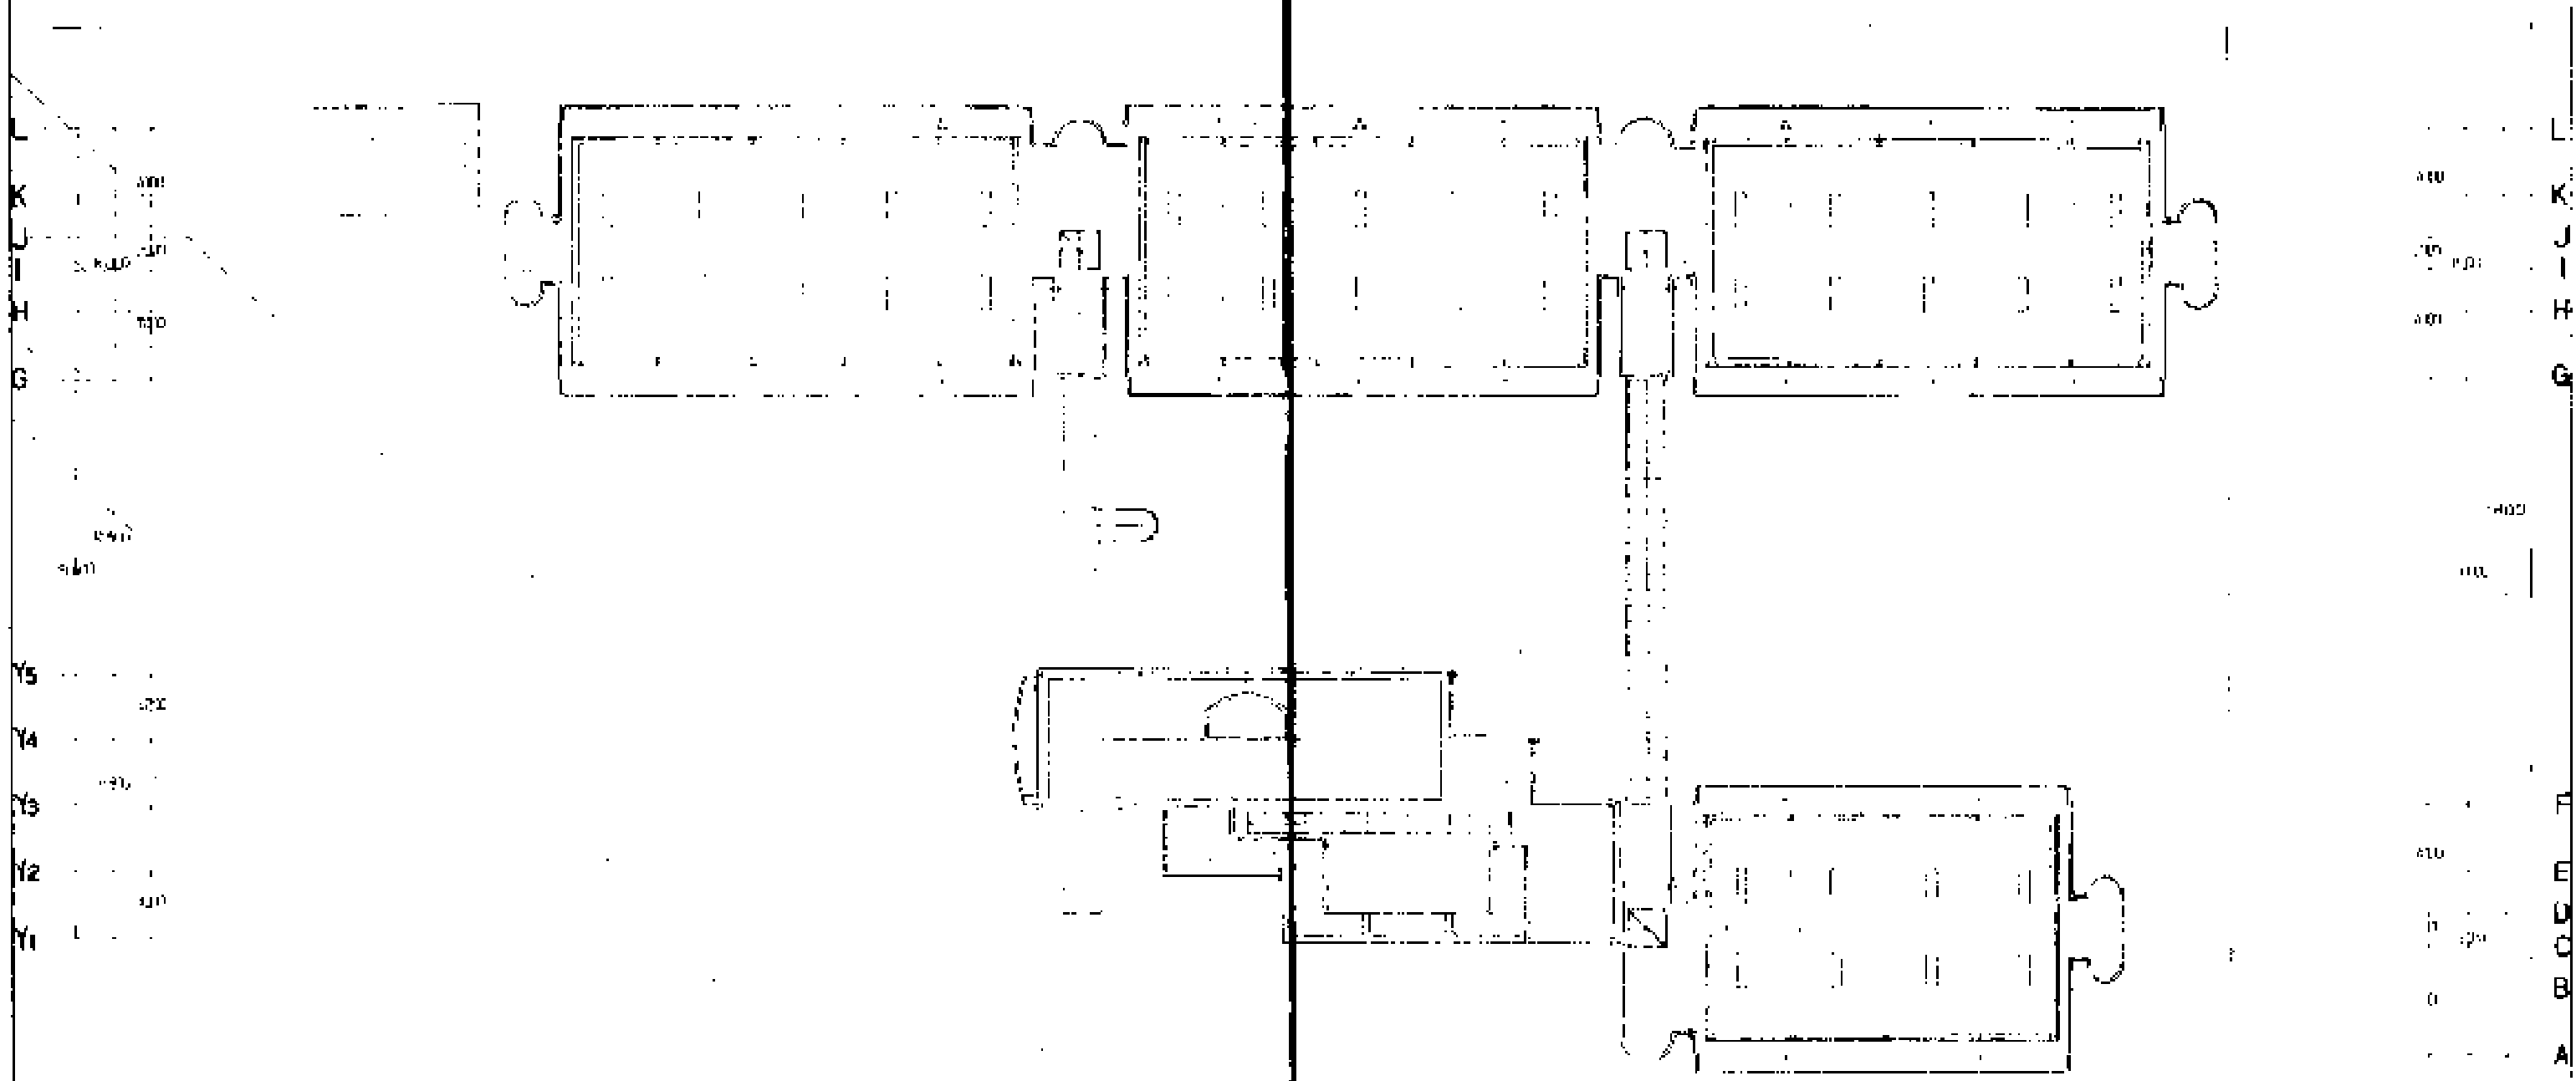

横浜市立大学附属病院 看護職員宿舎
RF 平面図
完成図