



エネルギーセンター変電設備単線結線図

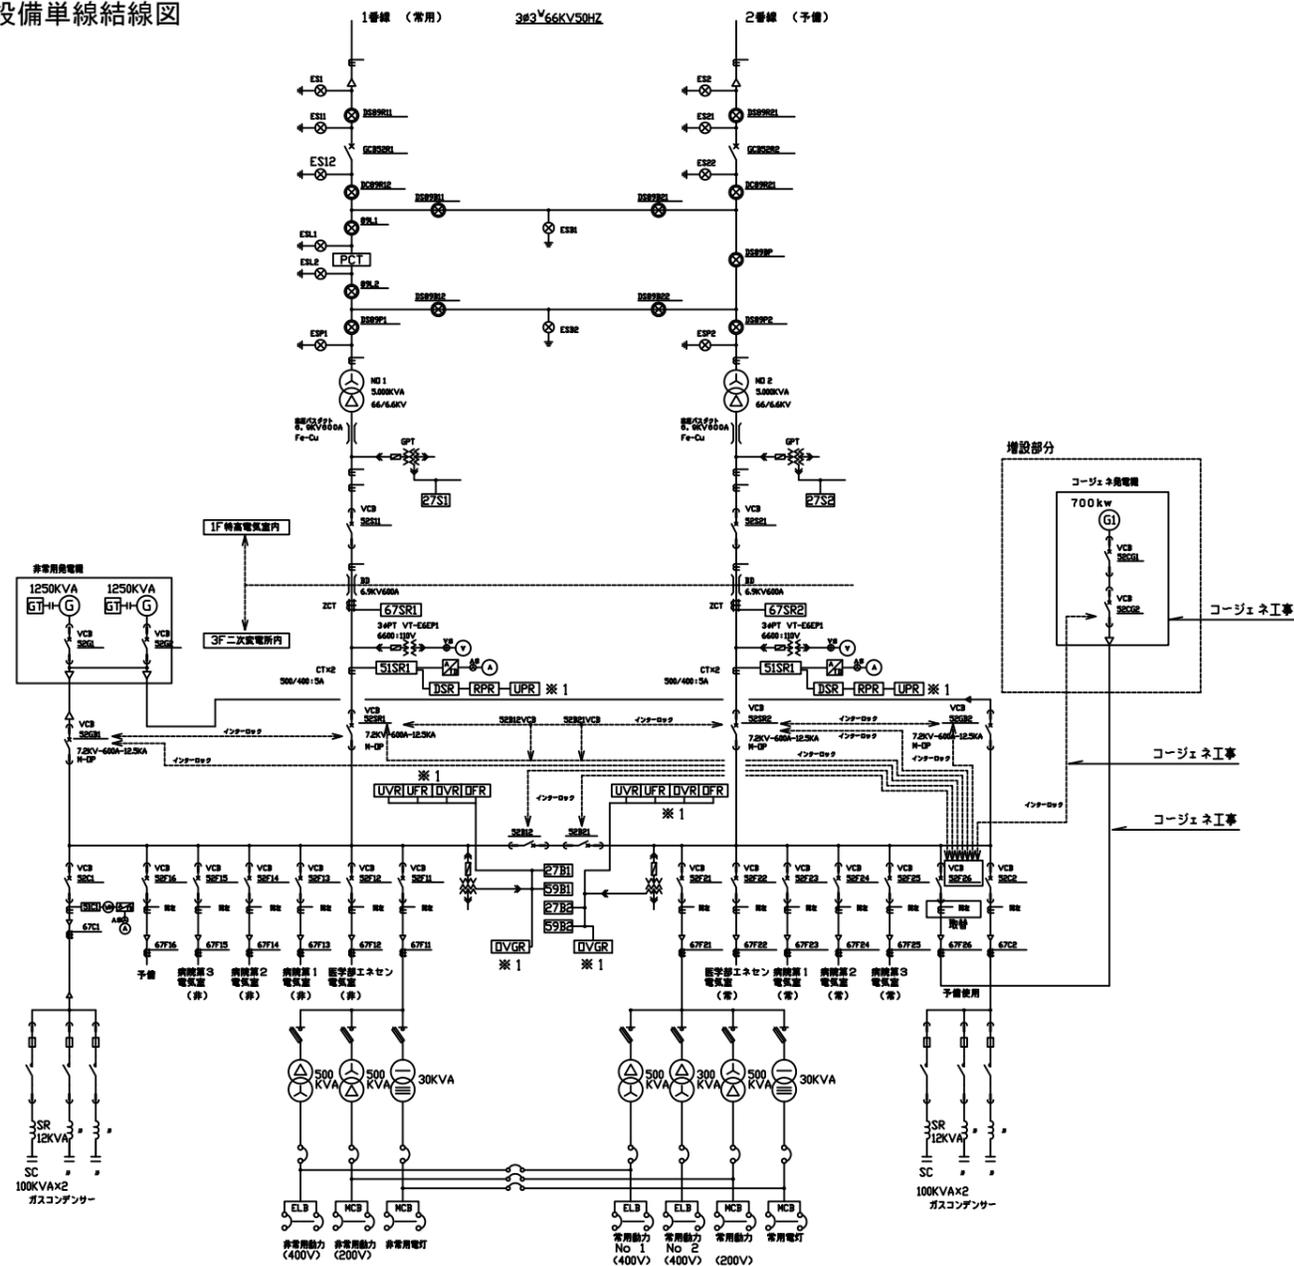

凡例

記号	名称	記号
DVGR	地絡過電流継電器	
DVR	過電圧継電器	
DSR	短絡方向継電器	
UFR	不足周波数継電器	
RPR	逆電力継電器	
DFR	周波数上昇継電器	
UVR	不足電圧継電器	
ZPD	コンデンサ形零相検入力装置	
ZCT	零相変流器	
OCR	過電流継電器	


低圧配電盤結線図

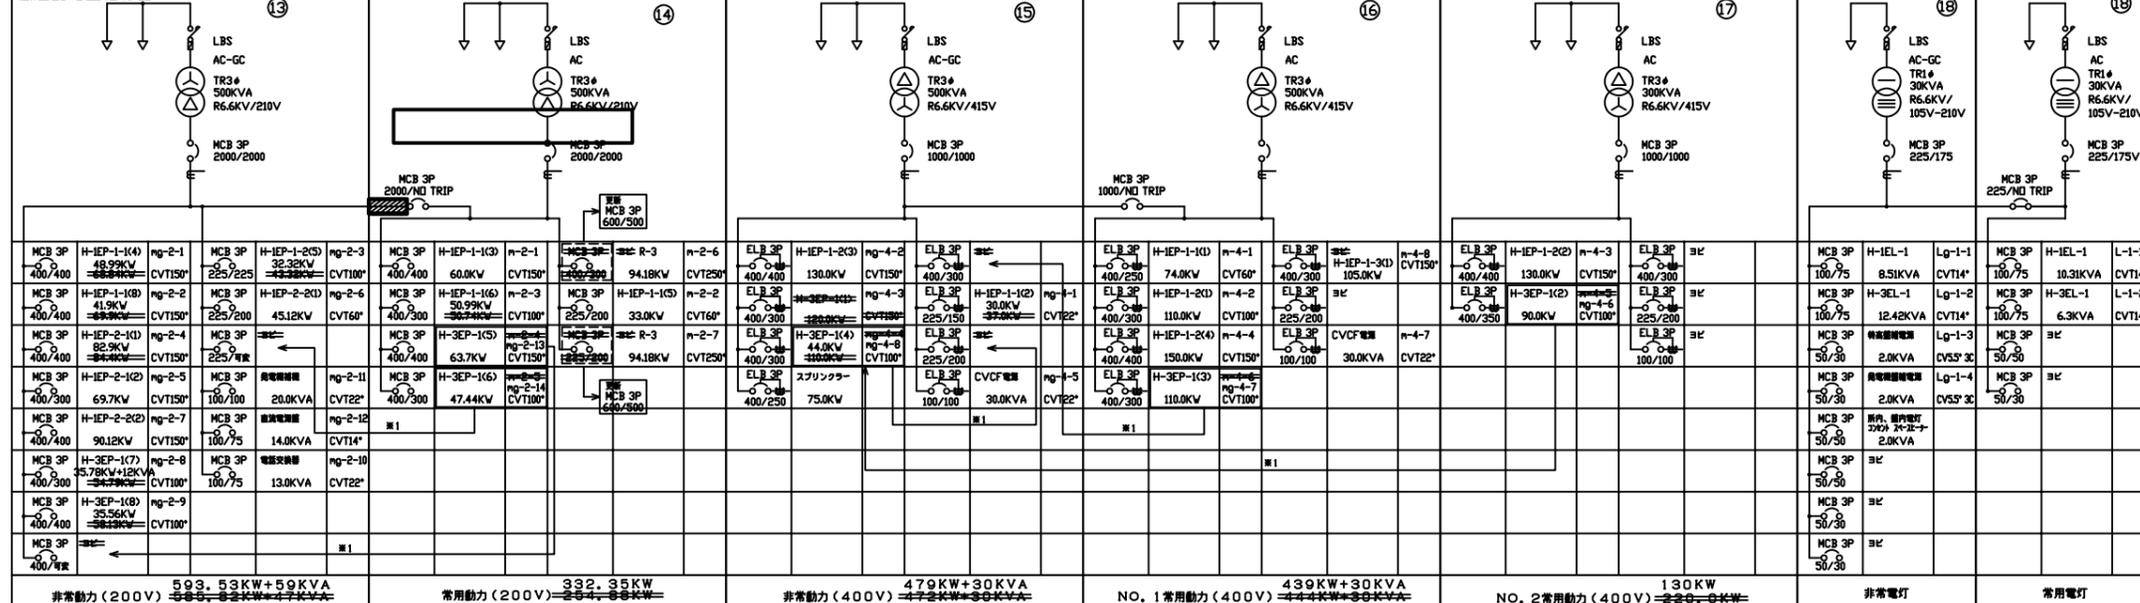

完成図

工事名	
図面名	
日付	2010/6/30
縮尺	S = -
事業者名	
図面番号	E-03

※1: 幹線接続による負荷変更 (ACよりAC-GCへ変更)

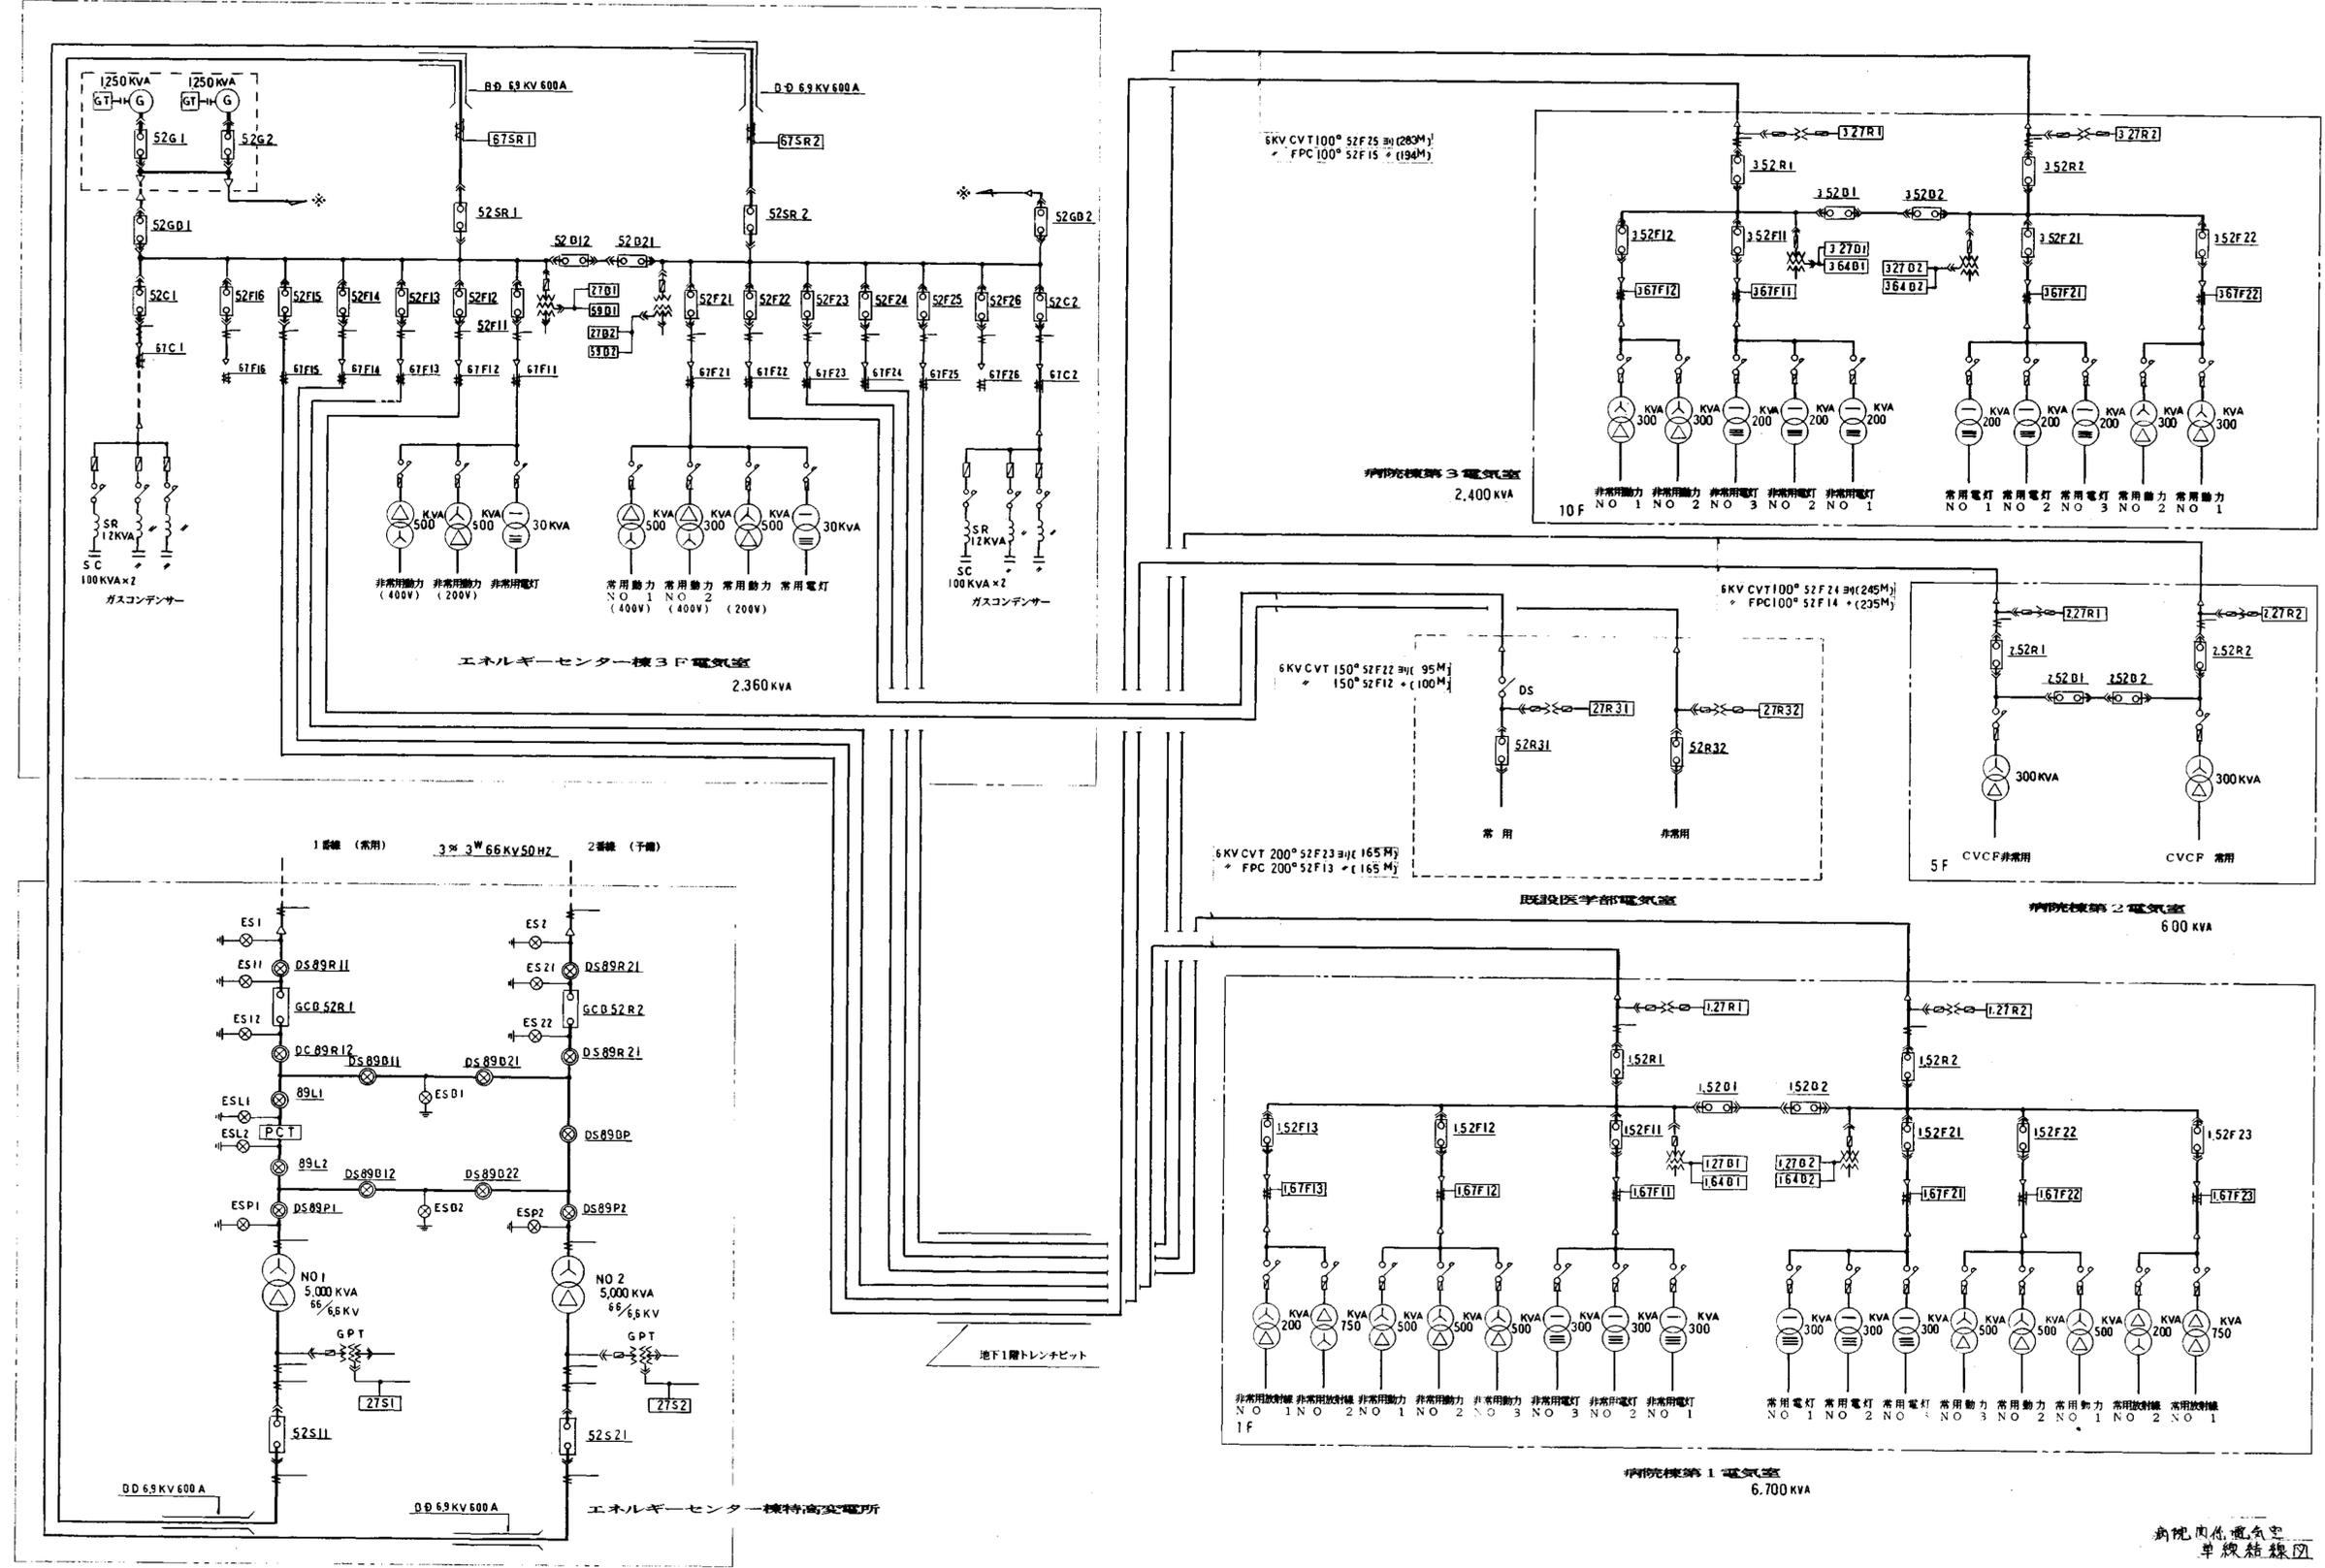

角院内各電気室  
単線結線図

完成図

revisions					

建築局長	建築部長	課長	係長	職員
横浜市 建築局				







横浜市立大学医学部附属病院設計共同体  
(松田平田坂本設計事務所 伊藤富三郎建築研究所)

project no. 横浜市立大学医学部附属病院  
(仮称)新築工事(電気設備工事)  
date \_\_\_\_\_ drawn by \_\_\_\_\_ checked by \_\_\_\_\_


エネルギーセンター  
変電設備図(2)  
scale \_\_\_\_\_

電気  
275

記号	名称	記号	名称
S.R	直列リレー		
S.C	進相コンデンサ		
M-OP	モーター操		
A	電		
V	電		

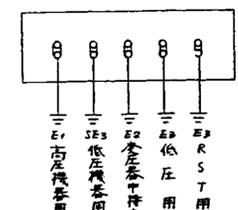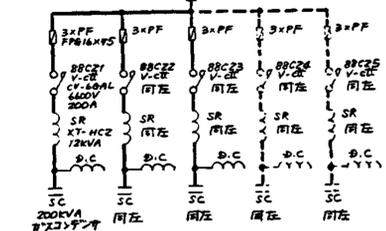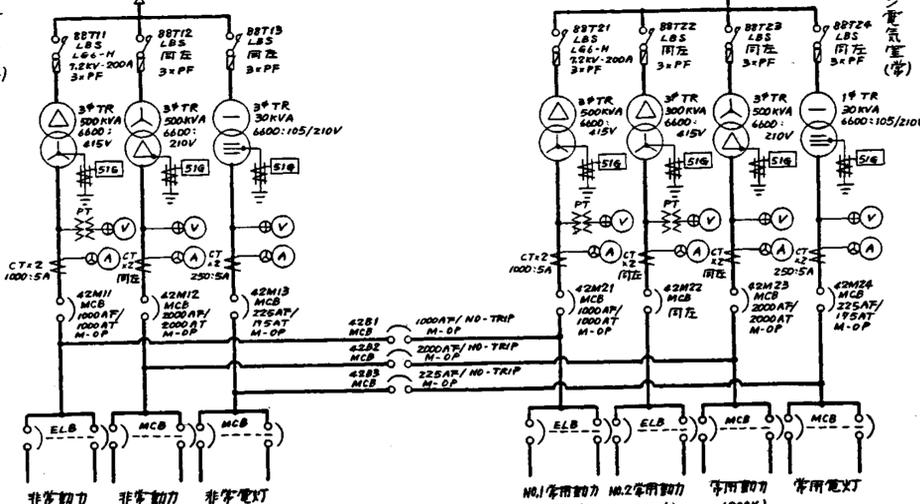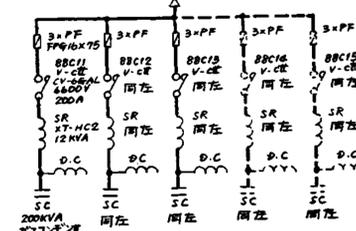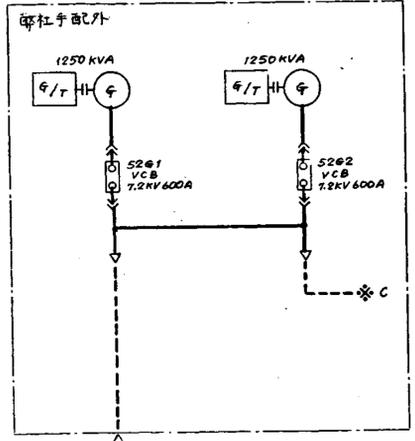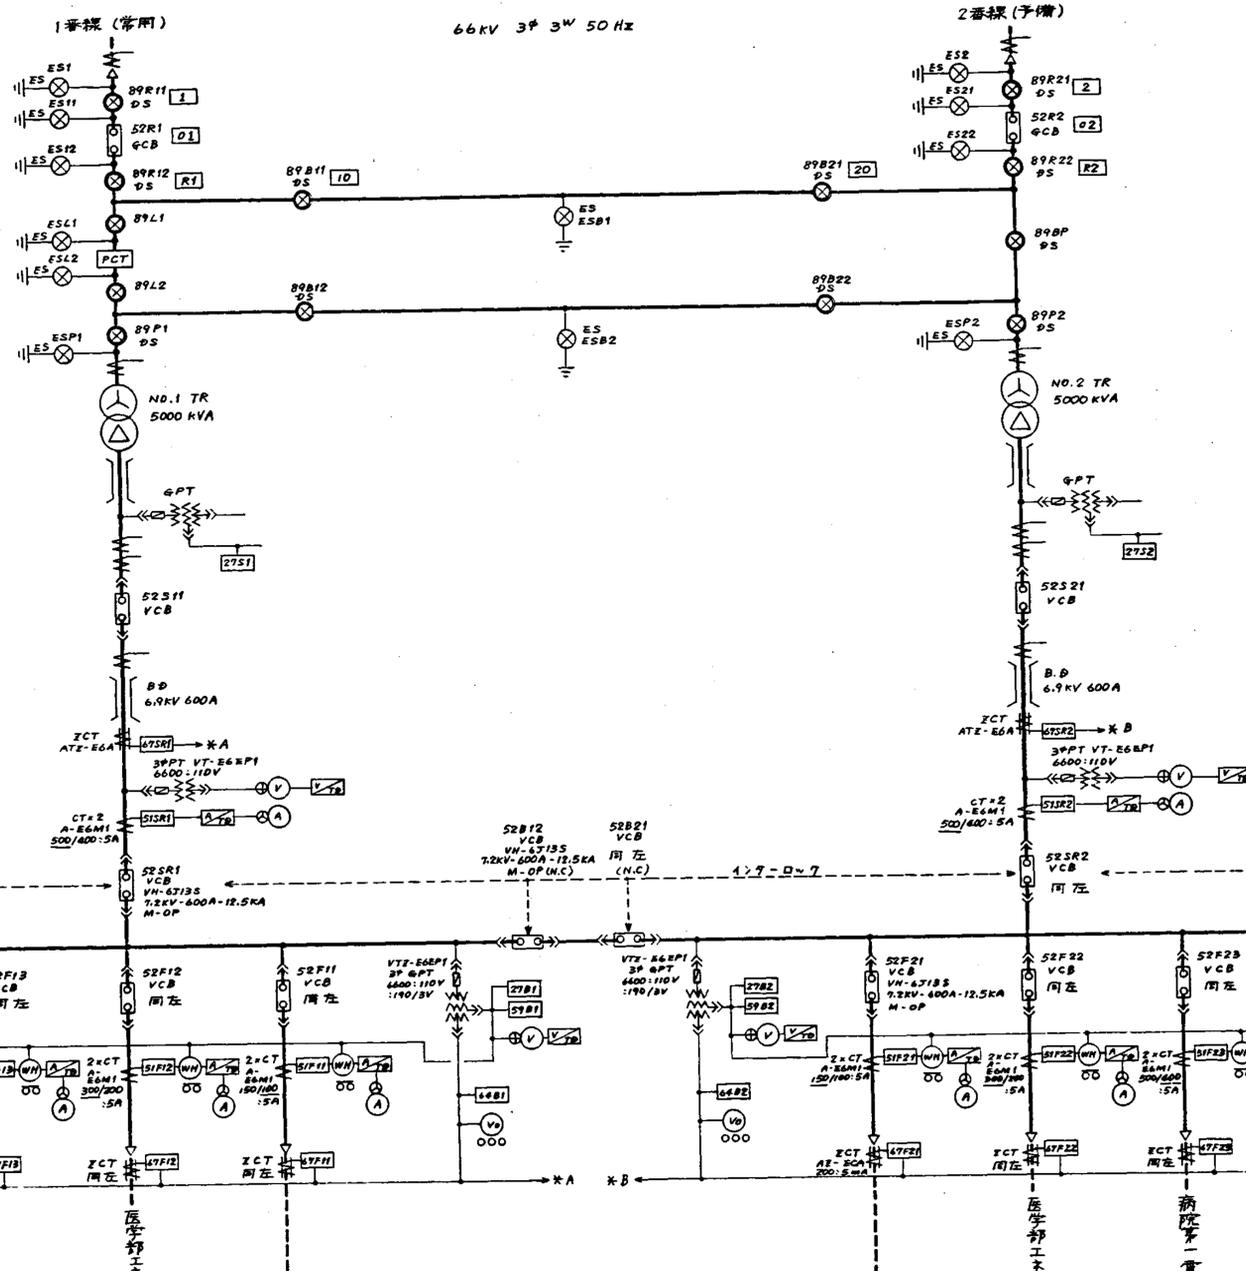




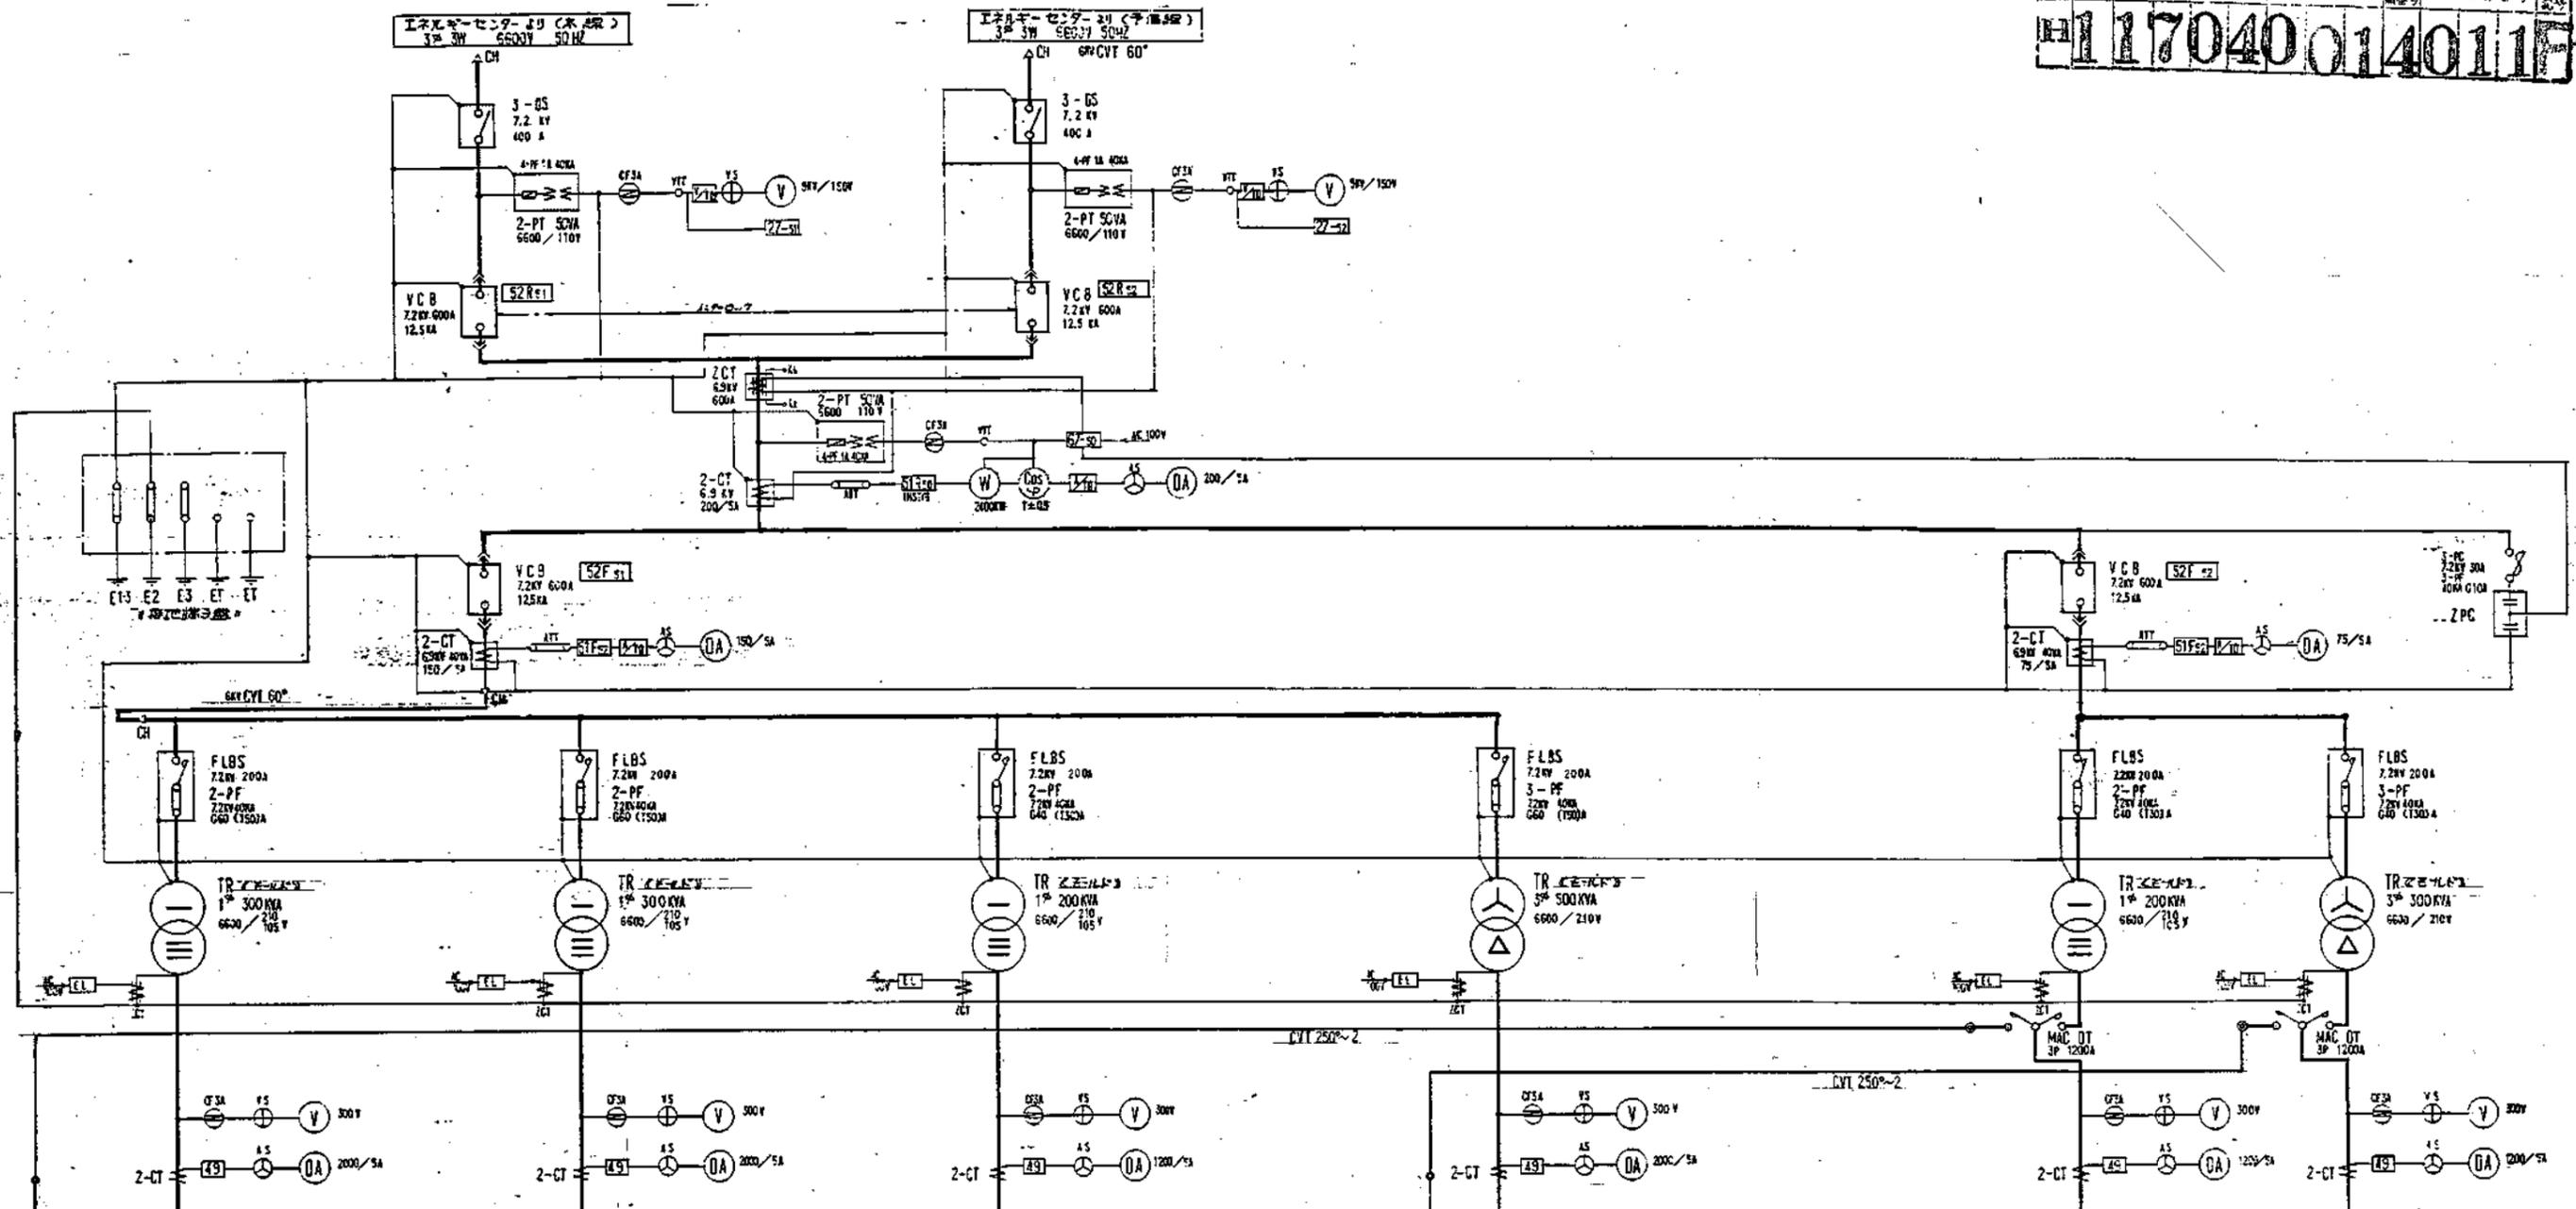


インバータ専用 3φ 2w 6.600V 50Hz

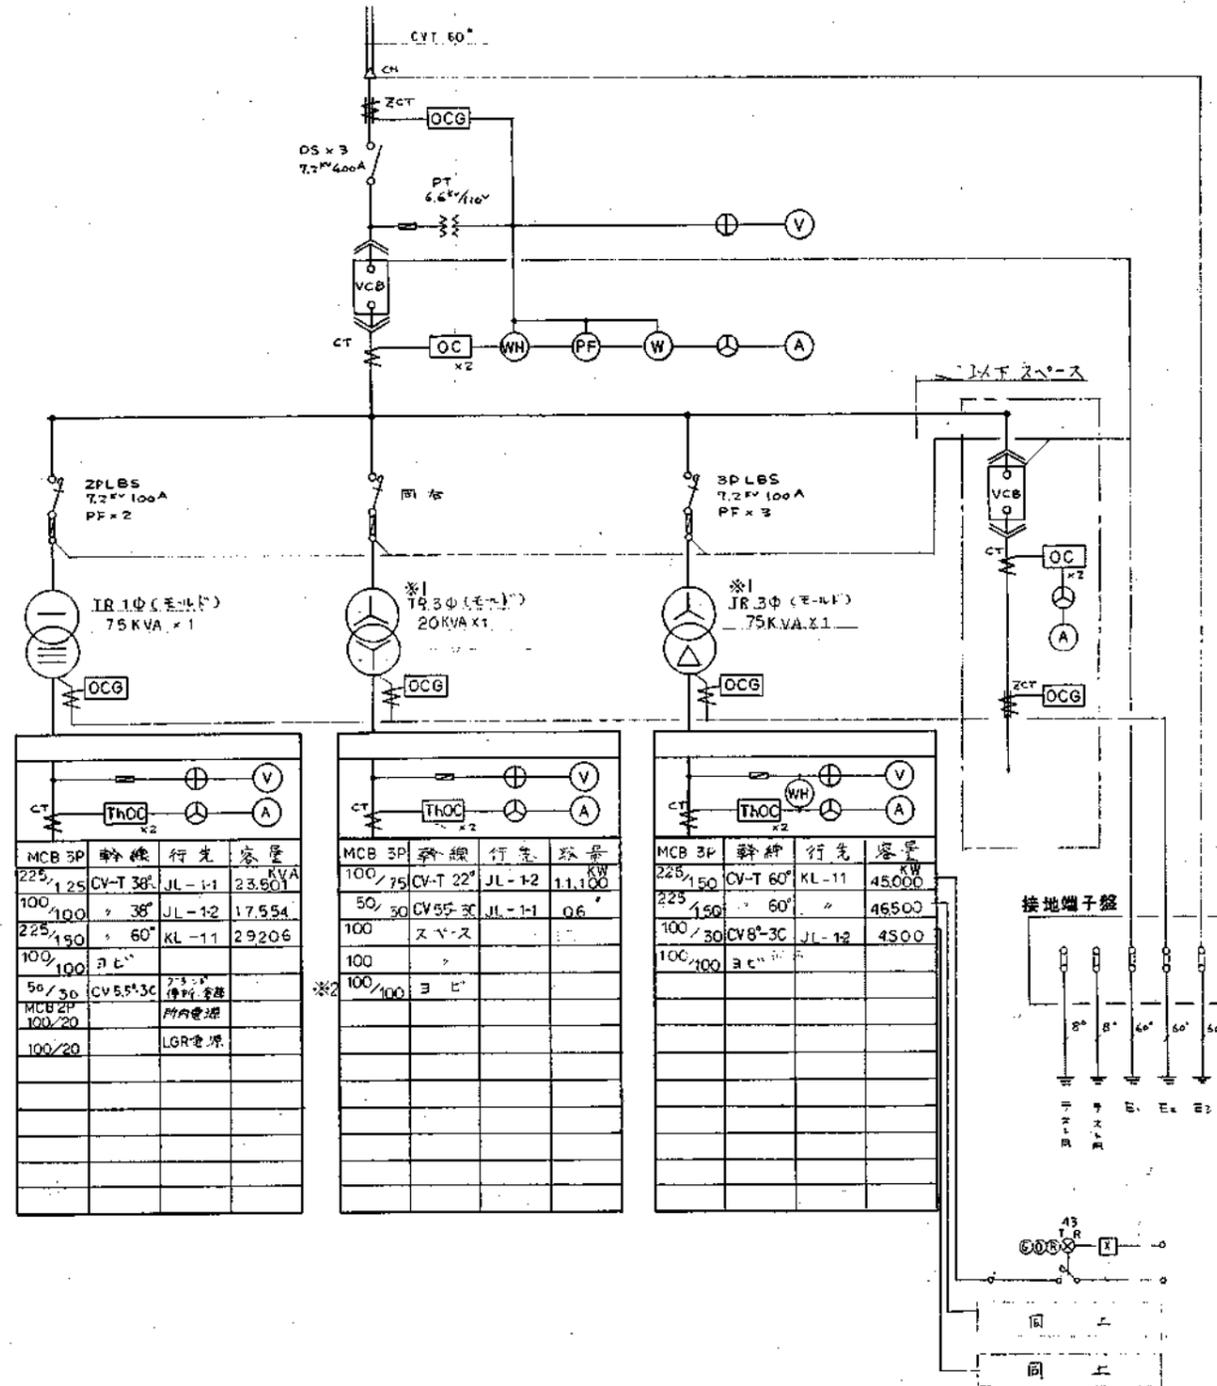


MCB 3P	幹線	行先	容量
225/125	CV-T 38"	JL-1-1	23.901 kVA
100/100	38"	JL-1-2	17.554
225/190	60"	KL-11	29.206
100/100	38"		
50/30	CV 5.5" 3C	2-3-3 専用	
MCB 2P	100/20	所内電源	
100/20		LGR電源	


MCB 3P	幹線	行先	容量
100/75	CV-T 22"	JL-1-2	11.100 kW
50/30	CV 5.5" 3C	JL-1-1	0.6
100	スバス		
100			
100/100	38"		

MCB 3P	幹線	行先	容量
225/150	CV-T 60"	KL-11	45.000
225/150	60"		45.500
100/30	CV 8" 3C	JL-1-2	4.500
100/100	38"		




- 変電設備キュービクルは、下記の仕様とする。
  - 図示及び下記仕様を収納し、堅牢で且つ美観に容易な構造とし、室内には点検用コンセント、照明、換気ファン(自動運転)及び点検防護カバーを取付ける。
  - 特記なきVCBは全2極サージ型 72kV 600A 125kA (DC 100V 操作)とする。
  - 特記なき LBS は PF動作時間短縮機構付とする。
  - Trは全モールド型(温度検出装置付)とし、警報アサニを設ける。
  - Trに配電盤側帯間には、編組換地手を使用する。
  - 配電盤 MCBは、埋込型フラッシュレス付とし、2次側には幹線接続端子を設ける。
  - 計器類は 1.5 級角型埋込角度目盛付とし、電流計はテマント計測タイプとする。
  - 継電器は引込型ラストアラーム付とする。
  - その他 中央監視制御設備による遠方監視、制御計測に必要な装置の全てを設ける。
  - 計器用変成器は全モールド型とし、PTには過電容量のあるフーズを取付ける。
- キュービクル附属品として、下記を納入する。
  - V.C.B リフター 1 台
  - DS フック棒 1 本
  - 各種フーズ (計器及び高圧回路用) 架設数
  - 表示灯 架設数


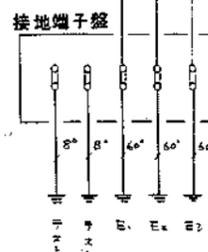


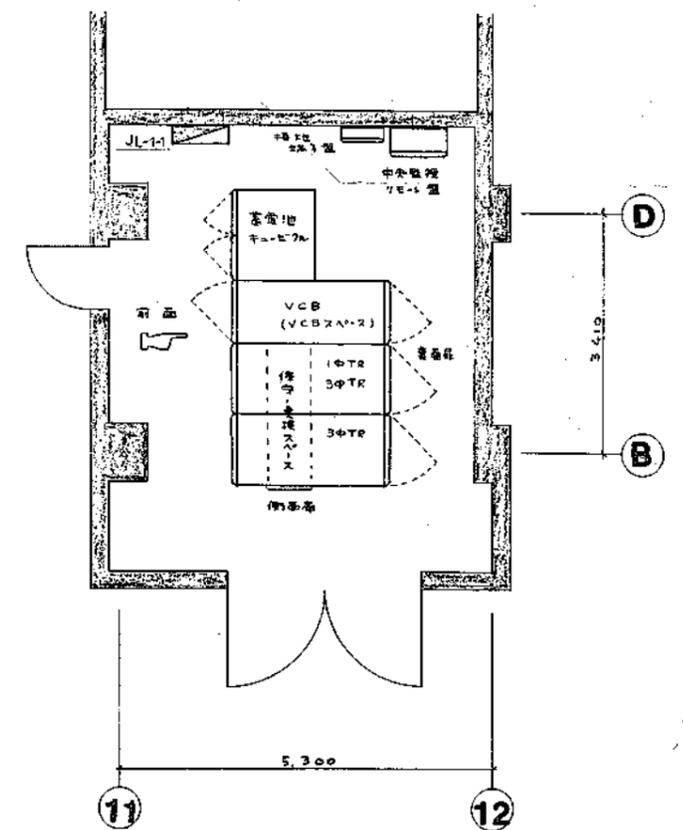変電室平面図 1:50

蓄電池 キュービクル

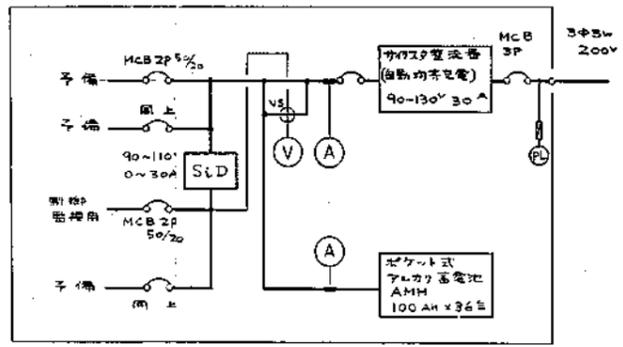


※ 変圧器容量 225/150kVA → 75kVA, 225/200kVA → 70kVA  
 ※ 2次側は 100V 系統とし、PTは全容量に留意

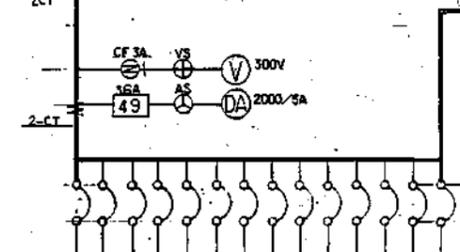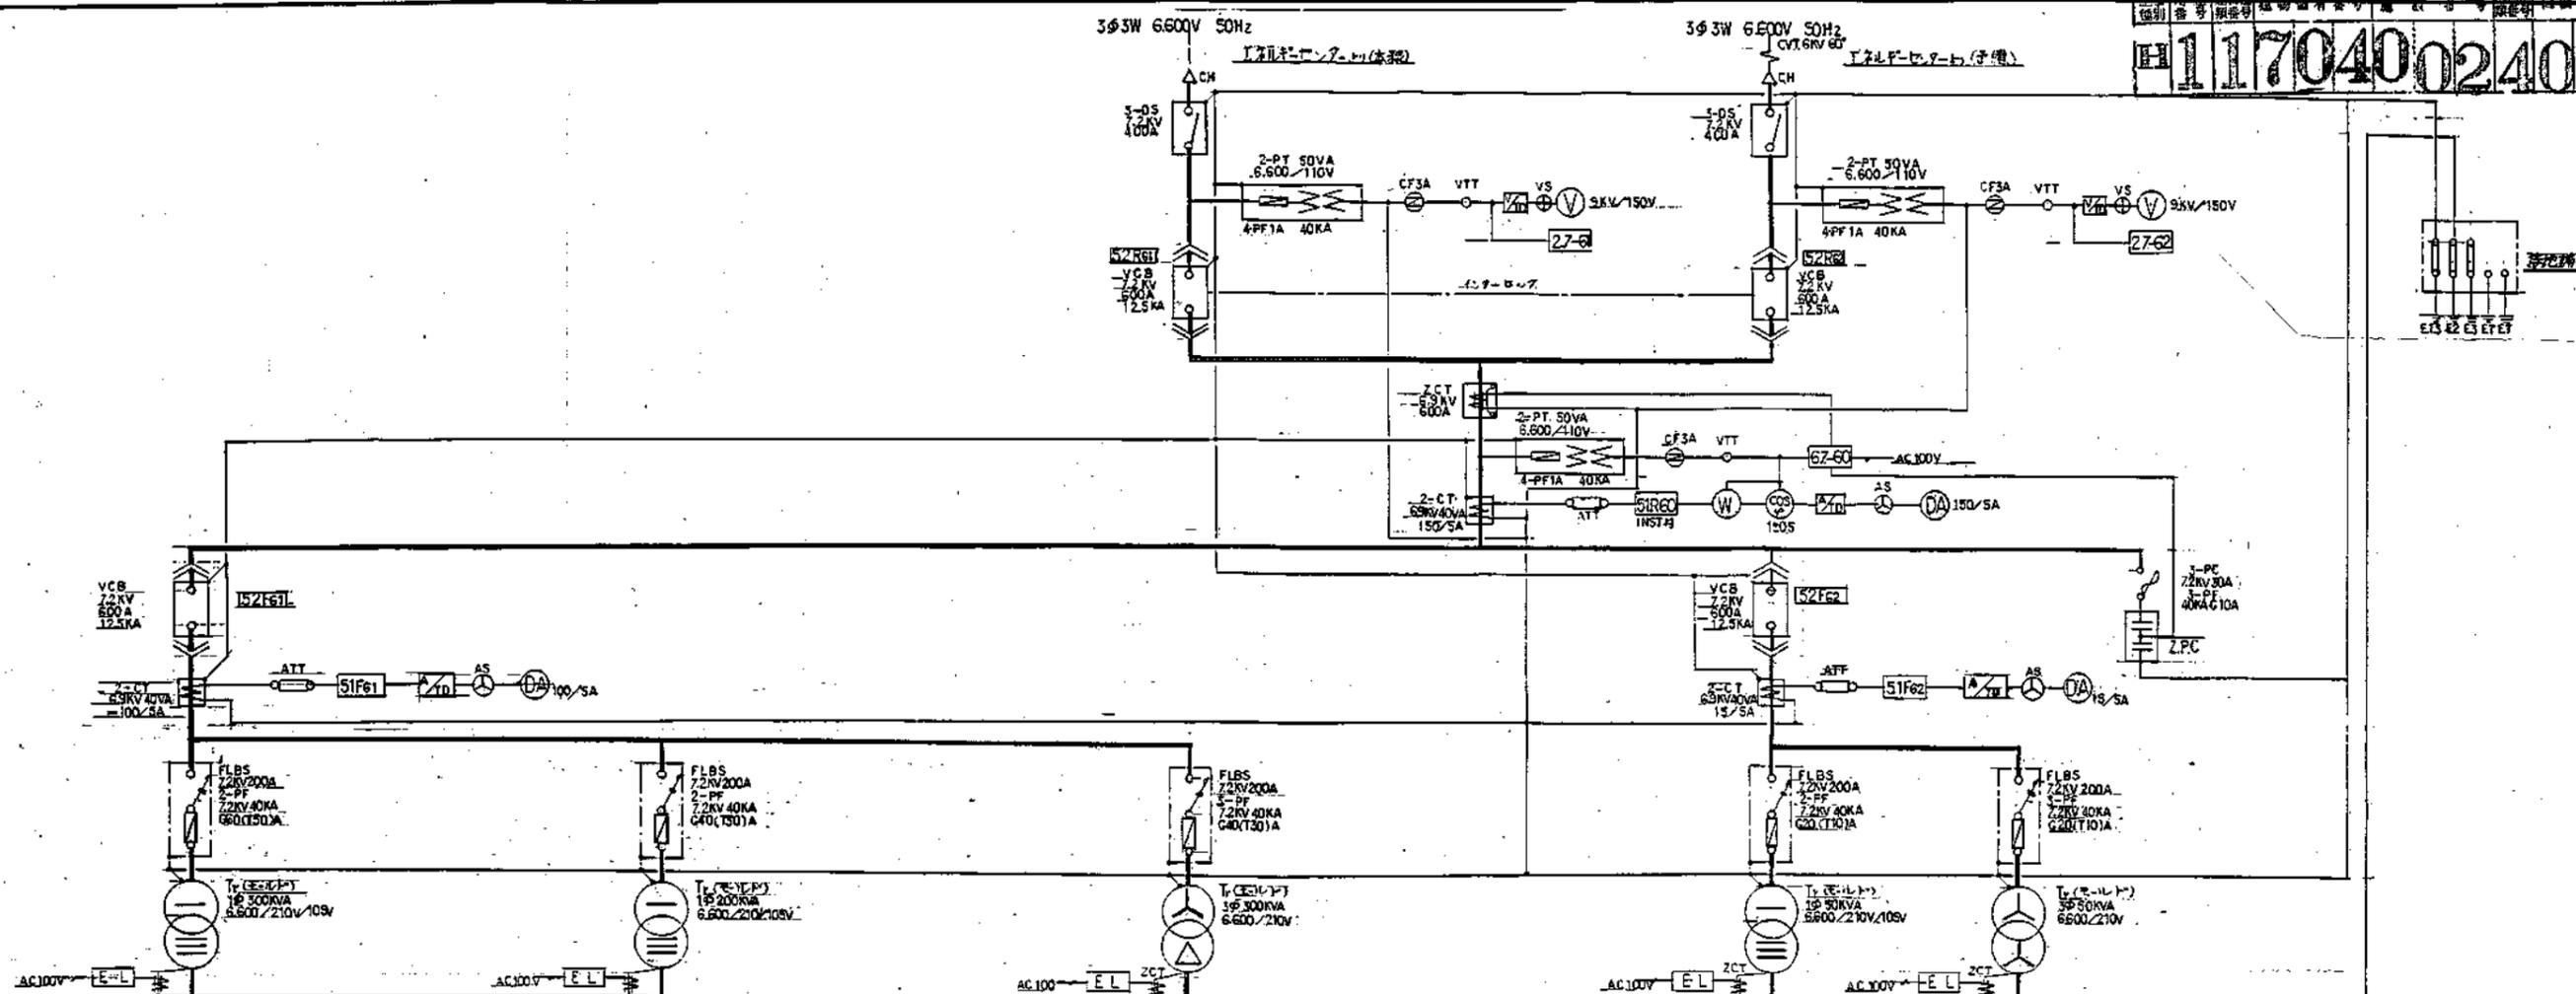


加圧引込	種類	種別	容量	名称	電圧
CVT 60	101	DPL	264MVA	CPL-1-1	225/150
60	102		2555	CPL-1-2	225/150
60	103		2315	CPL-1-3	225/125
35	104		1735	CPL-1-4	100/100
14	105		52	CPL-1-5	100/60
60	106		3705	CPL-2-1	225/175
35	107		1194	CPL-2-2	100/100
100	108		503	CPL-2-3	225/225
60	101	DL	906	LL-1-1	225/125
60	102		2315	LL-1-2	225/125
35	103		1385	LL-1-3	100/100
60	104		3183	LL-2-1	225/150
				予備	100/100
				予備	100/100

高圧受電装置 (No.1) 284.968kW

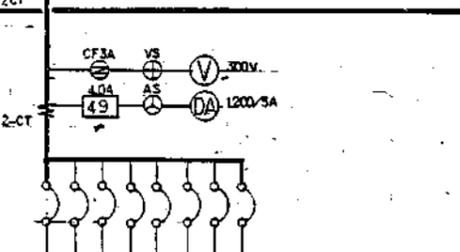


加圧引込	種類	種別	容量	名称	電圧
CVT 100	105	DL	4873	LL-2-1	225/225
100	106		4532	LL-1-1	225/225
60	107		24906	LL-2-2	225/150
35	108		2181	LL-1-1	100/100
100	109		33213	LL-1-1	225/225
CV 85-50	110		534	予備	100/50
				予備	225/225

高圧受電装置 (No.2) 179.319kW

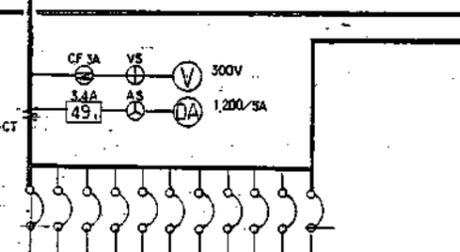

加圧引込	種類	種別	容量	名称	電圧
CVT 150	101	DRM	3145	CP-3-1	225/150
100	102B		5411	CP-3-1	400/300
150	103		5295	DP-1-1	225/225
150	104		5695	EP-1-1	400/300
60	105		261	EP-1-2	225/150
14	106		475	EP-2-1	100/60
100	107		41	TP-1-1	225/200
IV 55-50	108		3	家庭用電機	100/30
				予備	225/225
				予備	100/100

高圧受電装置 327.56kW

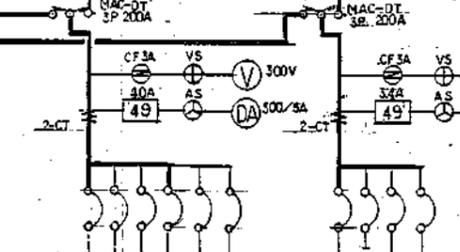

加圧引込	種類	種別	容量	名称	電圧
CVT 14	101	DCL	40	CPL-1-5	100/60
14	102		748	直流機	100/75
				警報機	100/20
				警報機	100/20
				警報機	100/100
				予備	100/100

高圧受電装置 14kW




加圧引込	種類	種別	容量	名称	電圧
CVT 14	101	DCL	45	CPL-1-5	100/60
CV 5-50	102		112	直流機	100/50
				予備	100/100
				予備	100/100

高圧受電装置 15.7kW

H117059314008


注1. 中央監視室に示す。

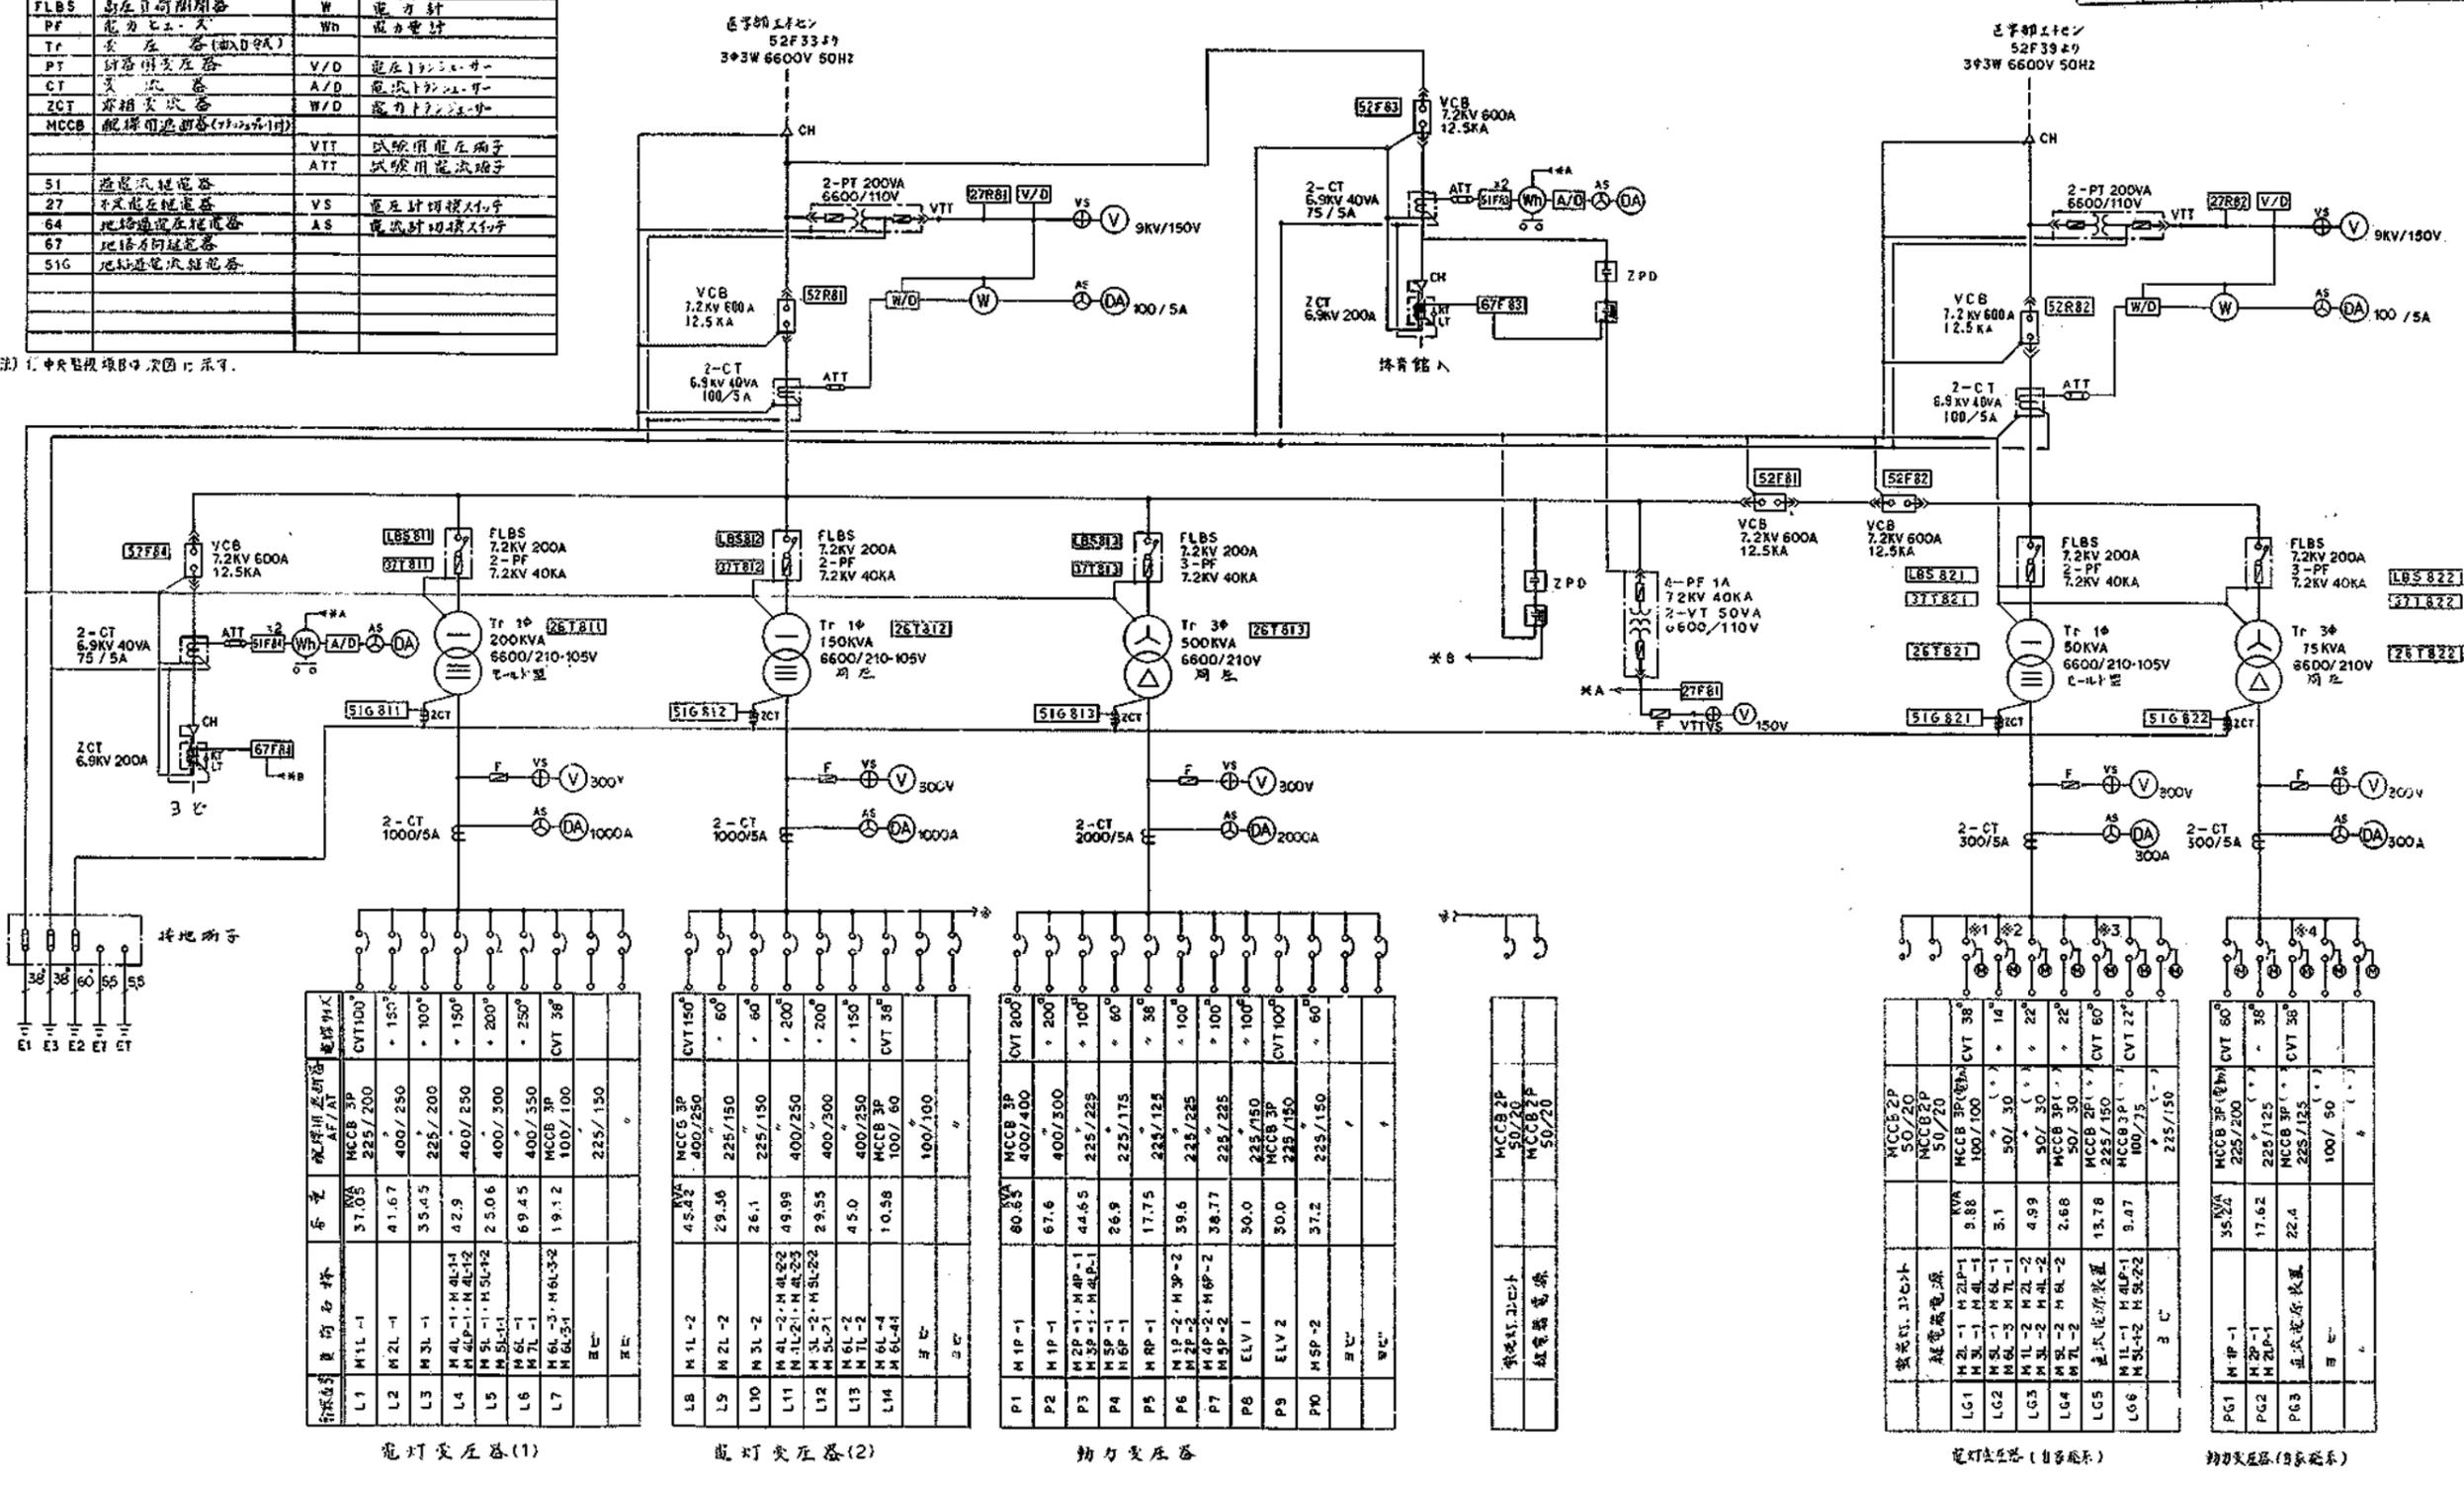


完成図



# 全体電源系統図

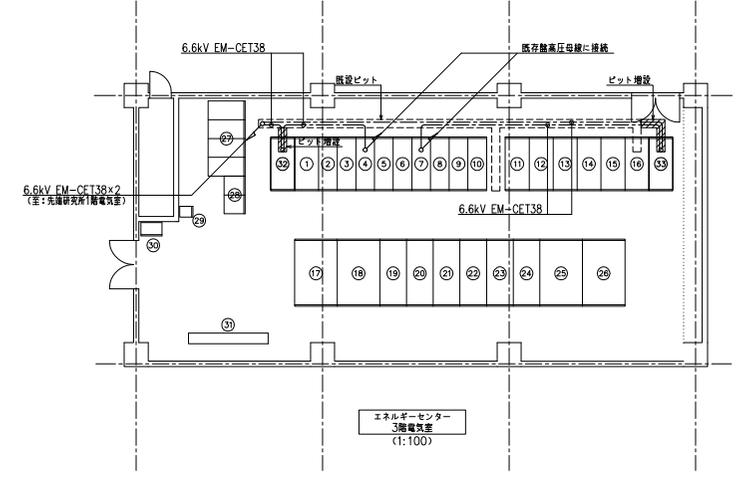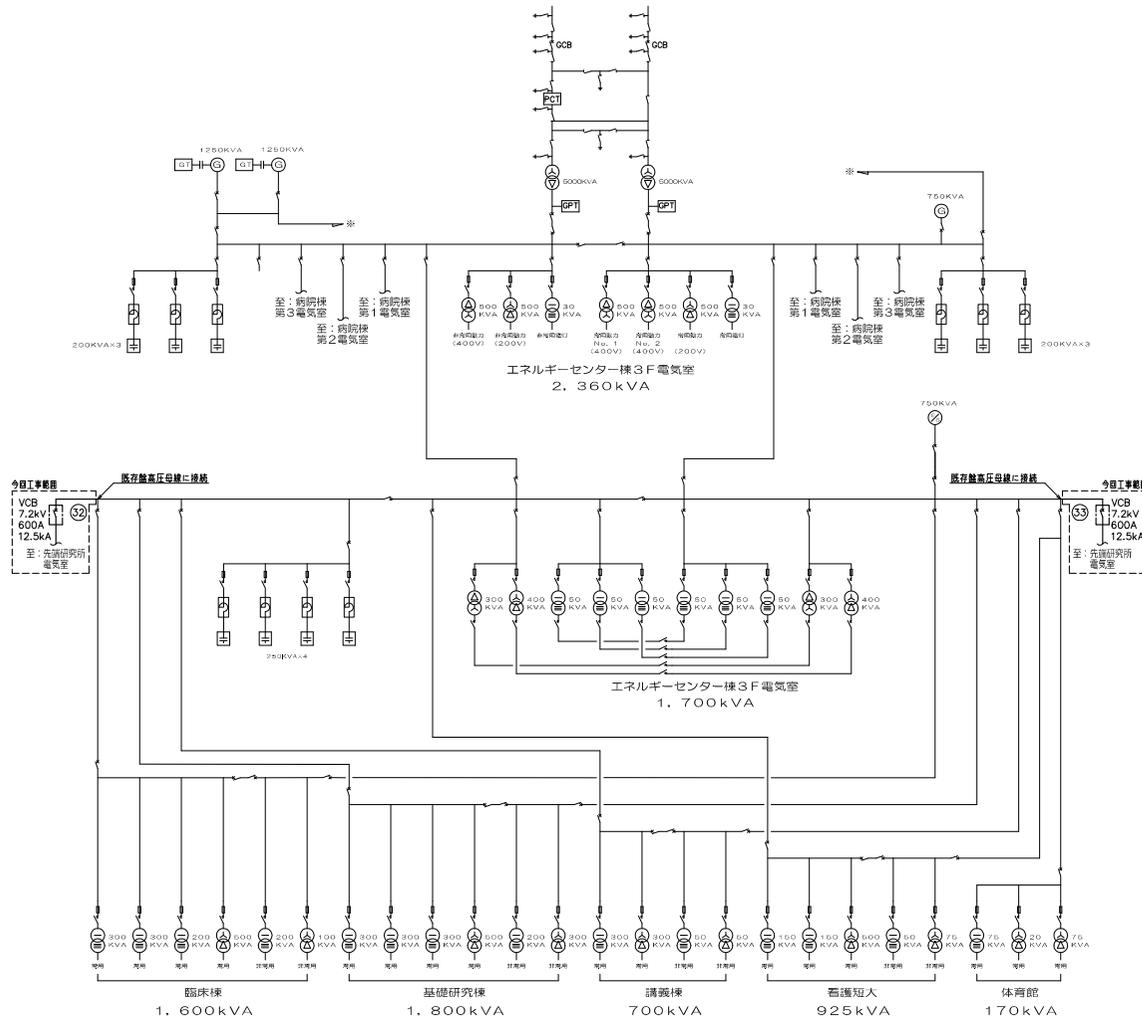

①	PCT盤	(既設)	⑳	自家発電灯盤NO. 3	(既設)
②	受電盤	(既設)	㉒	商用電灯盤NO. 3	(既設)
③	ZPD・コンデンサ主幹盤	(既設)	㉓	商用電灯盤NO. 2	(既設)
④	商用動力・商用電灯盤 (2段積み)	(既設)	㉔	商用電灯盤NO. 1	(既設)
⑤	母線連絡・看護短大・体育館盤 (2段積み)	(既設)	㉕	動力盤NO. 1 (200V)	(既設)
⑥	PT・ZPD・自家発電灯盤	(既設)	㉖	動力盤NO. 1 (400V)	(既設)
⑦	自家発電力・臨床研究棟 (2段積み)	(既設)	㉗	直流電源装置	(既設)
⑧	基礎研究棟・講義棟盤 (2段積み)	(既設)	㉘	変換器・リレー盤	(既設)
⑨	看護短大・自家発電連絡 (2段積み)	(既設)	㉙	CVCF盤	(既設)
⑩	特高受電所盤	(既設)	㉚	伝送機末盤	(既設)
⑪	コンデンサ盤	(既設)	㉛	低圧ケーブルラック	(既設)
⑫	コンデンサ盤	(既設)	㉜	先端研究所高圧盤 (常用系)	(新設)
⑬	コンデンサ盤	(既設)	㉝	先端研究所高圧盤 (非常系)	(新設)
⑭	コンデンサ盤	(既設)			
⑮	臨床研究棟盤	(既設)			
⑯	基礎研究棟・講義棟盤 (2段積み)	(既設)			
⑰	動力盤NO. 2 (400V)	(既設)			
⑱	動力盤NO. 2 (200V)	(既設)			
㉑	自家発電灯盤NO. 1	(既設)			
㉒	自家発電灯盤NO. 2	(既設)			



① 常用电受電盤	⑪ 低圧電灯盤2 (Tr盤)
② 非常用电受電盤	⑫ 低圧電灯盤3 (MCCB盤)
③ 母線連結盤 (常用电)	⑬ 低圧電灯盤4 (Tr盤)
④ 母線連結盤 (非常用电)	⑭ 低圧電灯盤3 (MCCB盤)
⑤ 低圧動力線1 (Tr盤)	⑮ 低圧電灯盤4 (Tr盤)
⑥ 低圧動力線2 (MCCB盤)	⑯ 低圧電灯盤4 (MCCB盤)
⑦ 低圧動力線3 (Tr盤)	⑰ 直流電源装置
⑧ 低圧動力線2 (MCCB盤)	
⑨ 低圧動力線1 (Tr盤)	
⑩ 低圧電灯盤1 (MCCB盤)	

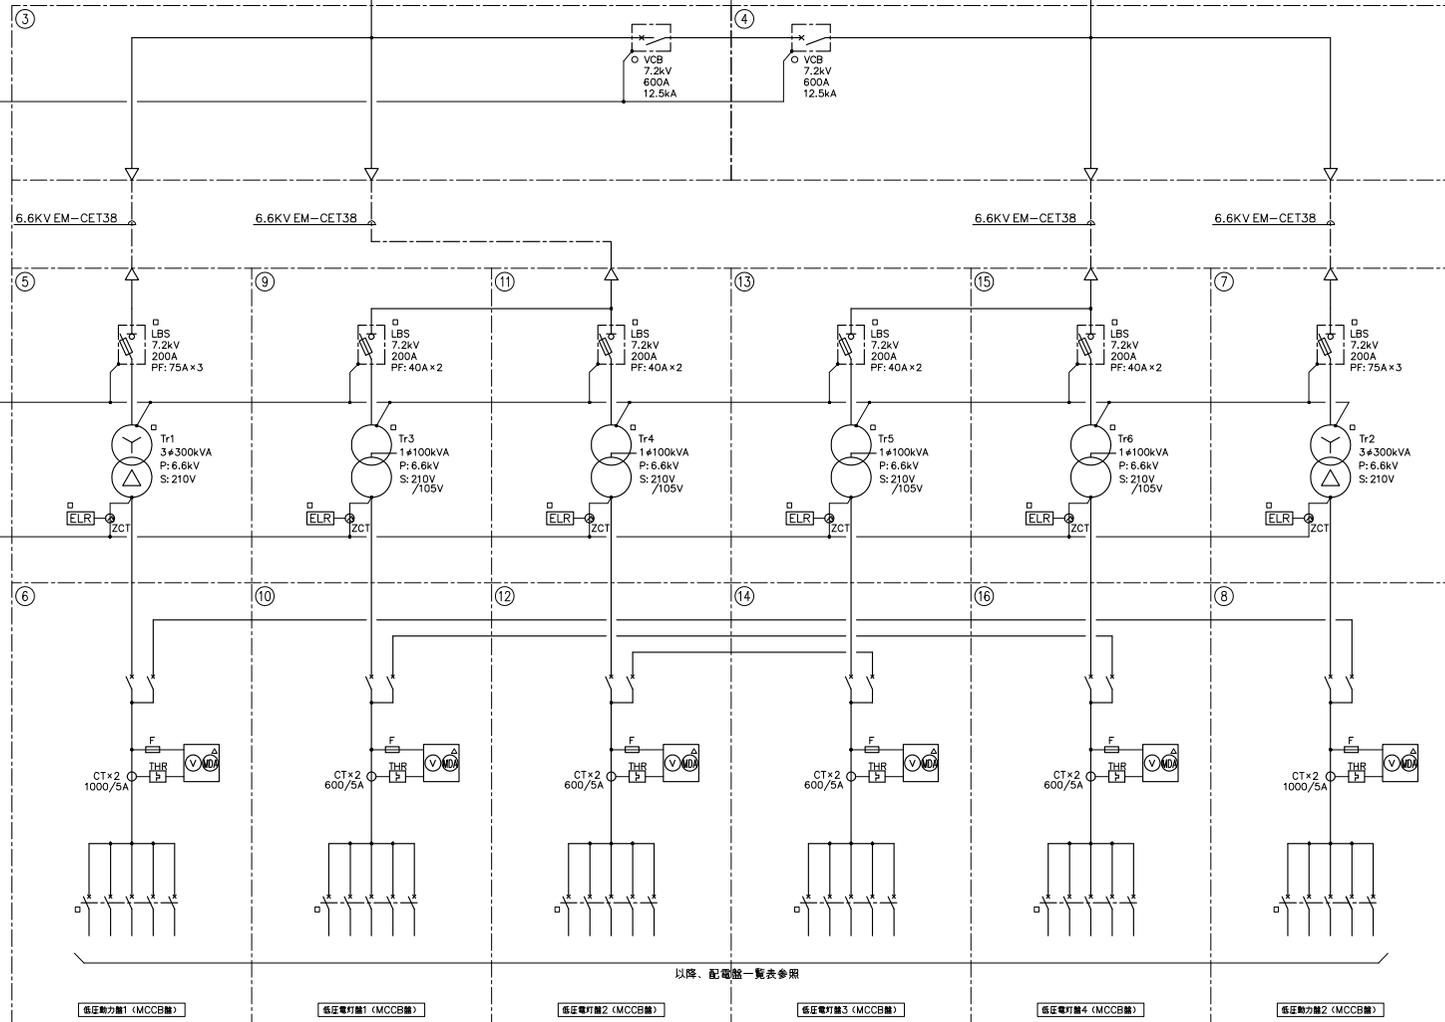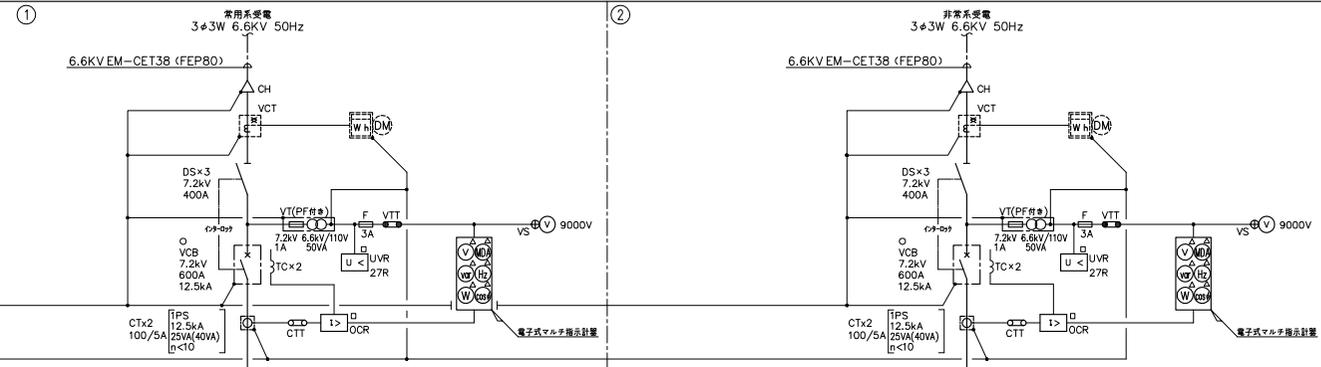

以降、配電盤一覧表参照

高圧受電設備仕様書 (●印を本工事に適用する。)	
引込装置	種 類 : <input type="checkbox"/> 高圧キャビネット内UGS <input type="checkbox"/> 負荷開閉器 (○ PAS ○ PGS) S ○ G : 方向性 <input type="checkbox"/> 有 <input type="checkbox"/> 無
形式	<input type="checkbox"/> キュービクル式 <input type="checkbox"/> 薄型キュービクル <input type="checkbox"/> 屋外形 <input type="checkbox"/> 屋外形 <input type="checkbox"/> 閉閉式 <input type="checkbox"/> 開放式 <input type="checkbox"/> 自然換気 <input type="checkbox"/> 強制換気
断路器	形 式 : <input type="checkbox"/> 単座単位 <input type="checkbox"/> 3座単位 操作方式 : <input type="checkbox"/> フック操 <input type="checkbox"/> 遠方操作
遮断器	形 式 : <input type="checkbox"/> 磁石取付形 <input type="checkbox"/> フレーム取付形 操作方式 : <input type="checkbox"/> 手動操縦式 <input type="checkbox"/> 手動ばね式 <input type="checkbox"/> 電動ばね式
ZCT VT CT	絶縁方式 : <input type="checkbox"/> モールド形 <input type="checkbox"/> 絶縁無し
負荷開閉器	形 式 : <input type="checkbox"/> ヒューズ付 <input type="checkbox"/> ヒューズ無し
電力ヒューズ	引外し装置 : <input type="checkbox"/> 有 (ストラライカー付) <input type="checkbox"/> 有 <input type="checkbox"/> 無 種 類 : <input type="checkbox"/> G (一般用) 遮断電流 : <input type="checkbox"/> 40kA以上 <input type="checkbox"/>
変圧器	種 類 : <input type="checkbox"/> 汎用形 <input type="checkbox"/> 巻線型 (トランスナーム) 形 式 : <input type="checkbox"/> 油入式 <input type="checkbox"/> モールド式 防振ゴム : <input type="checkbox"/> 有 <input type="checkbox"/> 無 ダイヤル温度計 : <input type="checkbox"/> 有 <input type="checkbox"/> 無
電力用コンデンサ	種 類 : <input type="checkbox"/> 放電抵抗内蔵 <input type="checkbox"/> 異常警報付点付 <input type="checkbox"/> 油入式 <input type="checkbox"/>
直列リアクトル	種 類 : <input type="checkbox"/> 油入式 <input type="checkbox"/> 乾式モールド
その他	配電盤の表示灯 : <input type="checkbox"/> 有 <input type="checkbox"/> 無 計 器 : <input type="checkbox"/> 広角度形 <input type="checkbox"/> 普通目盛 脚 座 : <input type="checkbox"/> 1, 5 脚 <input type="checkbox"/> 最大電圧計付電圧計 : <input type="checkbox"/> 有 (広角度形) <input type="checkbox"/> 無 注 意 : <input type="checkbox"/> メーカー標準色 <input type="checkbox"/> 指定色メラミン焼付塗装 DM : <input type="checkbox"/> 有 (電力会社支給品) <input type="checkbox"/> 無 保護継電器 : <input type="checkbox"/> 誘導形 <input type="checkbox"/> 静止形

シンボル表			
UGS	地中線用高圧ガス開閉器	SOG	普通電圧検出用接地線継電器
PAS	(柱上) 気中負荷開閉器	PGS	(柱上) ガス負荷開閉器
OH	ケーブルヘッド	OGG	地絡電流継電器
DS	断路器	DGR	地絡方向継電器
VCB	真空遮断器	OCR	過電流継電器
LBS	負荷開閉器	UVR	不足電圧継電器
PF	電力ヒューズ	APFC	自動力率制御装置
T	変 圧 器	ZPD	電圧差入力装置
SRX	直列リアクトル	ELR	漏電継電器
SC	電力用コンデンサ	THR	熱動過電流継電器
ZCT	零相変圧器	取引用電力計	
VCT	取引用変圧器	力 率 計	
VT	計器用変圧器	電 力 計	
OT	計器用変流器	電 圧 計	
TC	引外しコイル	電 流 計	
F	ヒューズ	最大電圧電流計	
LA	避雷器		
MCCB	配線用遮断器	EL, e, o, s	(第1, 第2, 第3, 漏検機)
ELOB	漏電遮断器	VMC	真空電機継電器


注記

- 受電用遮断器の遮断容量及び引込ケーブルサイズは、決定値であるため施工にあたっては電力会社と協議の上決定すること。
- 低圧配電盤の遮断容量はこれを超過する短絡電流を遮断する能力を有すること。
- 屋内の放熱を考慮して換気扇を設置すること。
- 変換項目は下記による。
 

● 操作	□ 計器表示
○ 状態表示	△ 計器
- 名監視項目は中央監視へ出力とする。(未監視項目)
- 各種計器はマルチメータとする。
- 表示灯類はLEDを使用すること。
- ブザー回路にはタイマーを動作させること。
- キュービクルチャンネルベースは防動接触防止仕上りとする。
- キュービクル設置用アンカーボルトの耐震水平強度は $K_{0.1} = 1.0$ とする。
- 予備品・付属品は下記による。
 

・フック操	・大型消火器収容庫 (消火器別個) + 小型ABC10型
・高圧絶縁マット	・ディスプレイ (長・短)
・表示ランプ及び制御用ヒューズは実績数の各々10%、最低1個	・表示灯 (実数)

- ① 常用系高圧受電盤 (既存)
- ② 常用系母線遮断器 (既存)
- ③ 非常用系母線遮断器 (既存)
- ④ 非常用系高圧受電盤 (既存)
- ⑤ 常用系低圧動力変圧器盤 (既存)
- ⑥ 常用系低圧動力変圧器盤 NO. 1 (既存)
- ⑦ 常用系低圧動力変圧器盤 NO. 2 (既存)
- ⑧ 非常用系低圧動力変圧器盤 NO. 1 (既存)
- ⑨ 非常用系低圧動力変圧器盤 NO. 2 (既存)

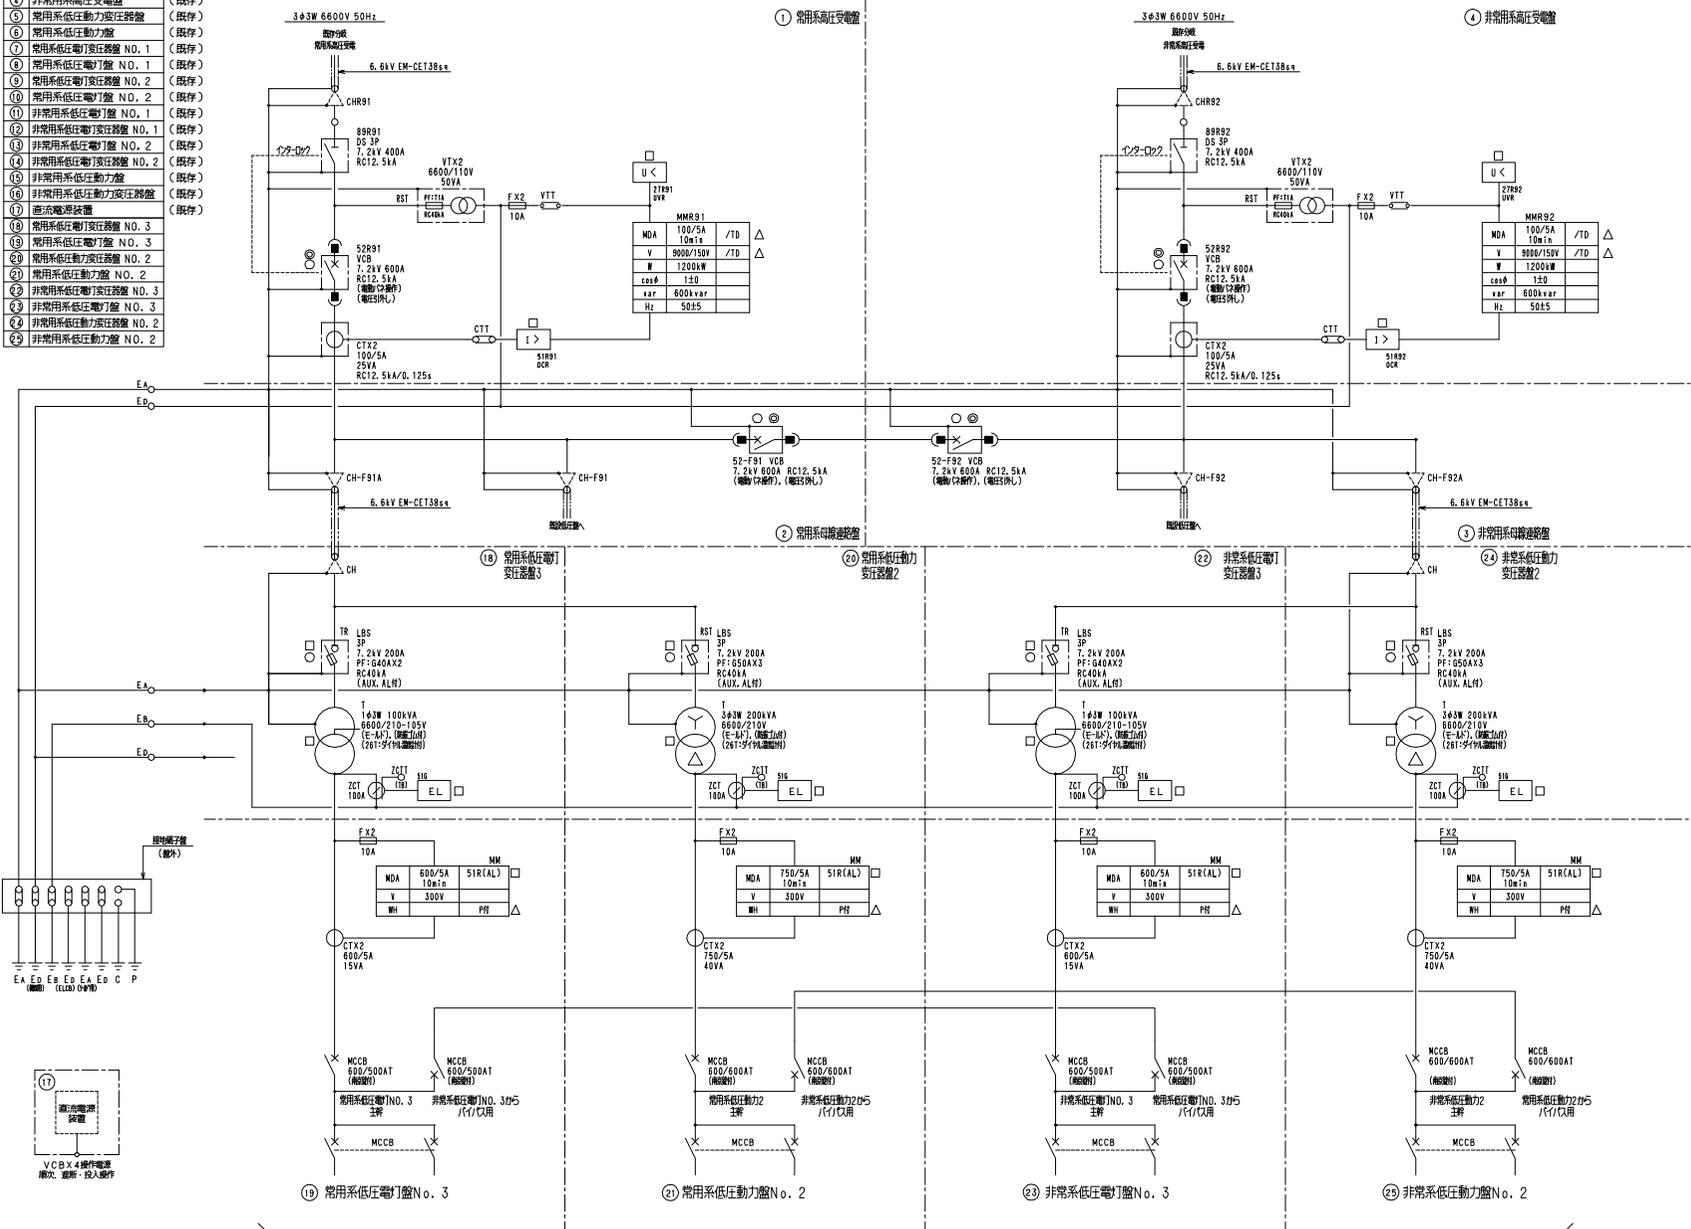

以階、配電盤一階表参照

高圧受電設備仕様 (●印を本工事に適用する。)	
引込装置	種類 : <input type="checkbox"/> 高圧キャビネット内UGS <input type="checkbox"/> 負荷開閉機 (○PAS ○PGS)	
形式	S ○ G : 方向性 <input type="checkbox"/> 有 <input type="checkbox"/> 無 <input type="checkbox"/> キュービクル式 <input checked="" type="checkbox"/> 薄型キュービクル <input type="checkbox"/> 屋内形 <input type="checkbox"/> 屋外形 <input type="checkbox"/> 固定形 <input type="checkbox"/> 推開形 <input checked="" type="checkbox"/> 一般形 <input type="checkbox"/> 開放式	
断路器	<input type="checkbox"/> 自然換気 <input checked="" type="checkbox"/> 強制換気 形式 : <input type="checkbox"/> 単極単投 <input checked="" type="checkbox"/> 3極単投 操作方式 : <input type="checkbox"/> フック棒 <input checked="" type="checkbox"/> 遠方操作	
遮断器	形式 : <input type="checkbox"/> 盤直挿取付形 <input type="checkbox"/> フレーム取付形 操作方式 : <input type="checkbox"/> 自動直挿式 <input type="checkbox"/> 手動ばね式 <input checked="" type="checkbox"/> 電動ばね式	
ZCT VT CT	絶縁形式 : <input type="checkbox"/> モールド形 <input type="checkbox"/> 柱状形 形式 : <input type="checkbox"/> ヒューズ付 <input type="checkbox"/> ヒューズ無し	
負荷開閉器	引外し装置 : <input checked="" type="checkbox"/> 有 (ストライカー付) <input type="checkbox"/> 有 <input type="checkbox"/> 無	
電力ヒューズ	種類 : <input type="checkbox"/> G (一般用) <input type="checkbox"/> 無 遮断電流 : <input checked="" type="checkbox"/> 40kA以上 <input type="checkbox"/> 無	
変圧器	種類 : <input type="checkbox"/> 汎用形 <input checked="" type="checkbox"/> 高効率型 (トプルランナー) 形式 : <input type="checkbox"/> 油入形 <input type="checkbox"/> モールド式 防振ゴム : <input checked="" type="checkbox"/> 有 <input type="checkbox"/> 無 ダイヤル温度計 : <input checked="" type="checkbox"/> 有 <input type="checkbox"/> 無	
電力用コンデンサ	種類 : <input type="checkbox"/> 放電抵抗内蔵 <input type="checkbox"/> 異常警報接点付 <input type="checkbox"/> 油入式 <input type="checkbox"/> 無	
直列リアクトル	種類 : <input type="checkbox"/> 油入式 <input type="checkbox"/> 乾式モールド	
その他	配電盤の表示灯 : <input type="checkbox"/> 有 <input checked="" type="checkbox"/> 無 計器 : <input checked="" type="checkbox"/> 広角度形 <input type="checkbox"/> 普通目盛 開線 : <input type="checkbox"/> 1.5線 <input type="checkbox"/> 無 最大需要計電流計 : <input checked="" type="checkbox"/> 有 (広角度形) <input type="checkbox"/> 無 装 装 : <input type="checkbox"/> メーカー標準色 <input checked="" type="checkbox"/> 指定色メラニレン付塗装 DM : <input type="checkbox"/> 有 (電力会社社品) <input type="checkbox"/> 無 保護種別 : <input type="checkbox"/> 誘導形 <input checked="" type="checkbox"/> 静止形	
シンボル表	<table border="1"> <thead> <tr> <th>記号</th> <th>名称</th> <th>記号</th> <th>名称</th> </tr> </thead> <tbody> <tr> <td>UGS</td> <td>地中線用高圧がた開閉器</td> <td>SGG</td> <td>遠電圧ロック付巻掛電圧継電器</td> </tr> <tr> <td>PAS</td> <td>(柱上) 空中負荷開閉器</td> <td>PGS</td> <td>(柱上) ガス負荷開閉器</td> </tr> <tr> <td>CH</td> <td>ケーブルヘッド</td> <td>OCG</td> <td>地絡検出電流継電器</td> </tr> <tr> <td>DS</td> <td>断路器</td> <td>DGR</td> <td>地絡方向継電器</td> </tr> <tr> <td>VCB</td> <td>真空遮断器</td> <td>OCR</td> <td>過電流継電器</td> </tr> <tr> <td>LBS</td> <td>負荷開閉器</td> <td>UVR</td> <td>不逆電流継電器</td> </tr> <tr> <td>PF</td> <td>電力ヒューズ</td> <td>APFC</td> <td>自動力率制御装置</td> </tr> <tr> <td>T</td> <td>変圧器</td> <td>ZPD</td> <td>帯電検出入力装置</td> </tr> <tr> <td>BRX</td> <td>直列リアクトル</td> <td>ELR</td> <td>漏電継電器</td> </tr> <tr> <td>SC</td> <td>電力用コンデンサ</td> <td>THR</td> <td>熱動過電流継電器</td> </tr> <tr> <td>ZCT</td> <td>零相変流器</td> <td>EL</td> <td>電圧計</td> </tr>
注記	<ol style="list-style-type: none"> <li>低圧配電盤の遮断機はこれを通過する短絡電流を遮断する能力を有すること。</li> <li>盤内の換熱を考慮して換気扇を設置すること。</li> <li>監視項目は下記による。 ● 操作表示 □ 故障表示 ○ 状態表示 △ 計測</li> <li>各監視項目は中央監視へ出力とする。(備忘録参照)</li> <li>各種計器類はマルチメータとする。</li> <li>表示灯類はLEDを使用すること。</li> <li>ブザー音類にはタイマーを接続すること。</li> <li>キュービクル内にはタイマーを接続すること。</li> <li>キュービクル内にはタイマーを接続すること。</li> <li>手帳品・付属品は下記による。 ・ 常光LED (調光器) ・ 表示ランプ及び制御用ヒューズは実装数の各々10%、最低1個</li> </ol>	

変更後