



福浦キャンパス 構内図

施工対象

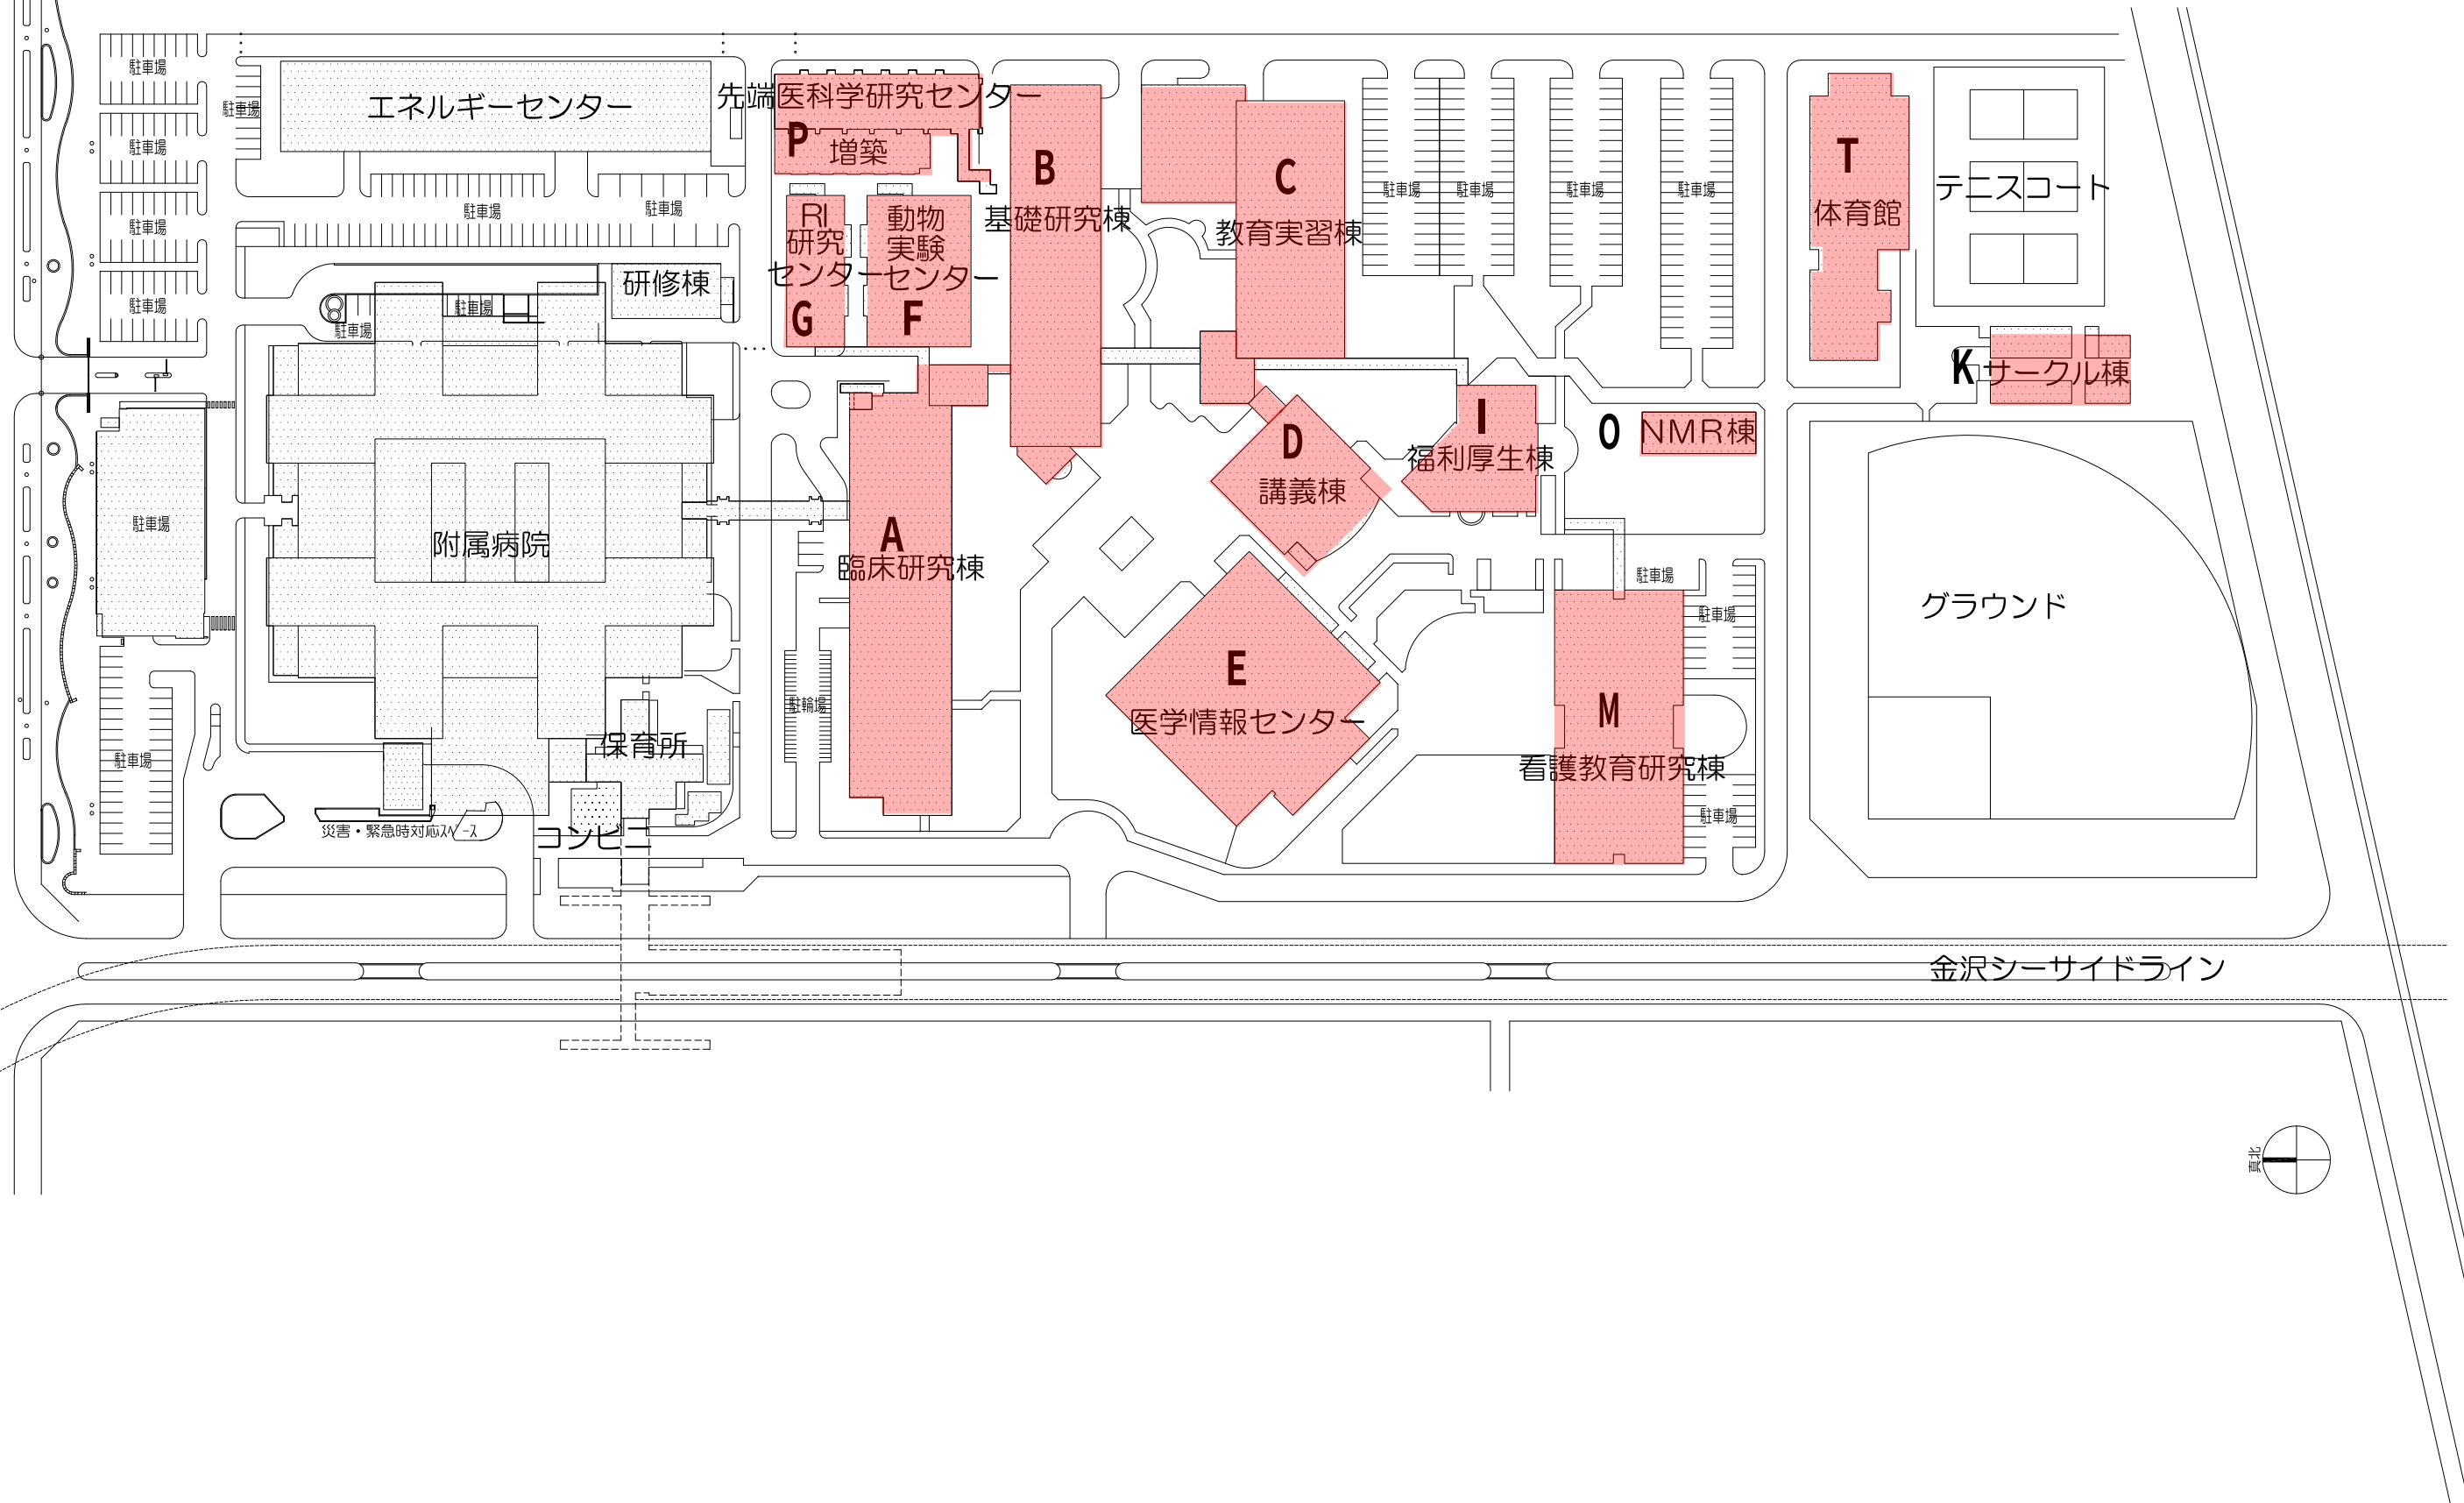

A 臨床研究棟 1階
B 基礎研究棟 1階


施工対象
人感センサー設置

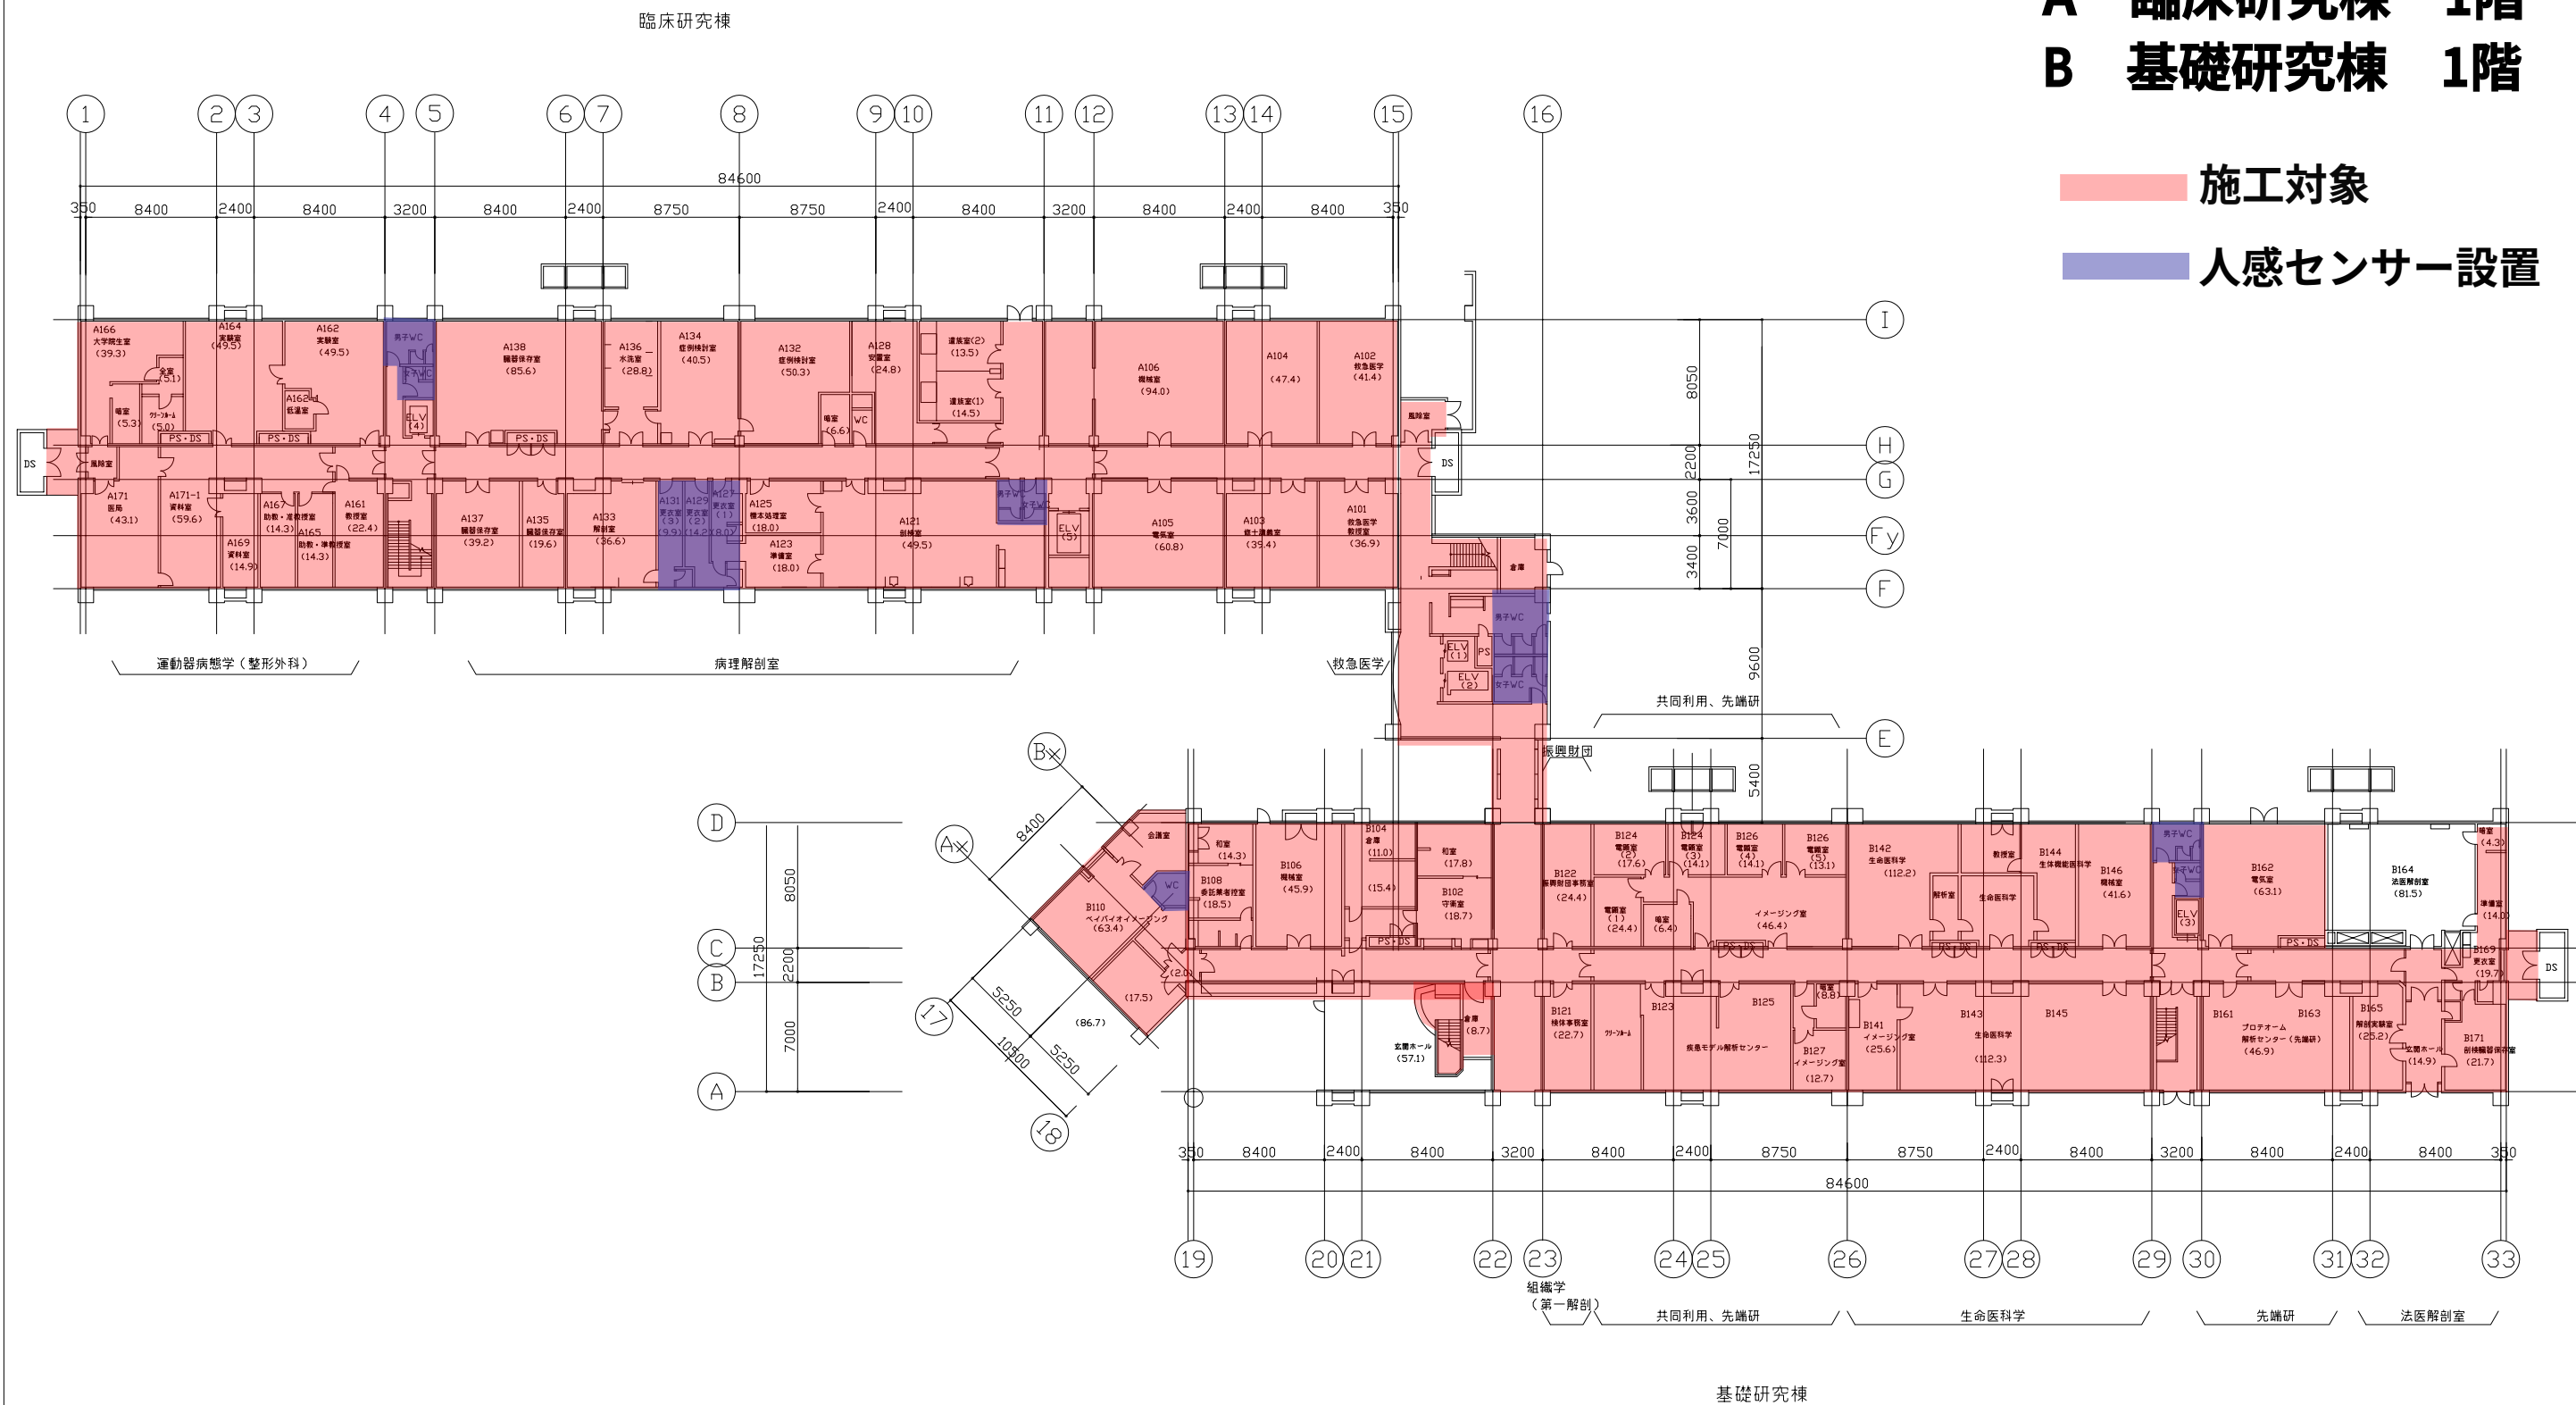


件名 公立大学法人 横浜市立大学医学部	
図名 臨床・基礎研究棟 1階 平面図	
縮尺	日付 平成29年2月

A 臨床研究棟 2階
B 基礎研究棟 2階


施工対象
人感センサー設置

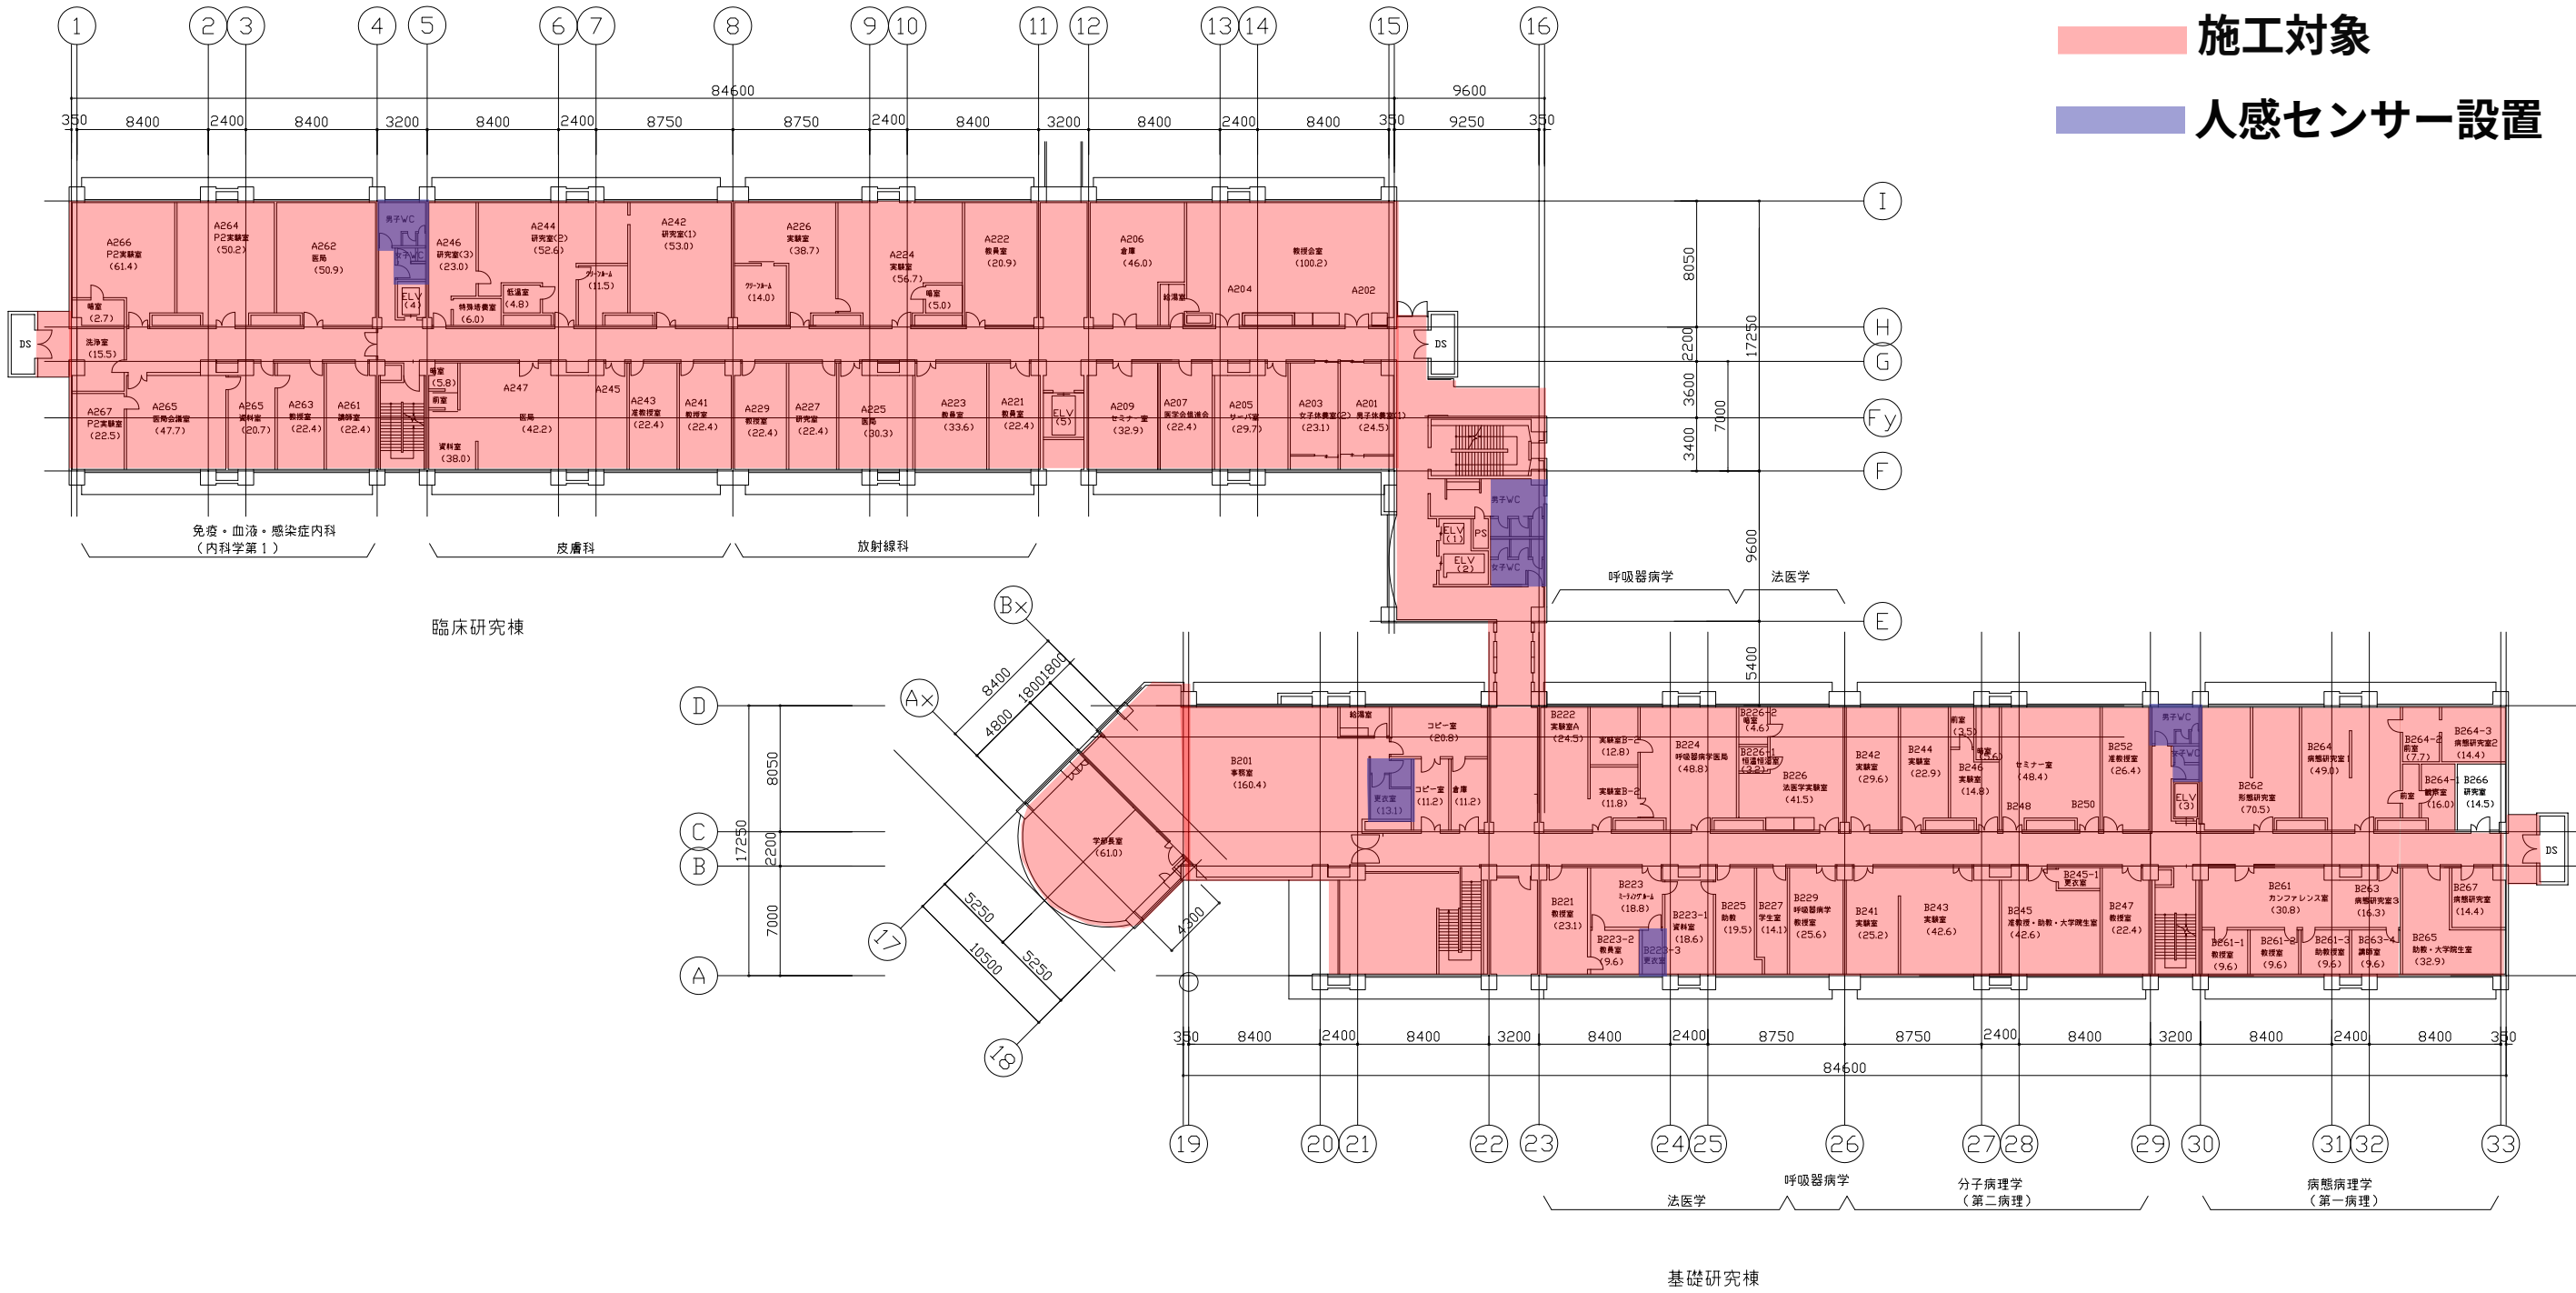


A 臨床研究棟 3階
B 基礎研究棟 3階

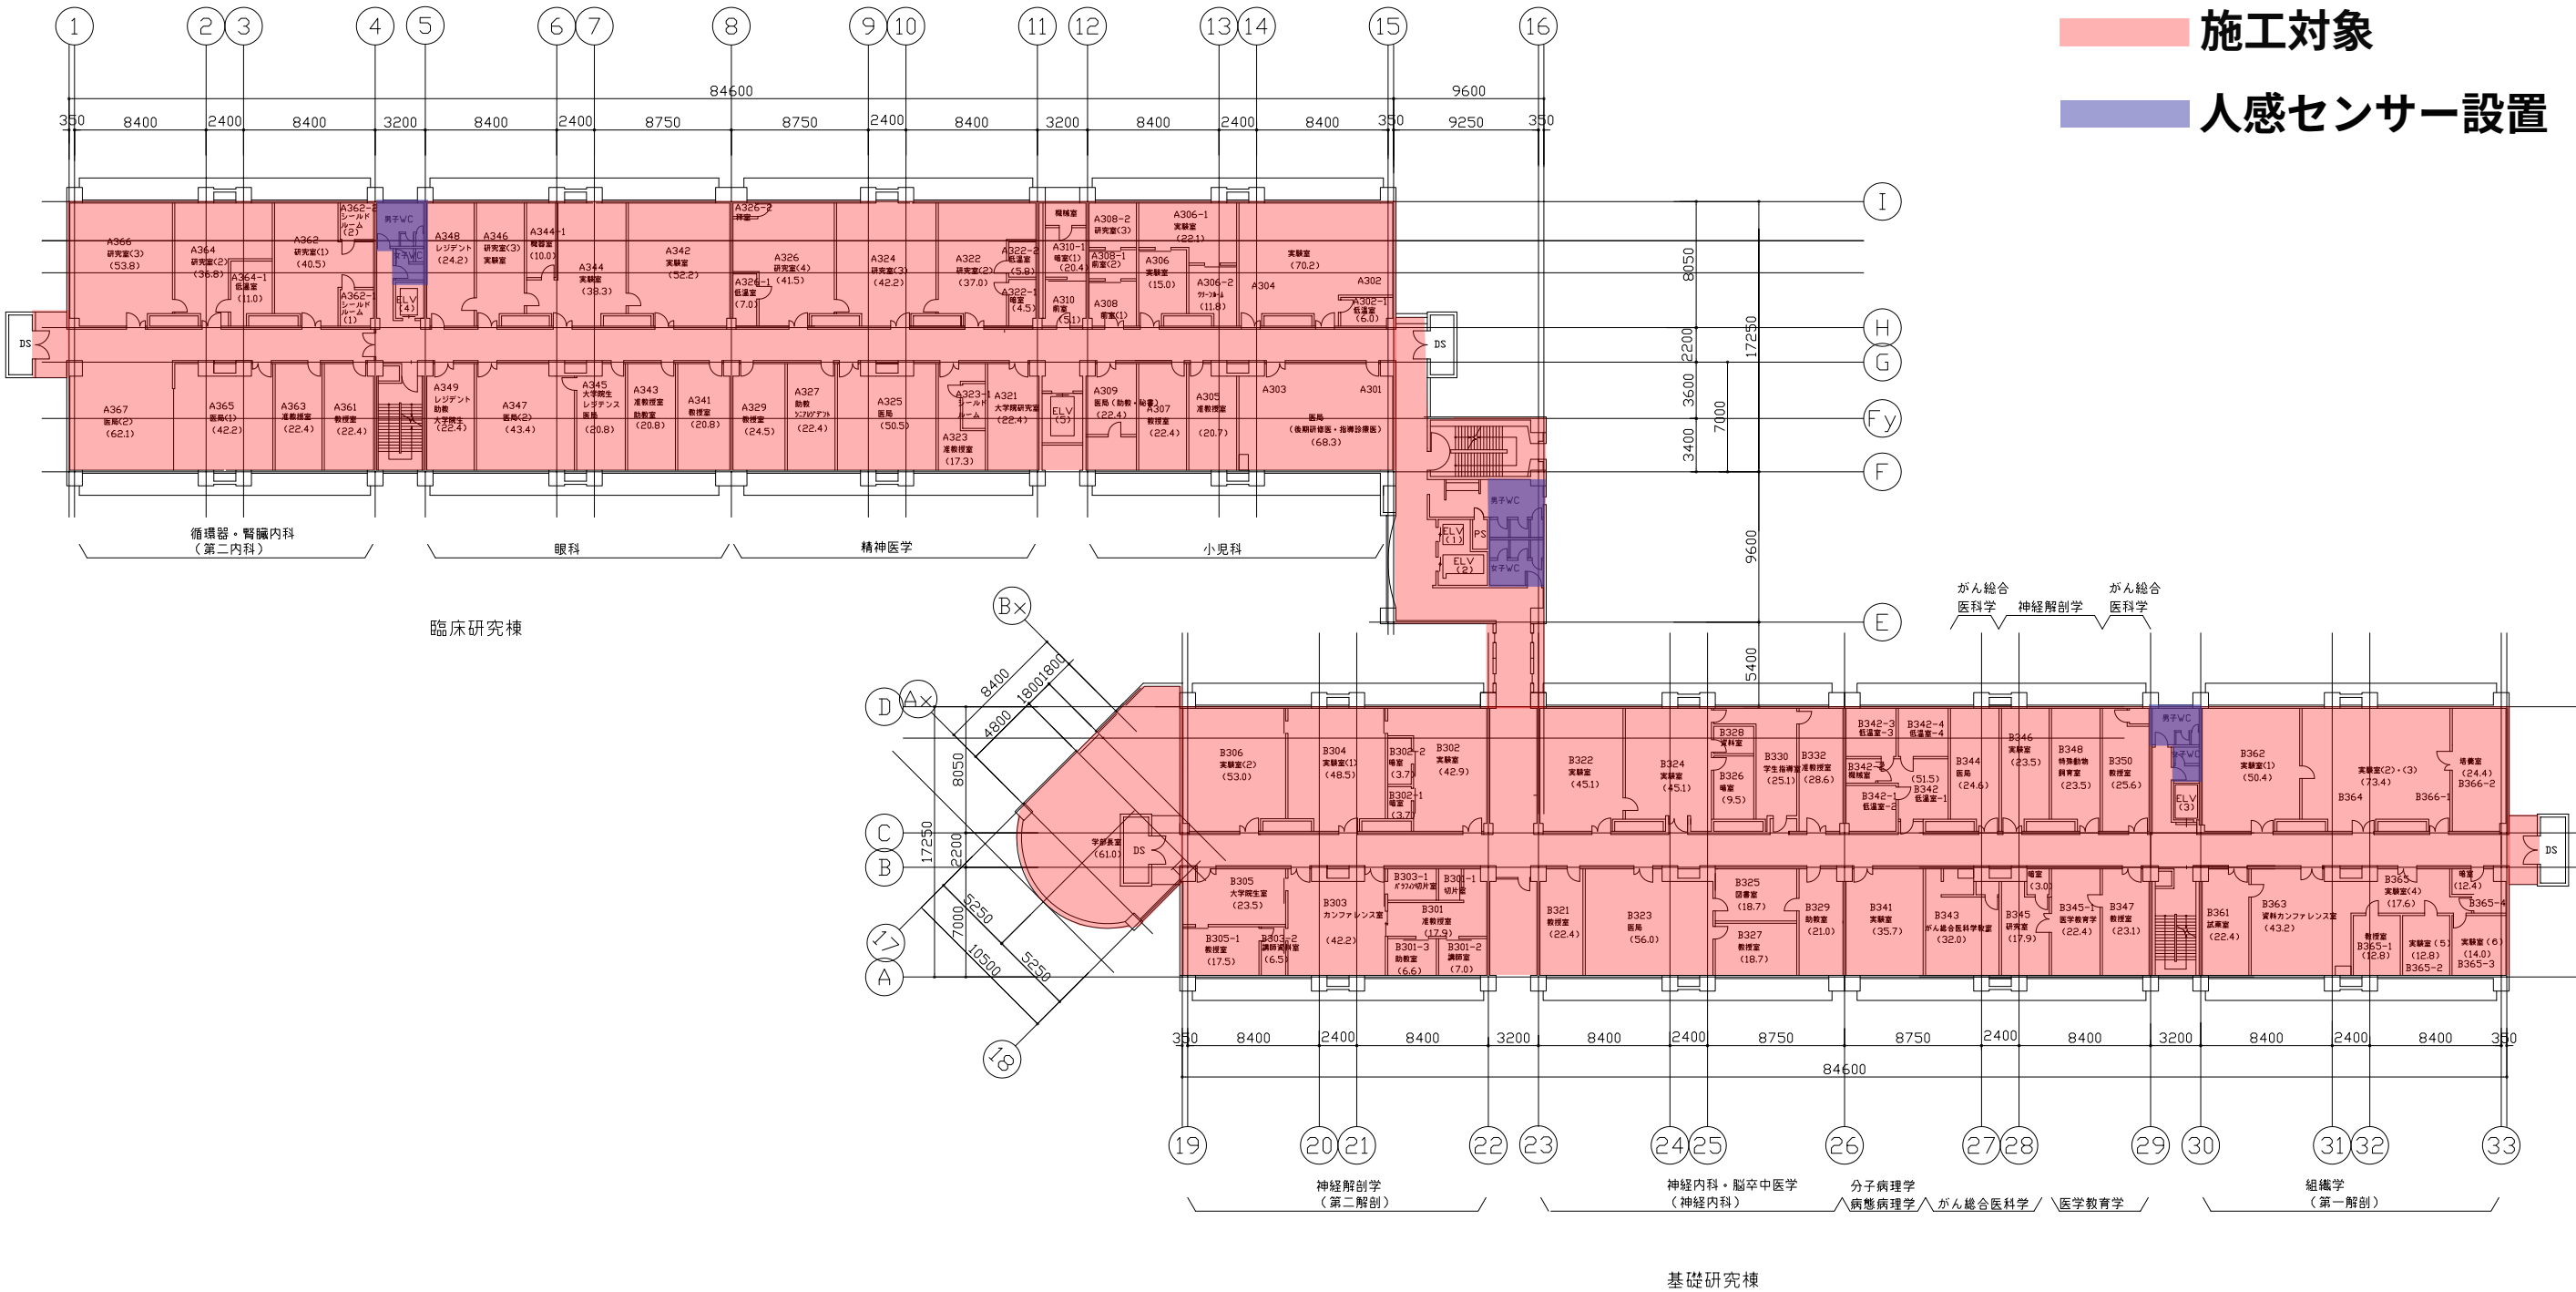

- 施工対象
- 人感センサー設置

 


A 臨床研究棟 5階
B 基礎研究棟 5階

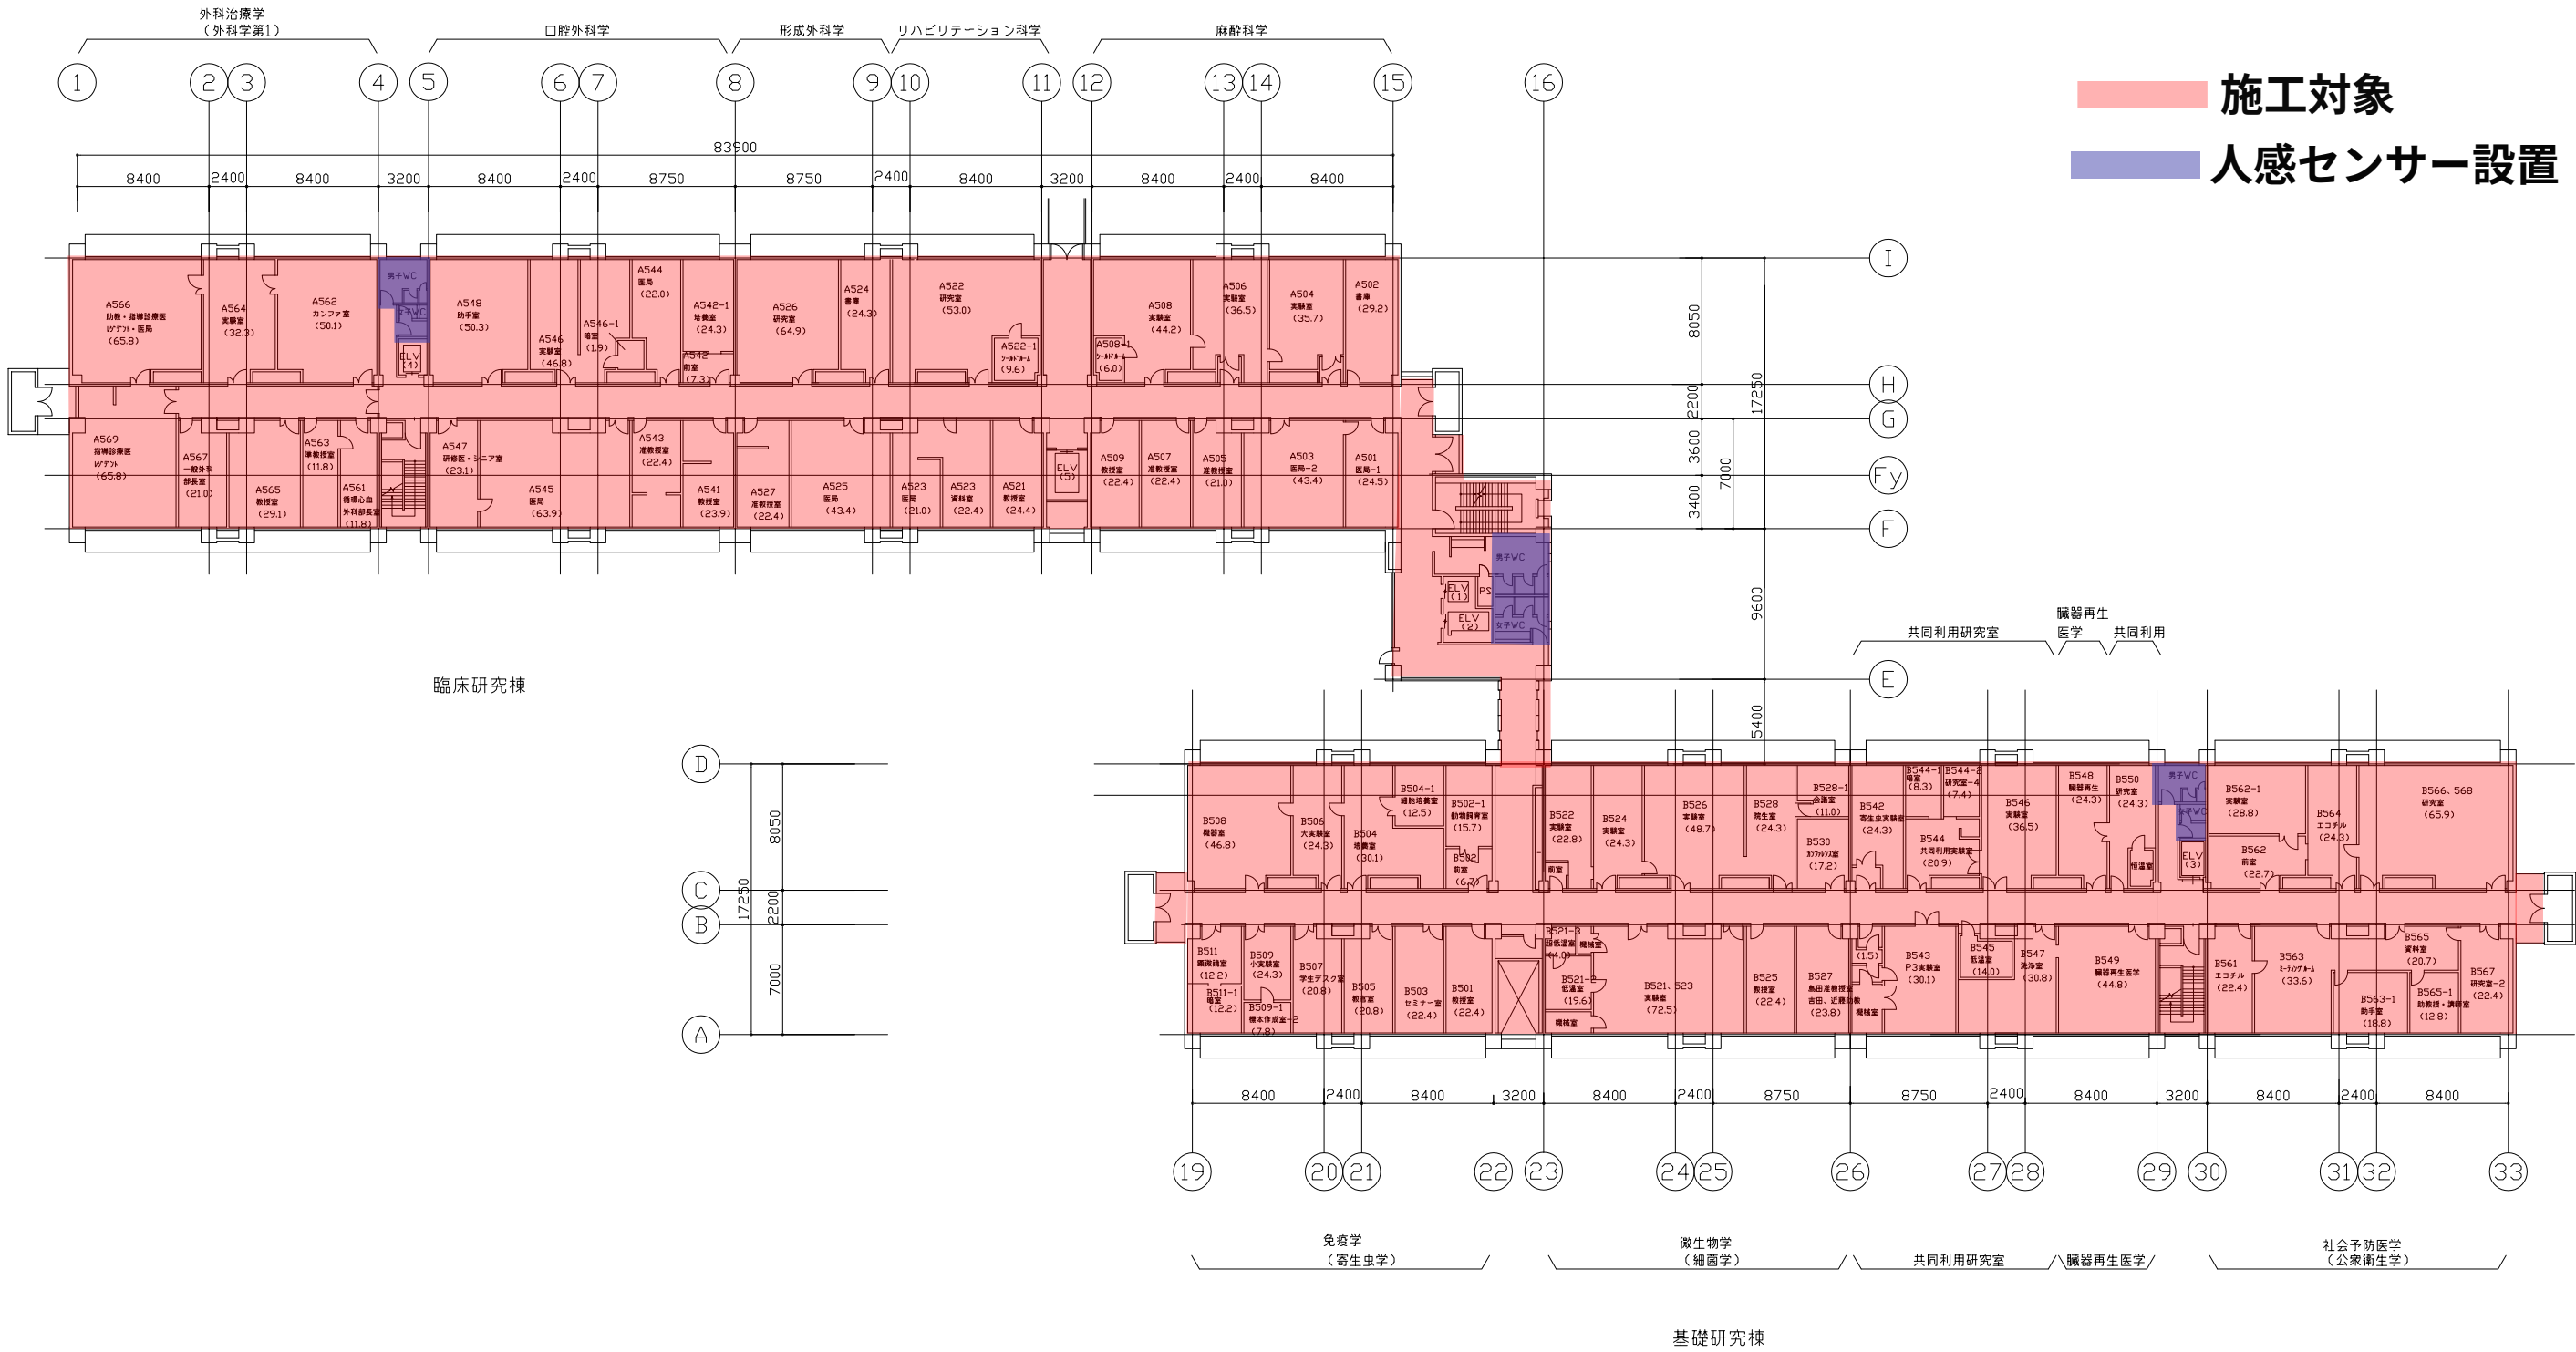


■ 施工対象

■ 人感センサー設置

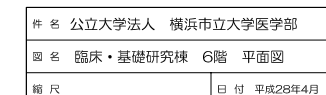


A 臨床研究棟 RF階
B 基礎研究棟 RF階
 施工対象

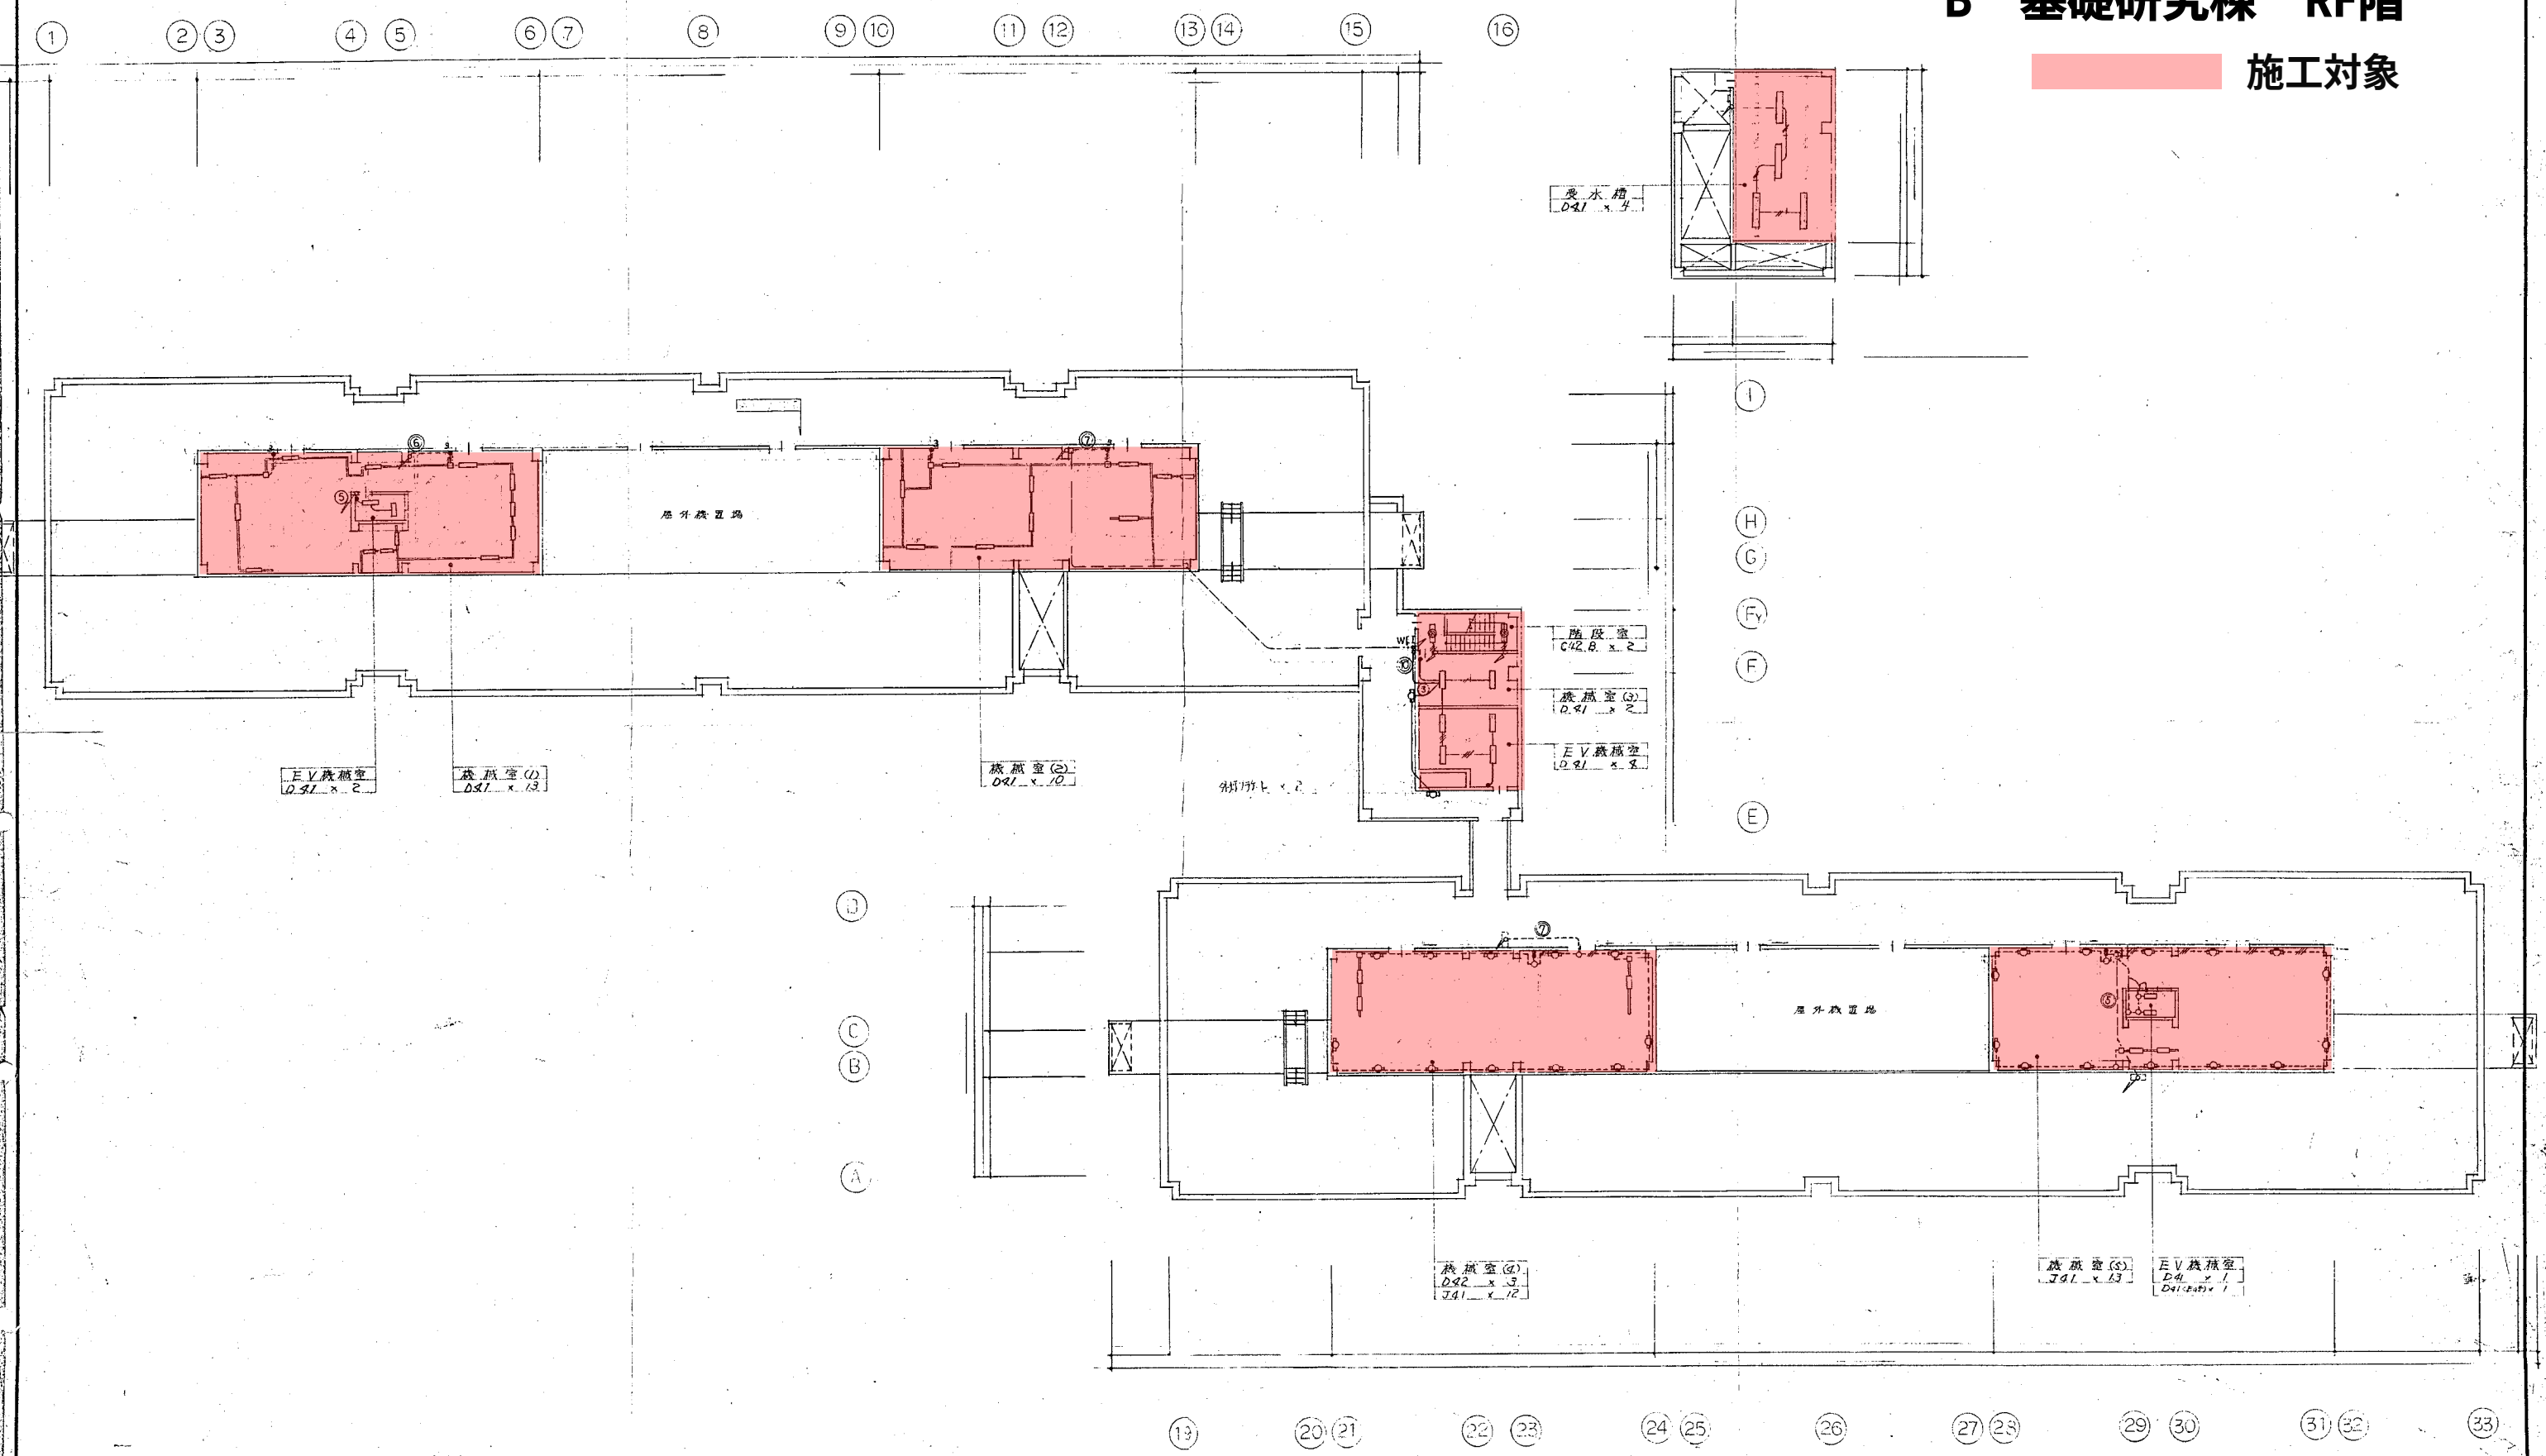

C 教育実習棟 1階

■ 施工対象

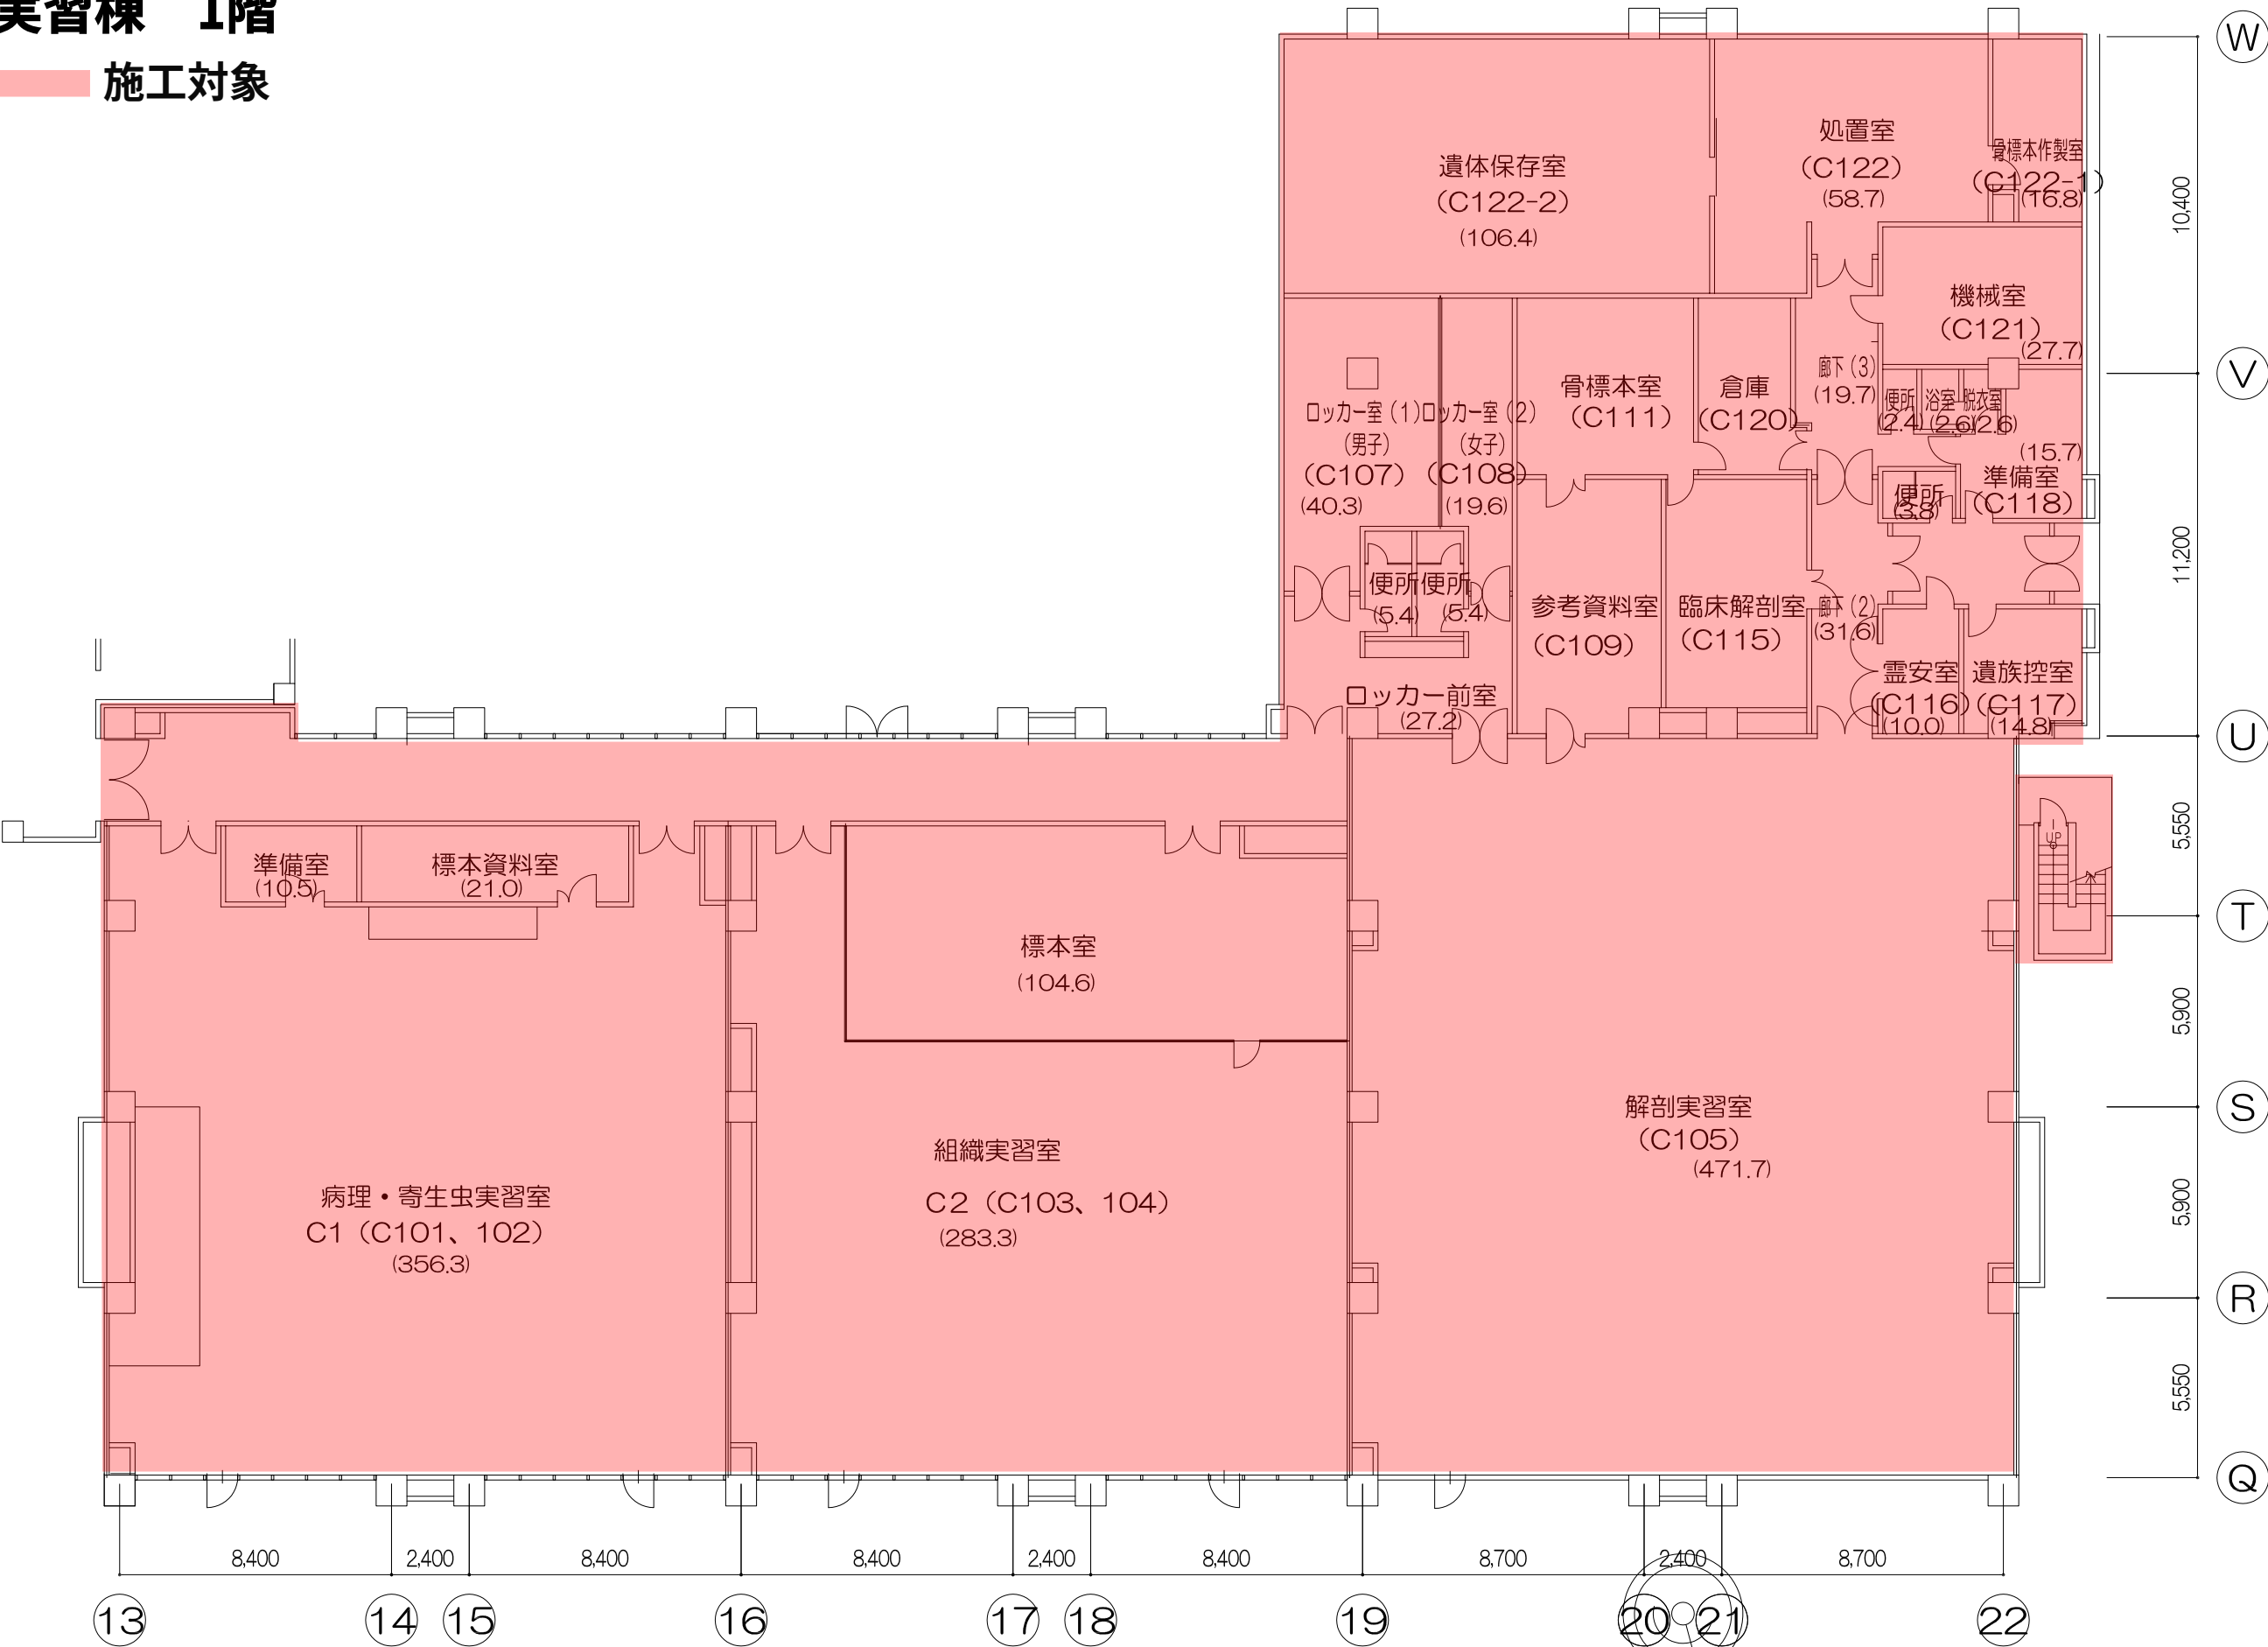

C 教育実習棟 2階

施工対象



件名 公立大学法人 横浜市立大学医学部


図名 教育実習棟 2階 平面図

縮尺

日付 平成28年4月

C 教育実習棟 RF階


施工対象

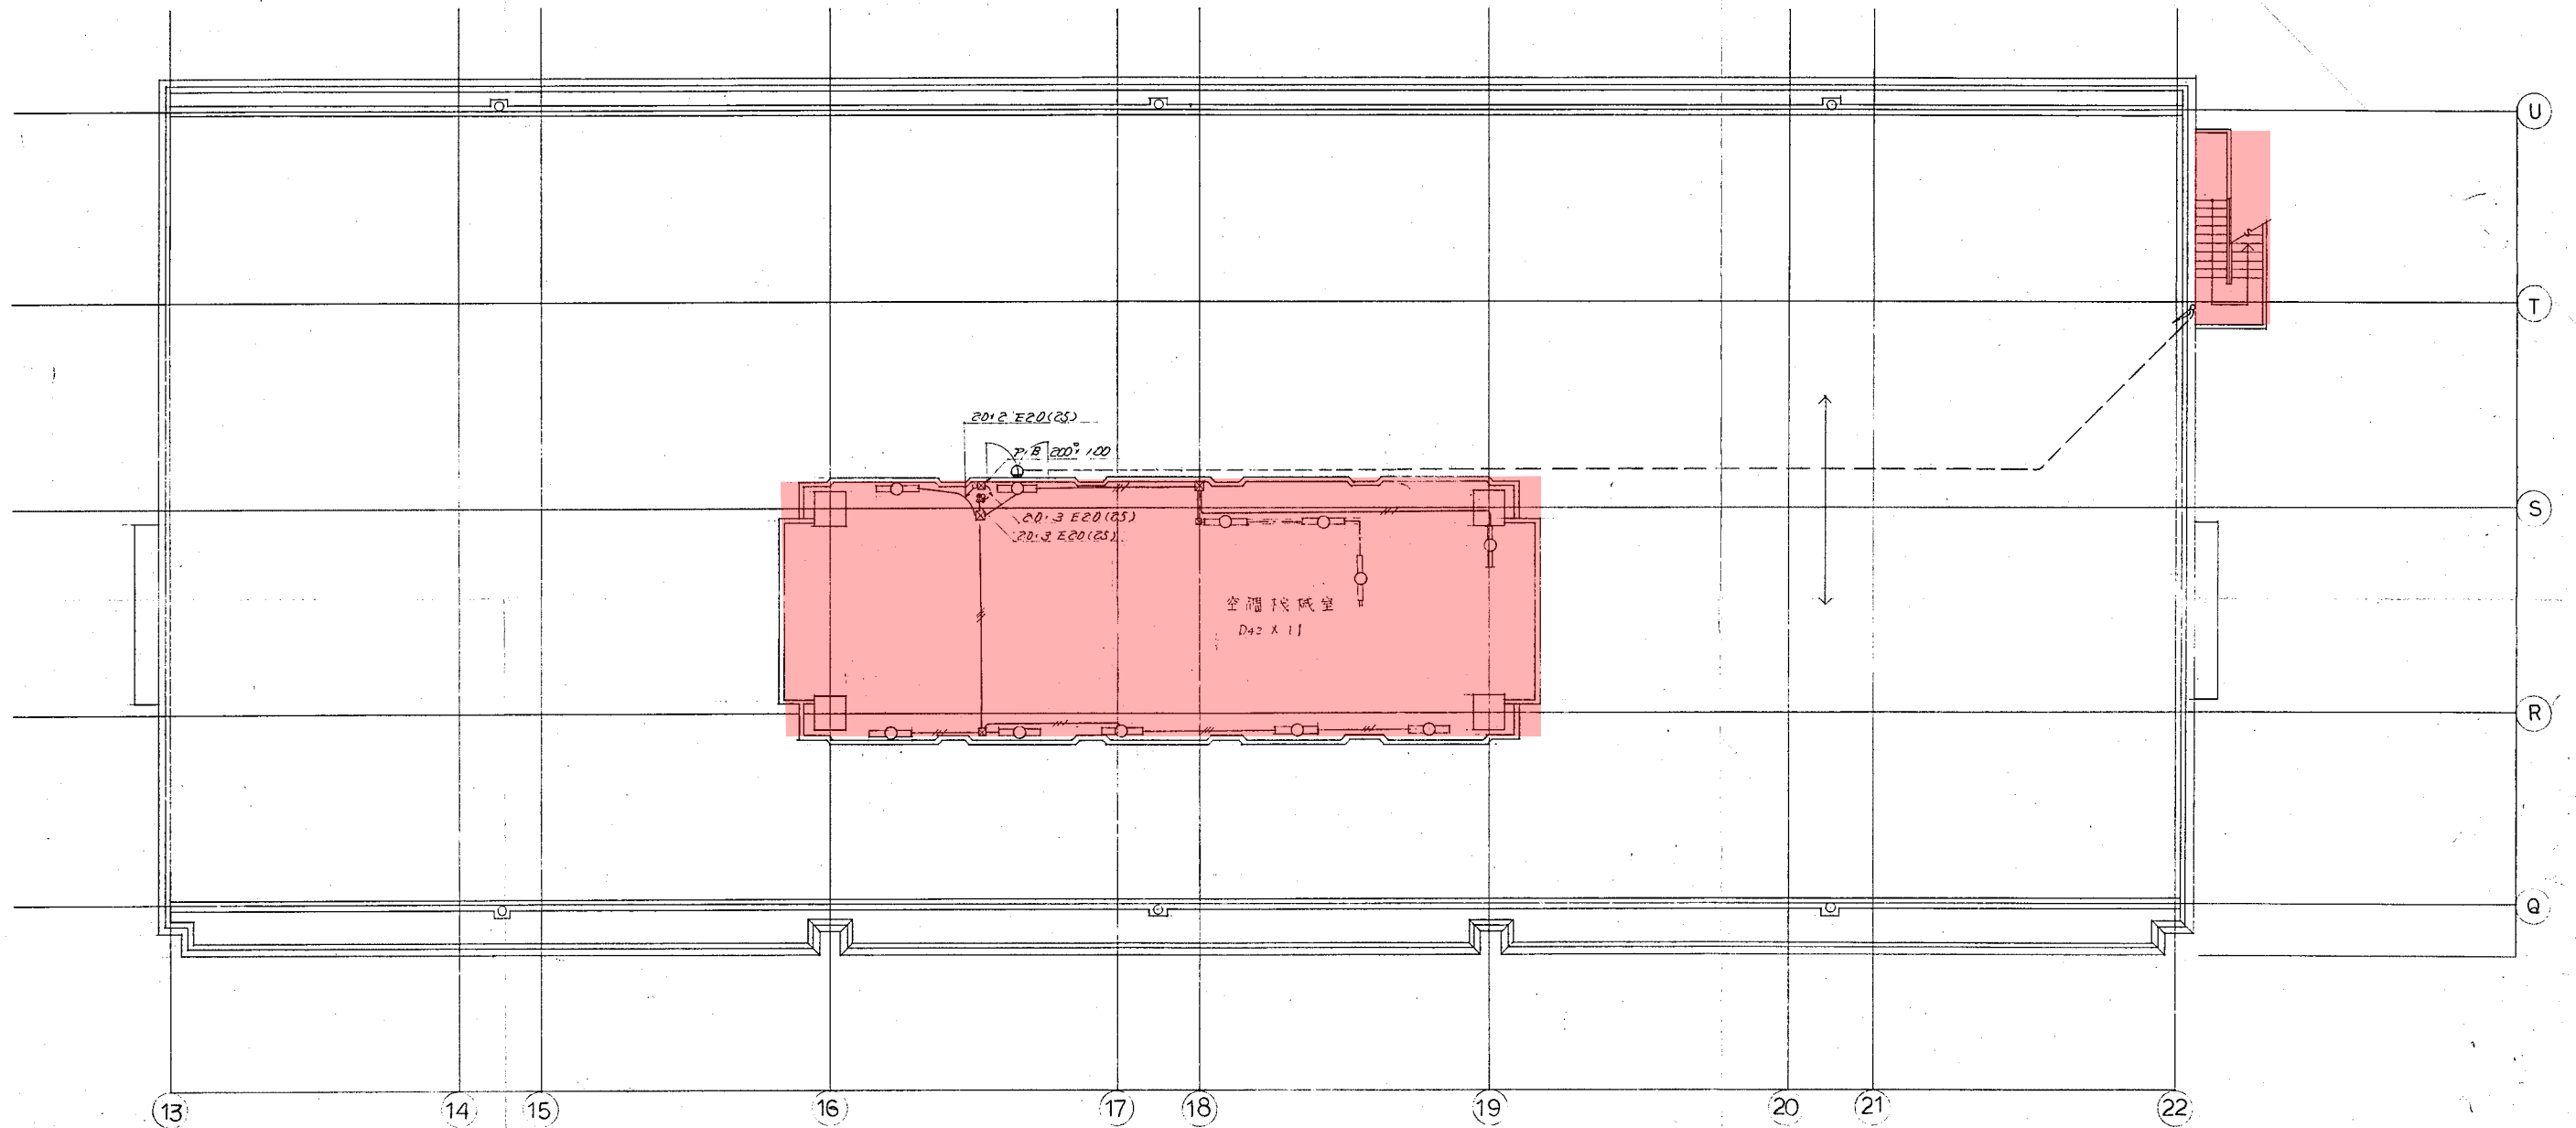

D 講義棟 1階

施工対象


人感センサー設置

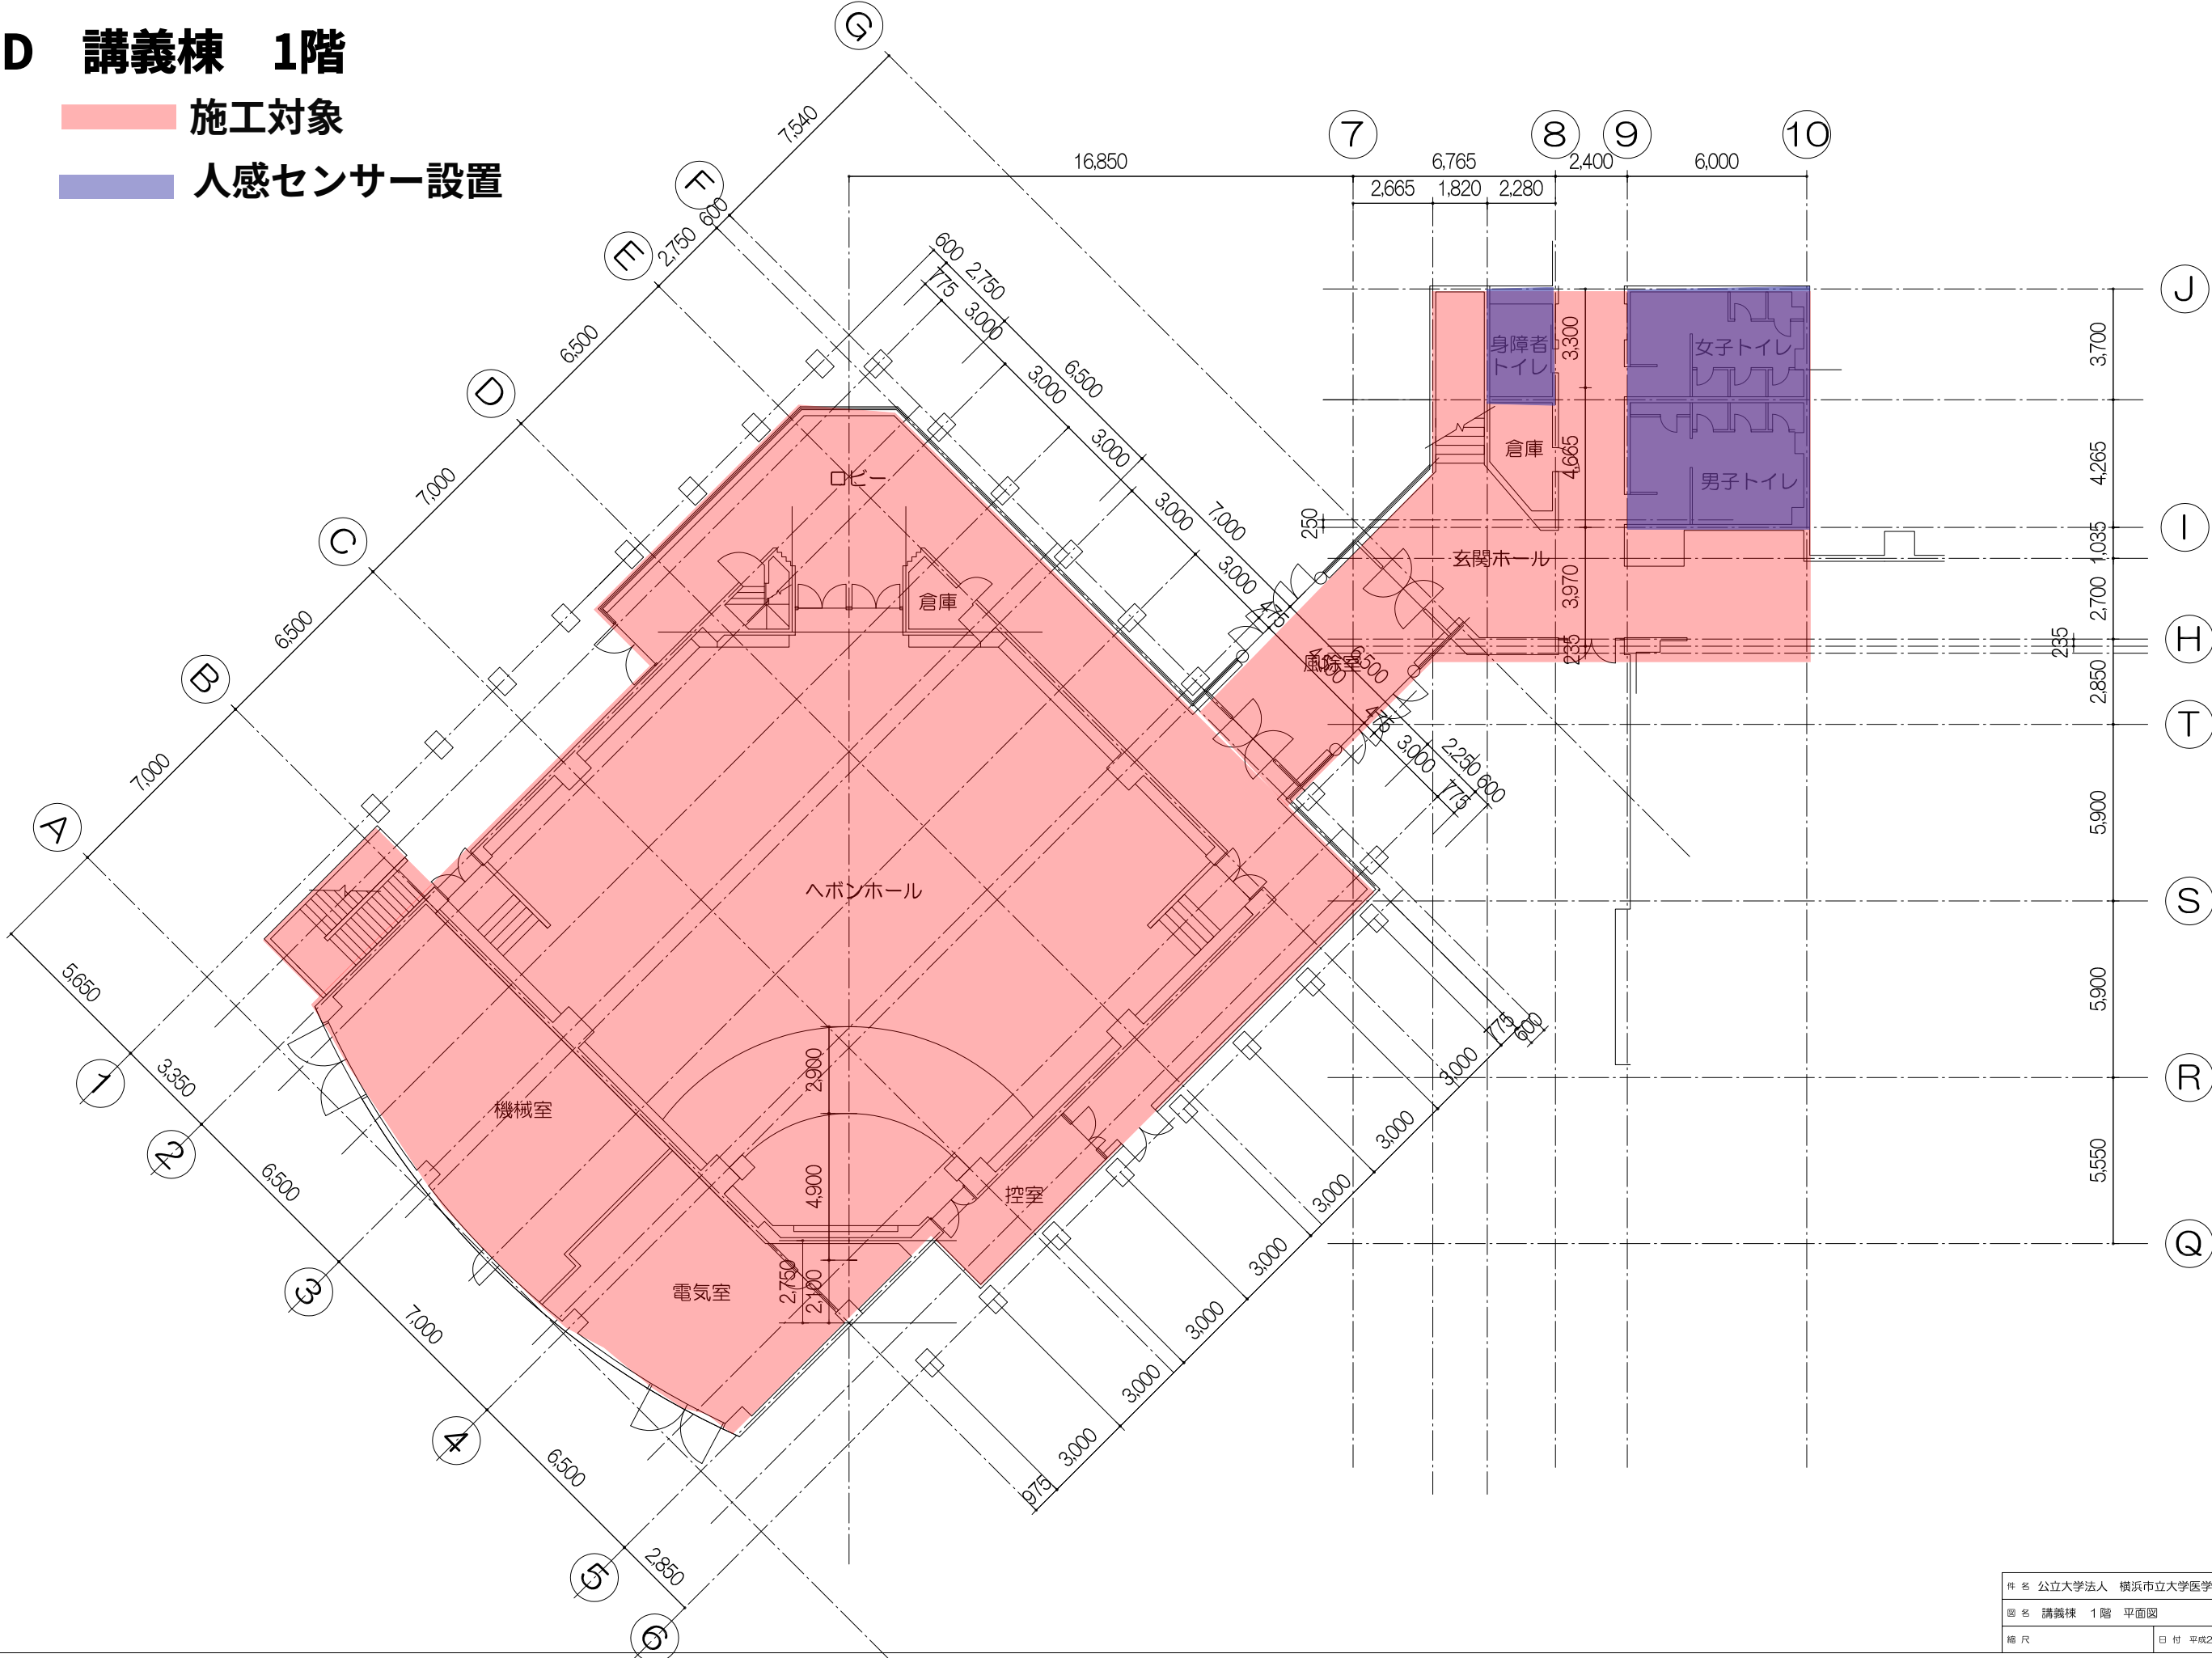

D 講義棟 2階


■ 施工対象

■ 人感センサー設置

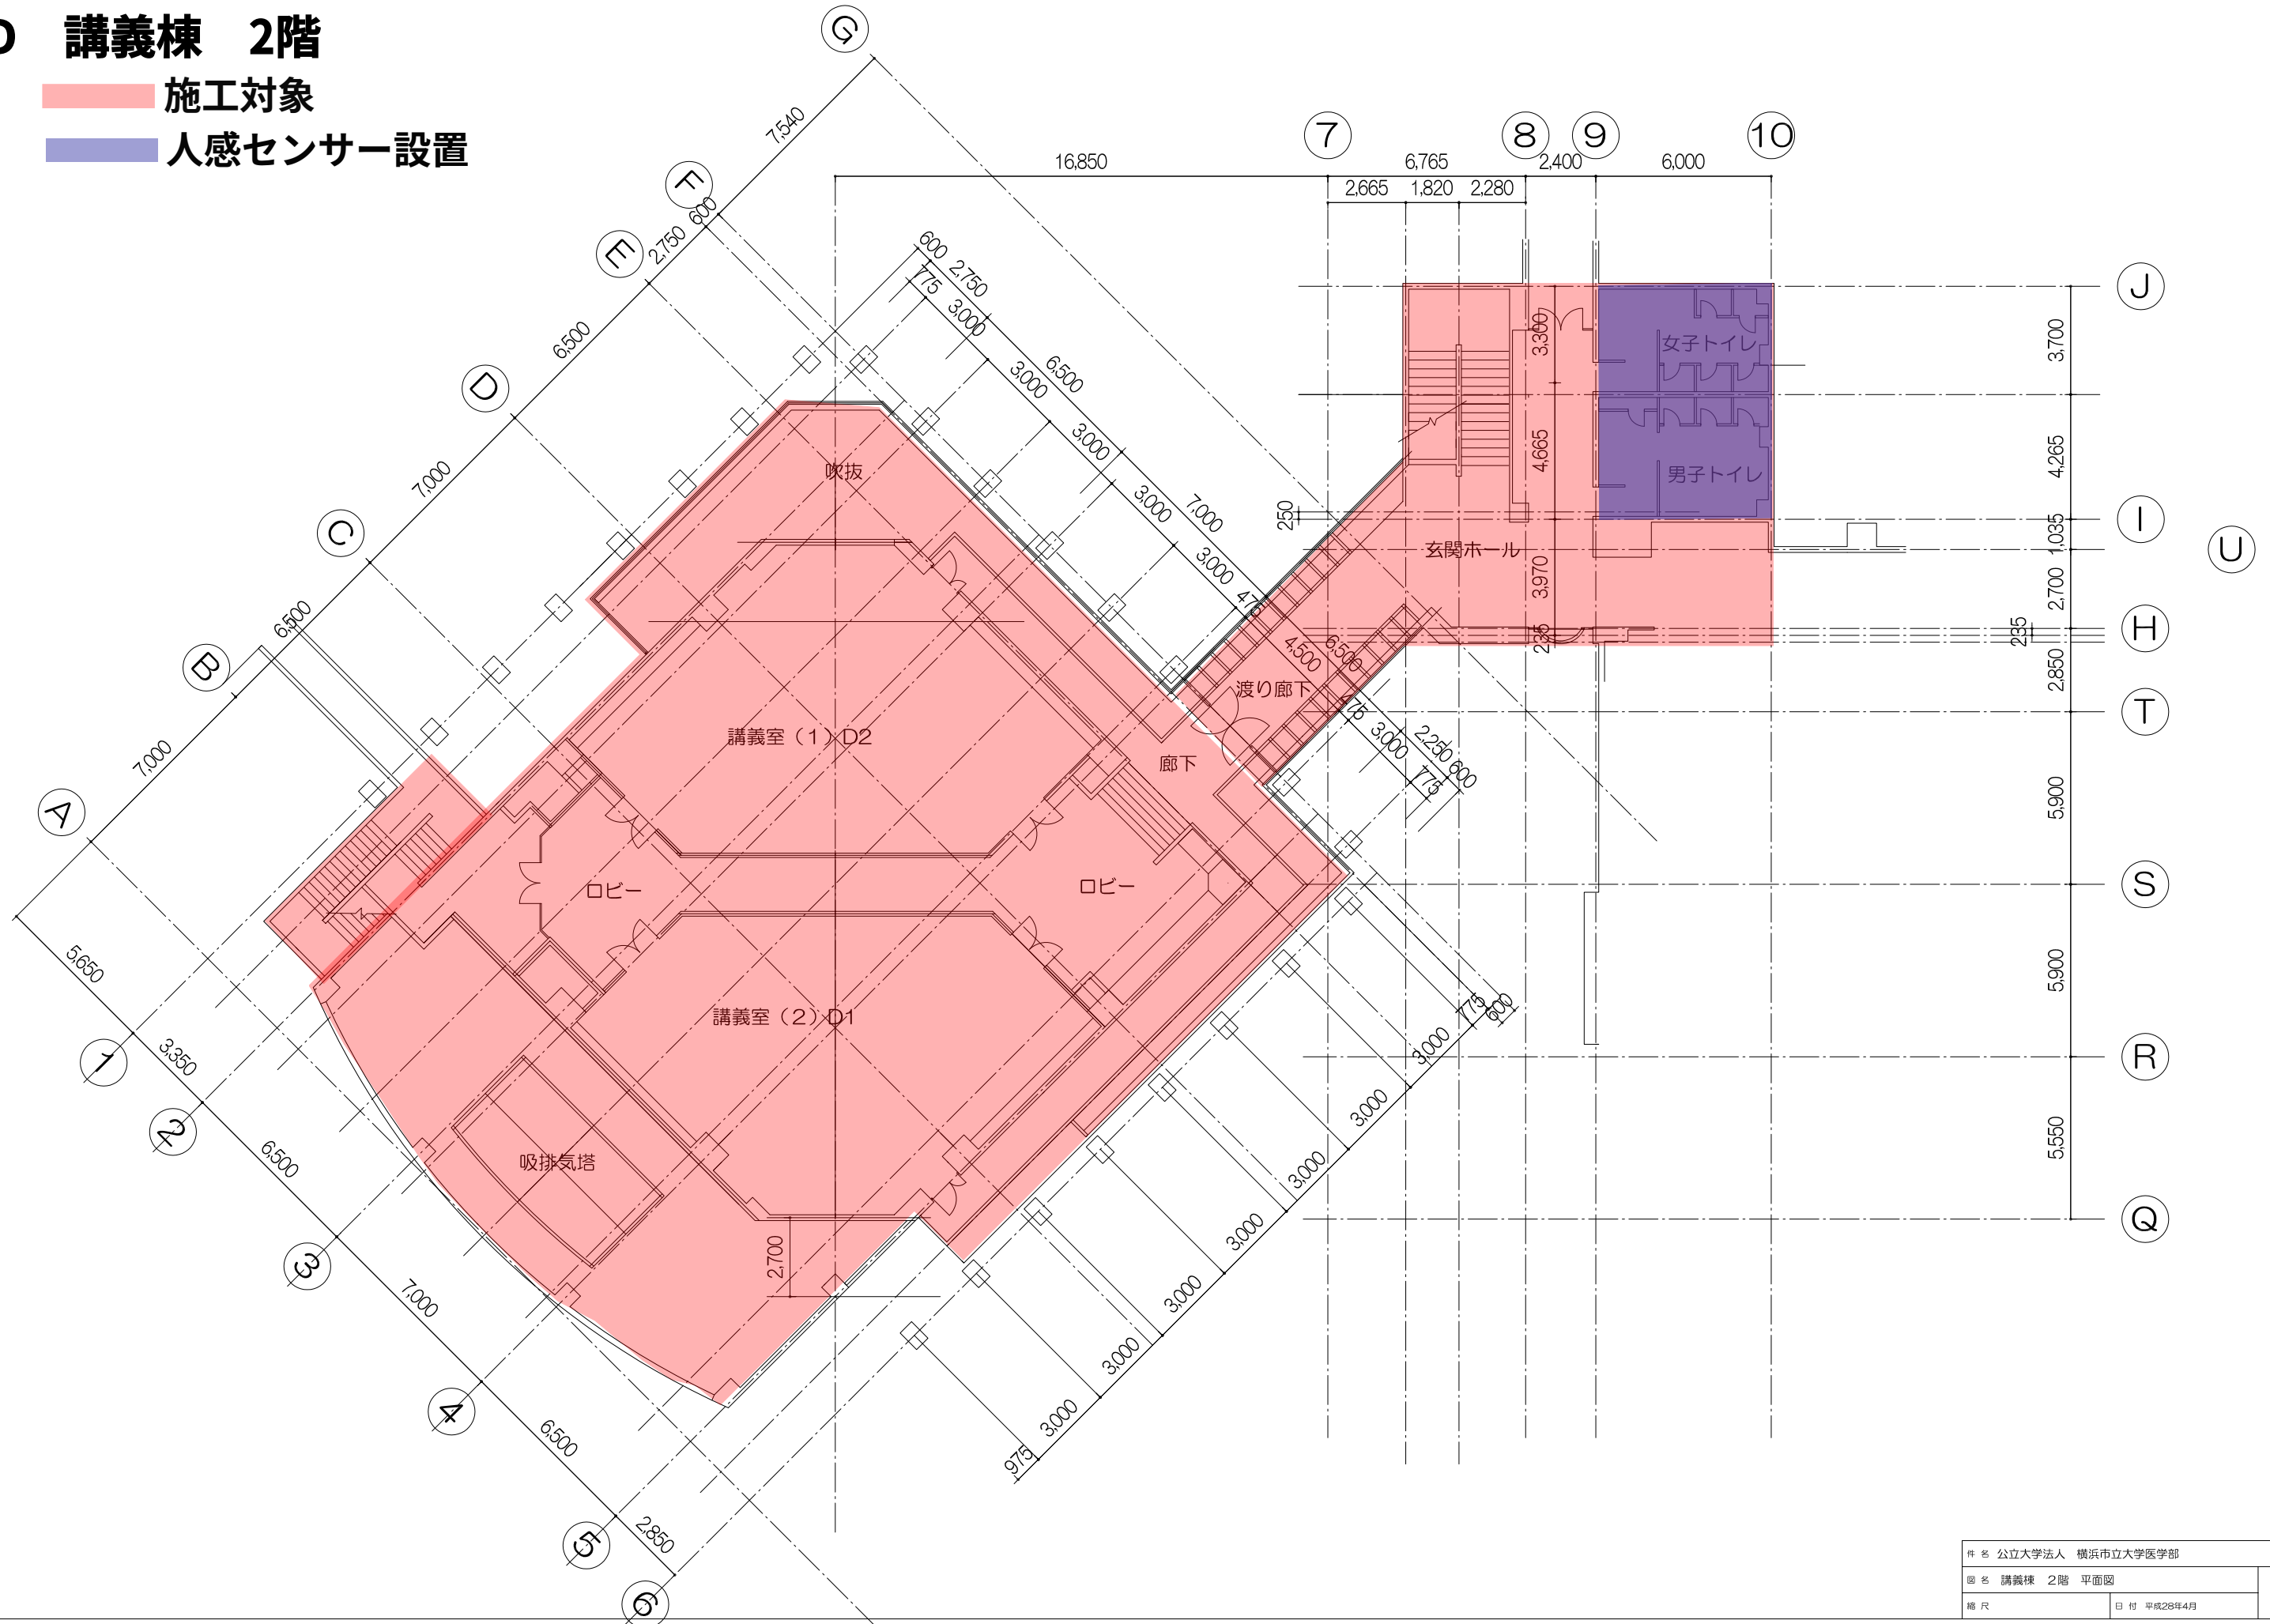

E 医学情報センター1階


- 施工対象
- 人感センサー設置

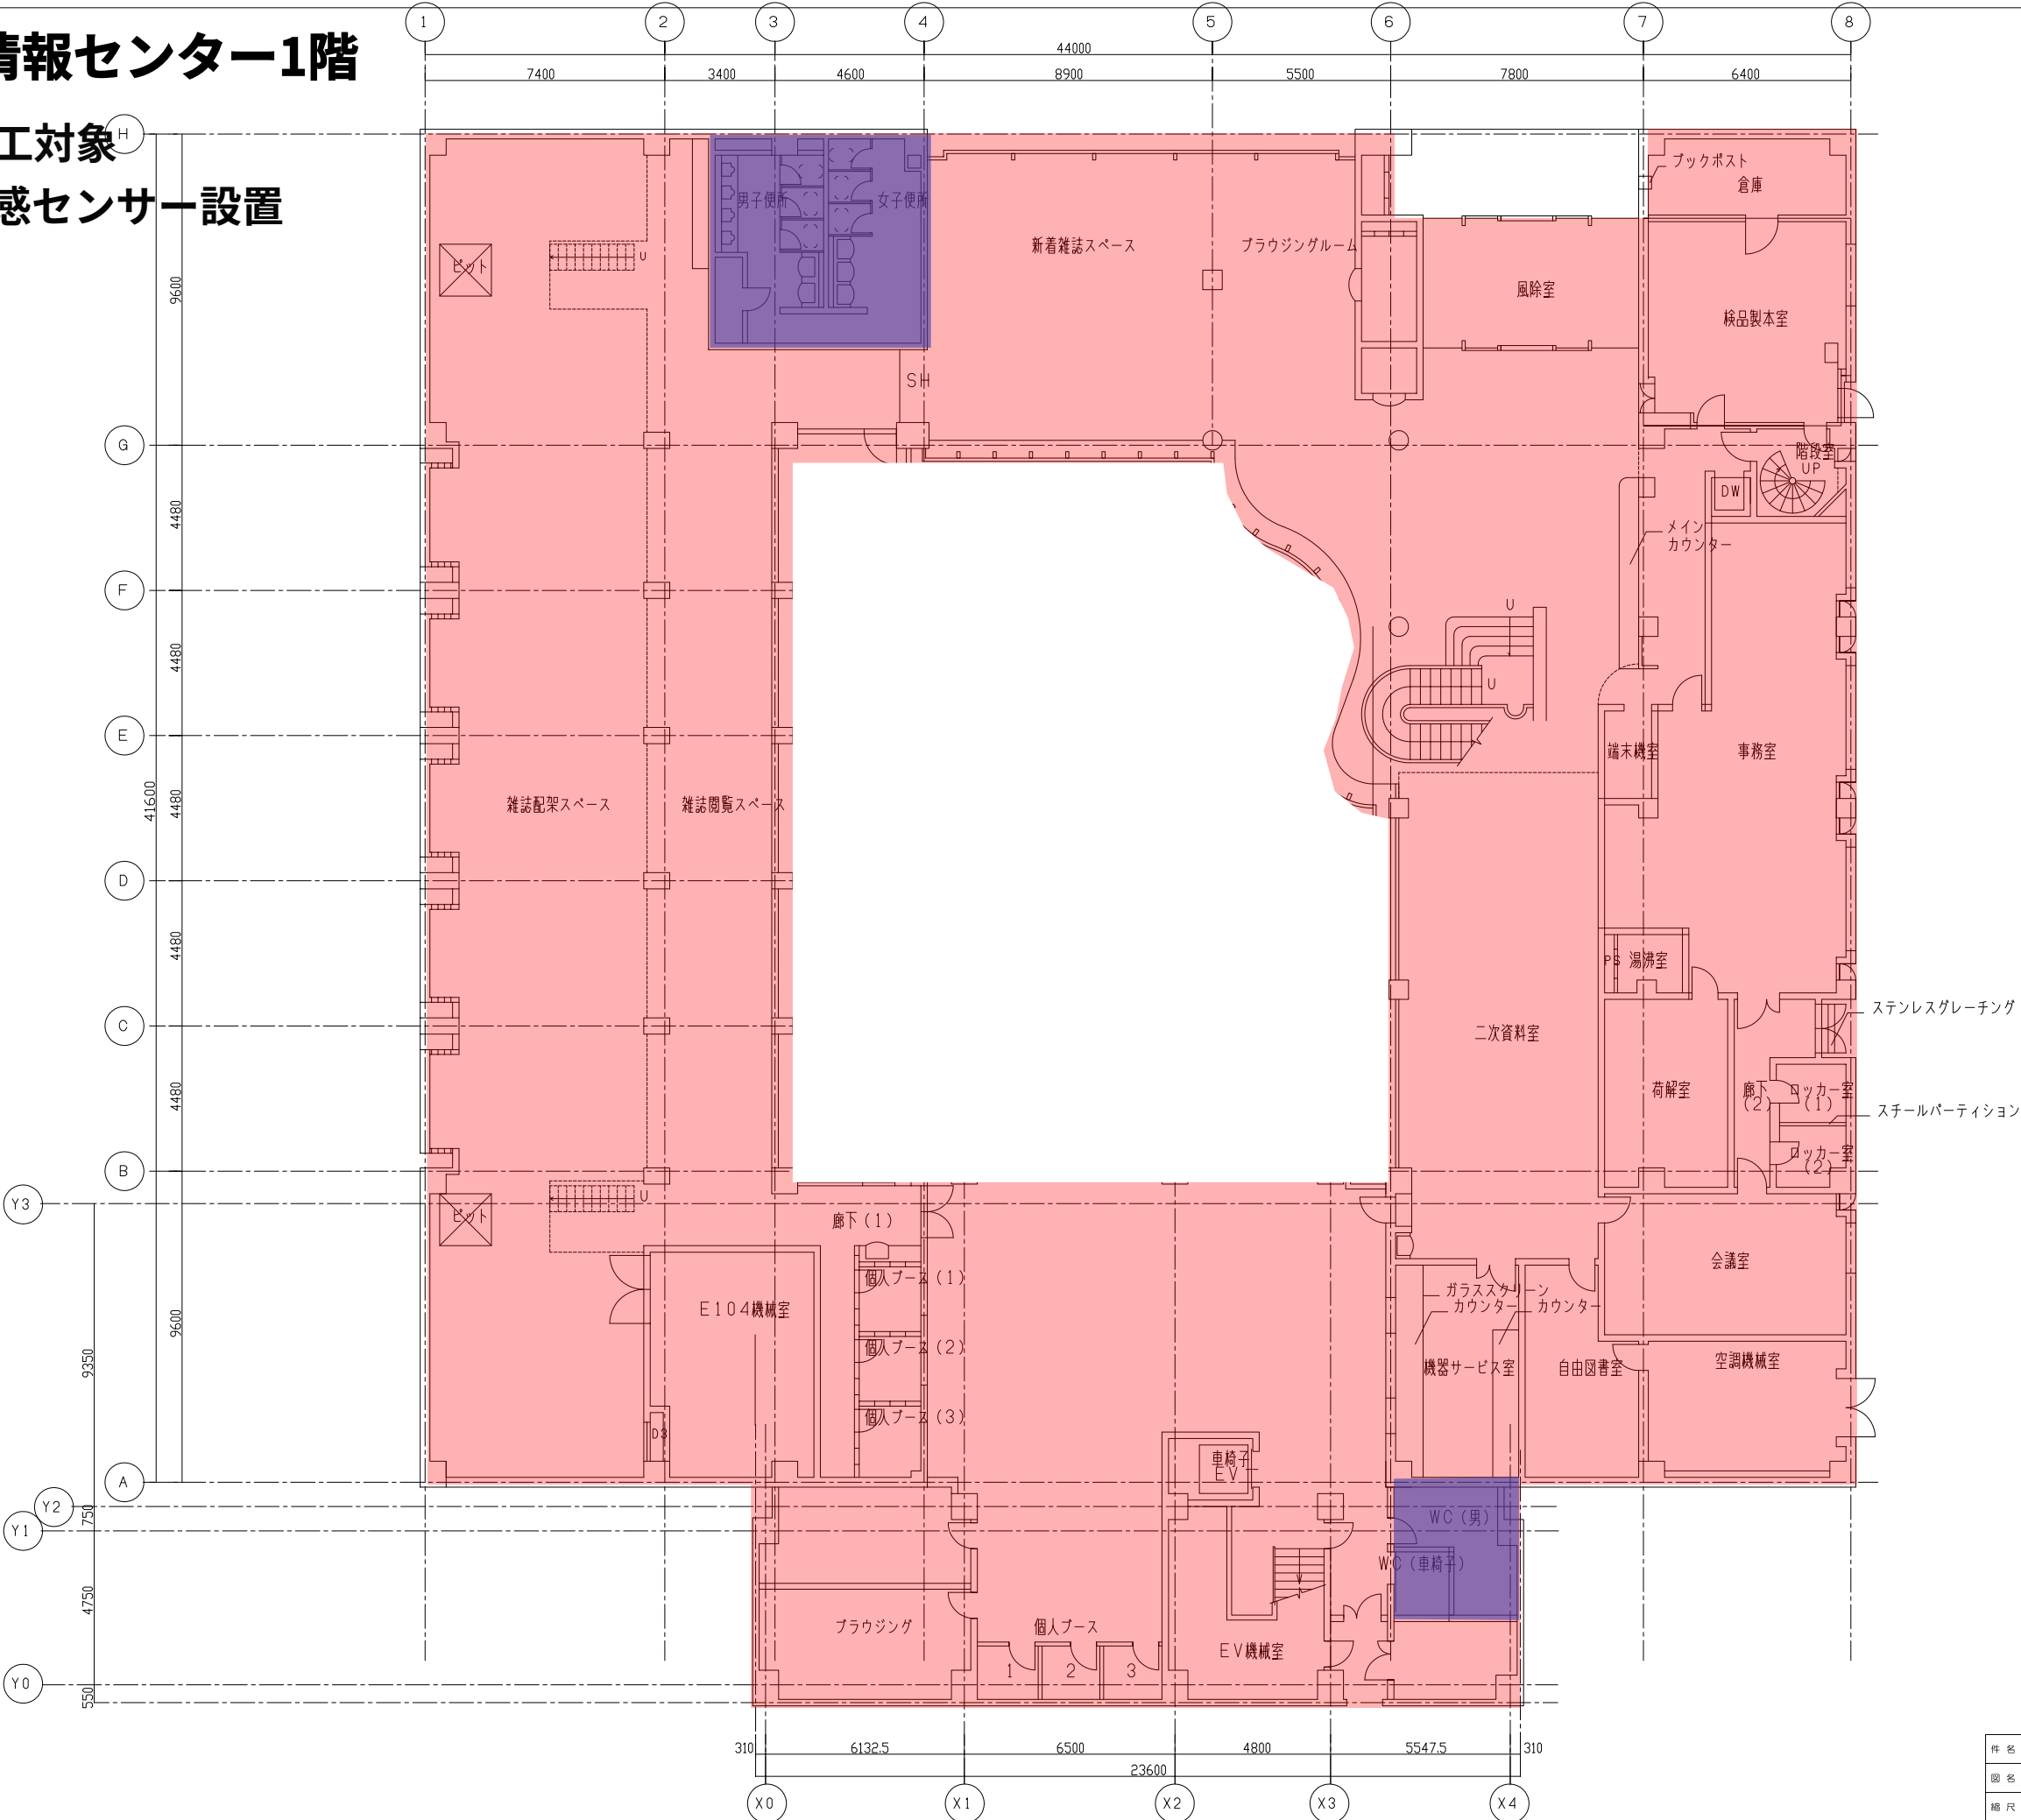

件名 公立大学法人 横浜市立大学医学部	
図名 医学情報センター 1階 平面図	
縮尺	日付 平成29年2月

E 医学情報センター2階

- 施工対象
- 人感センサー設置

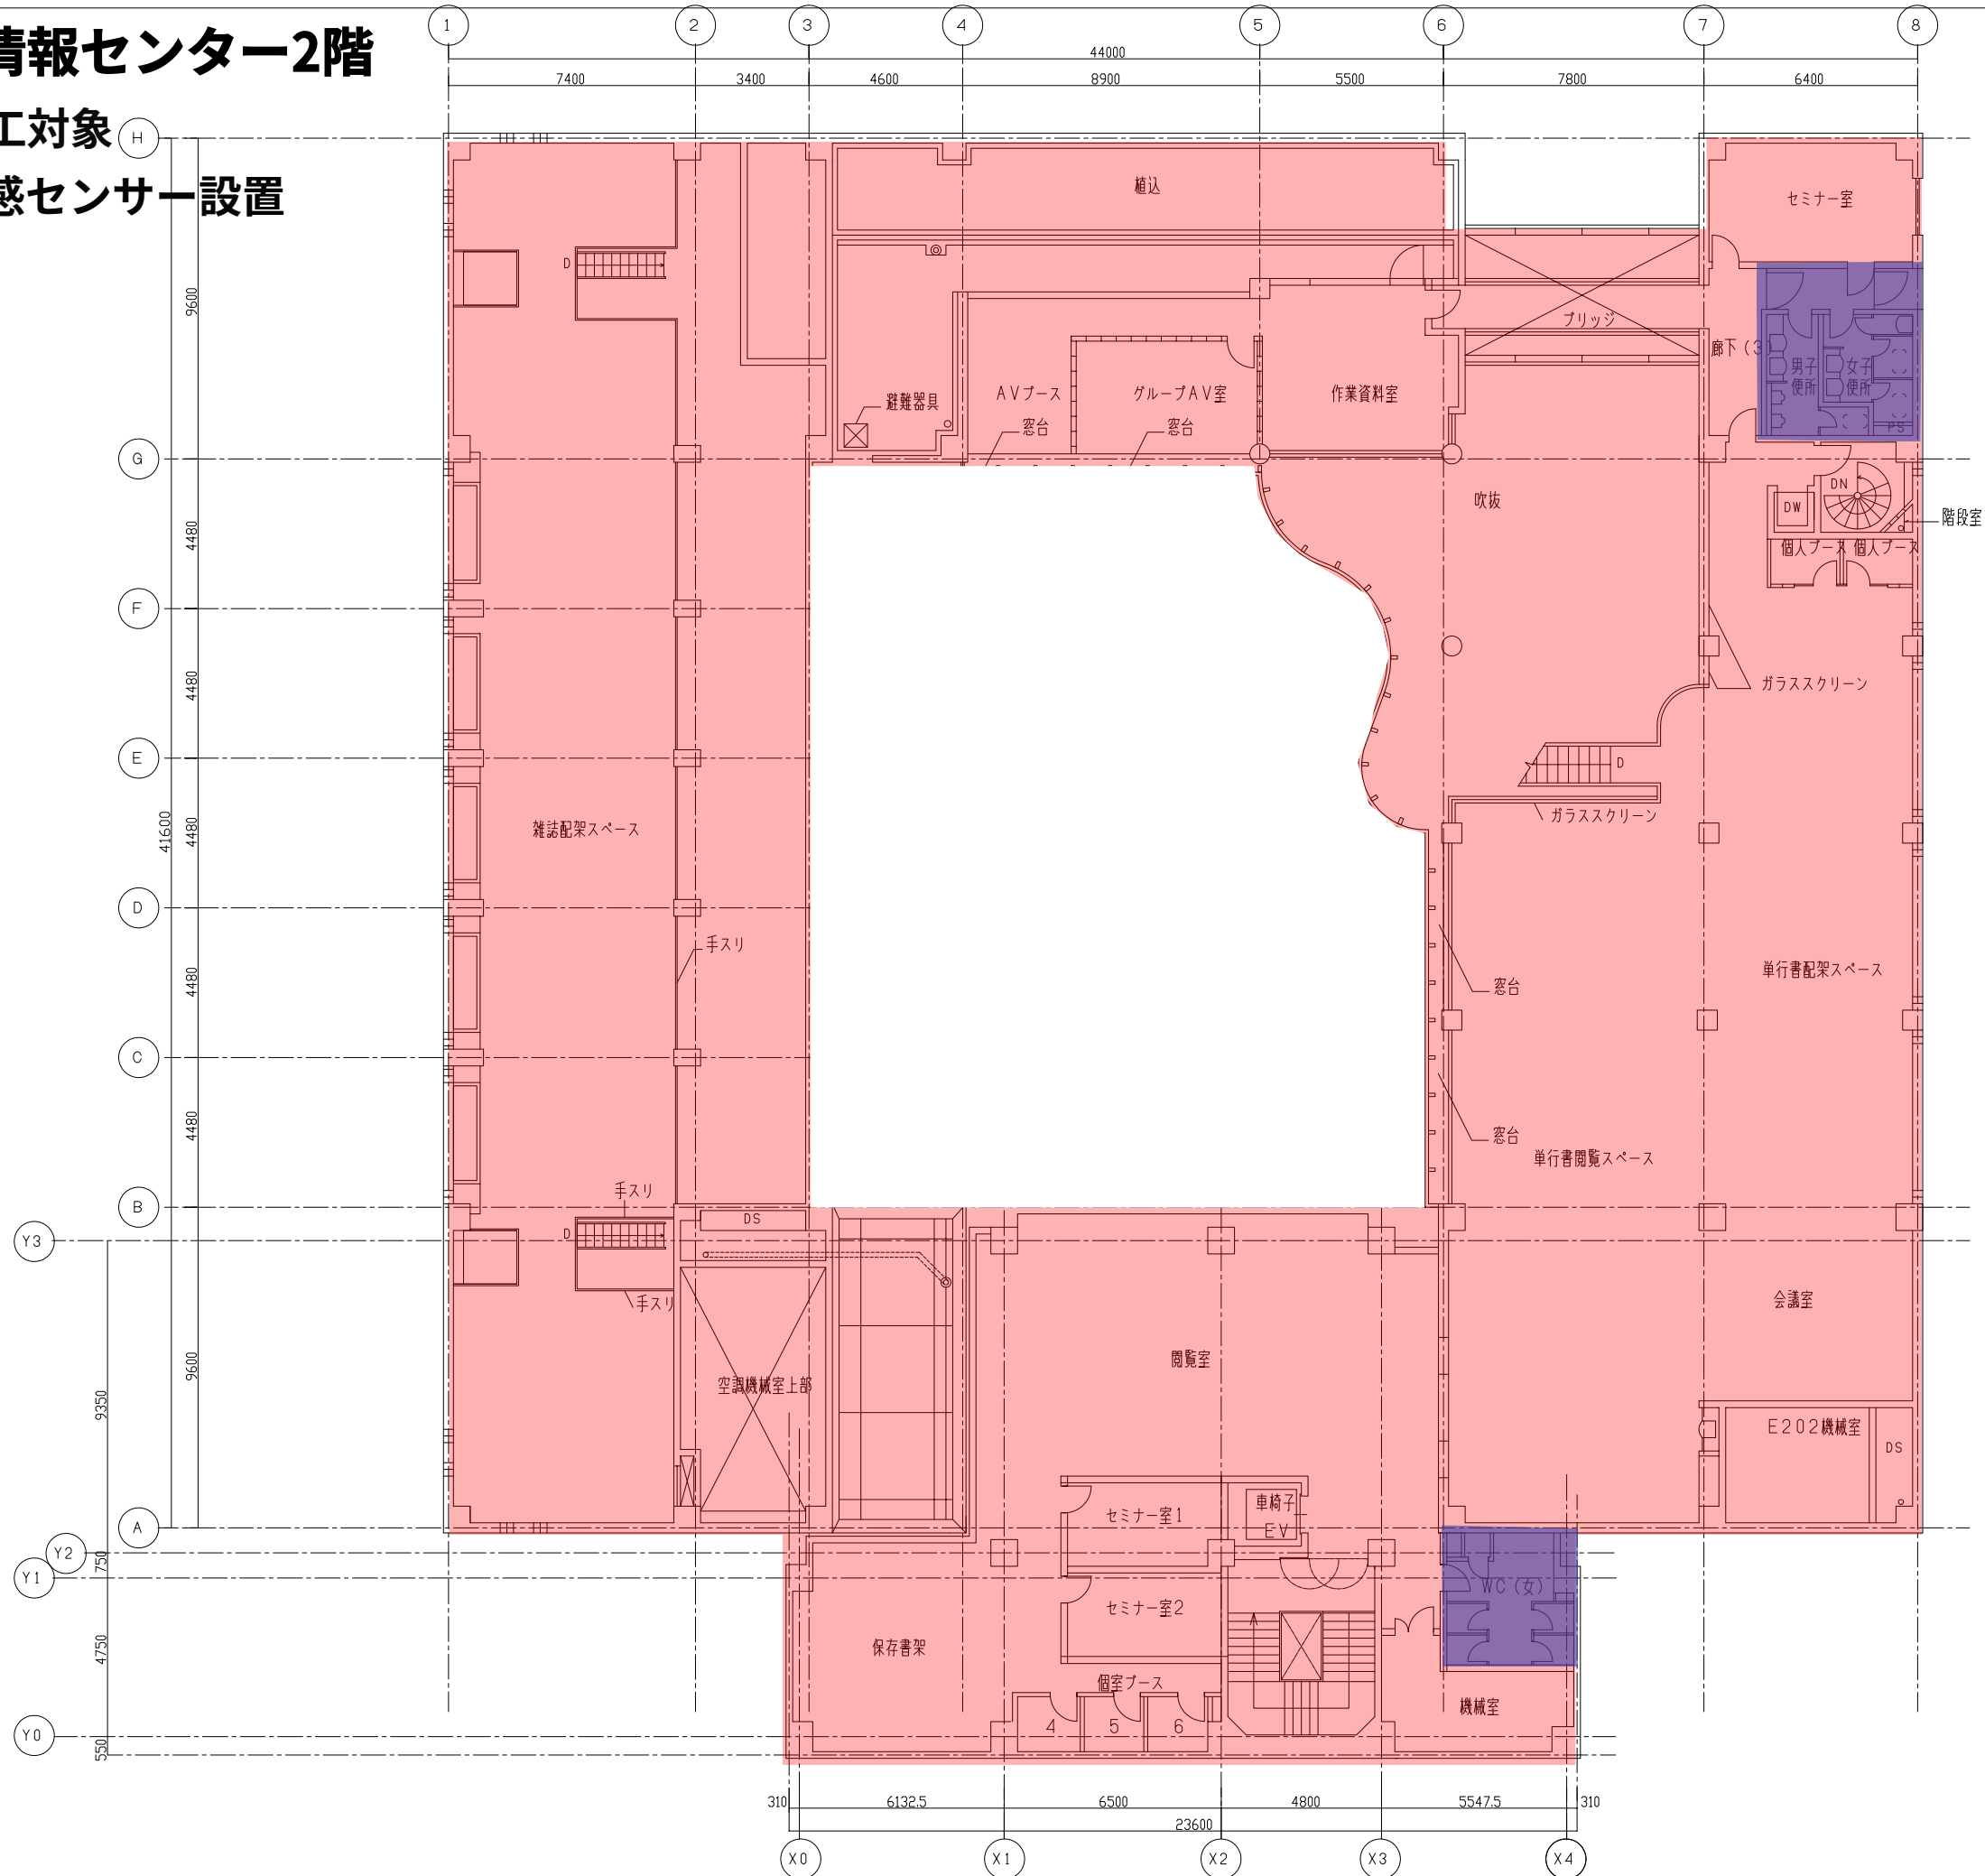

F 動物実験センター 1・2階

施工対象



1階 平面図




2階 平面図

件名 公立大学法人 横浜市立大学医学部	
図名 動物実験センター 1階 2階 平面図	
縮尺	日付 平成25年9月

F 動物実験センター 3・4階


施工対象

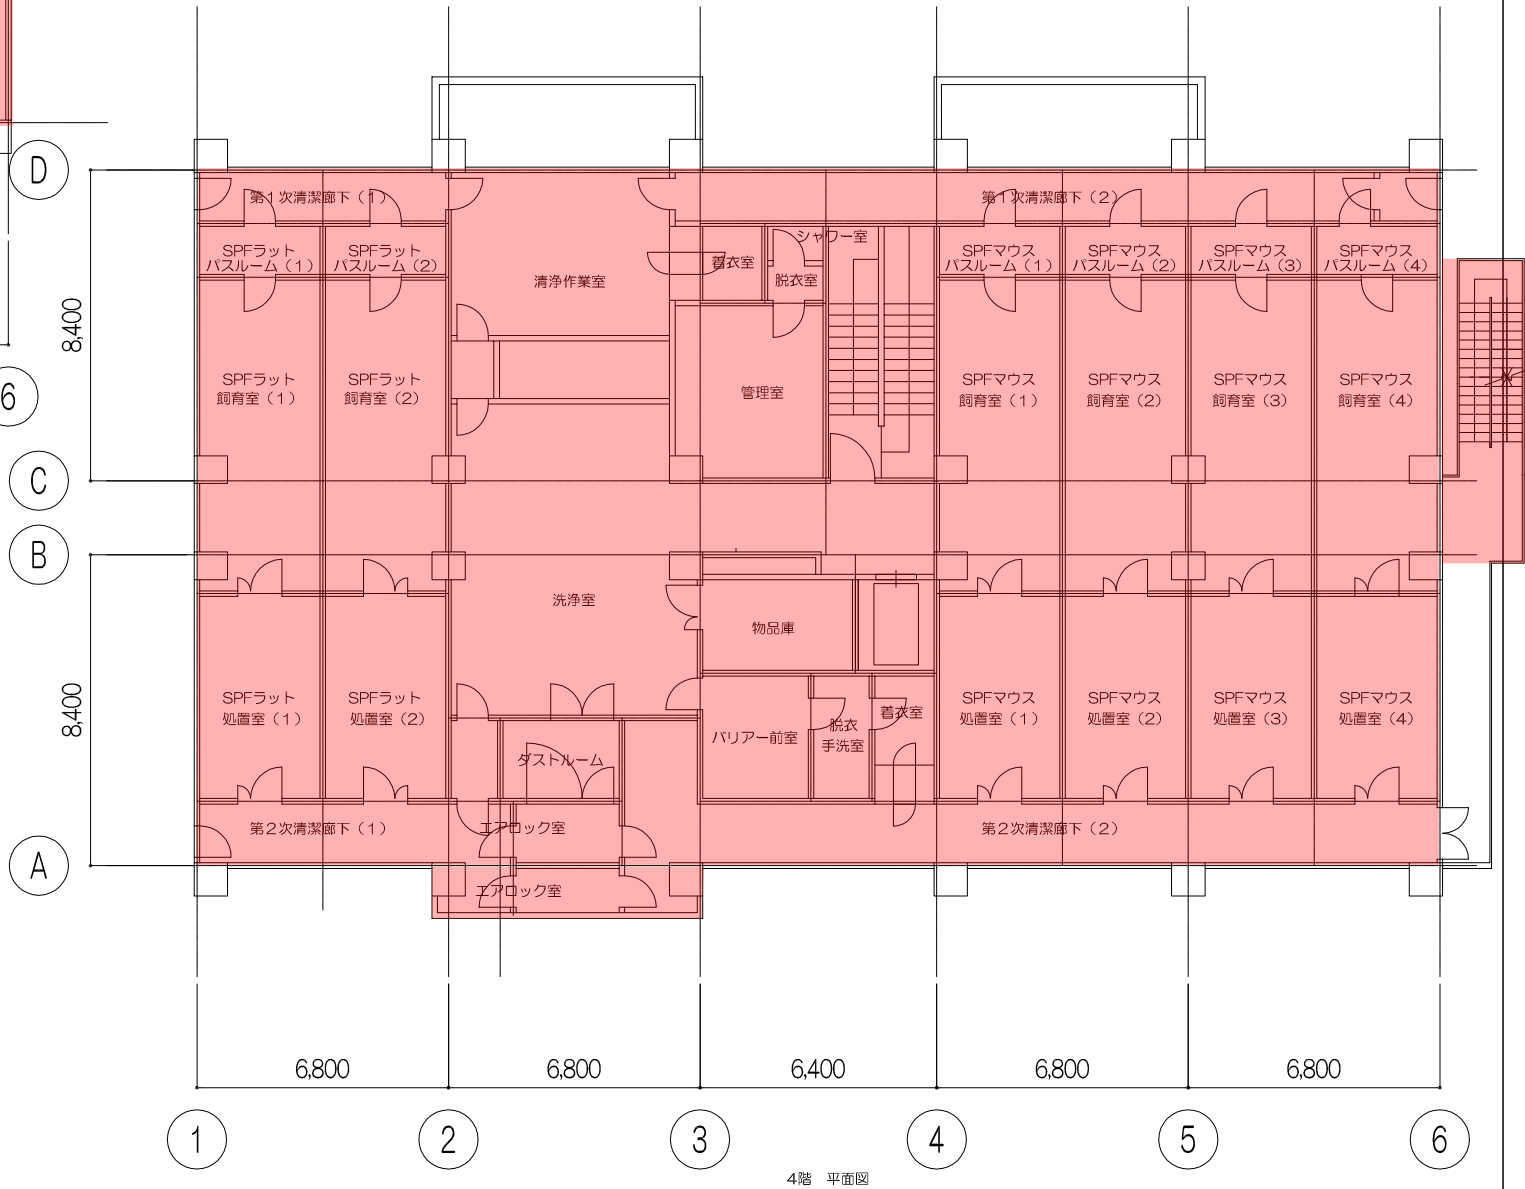

件名 公立大学法人 横浜市立大学医学部	
図名 動物実験センター 3階 4階 平面図	
縮尺	日付 平成25年9月




F 動物実験センター RF階

施工対象

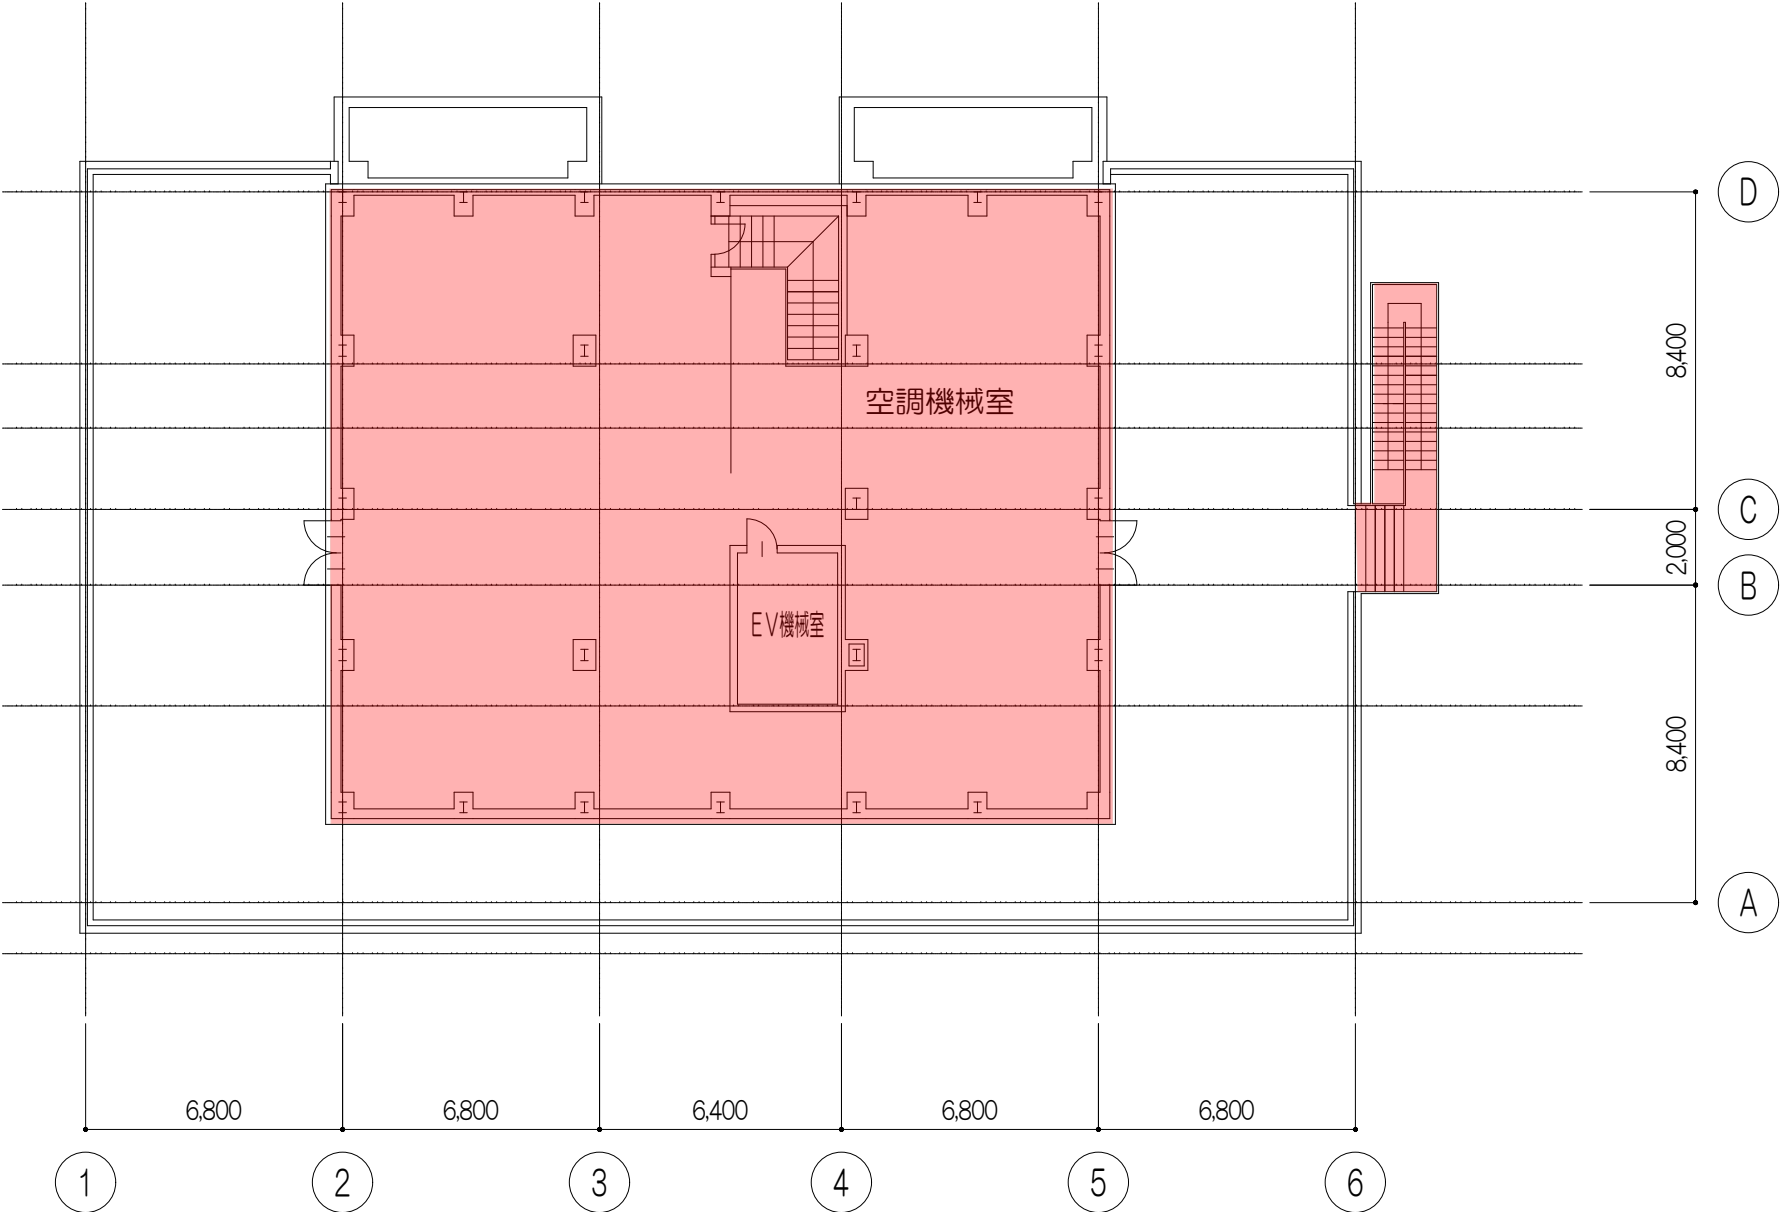



G RI研究センター B1・1・2階

施工対象

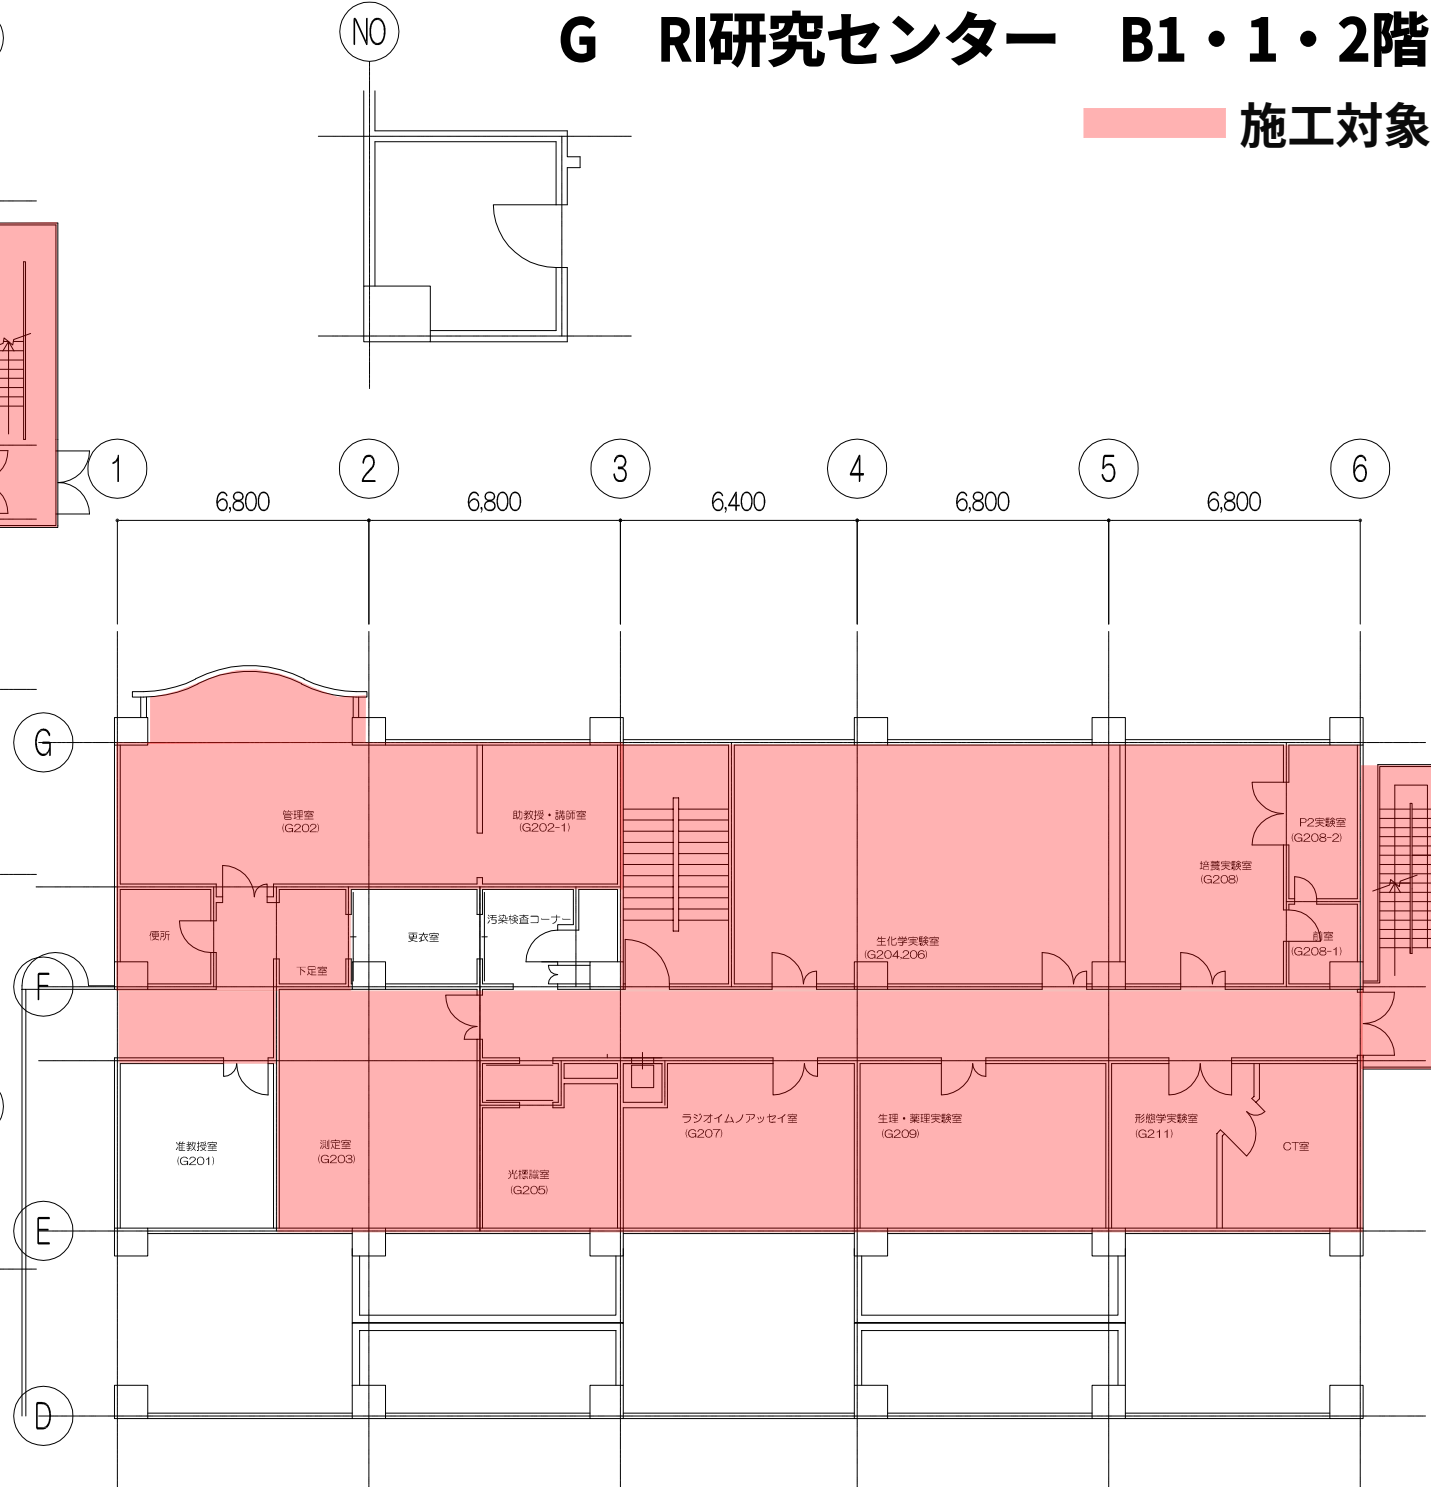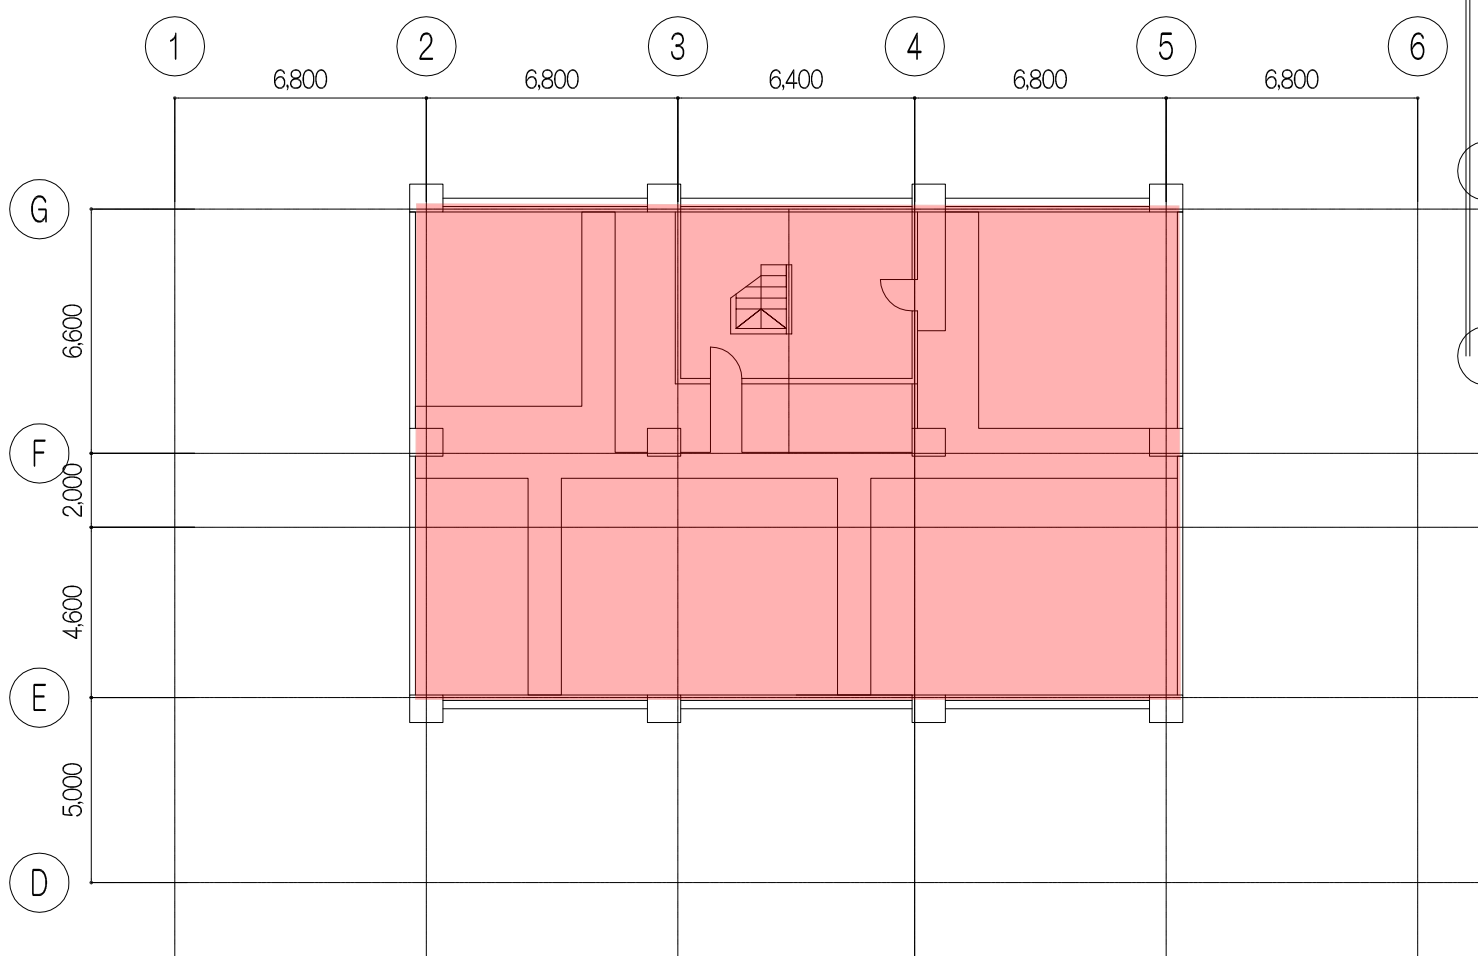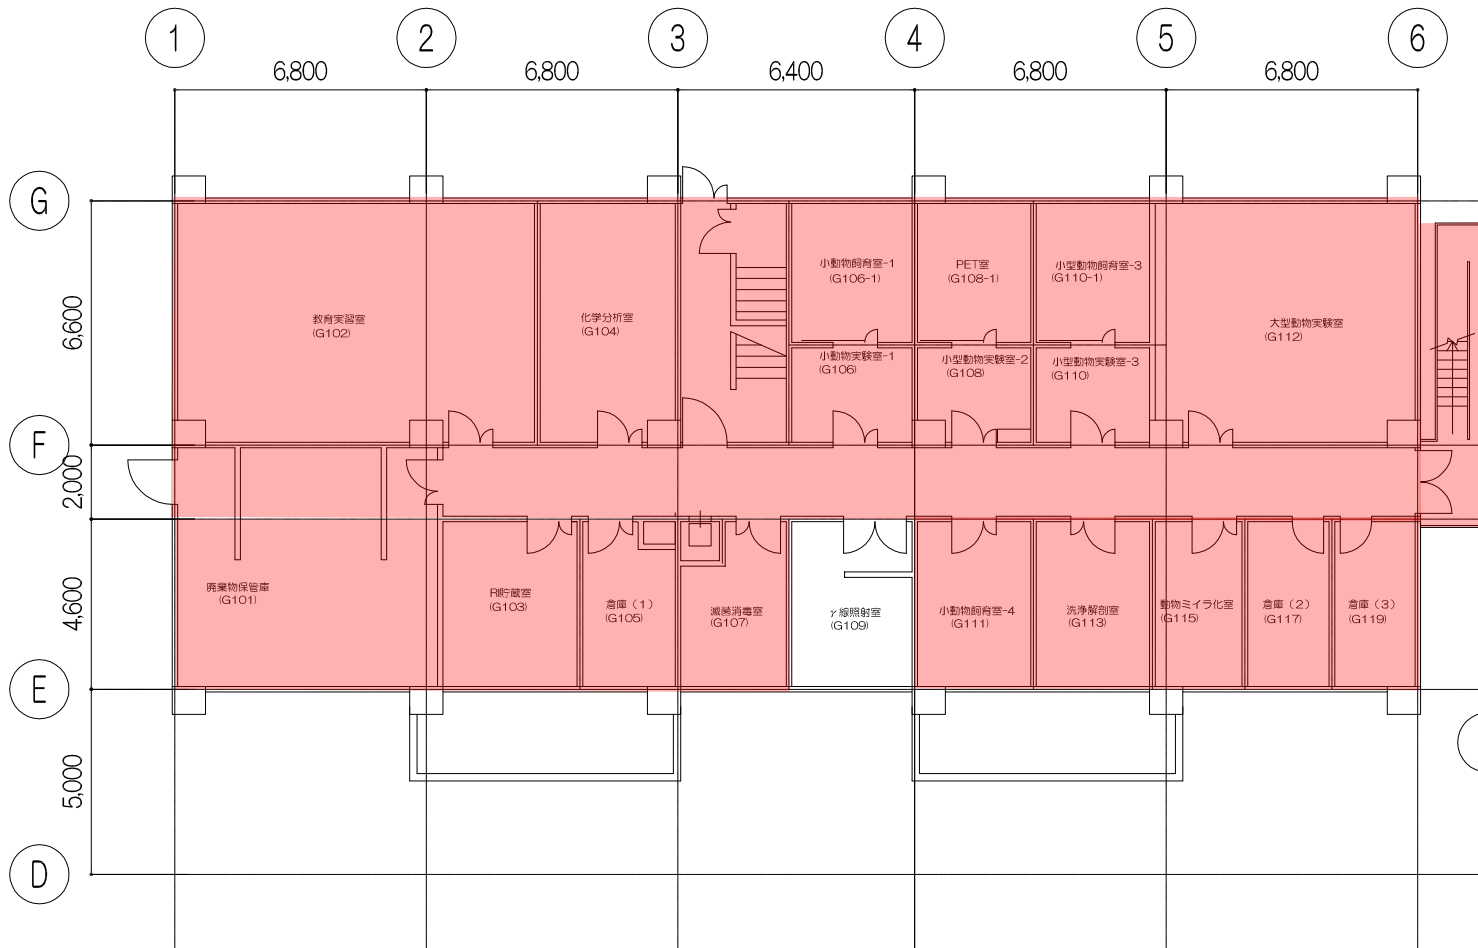


G RI研究センター 3・4階

施工対象

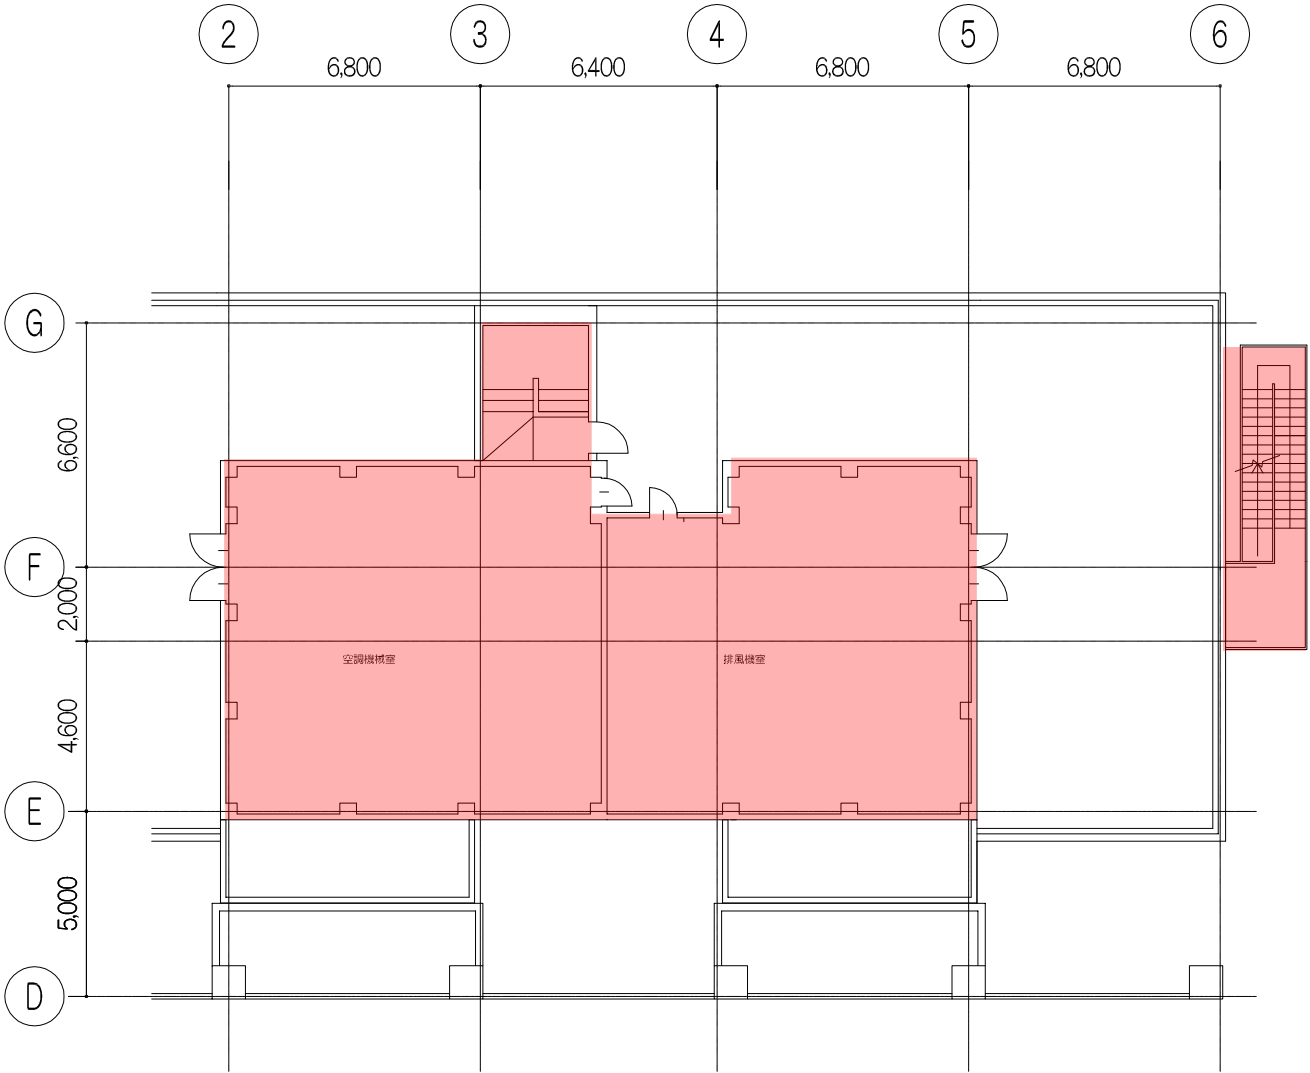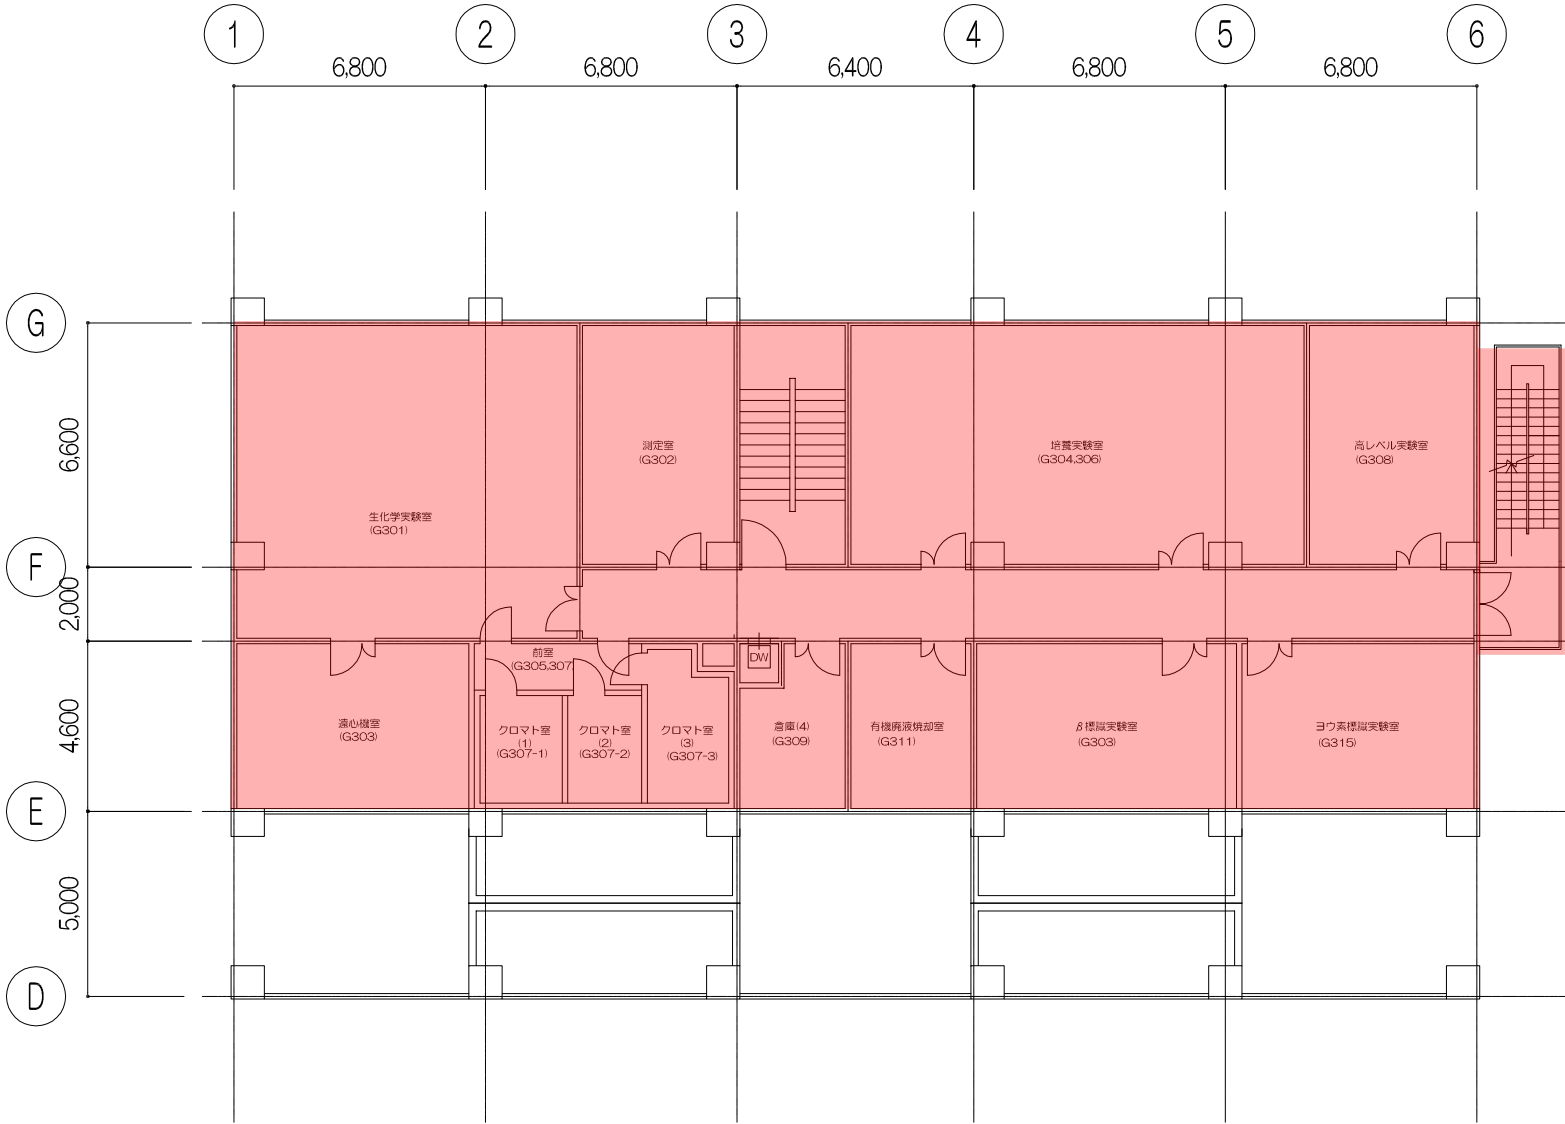

I 福利厚生棟 1階


- 施工対象
- 人感センサー設置

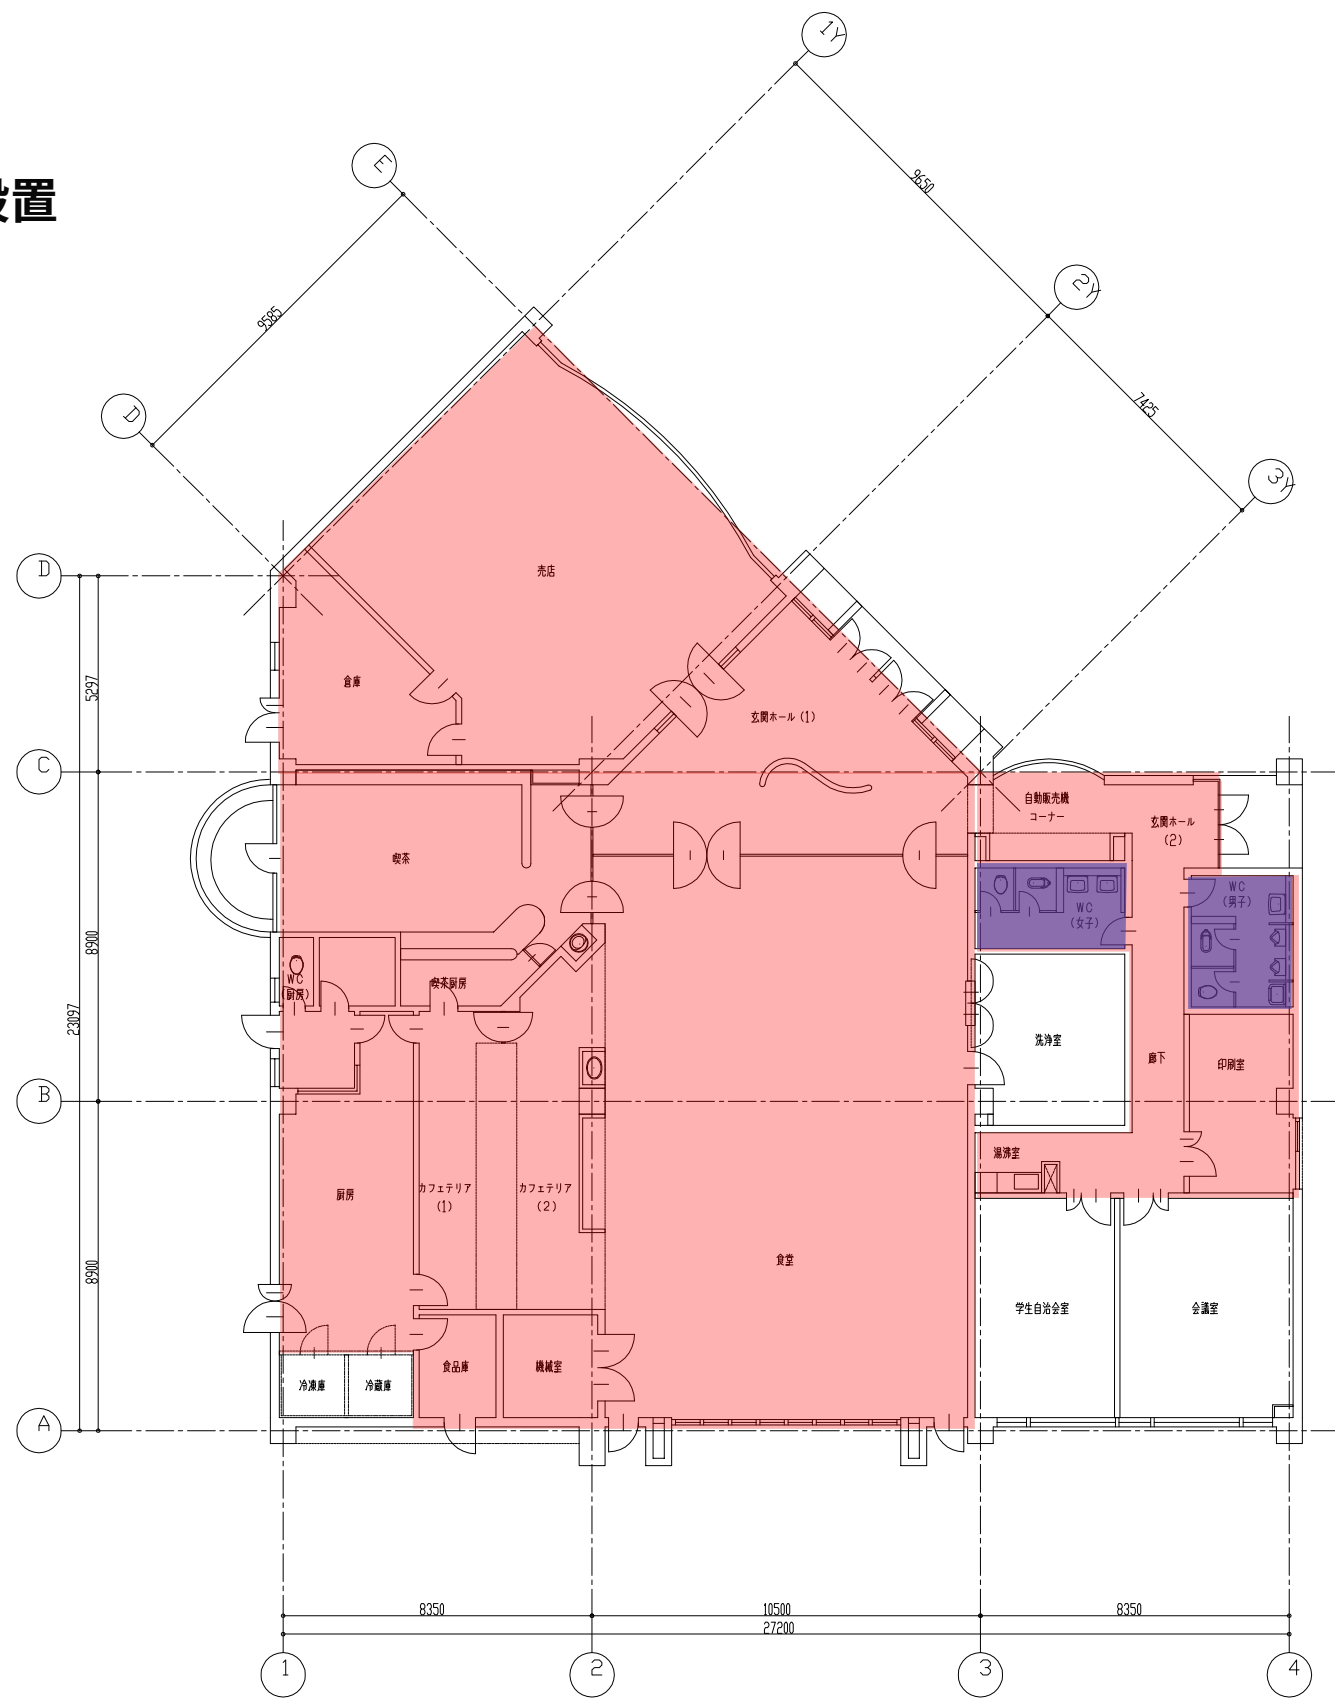

J 体育館 1階

施工対象


人感センサー設置

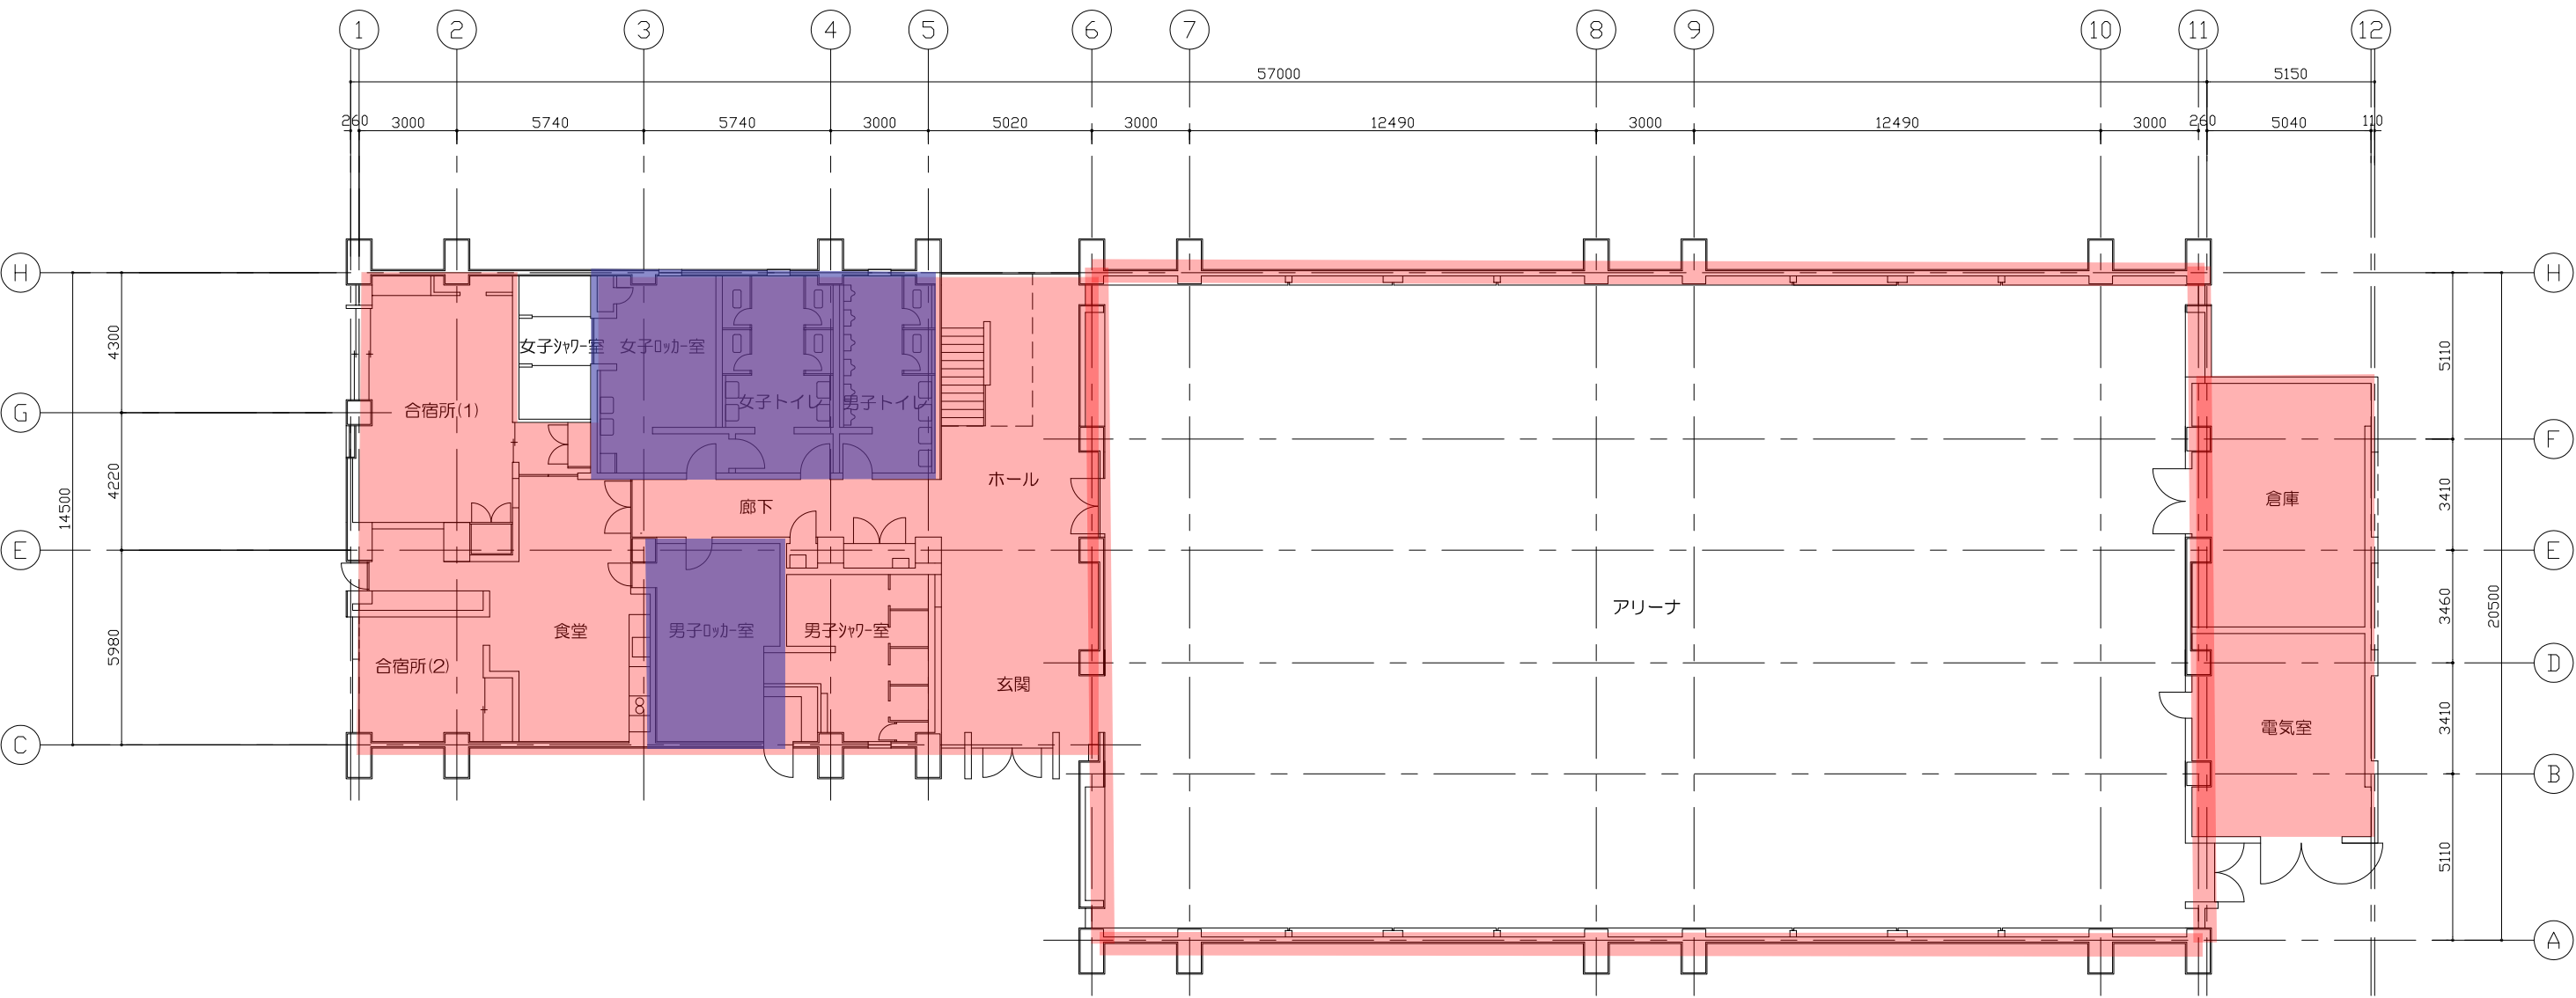

1階平面図

J 体育館 2階


■ 施工対象

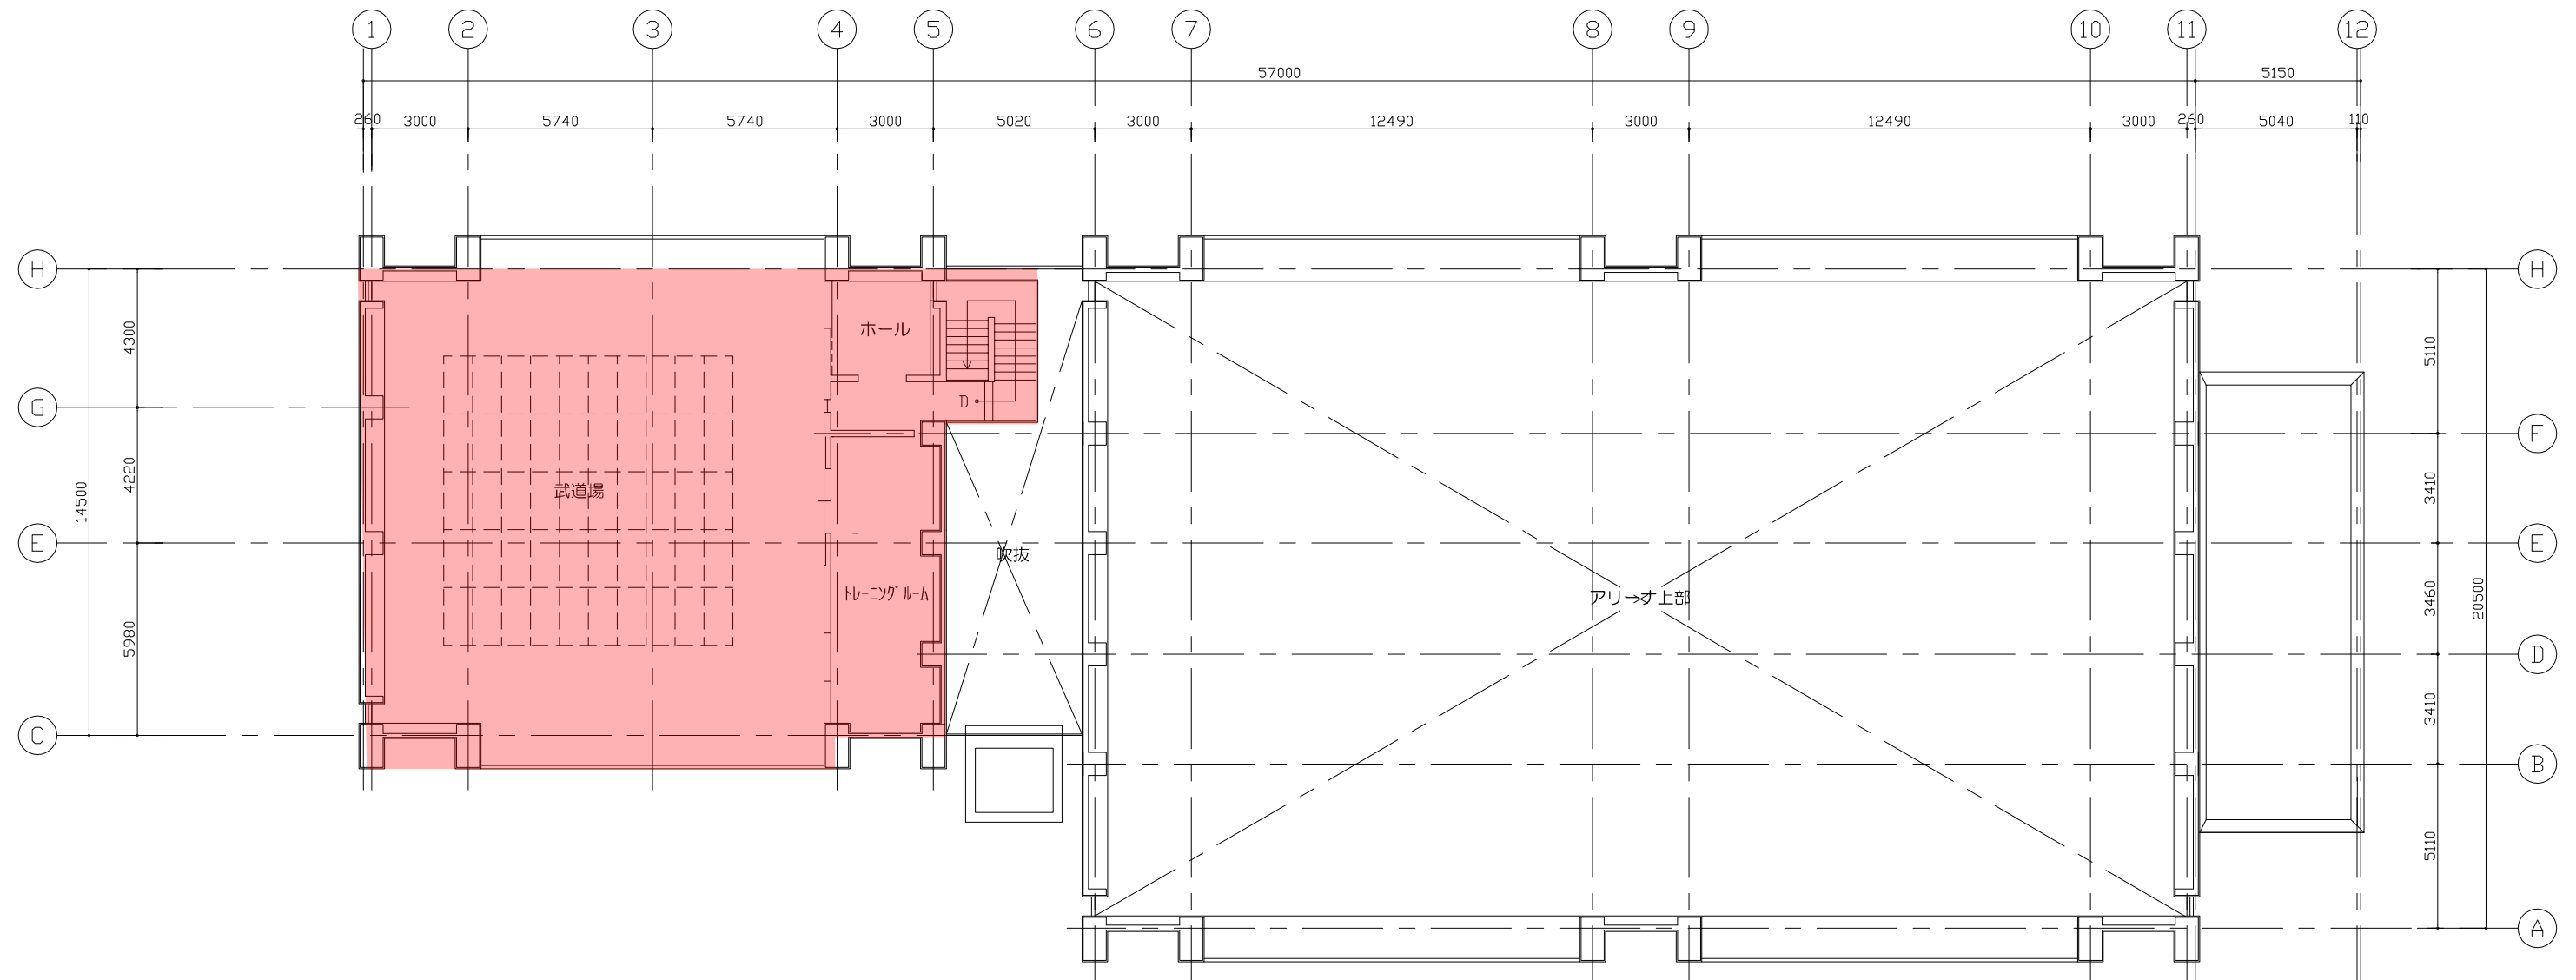

2階平面図



K サークル棟 1・2階

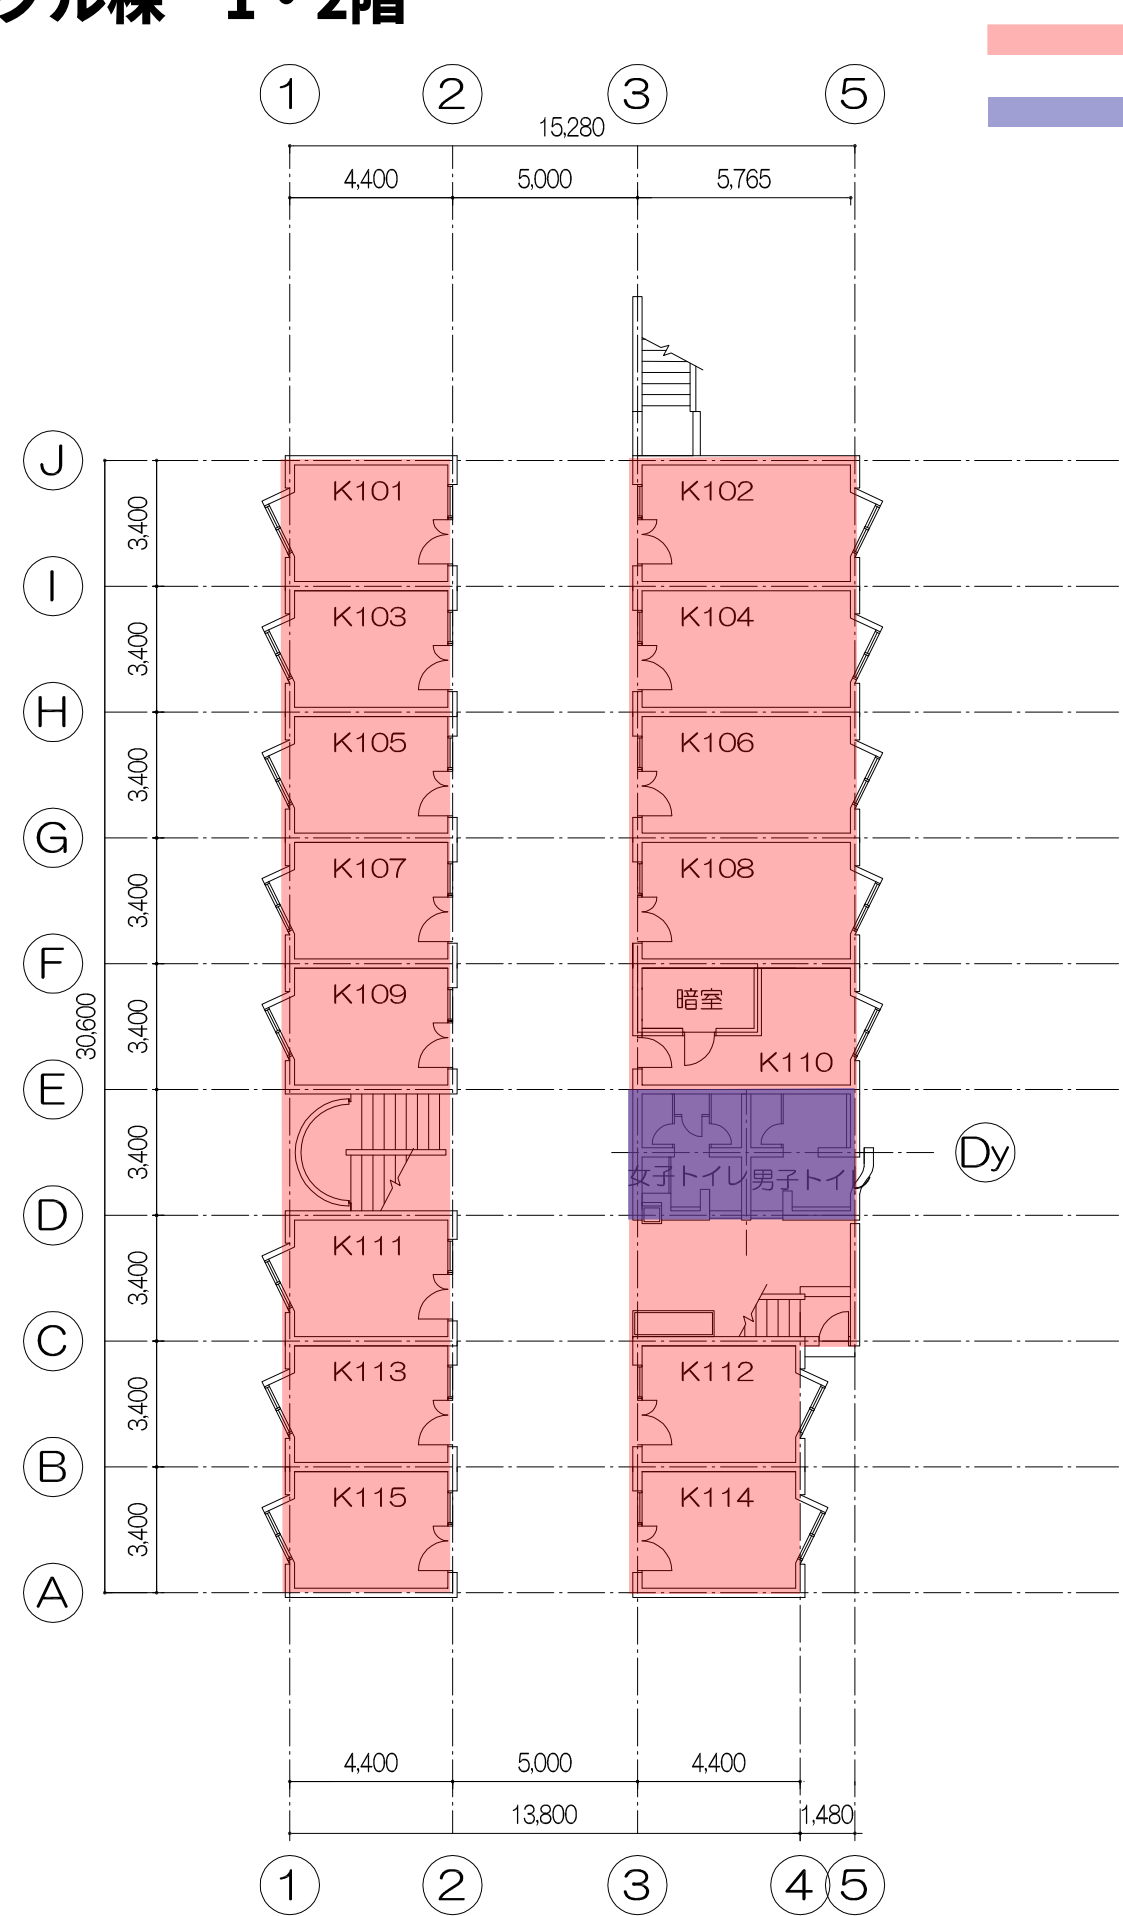


施工対象

人感センサー設置

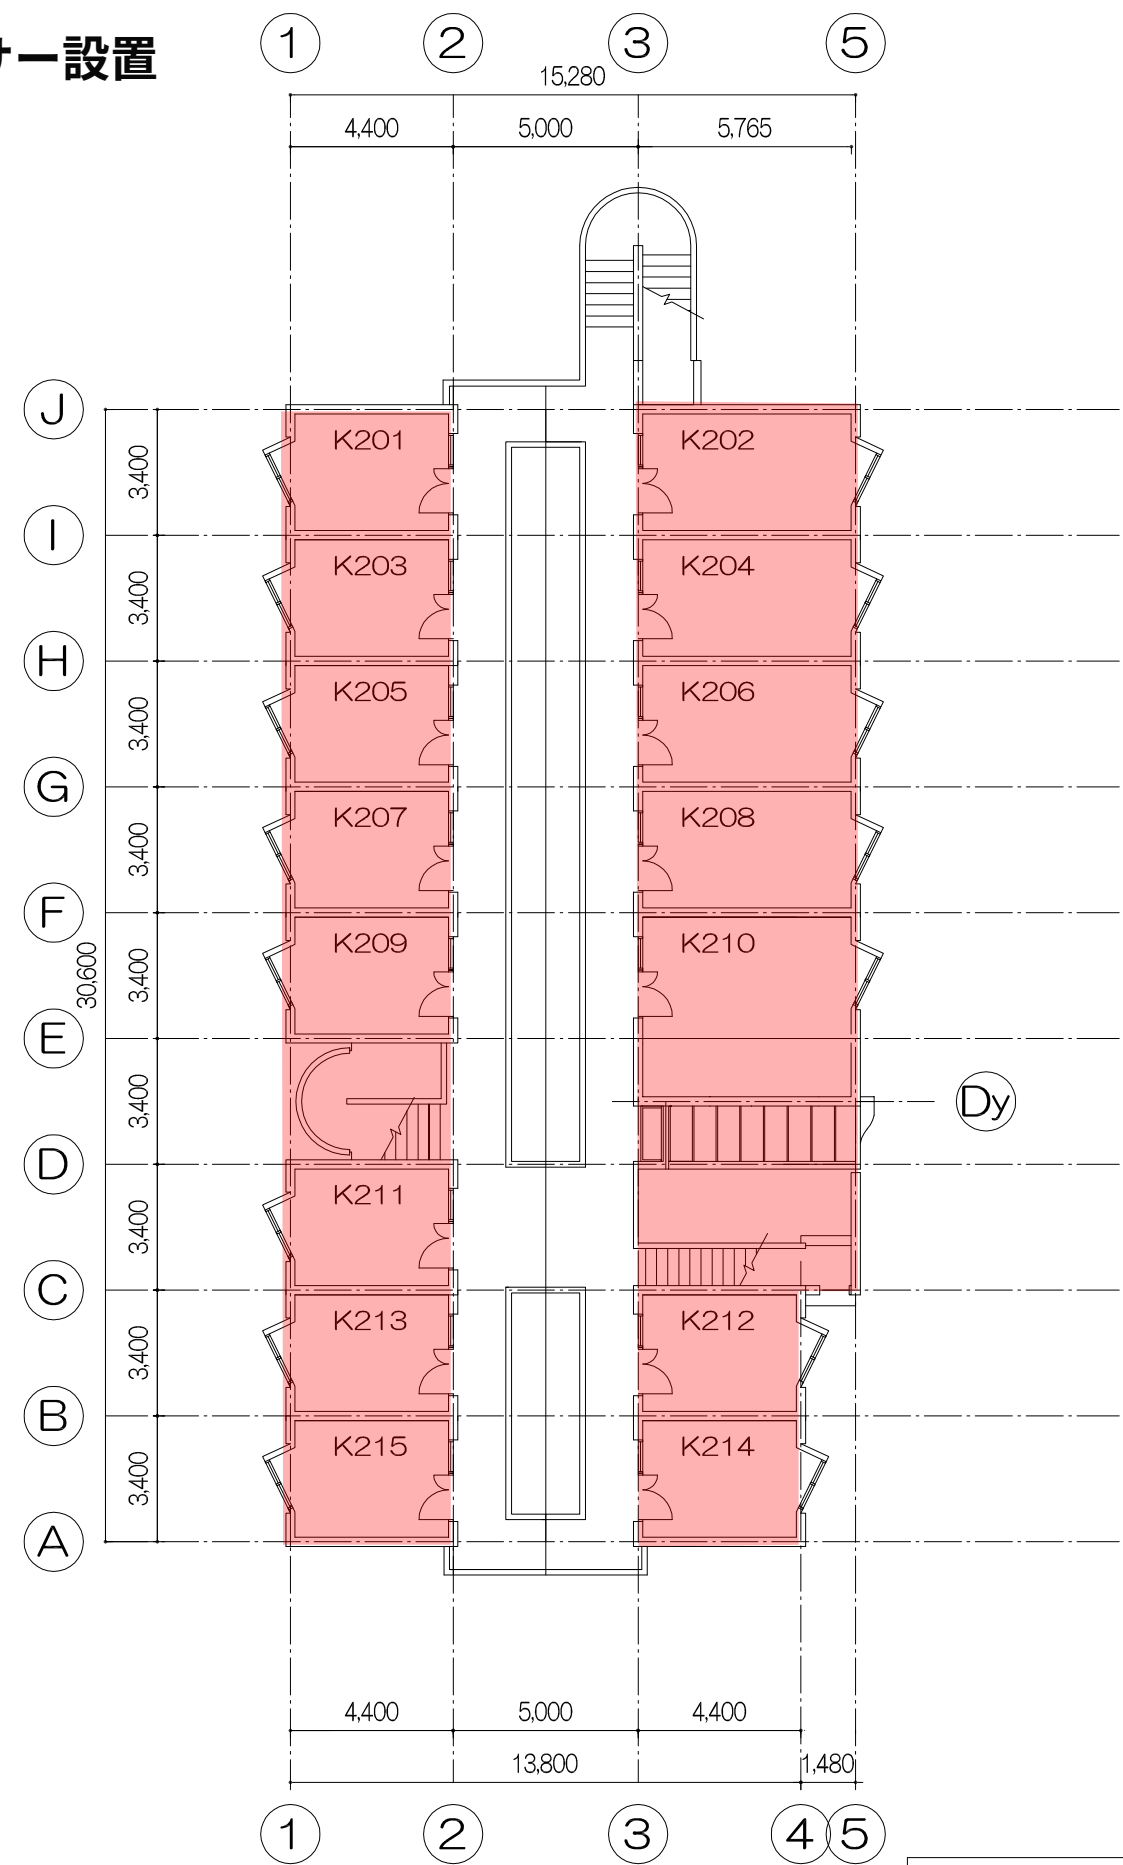

M 看護教育研究棟 1階

- 施工対象
- 人感センサー設置

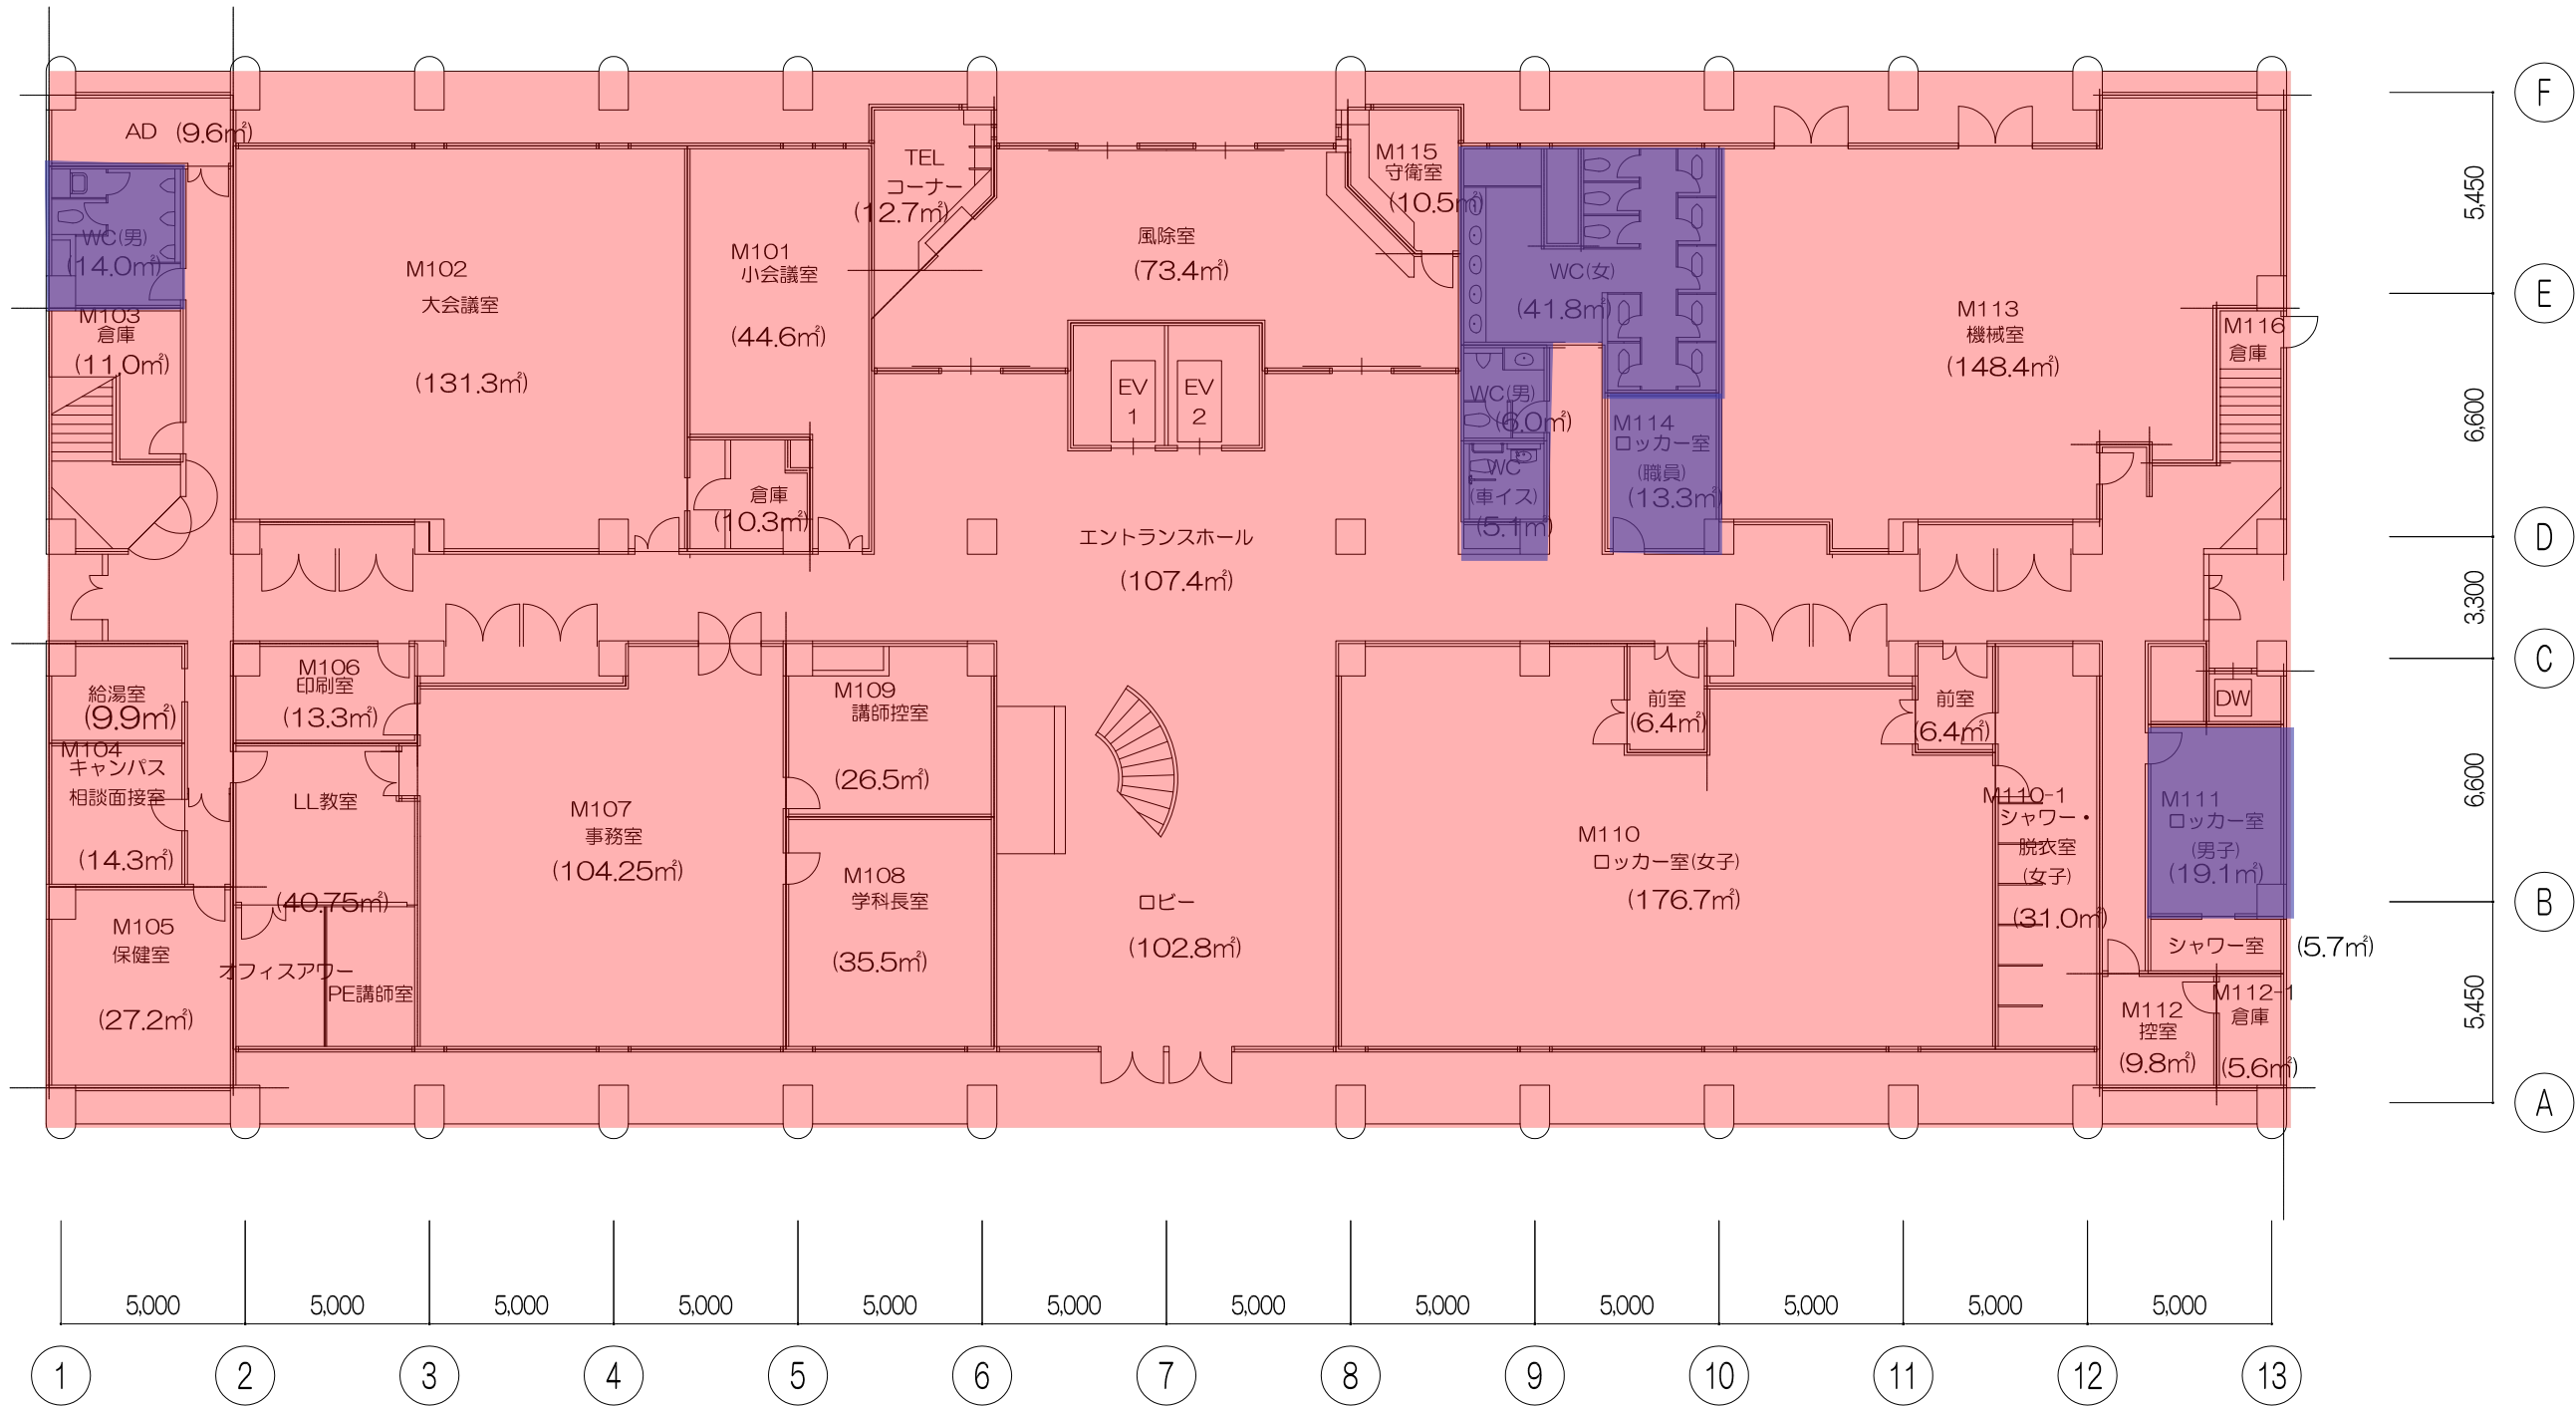

M 看護教育研究棟 2階

施工対象


人感センサー設置



M 看護教育研究棟 3階


施工対象

人感センサー設置

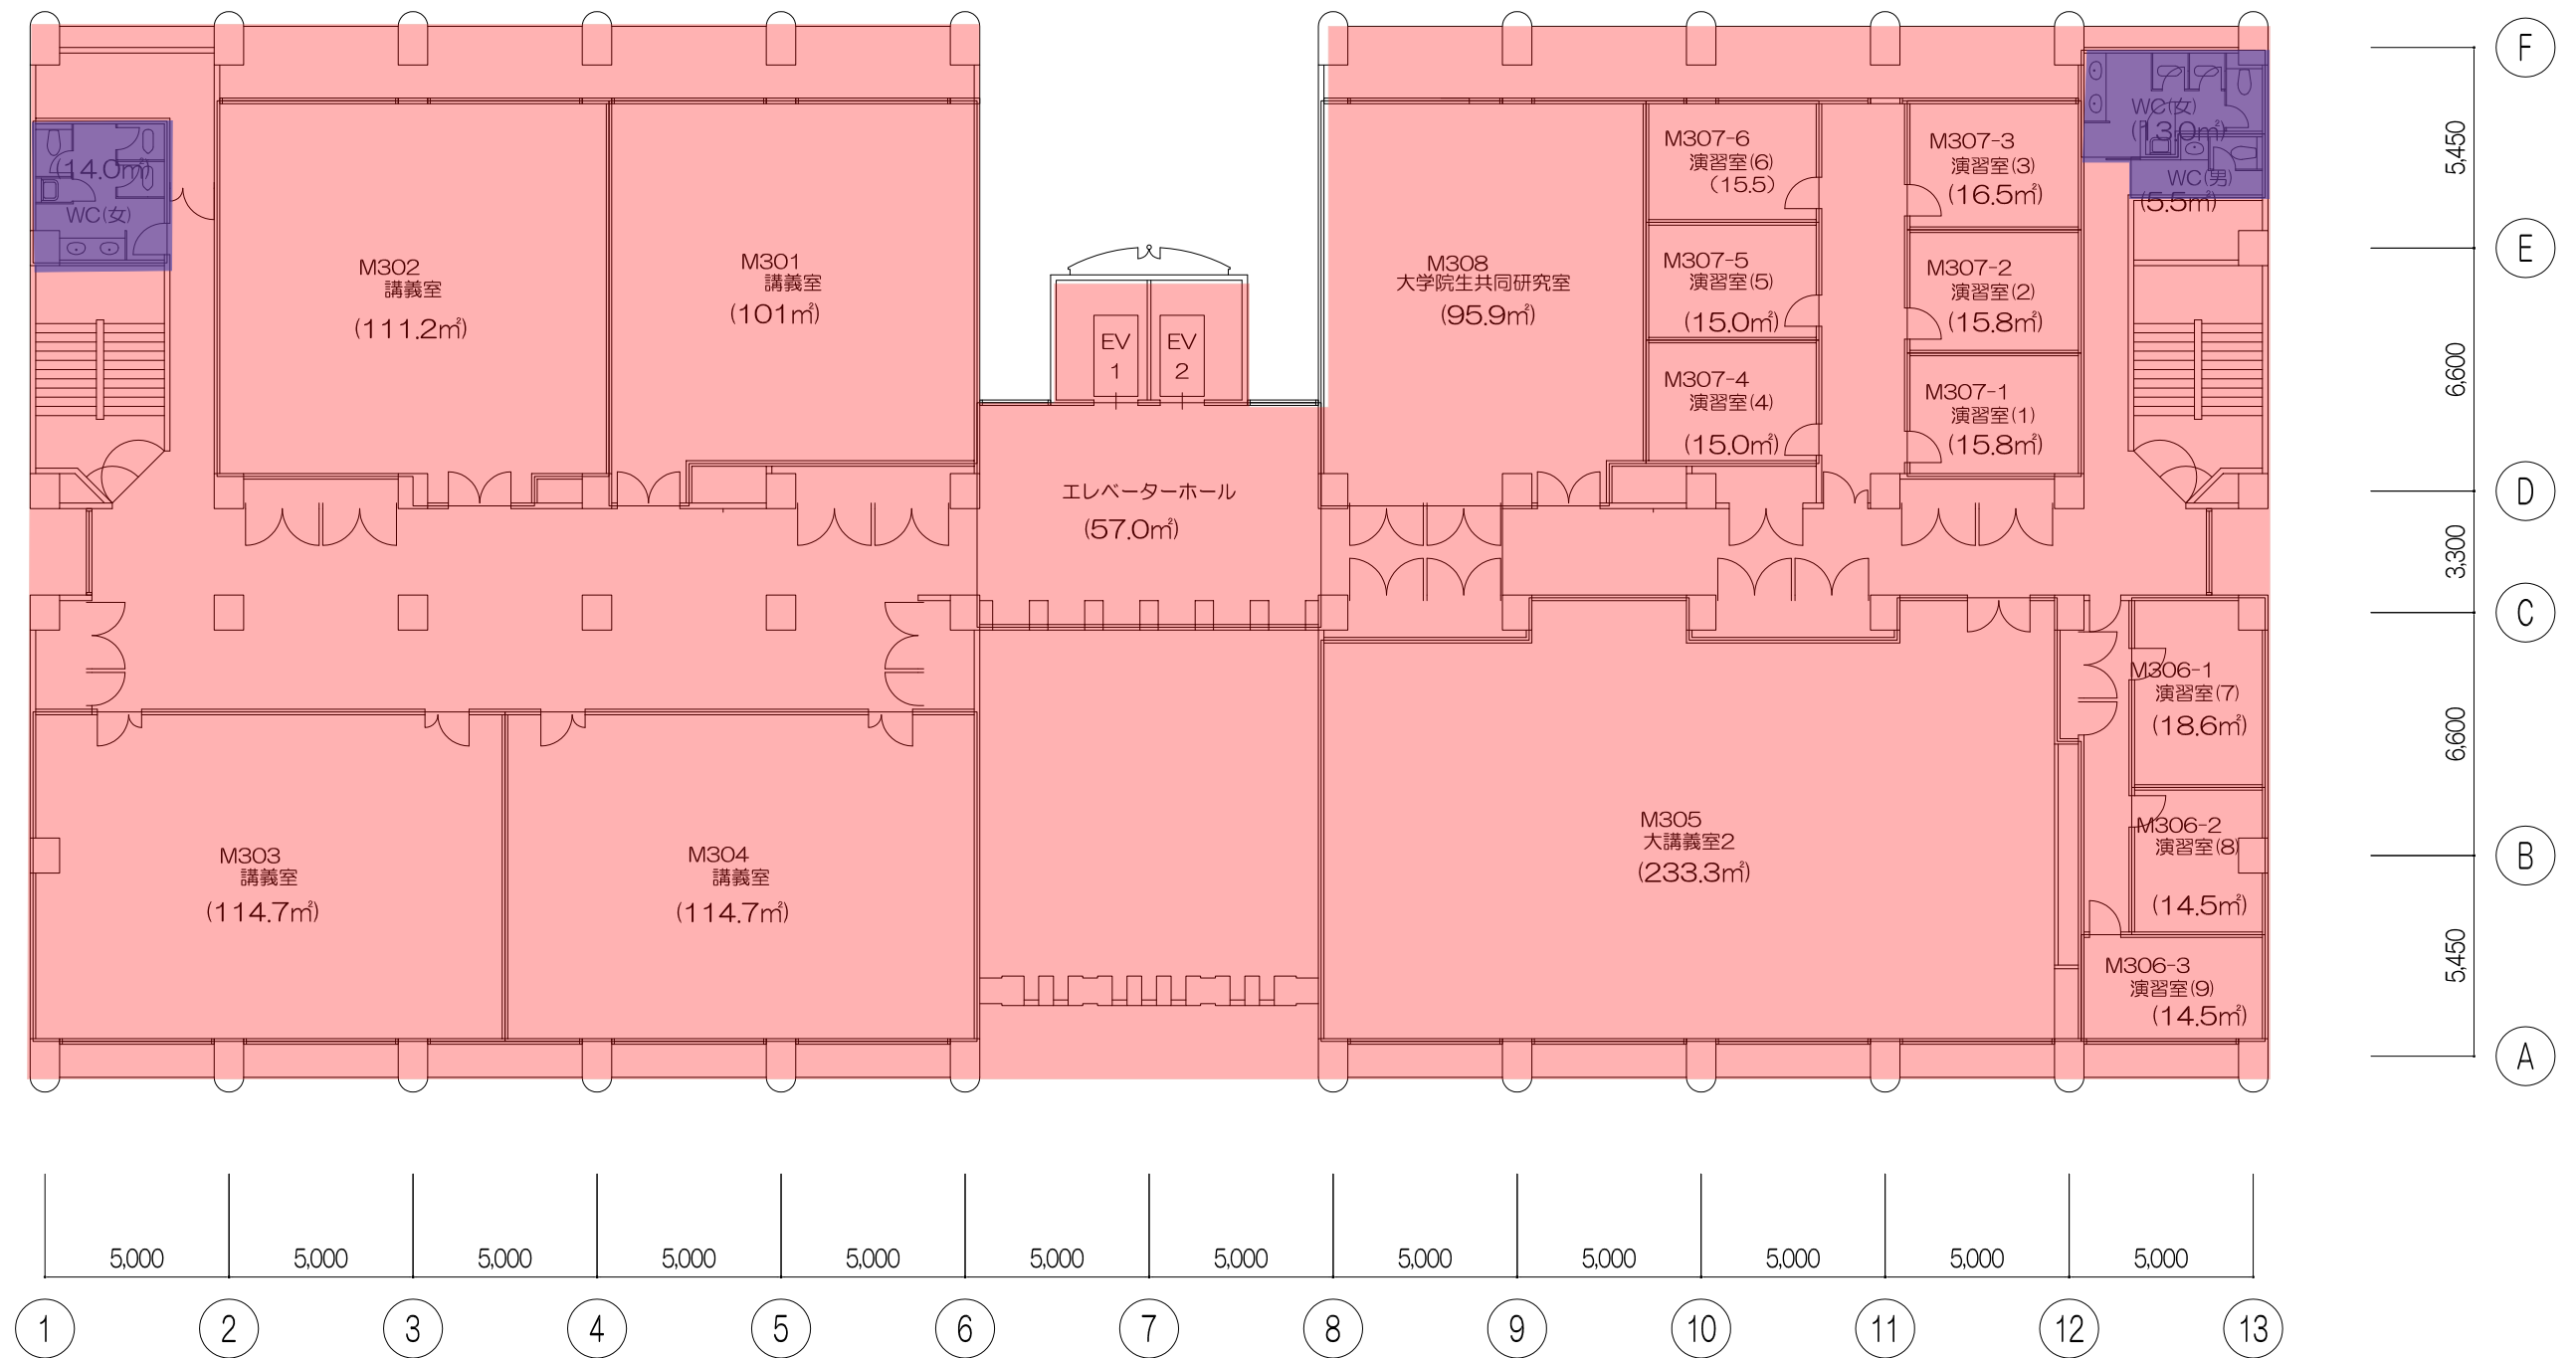


M 看護教育研究棟 4階

- 施工対象
- 人感センサー設置

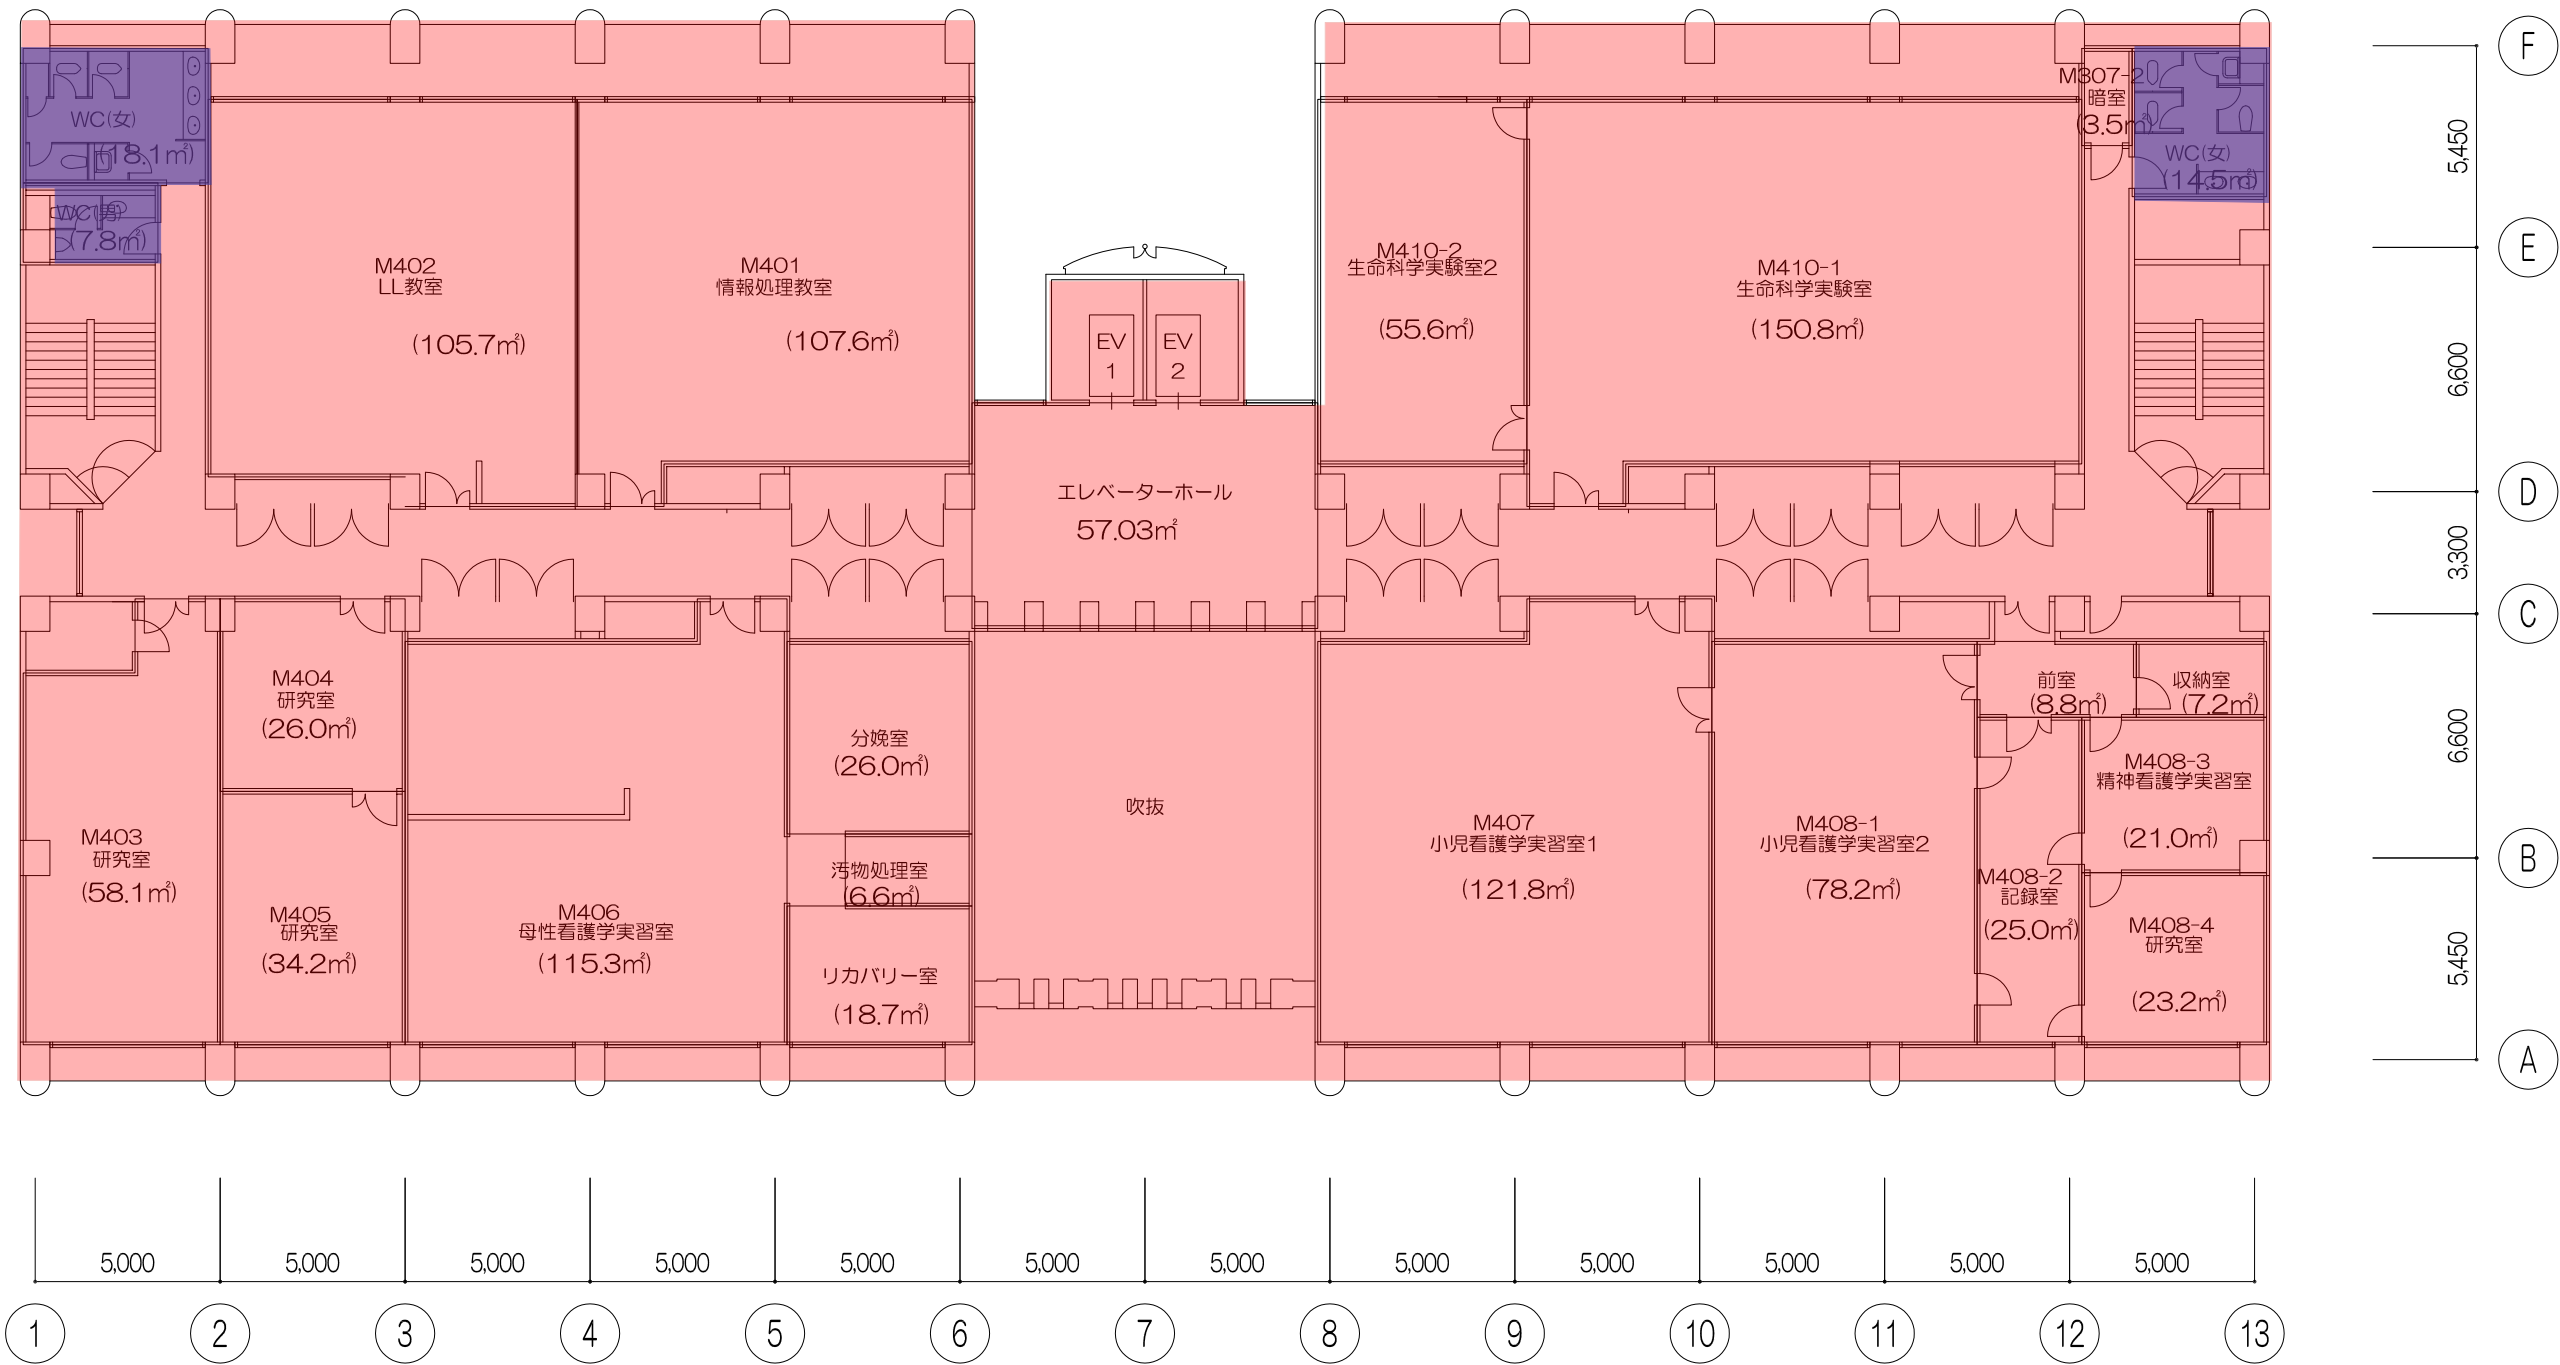

M 看護教育研究棟 5階


- 施工対象
- 人感センサー設置

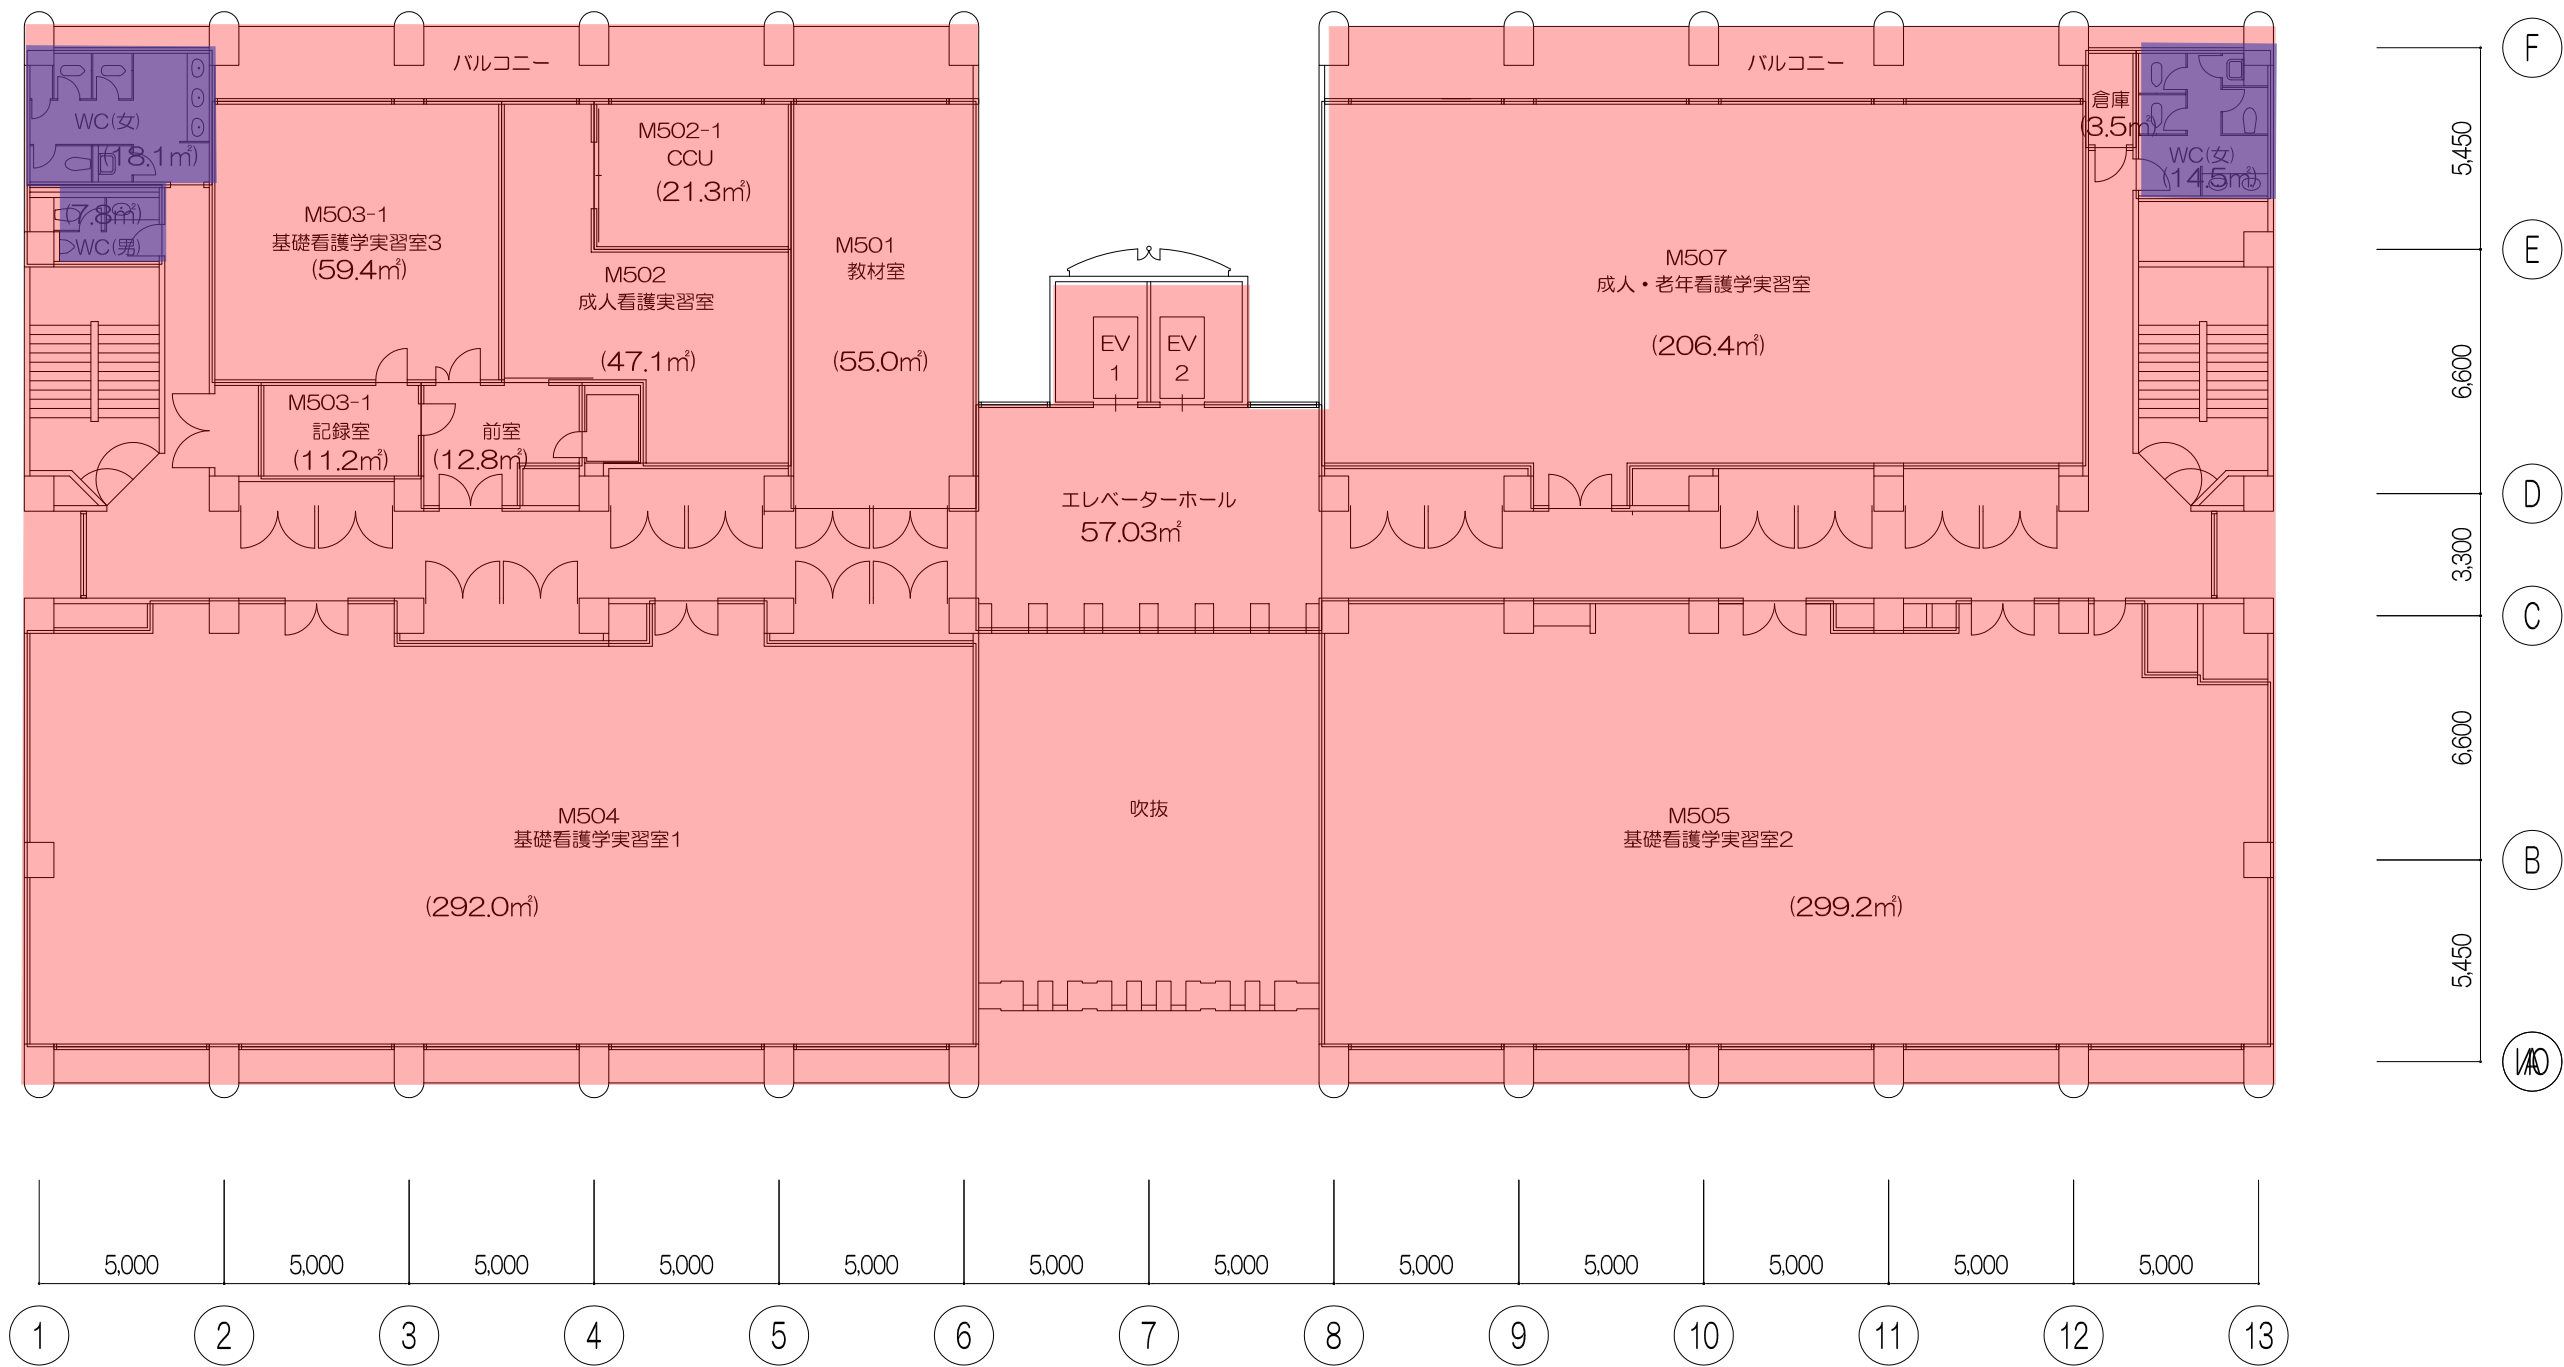

M 看護教育研究棟 6階


施工対象

人感センサー設置

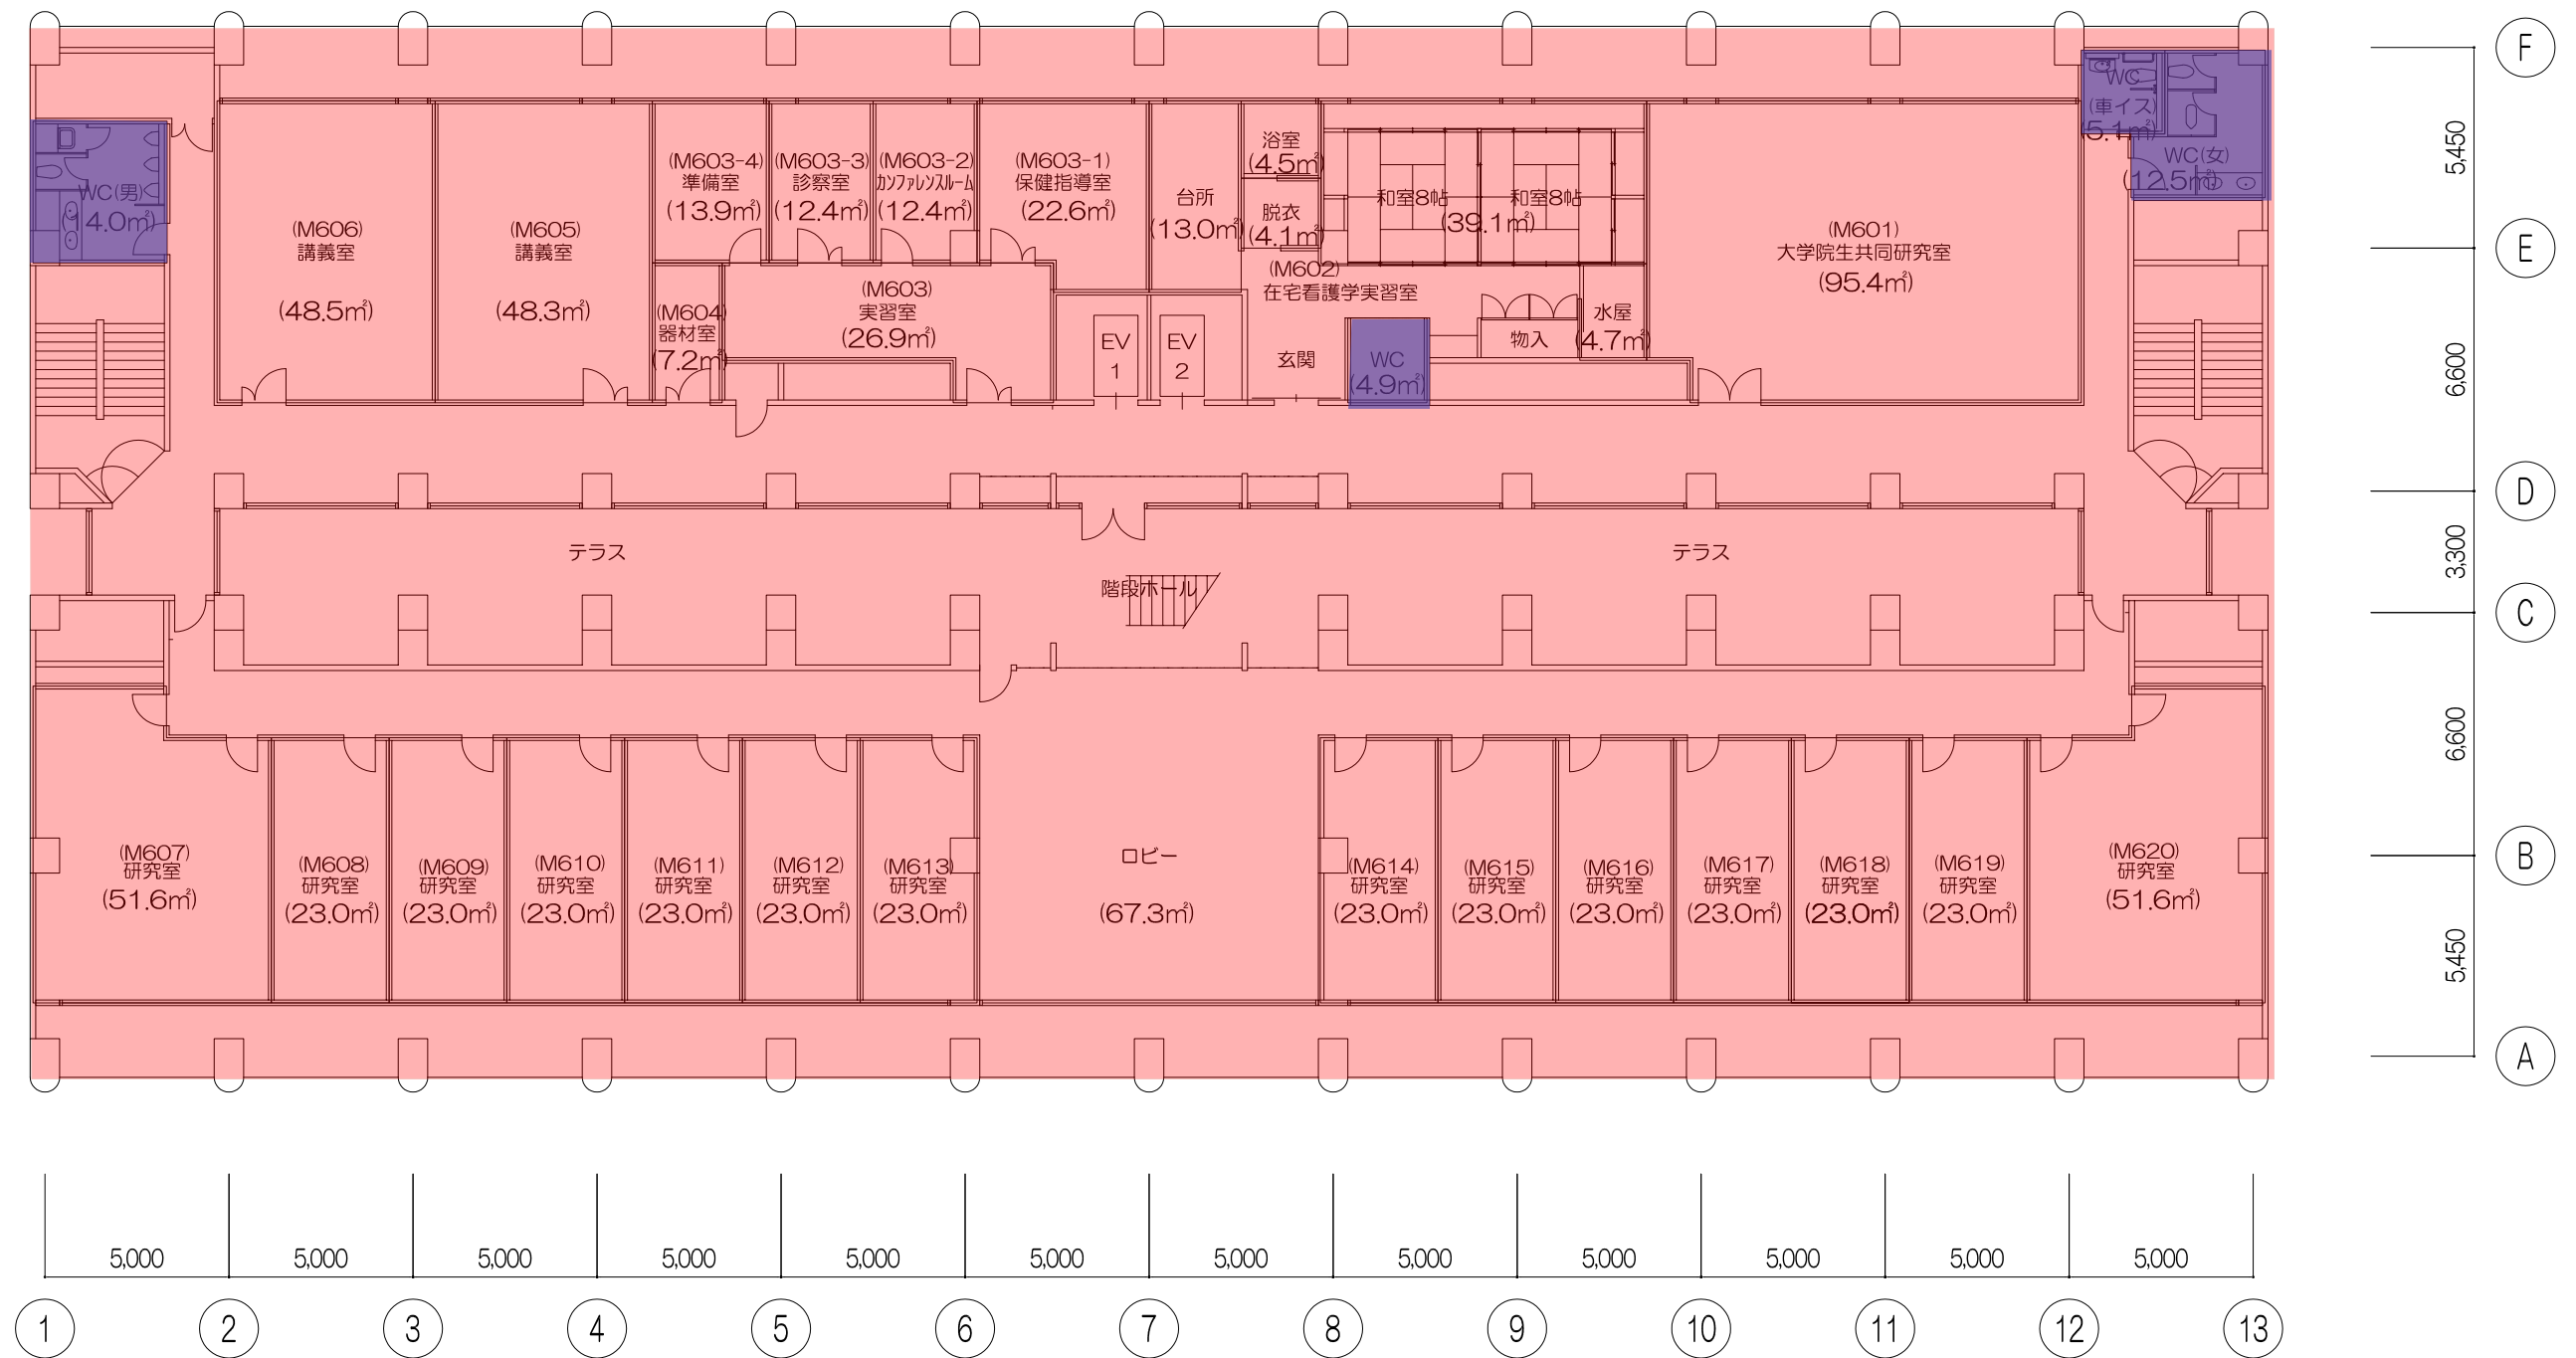



M 看護教育研究棟 7階

- 施工対象
- 人感センサー設置

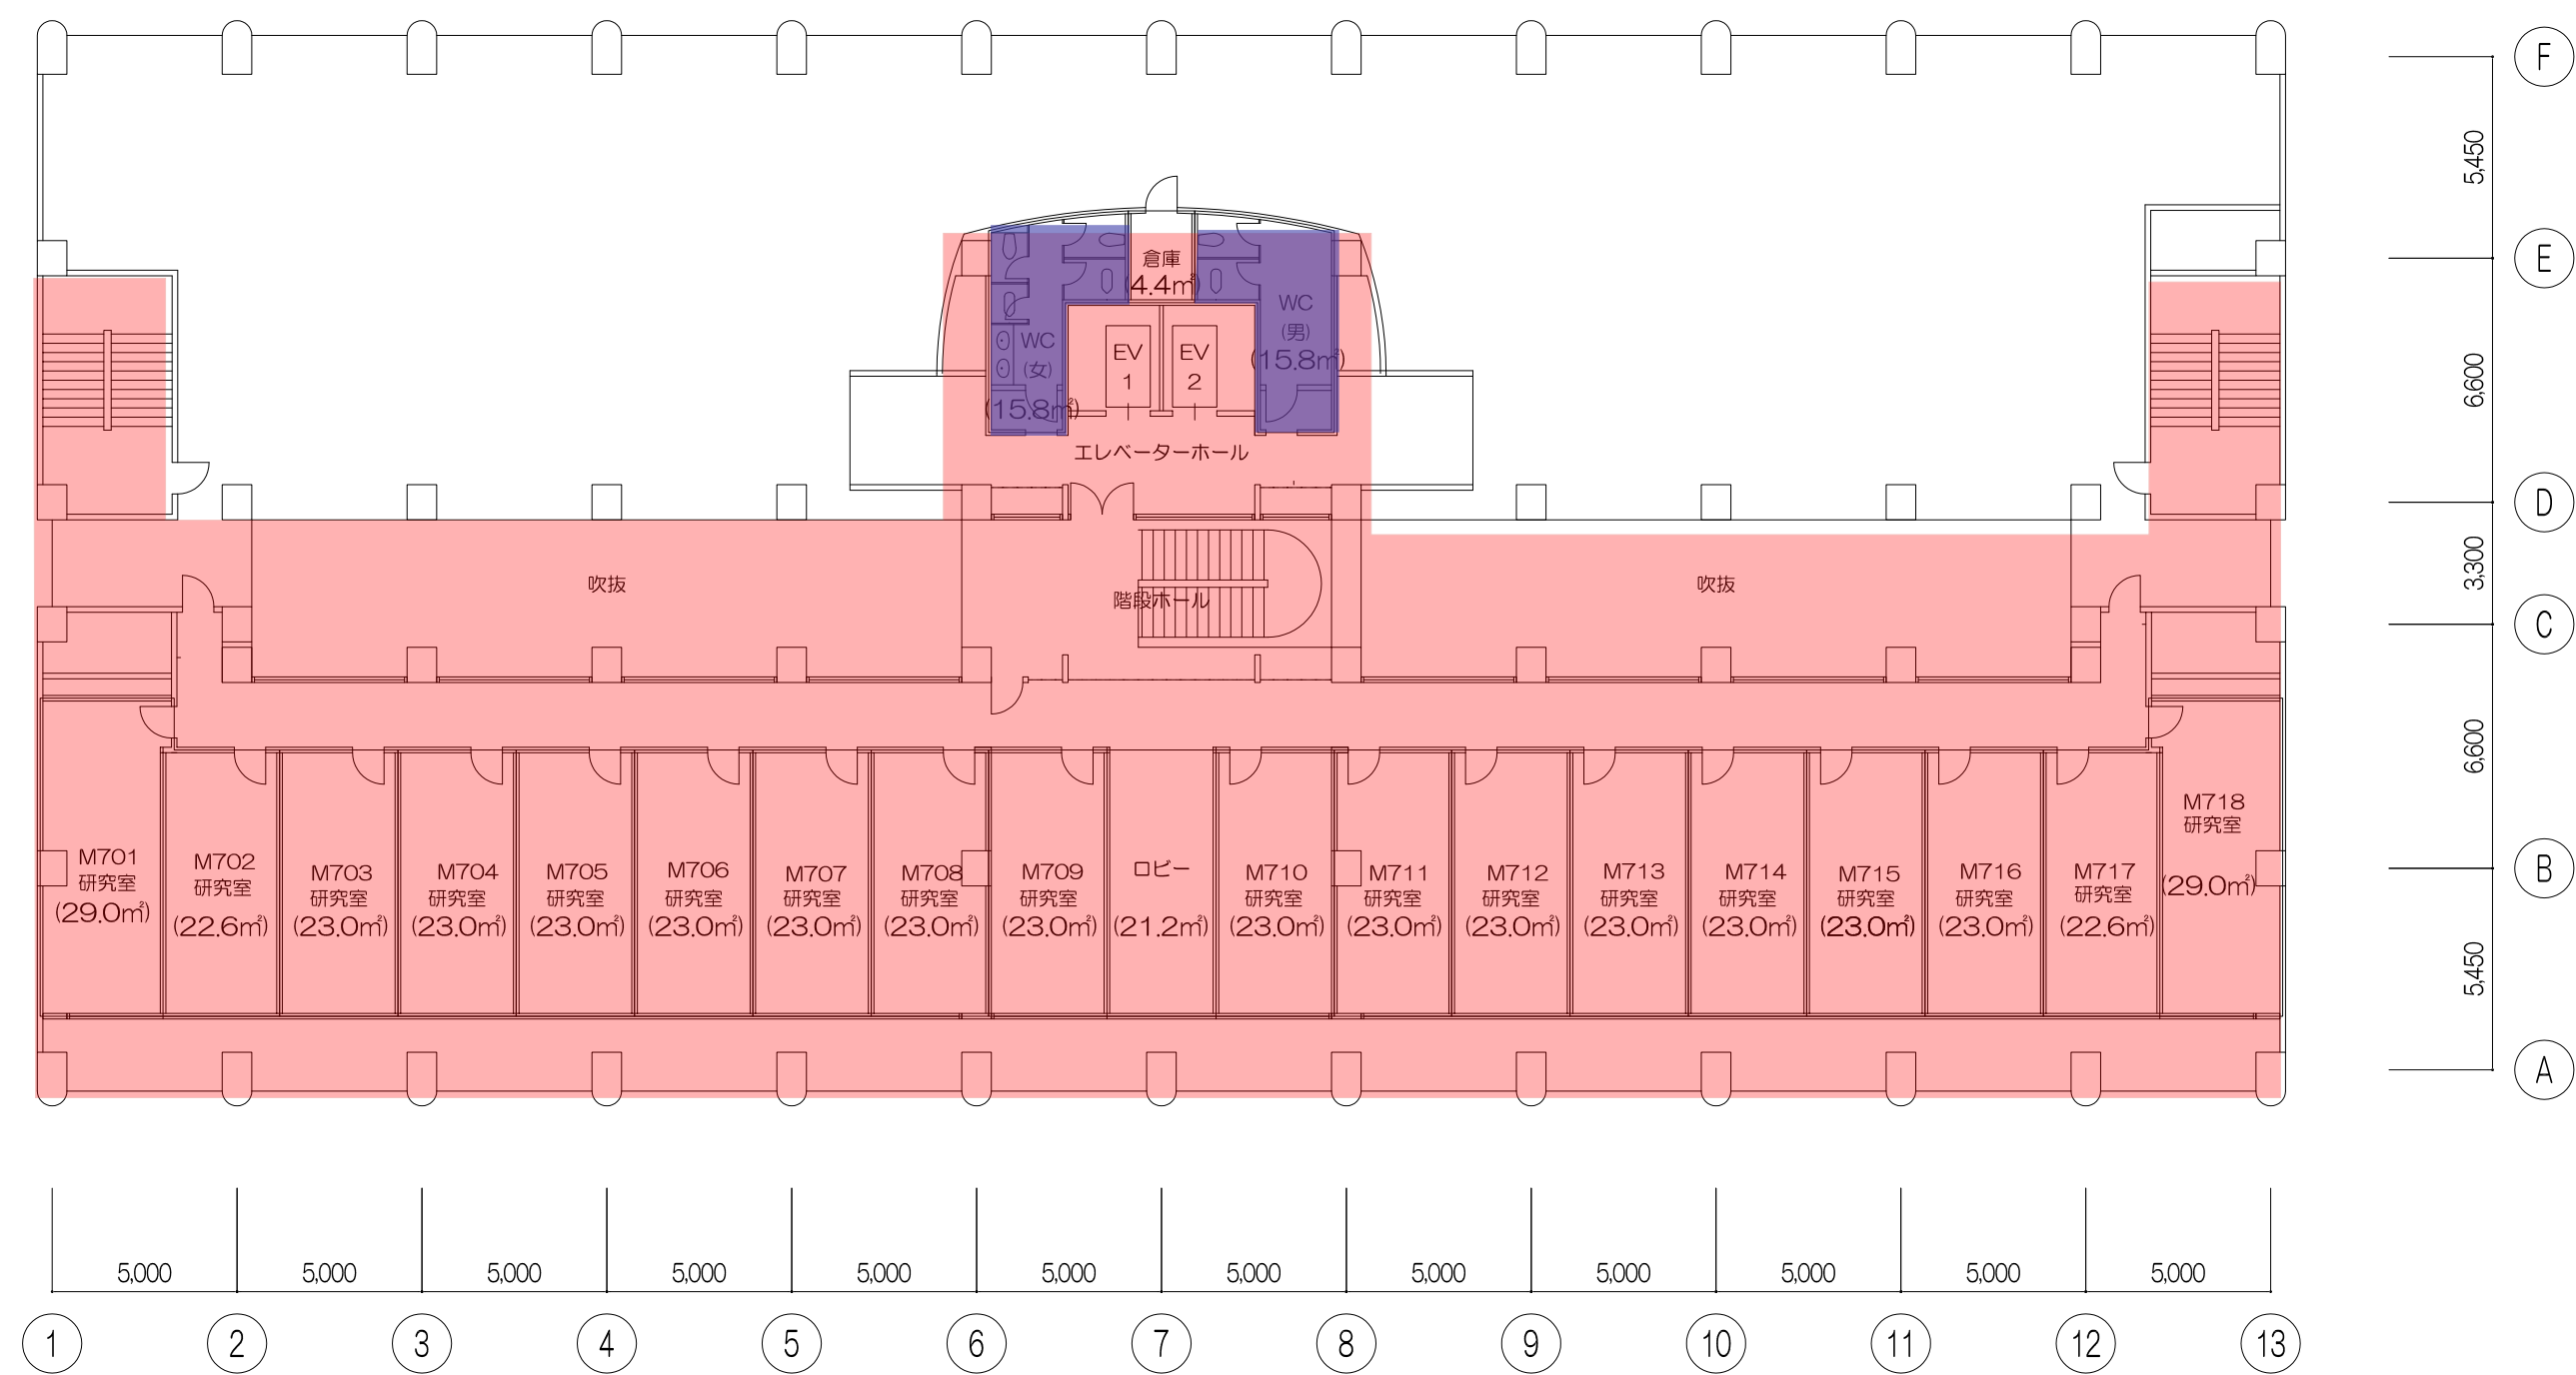

M 看護教育研究棟 RF階

施工対象

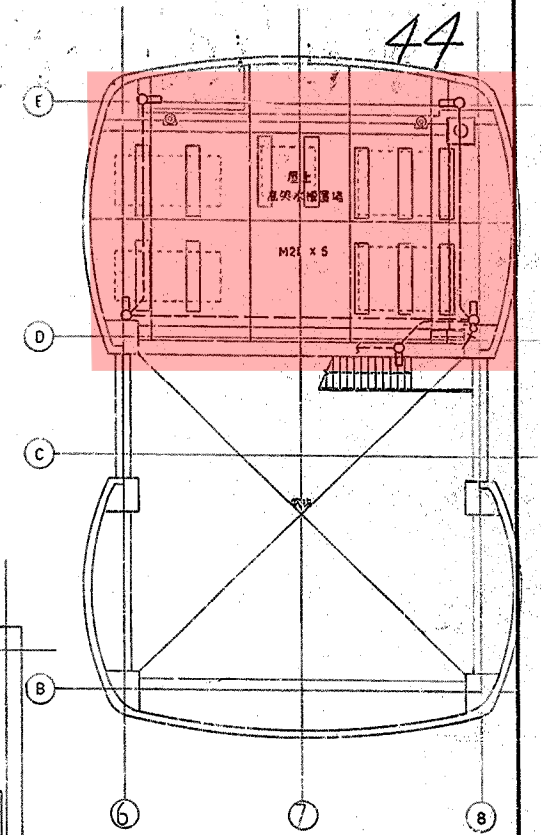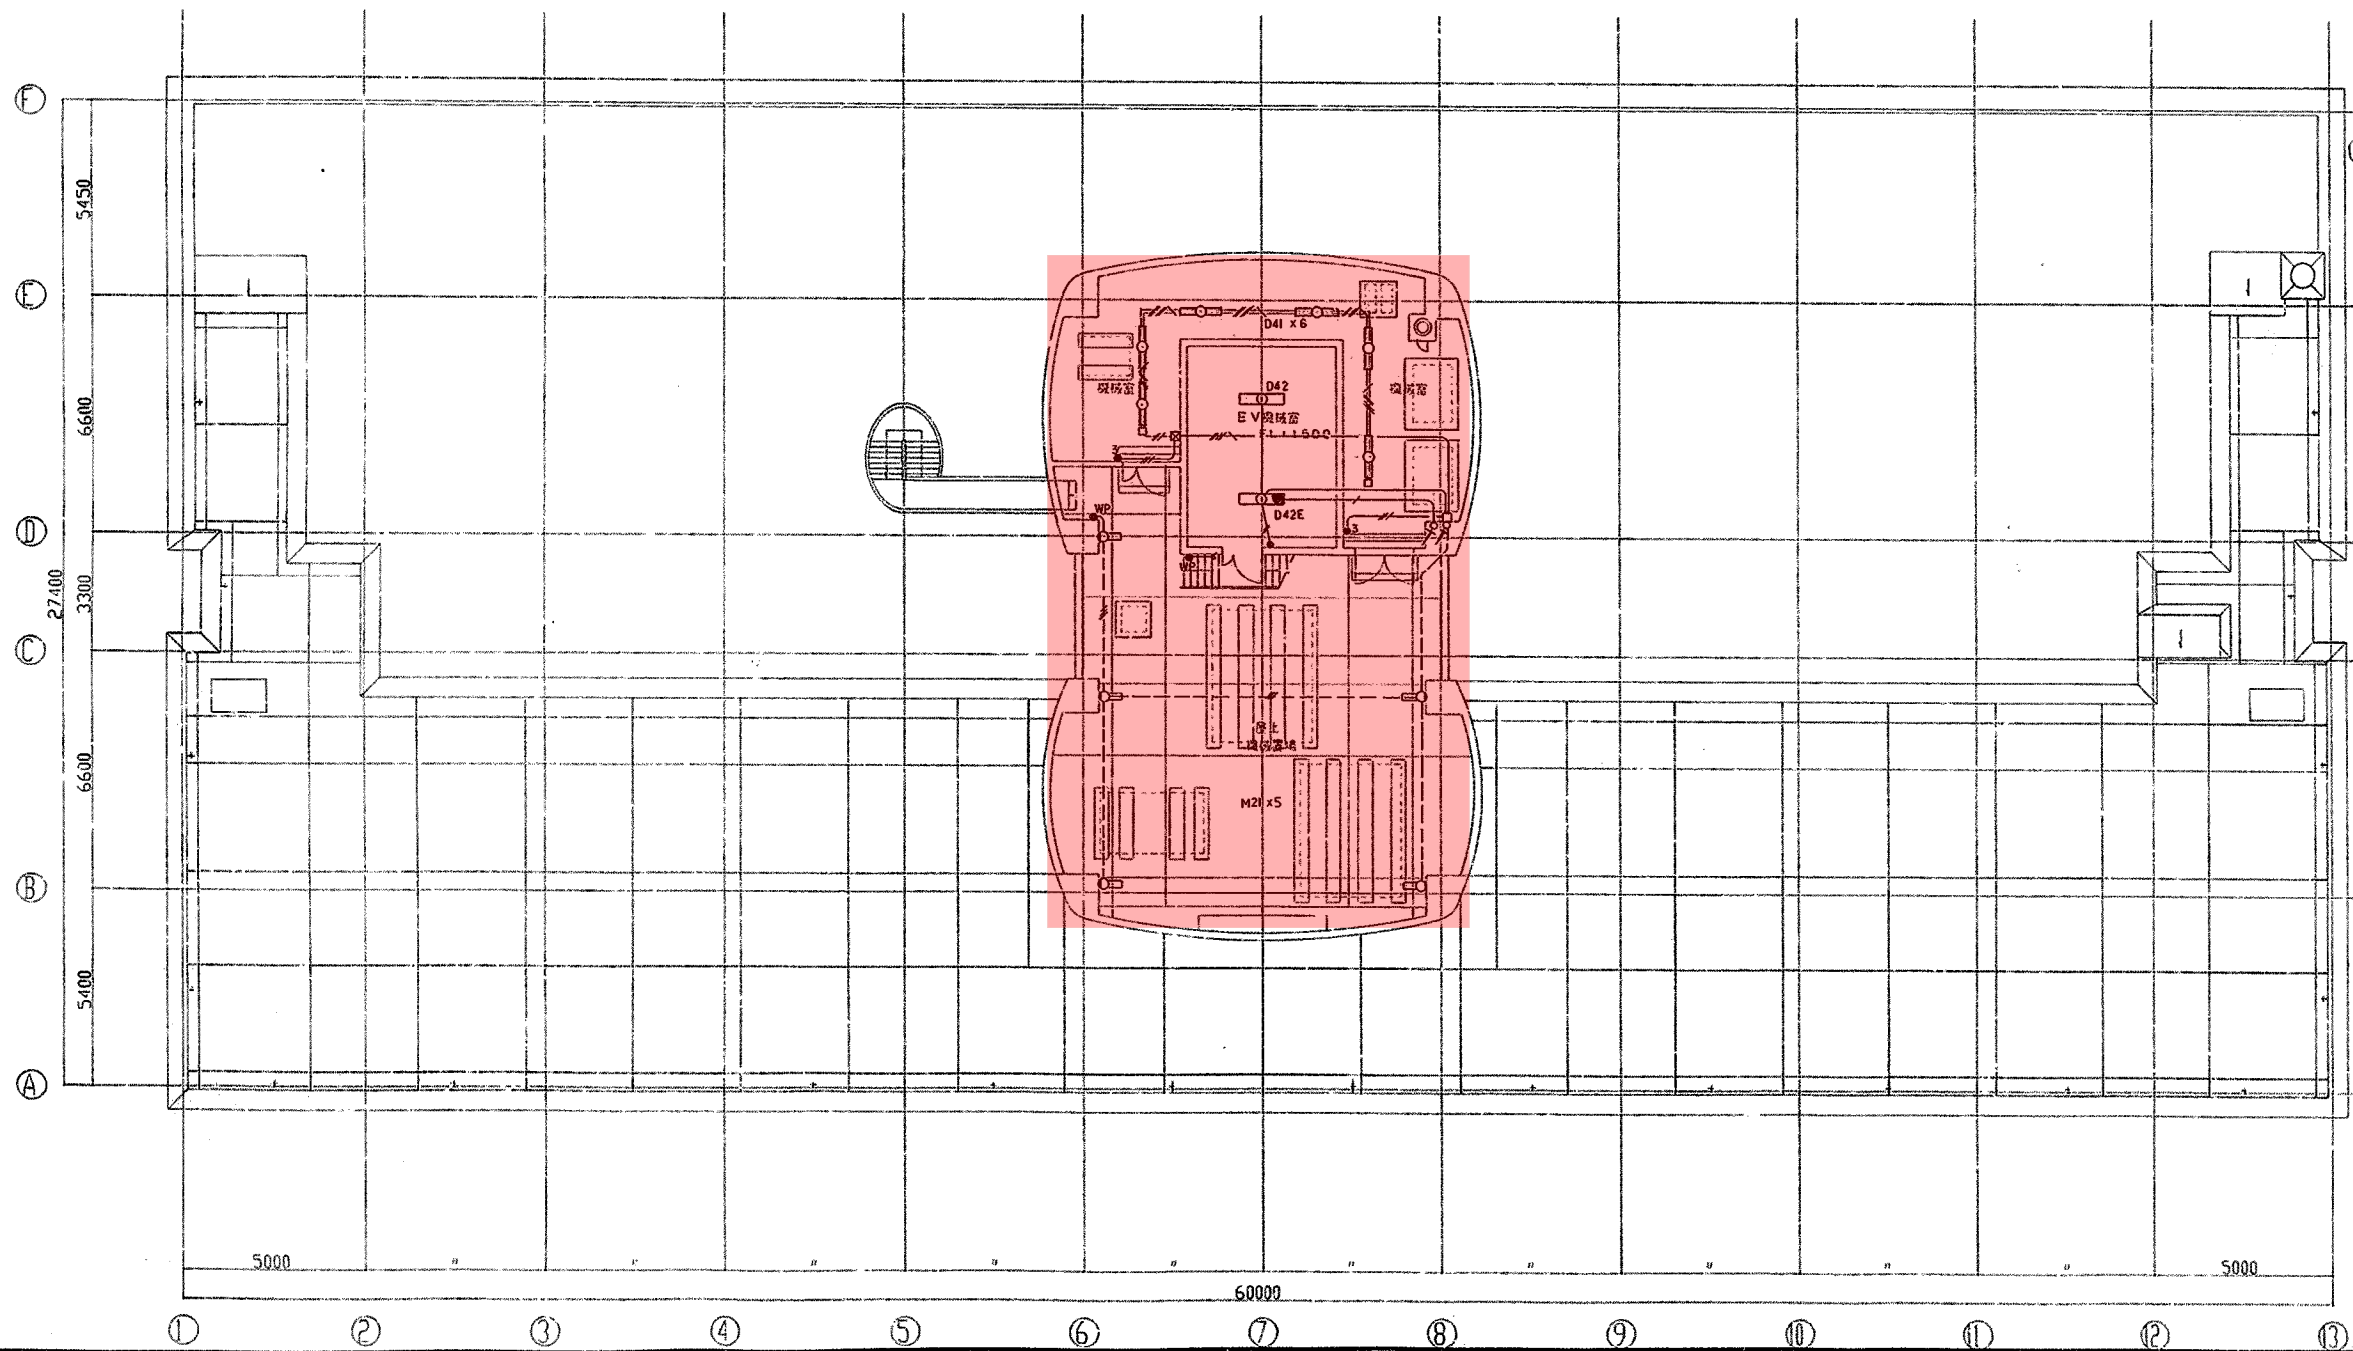

PHR階平面図 S=1:10

完成圖

PH階平面図 S=1:100

revisions _____

		年 月 日	
才 長	部 長	總 長	監 理

INDHS
Planners, Architects & Engineers


松田平田

project no.		横浜市立大学短期大学部(仮称)新設工学	
A3194		電気設備工事	
date	drawn by	checked by	
5. 3.			

電灯設備圖	電氣
scale 1:100	043

0 NMR棟 1階



■ 施工対象

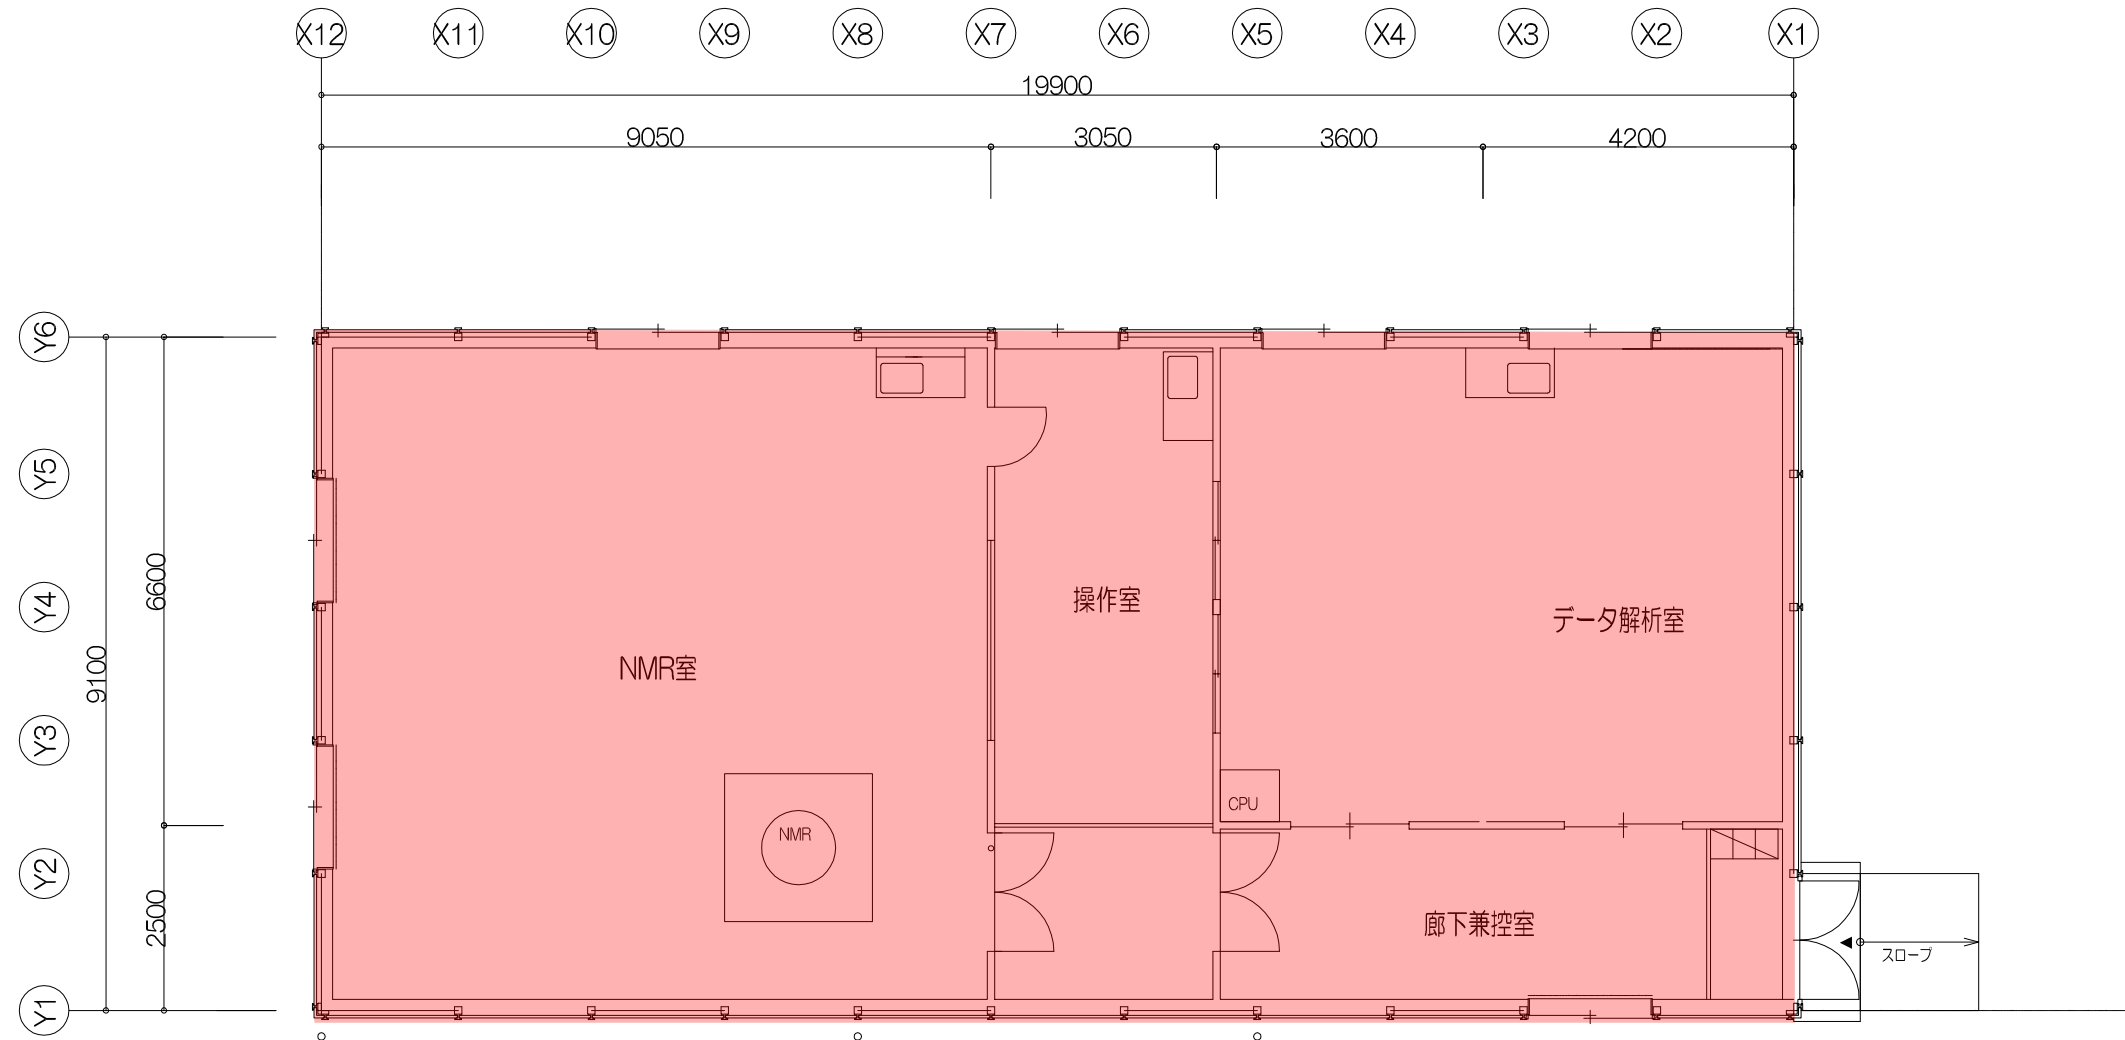

件名 公立大学法人 横浜市立大学医学部		
図名 NMR棟 1階 平面図		
縮尺	日付 平成25年9月	

P 先端医科学研究センター 1階



- 施工対象
- 人感センサー設置

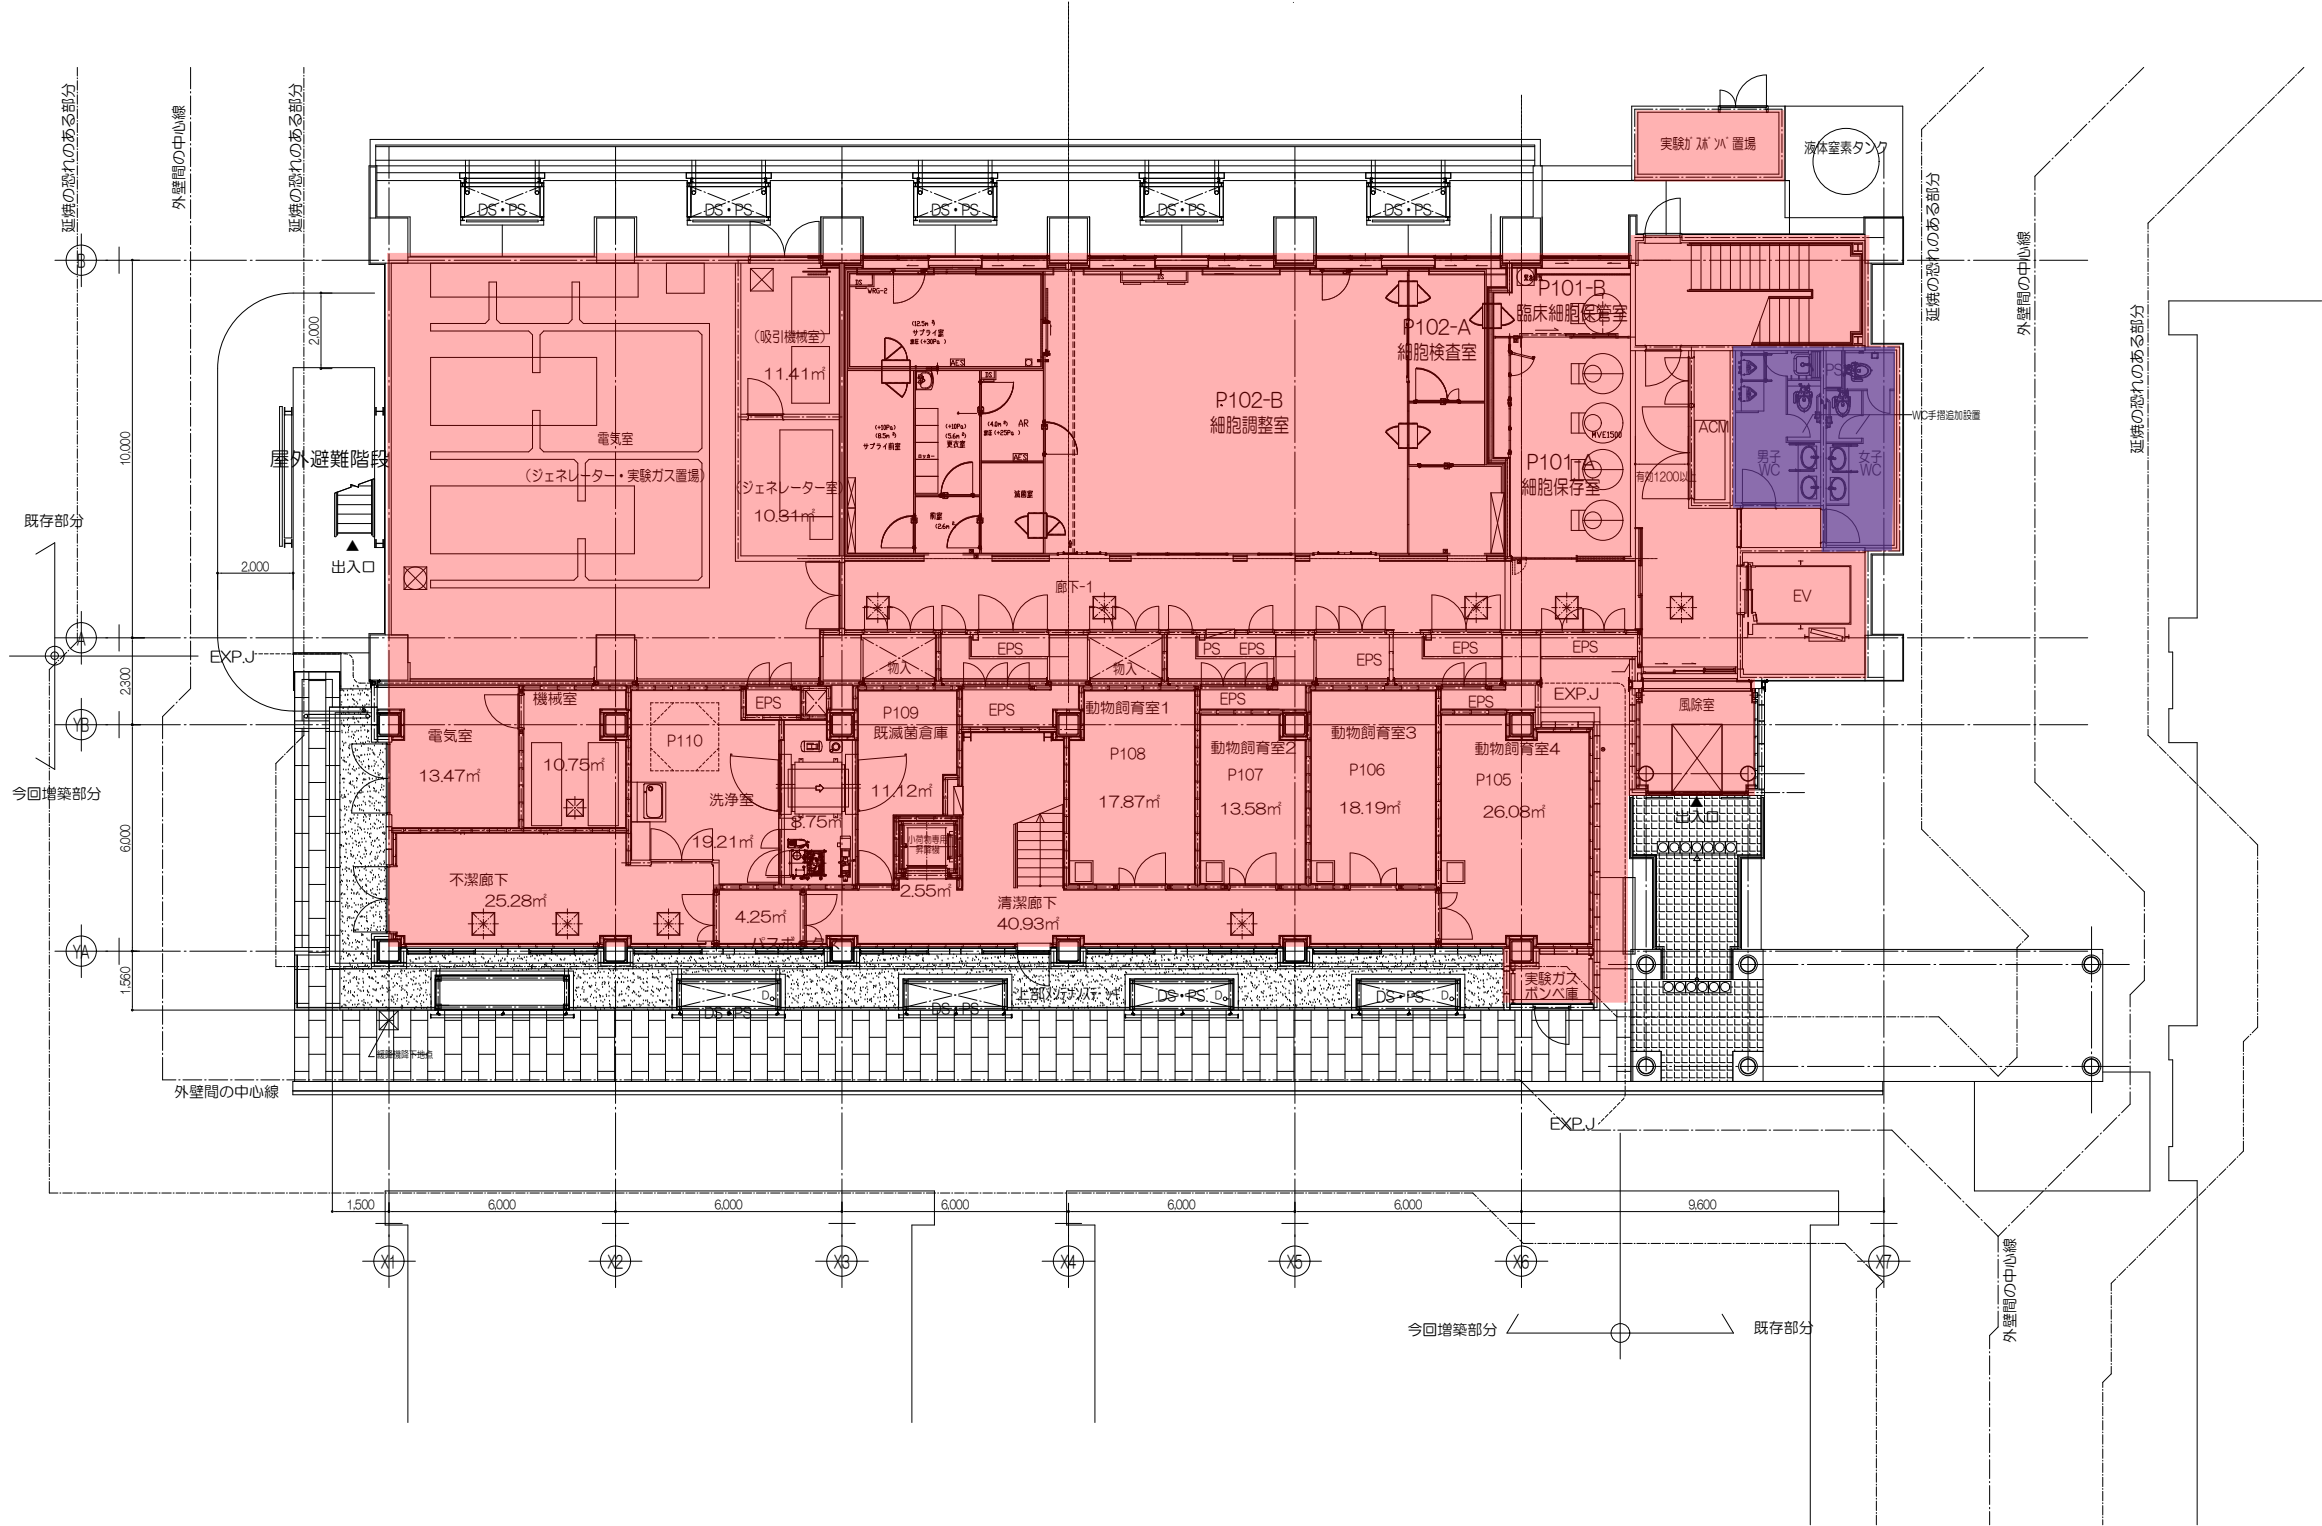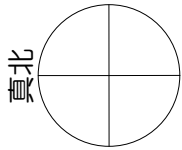

P 先端医科学研究センター 2階

■ 施工対象



■ 人感センサー設置

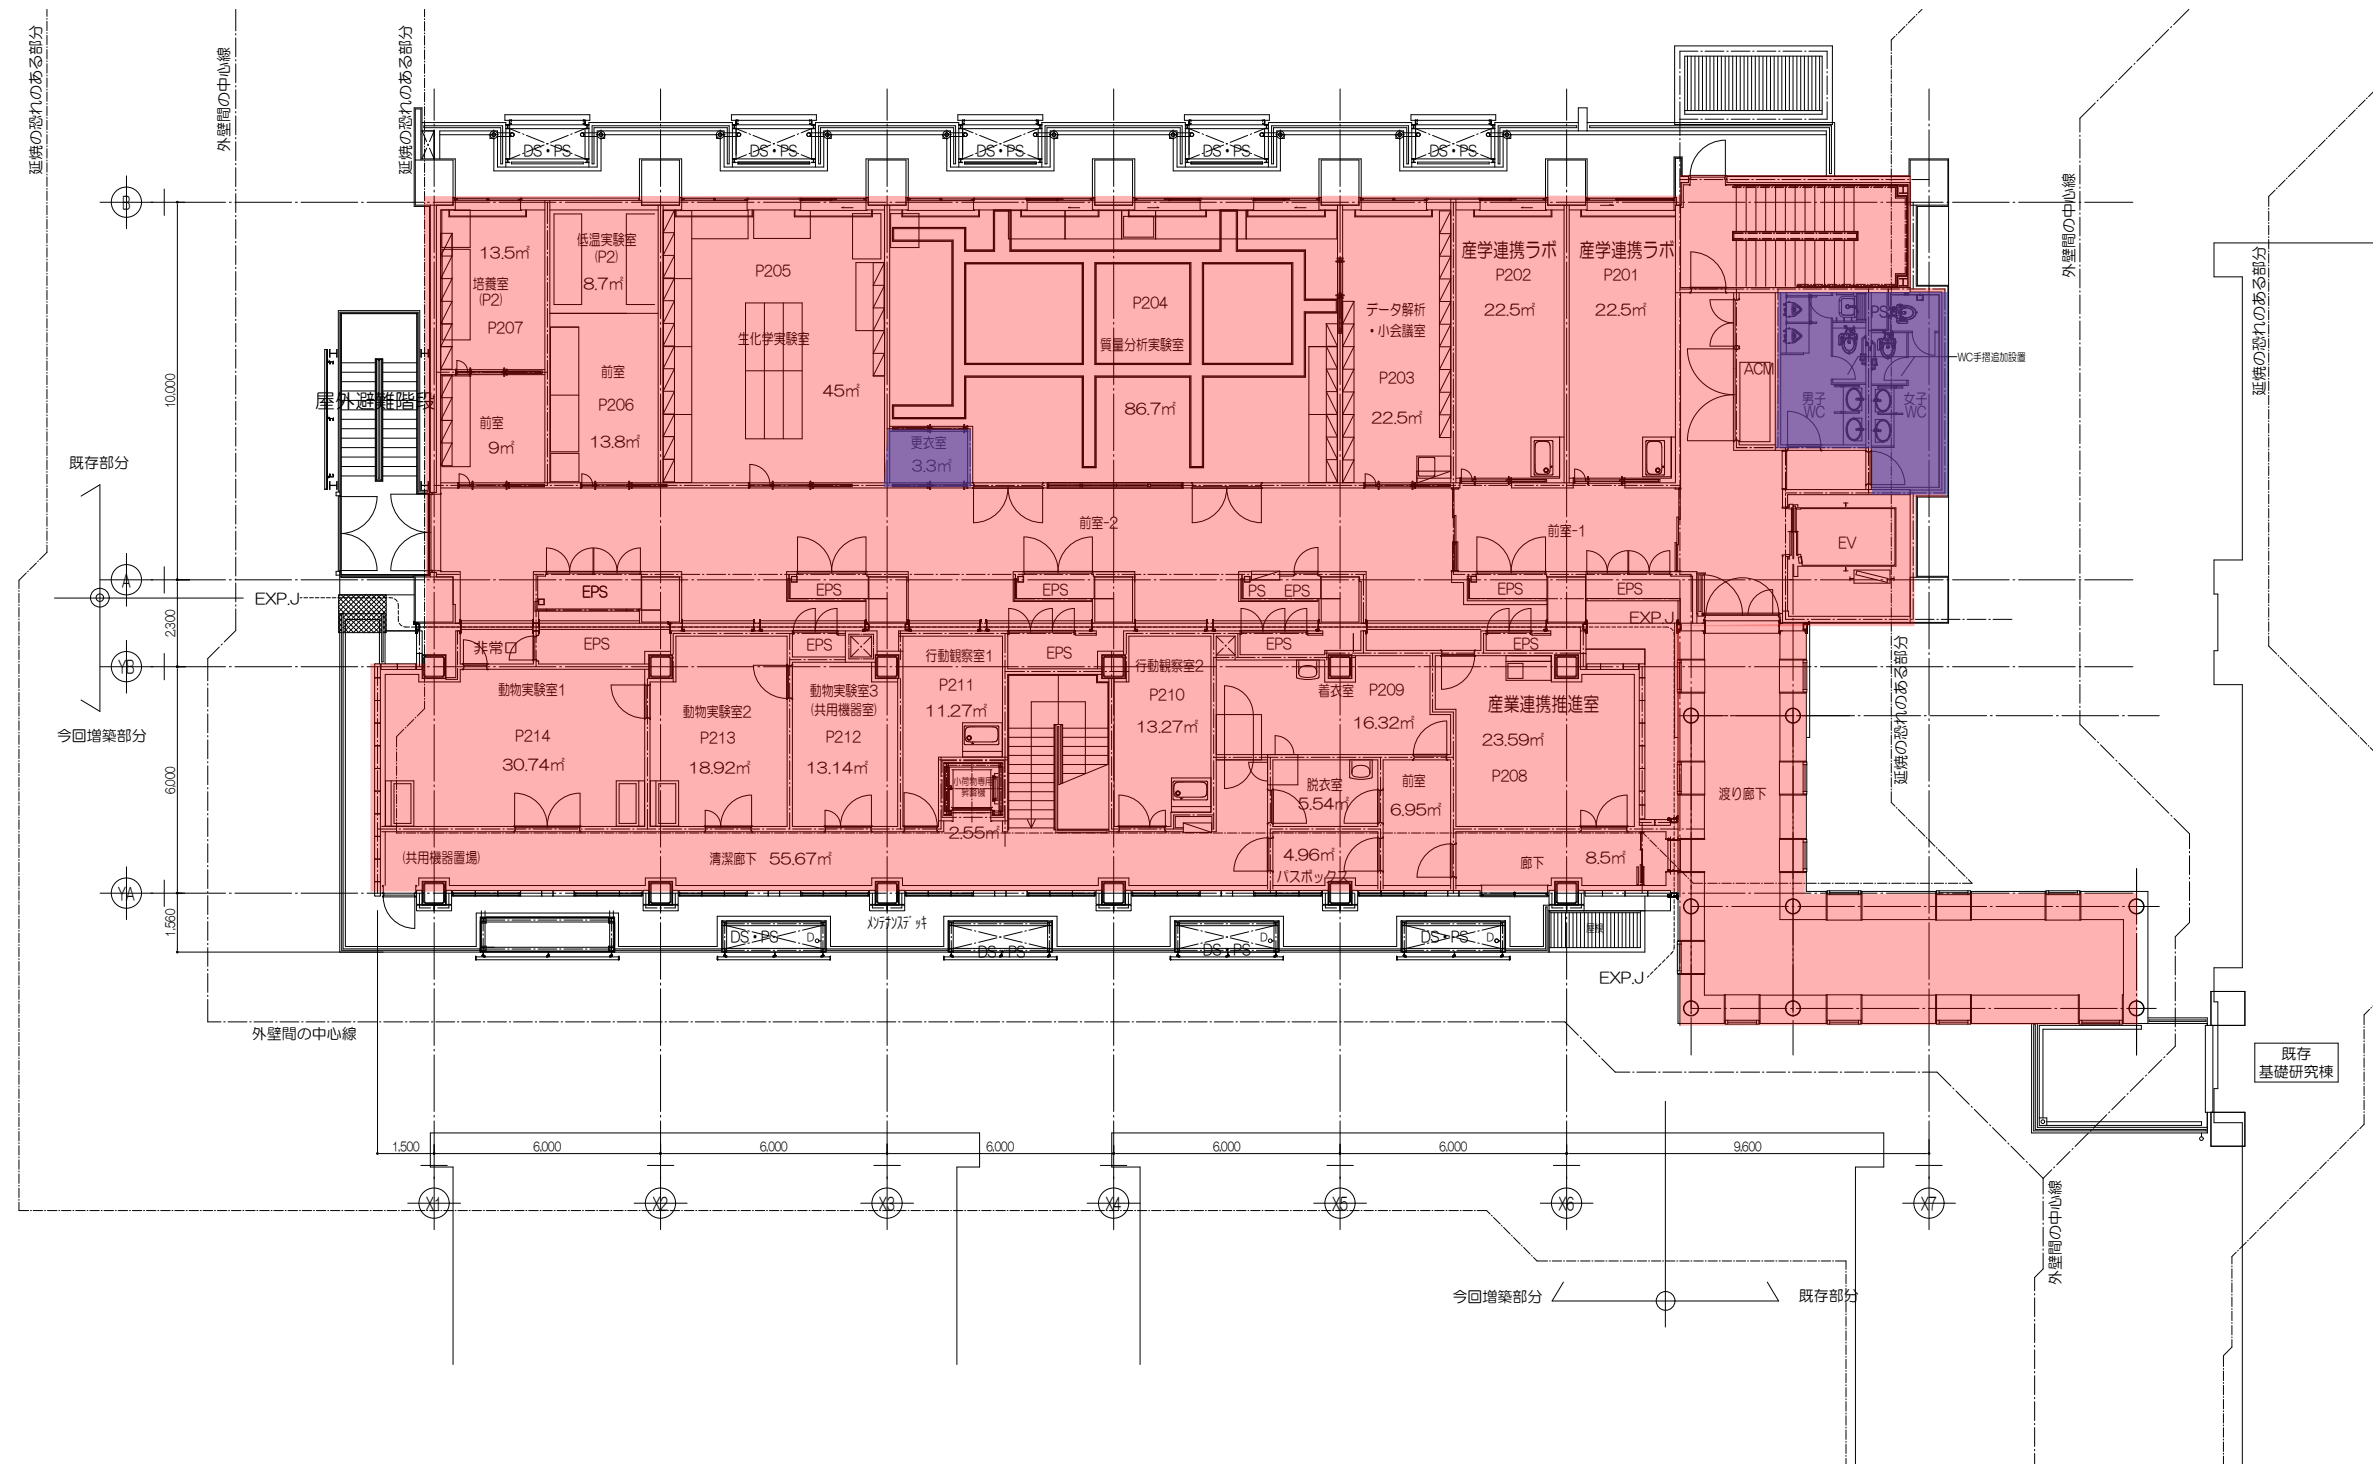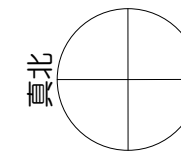

P 先端医科学研究センター 3階

施工对象



人感センサー設置

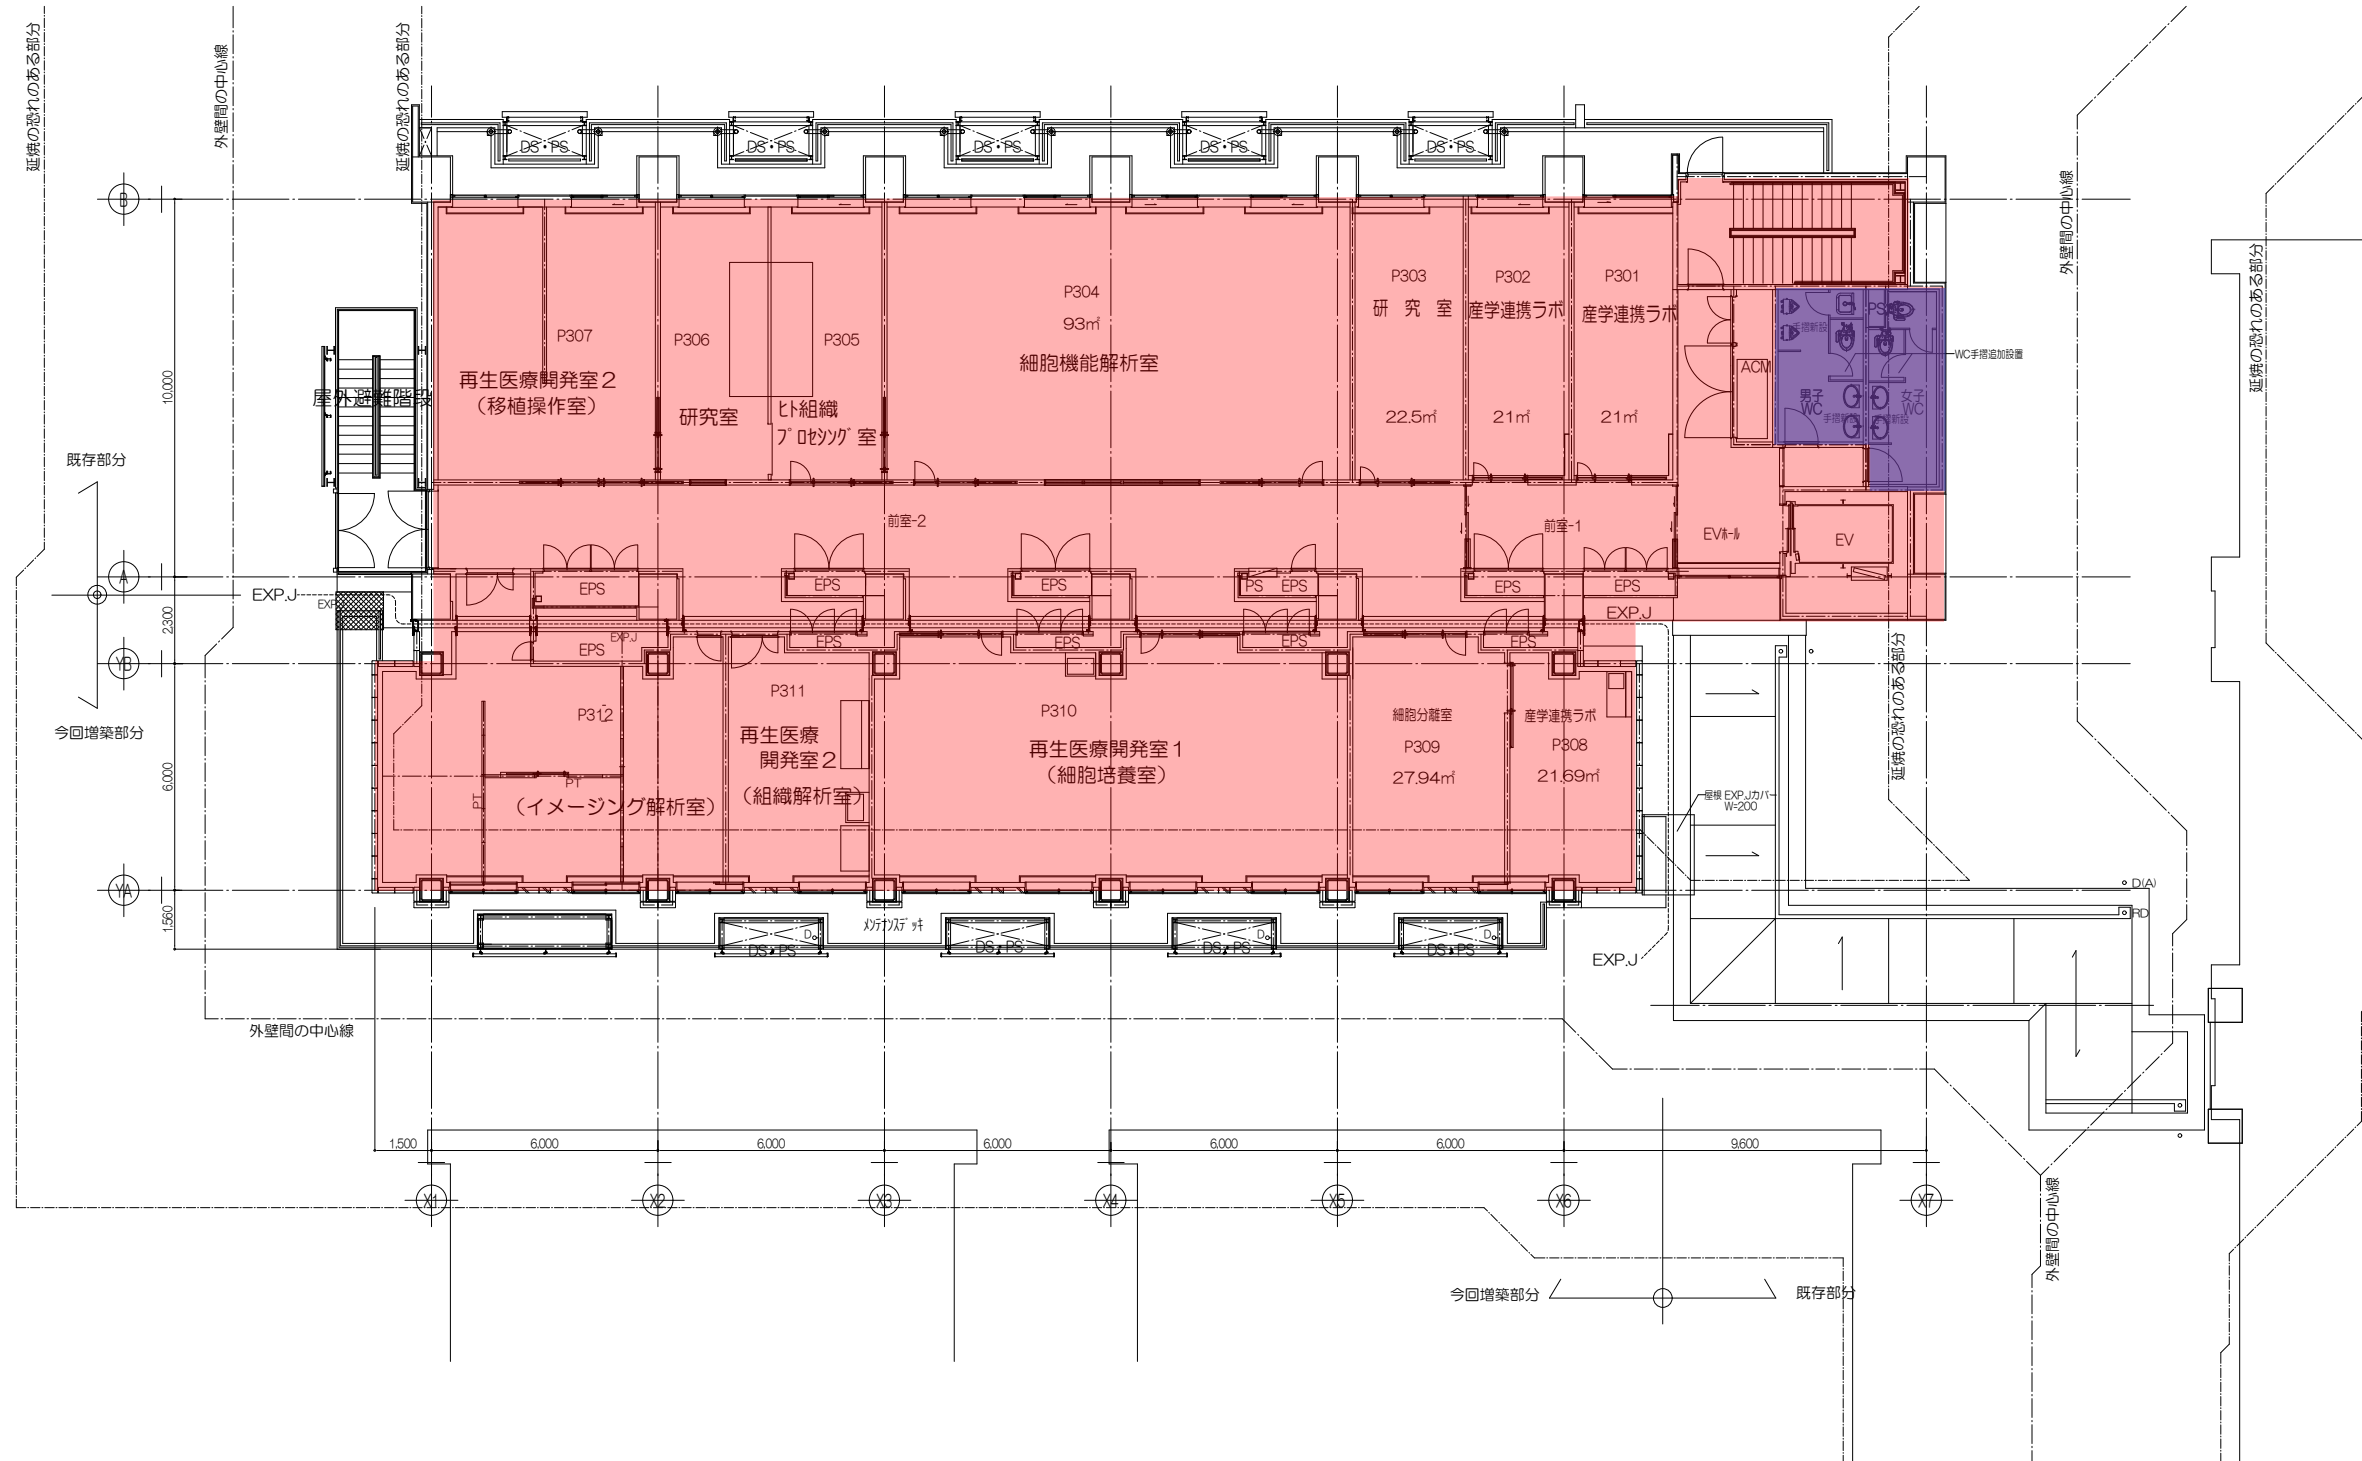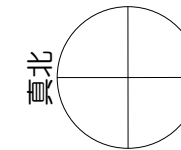

P 先端医科学研究センター 4階



施工対象

人感センサー設置

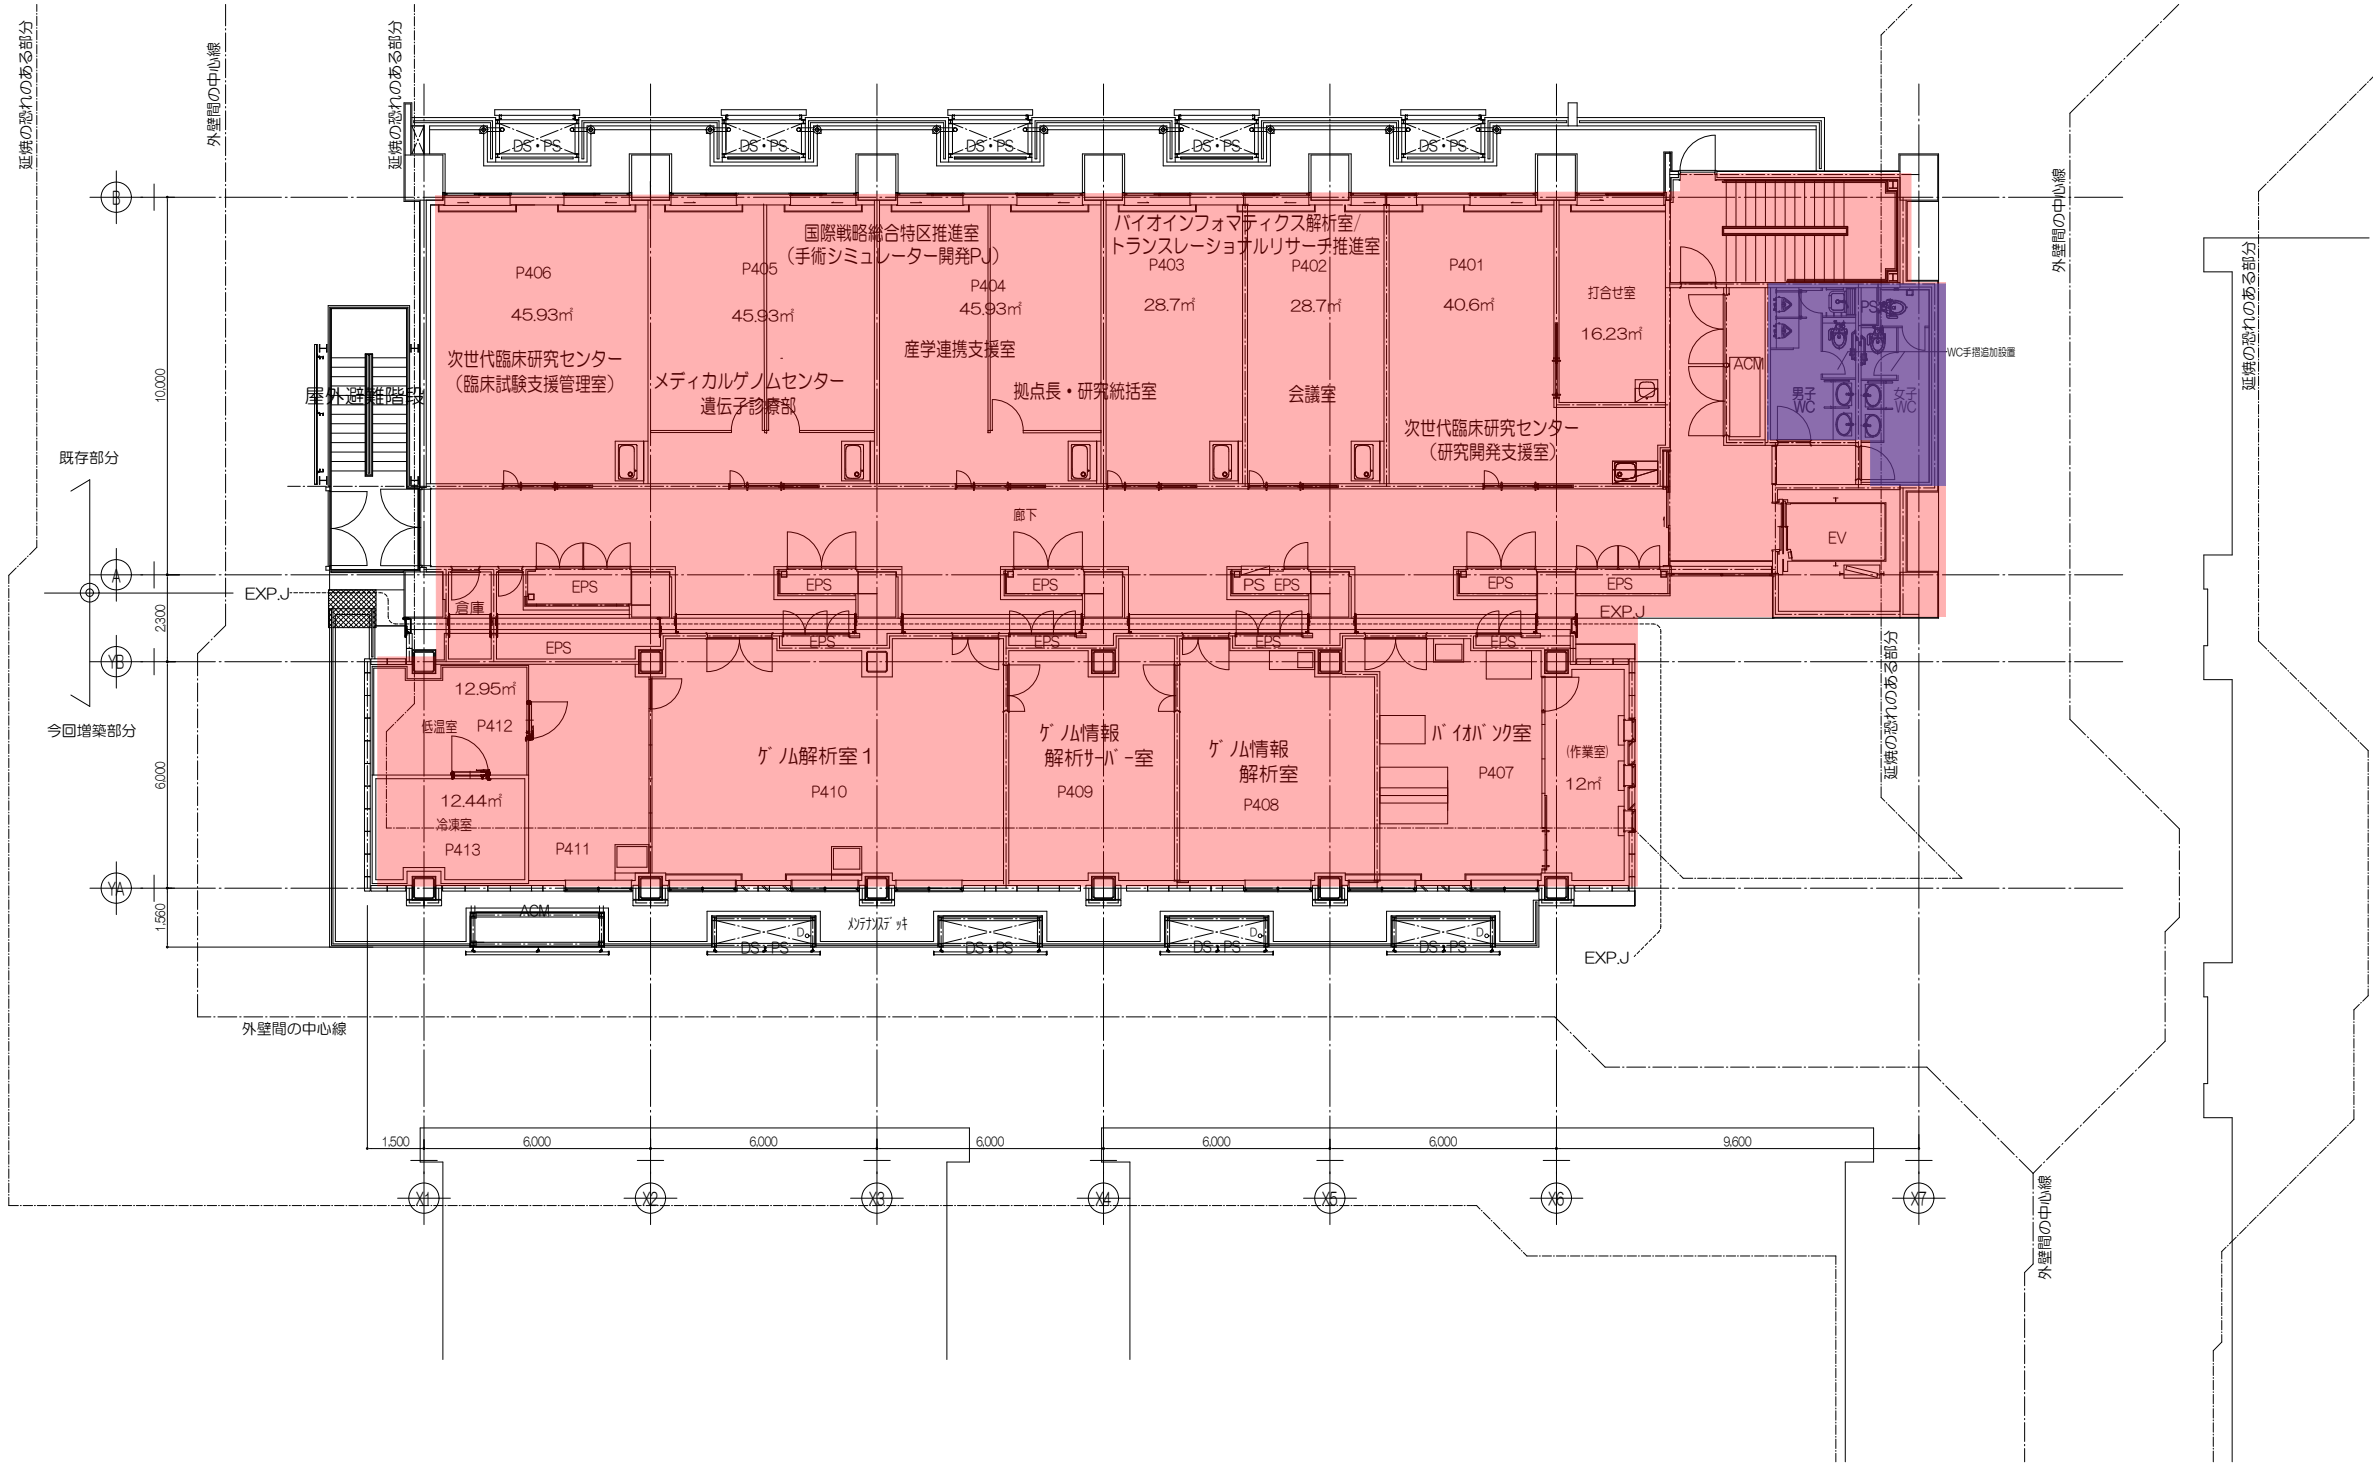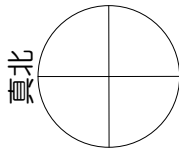



P 先端医科学研究センター 5階

■ 施工対象
■ 人感センサー設置

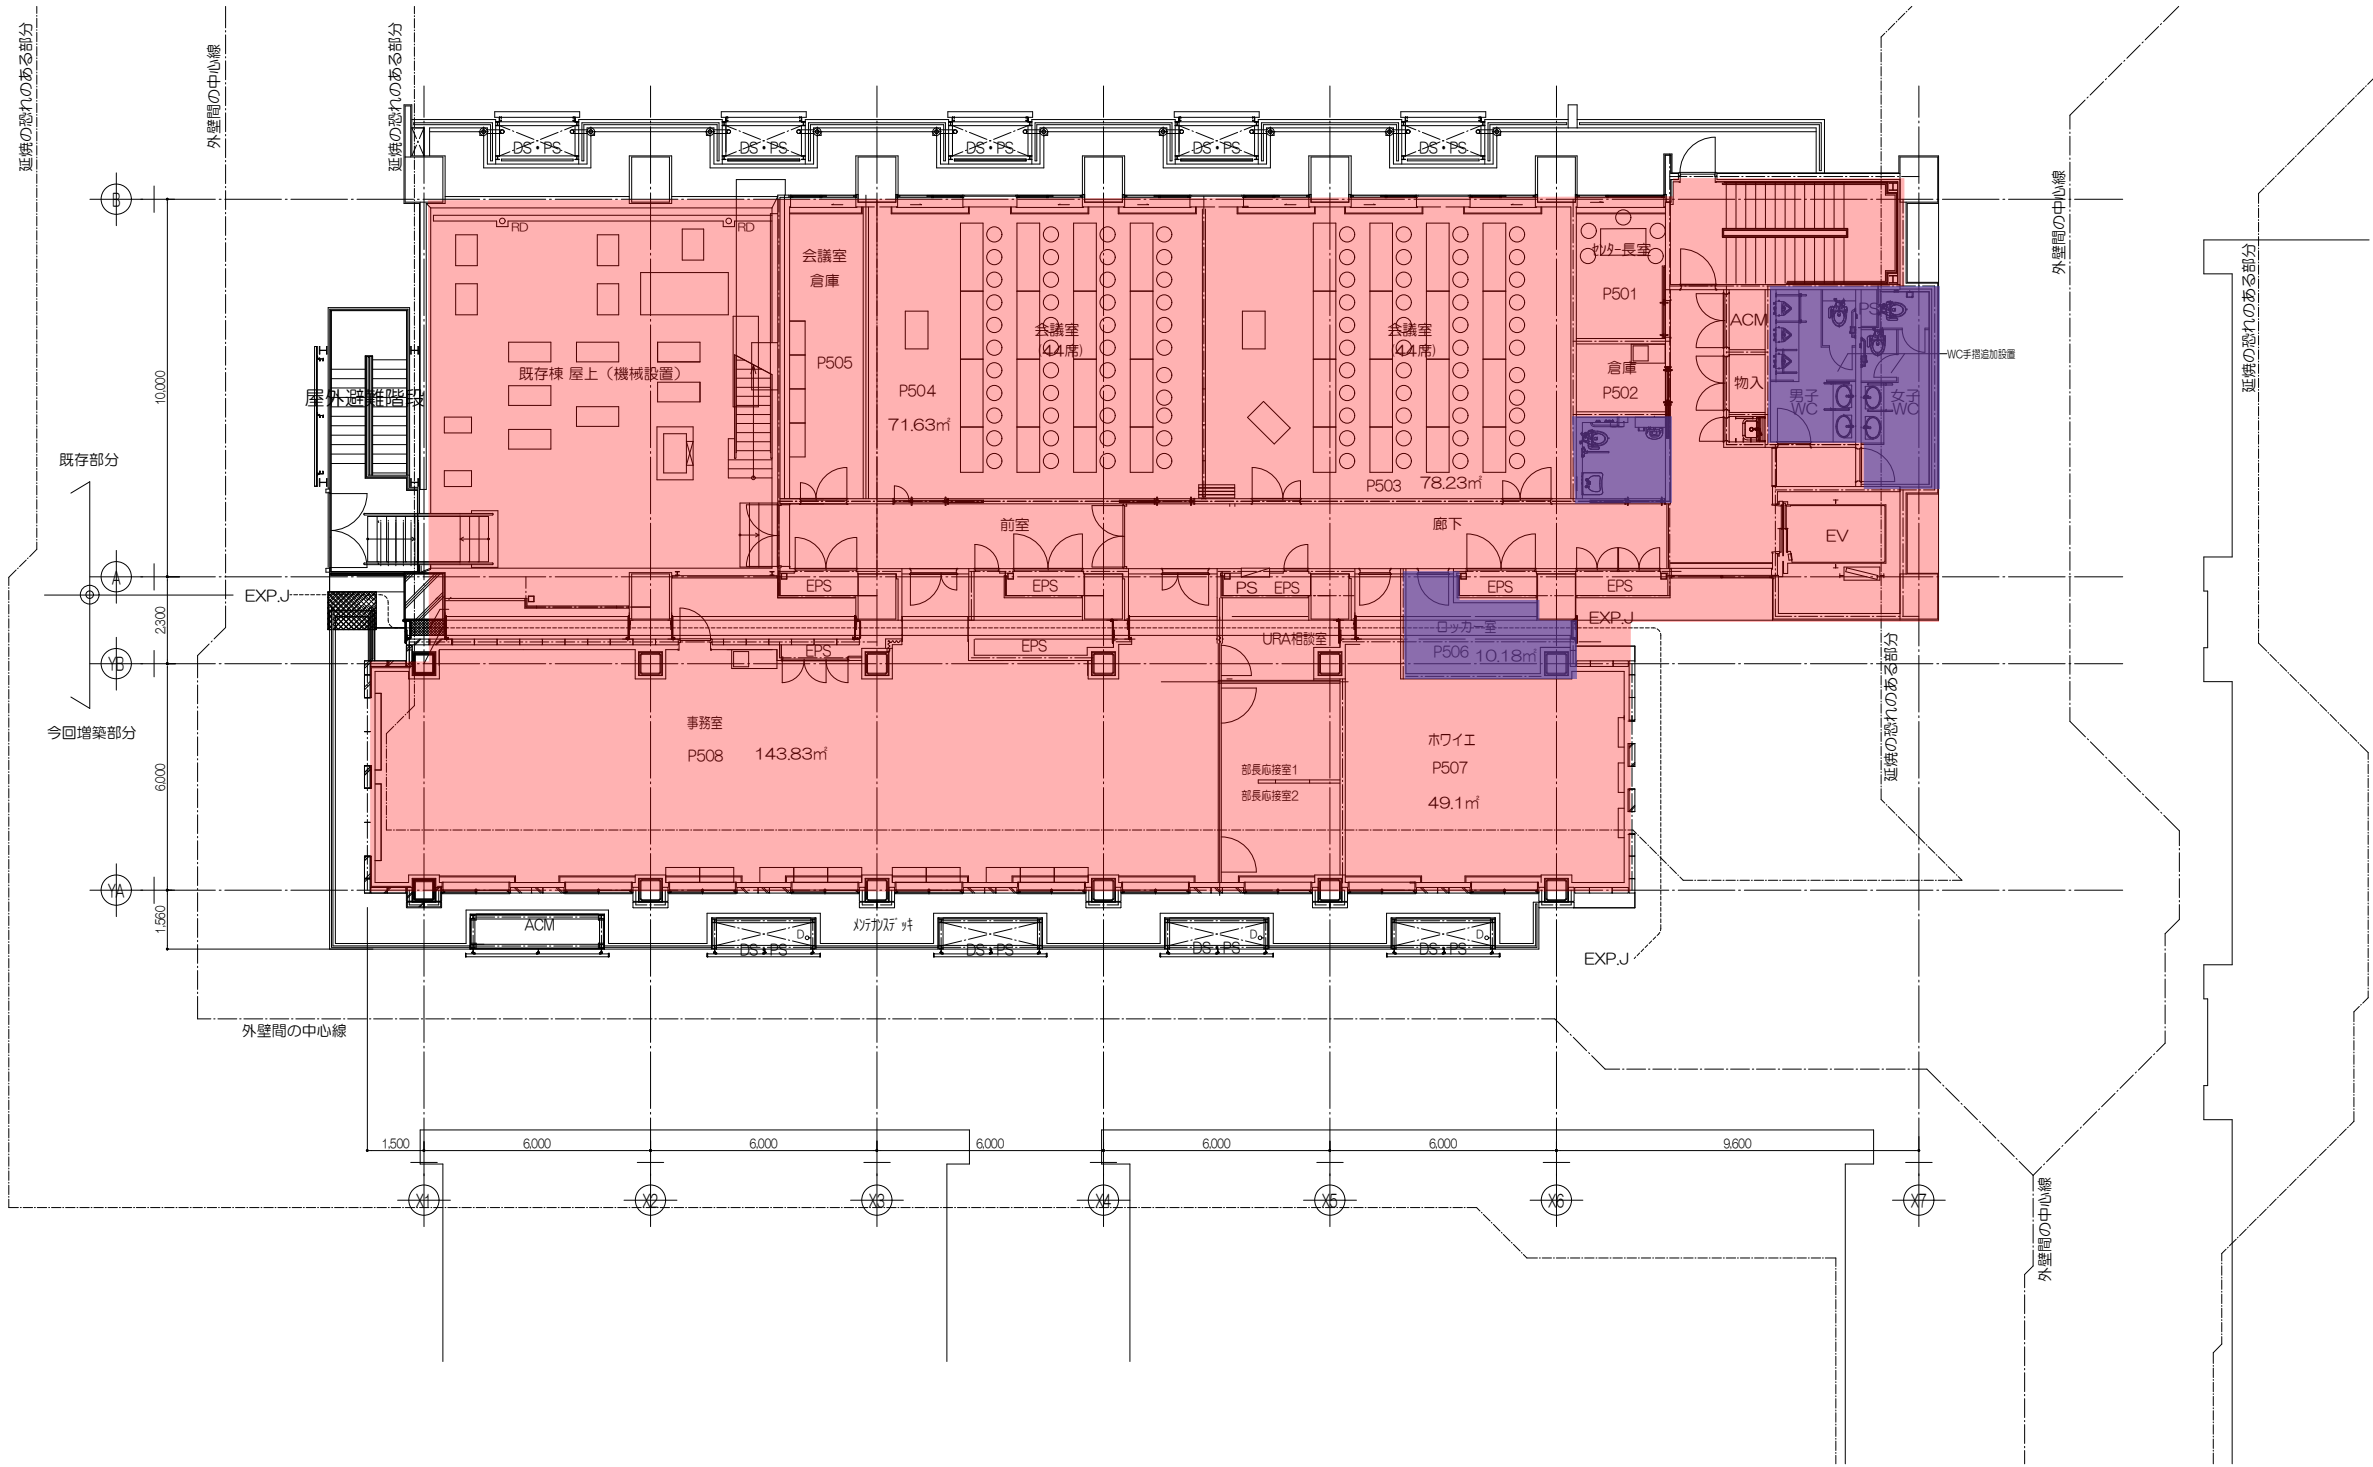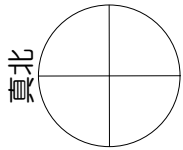

P 先端医科学研究センター RF階

■ 施工対象

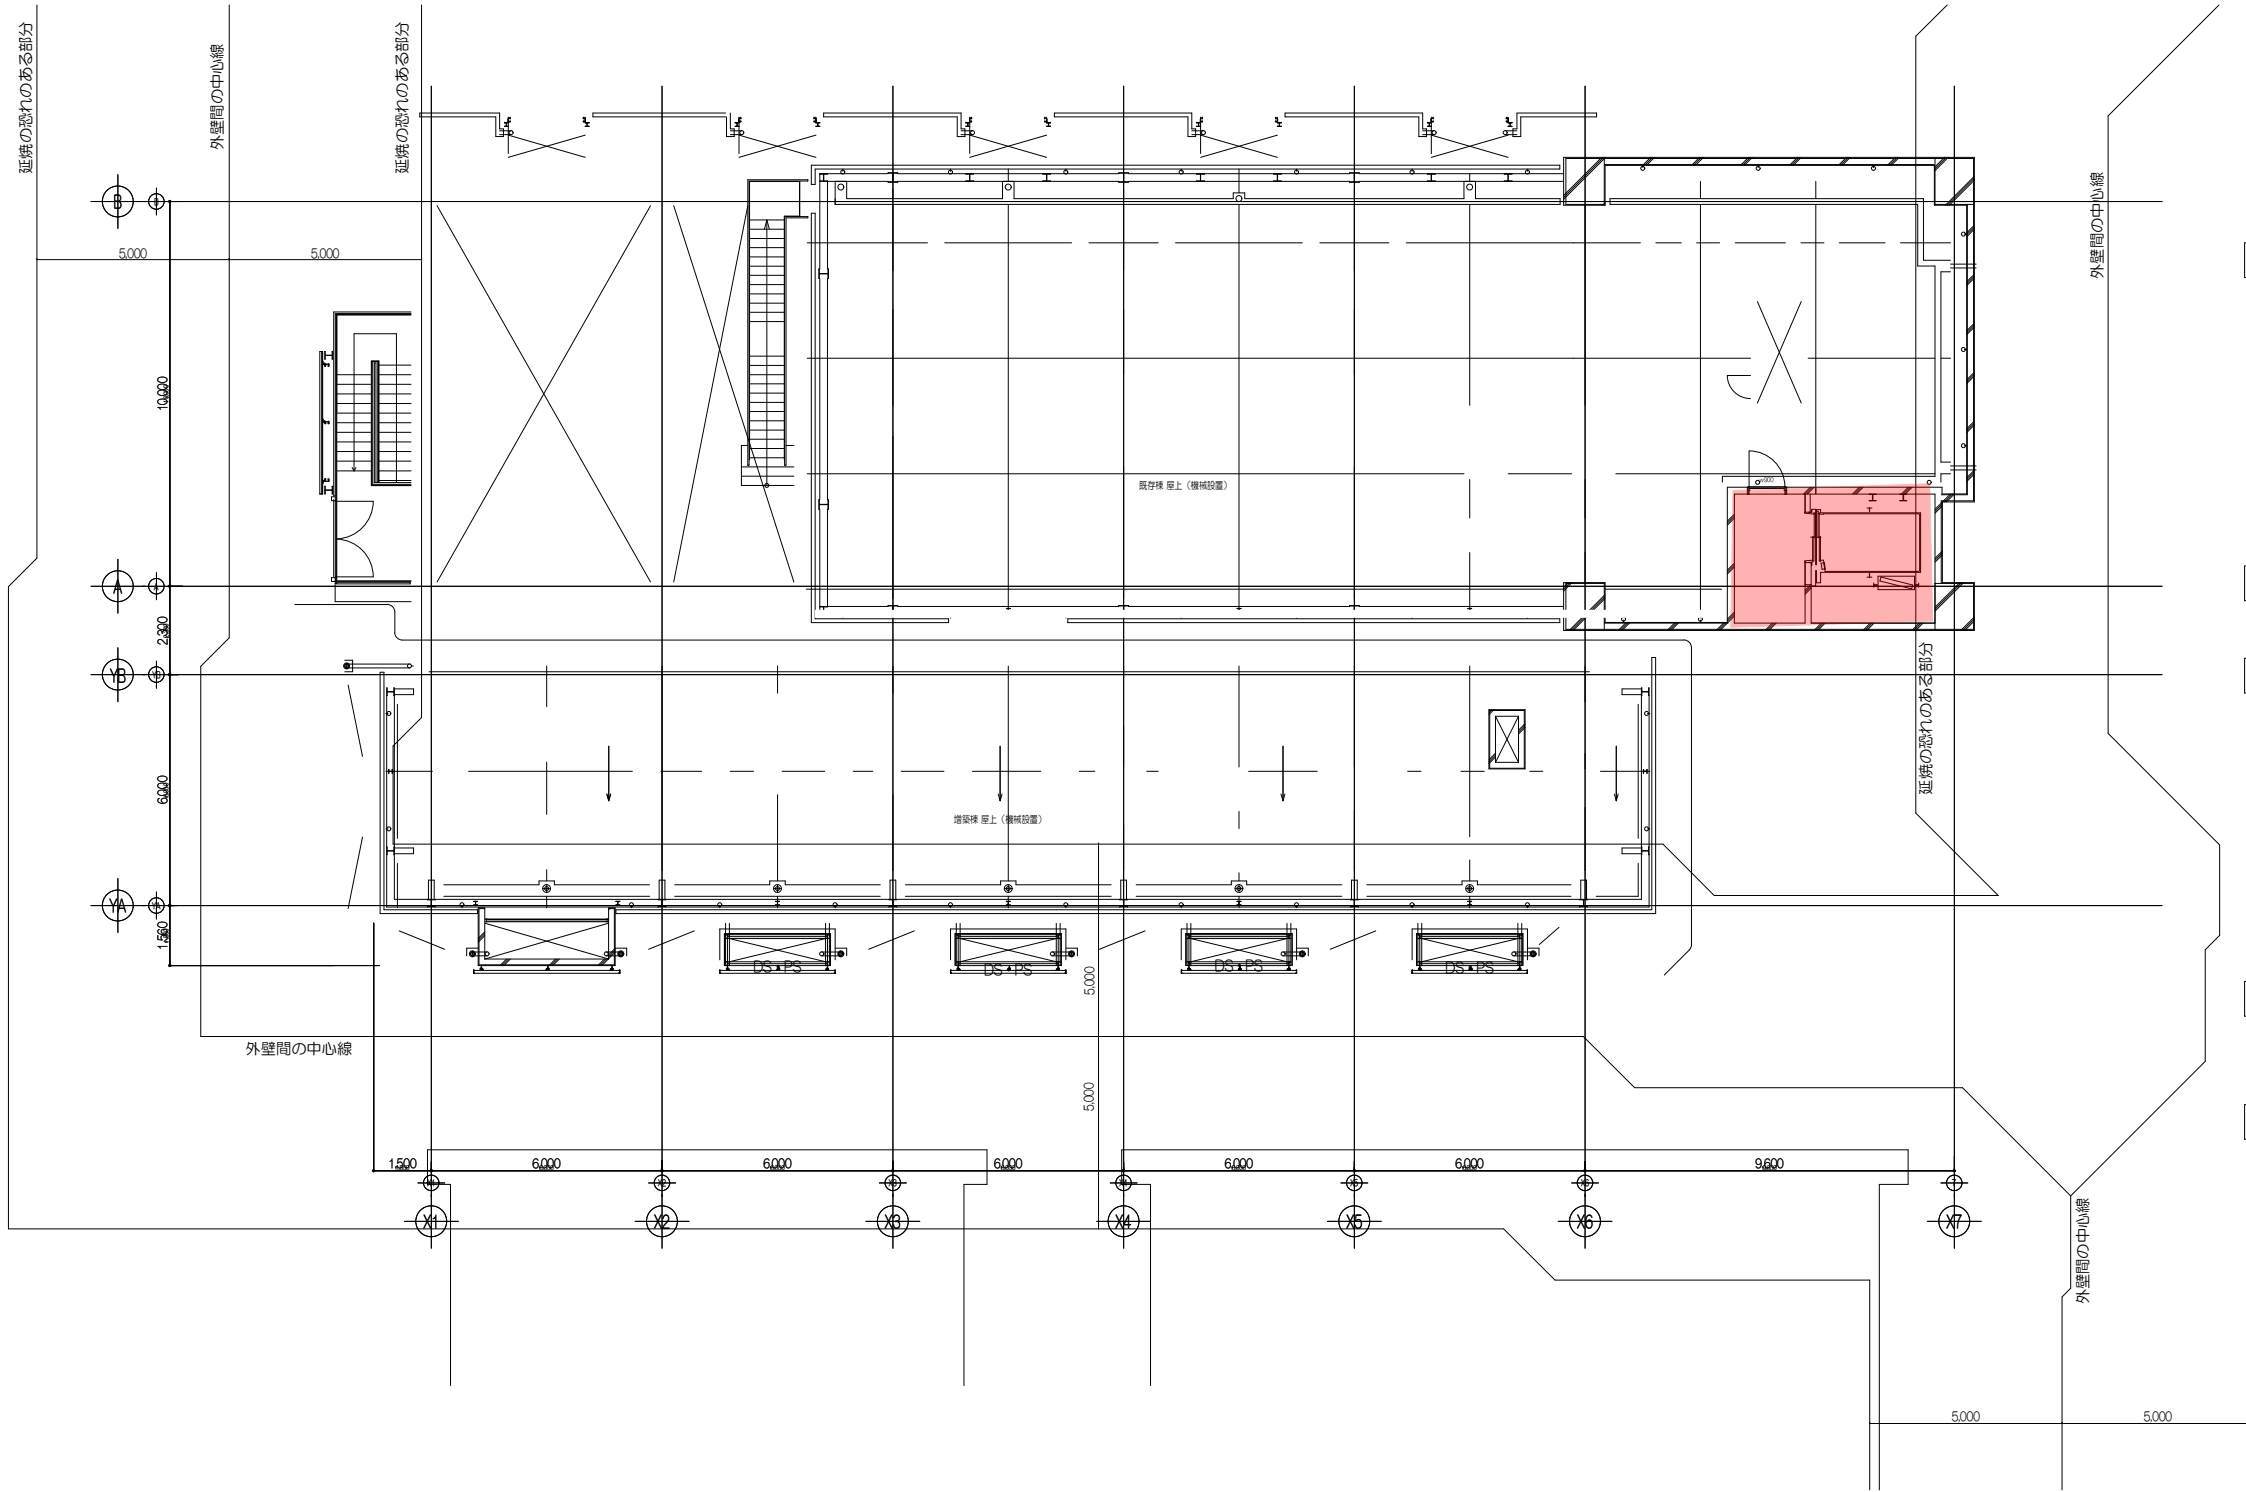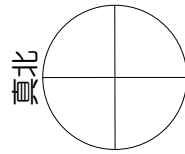


件名 公立大学法人 横浜市立大学

図名 先端医科学研究センター R階 平面図

縮尺


日付 平成29年4月

A 基礎研究棟 立面図

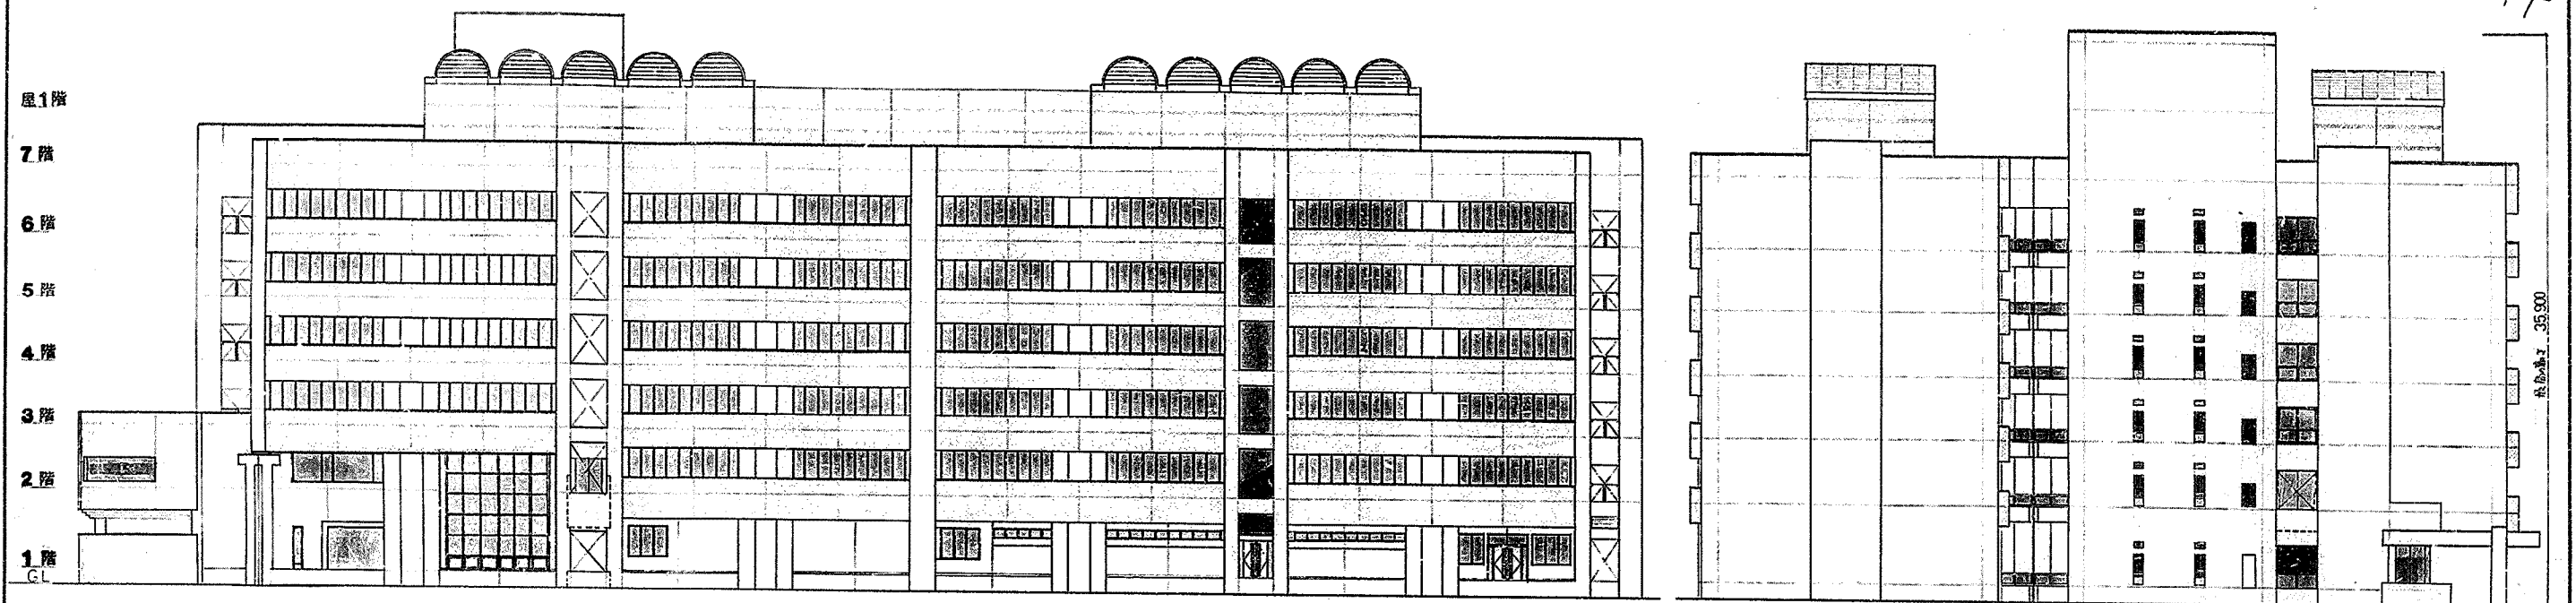


南立面图 1:200

東立面圖 1:200

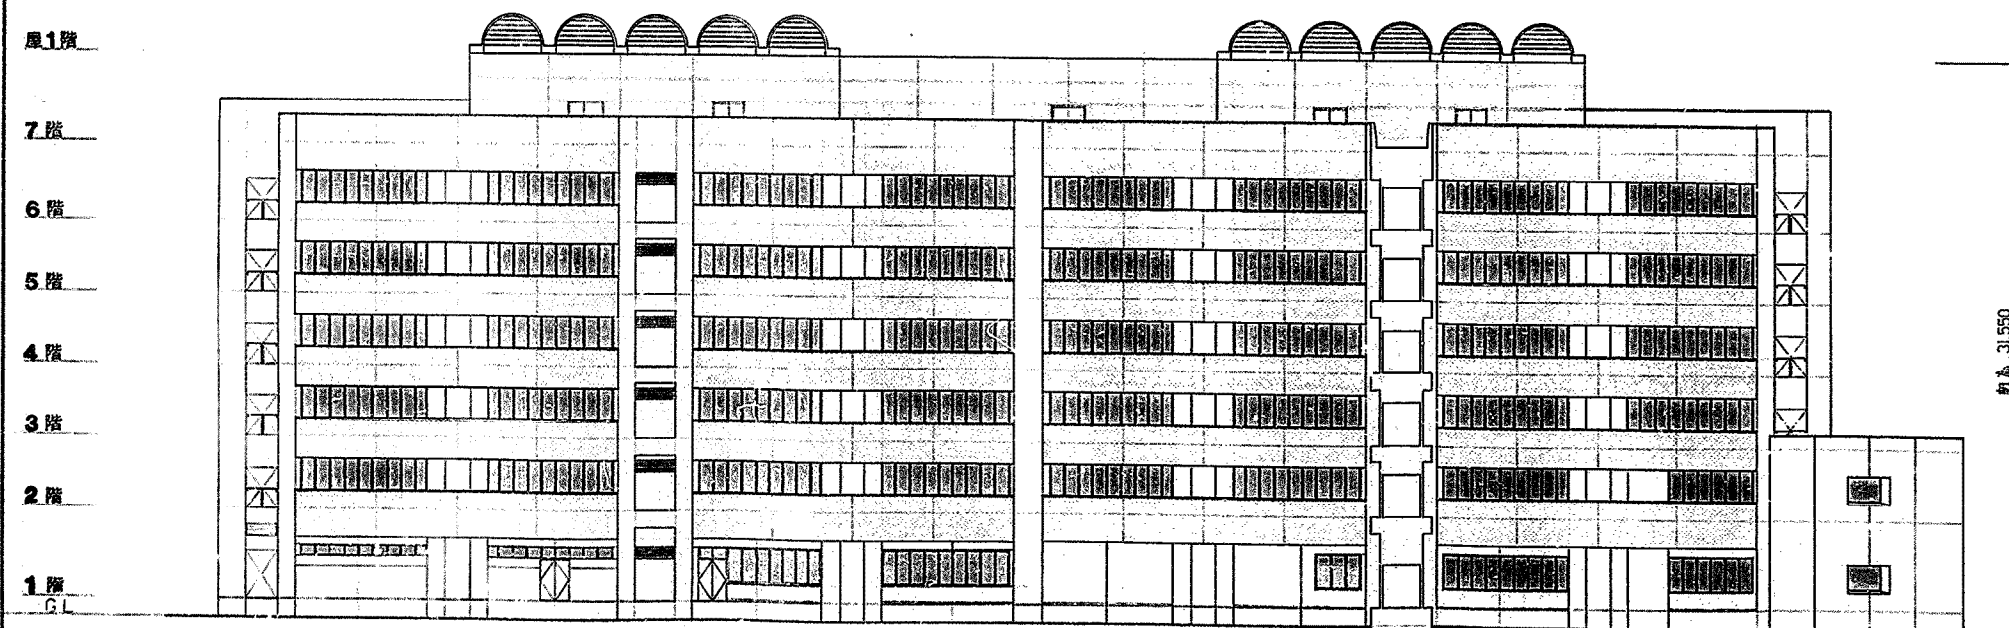


北立面图 1:200

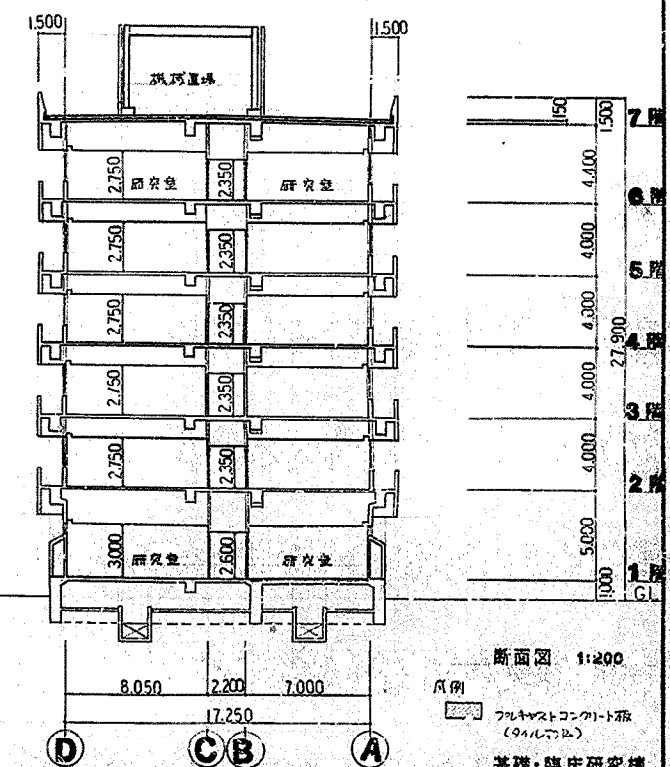

断面图 1:200

基礎・臨床研究棟

revisions	comment	revisions	comment

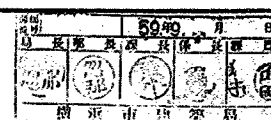

MHS/松田平田坂本設計事務所
MATSUDA HIRATA SAKAMOTO / ARCHITECTS / PLANNERS / ENGINEERS




project no.		2230		横浜市立大学医学部校舎新築工事	
date		59.9		checked by	

断面图(1) 断面图
(基础研究楼)

scale 1:200

建築
109

B 臨床研究棟 立面図

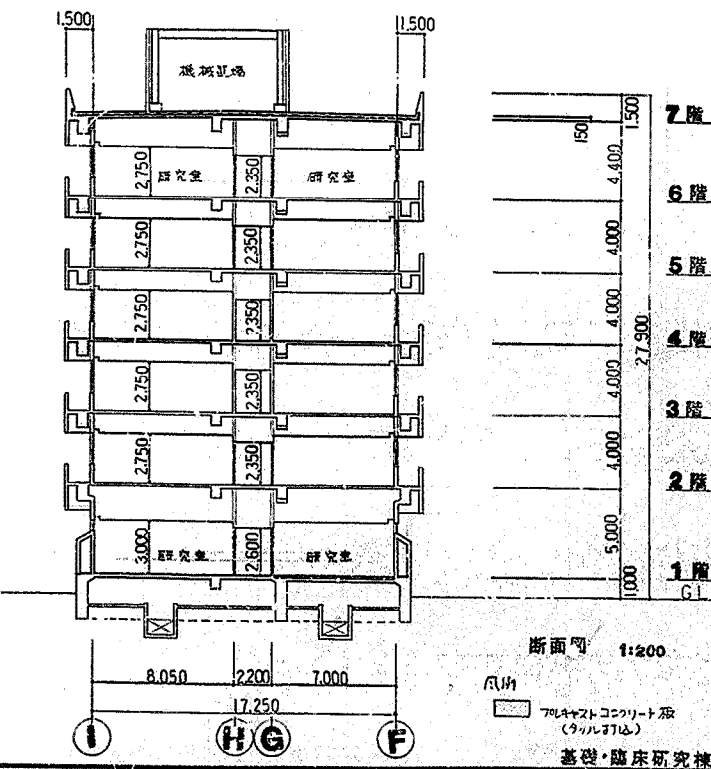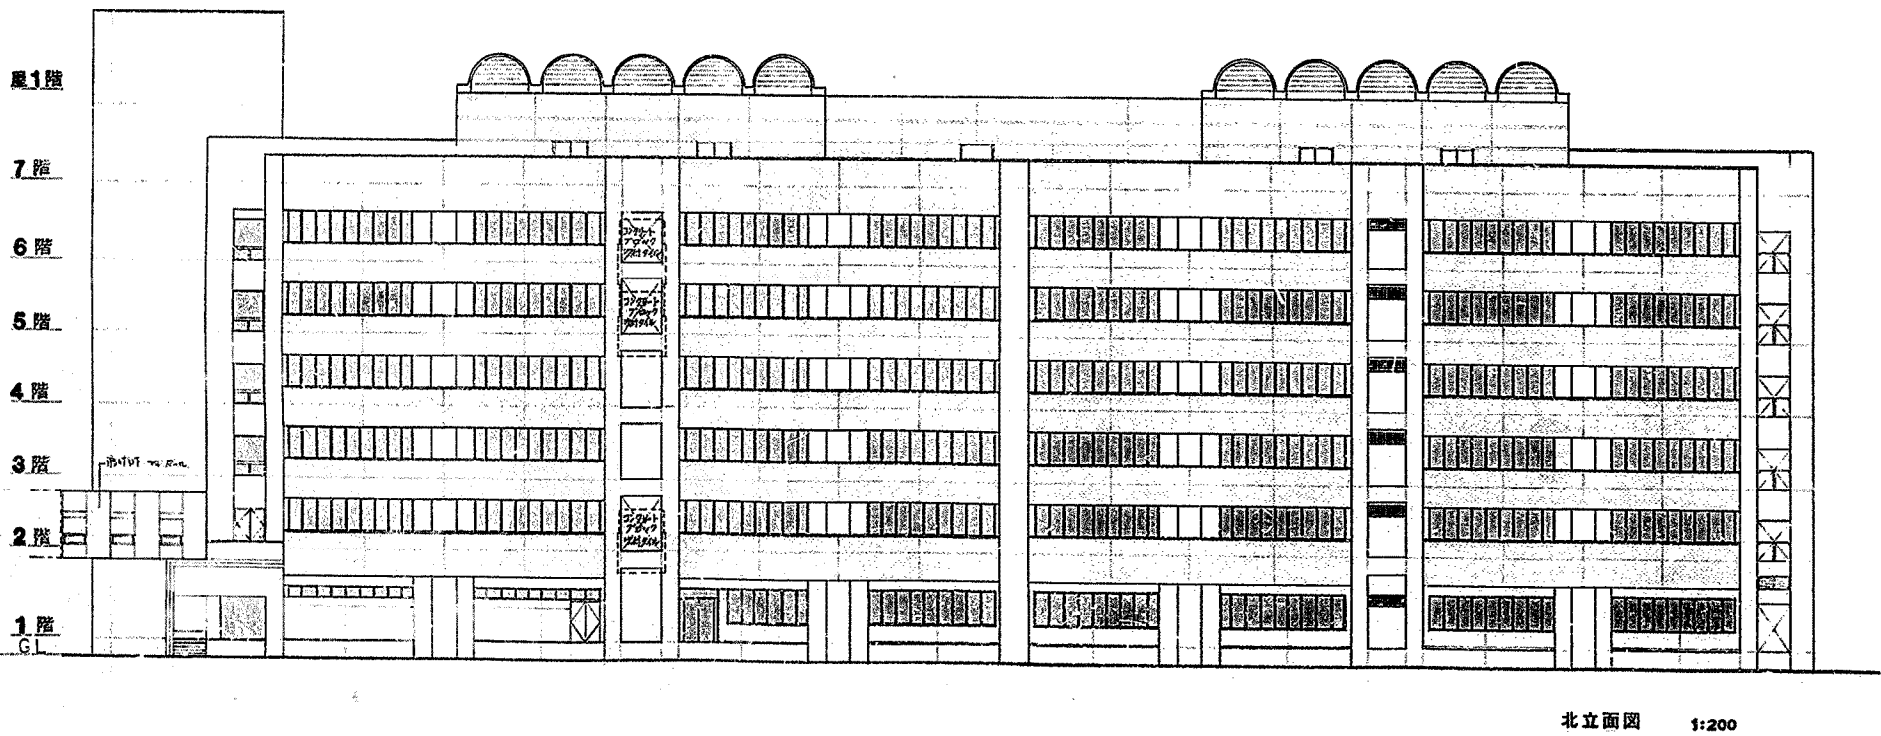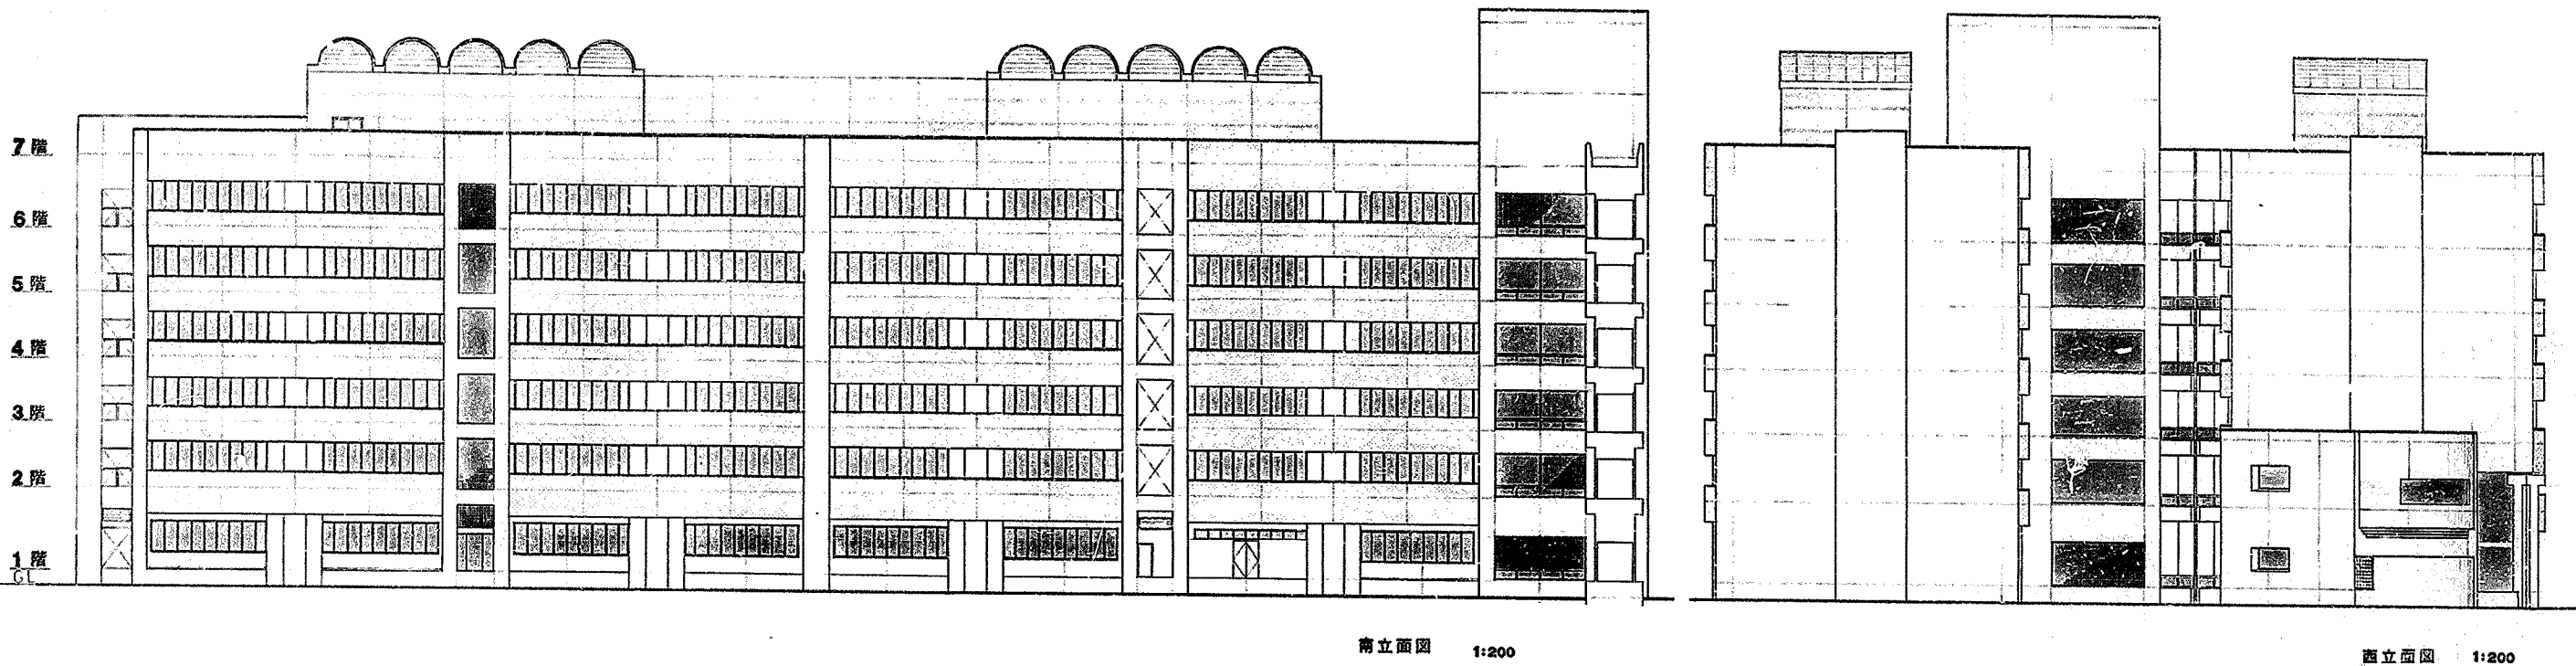



MHS/松田平田坂本設計事務所
MATSUDA HIRATA SAKAMOTO ARCHITECTS/PLANNERS/ENGINEERS

project no. 2230 横浜市立大学医学部校舎新築工事
date 59.9. drawn by checked by


立面図 (2) 断面図
(臨床研究棟)
scale 1:200

建築
110

C 教育実習棟 断面図

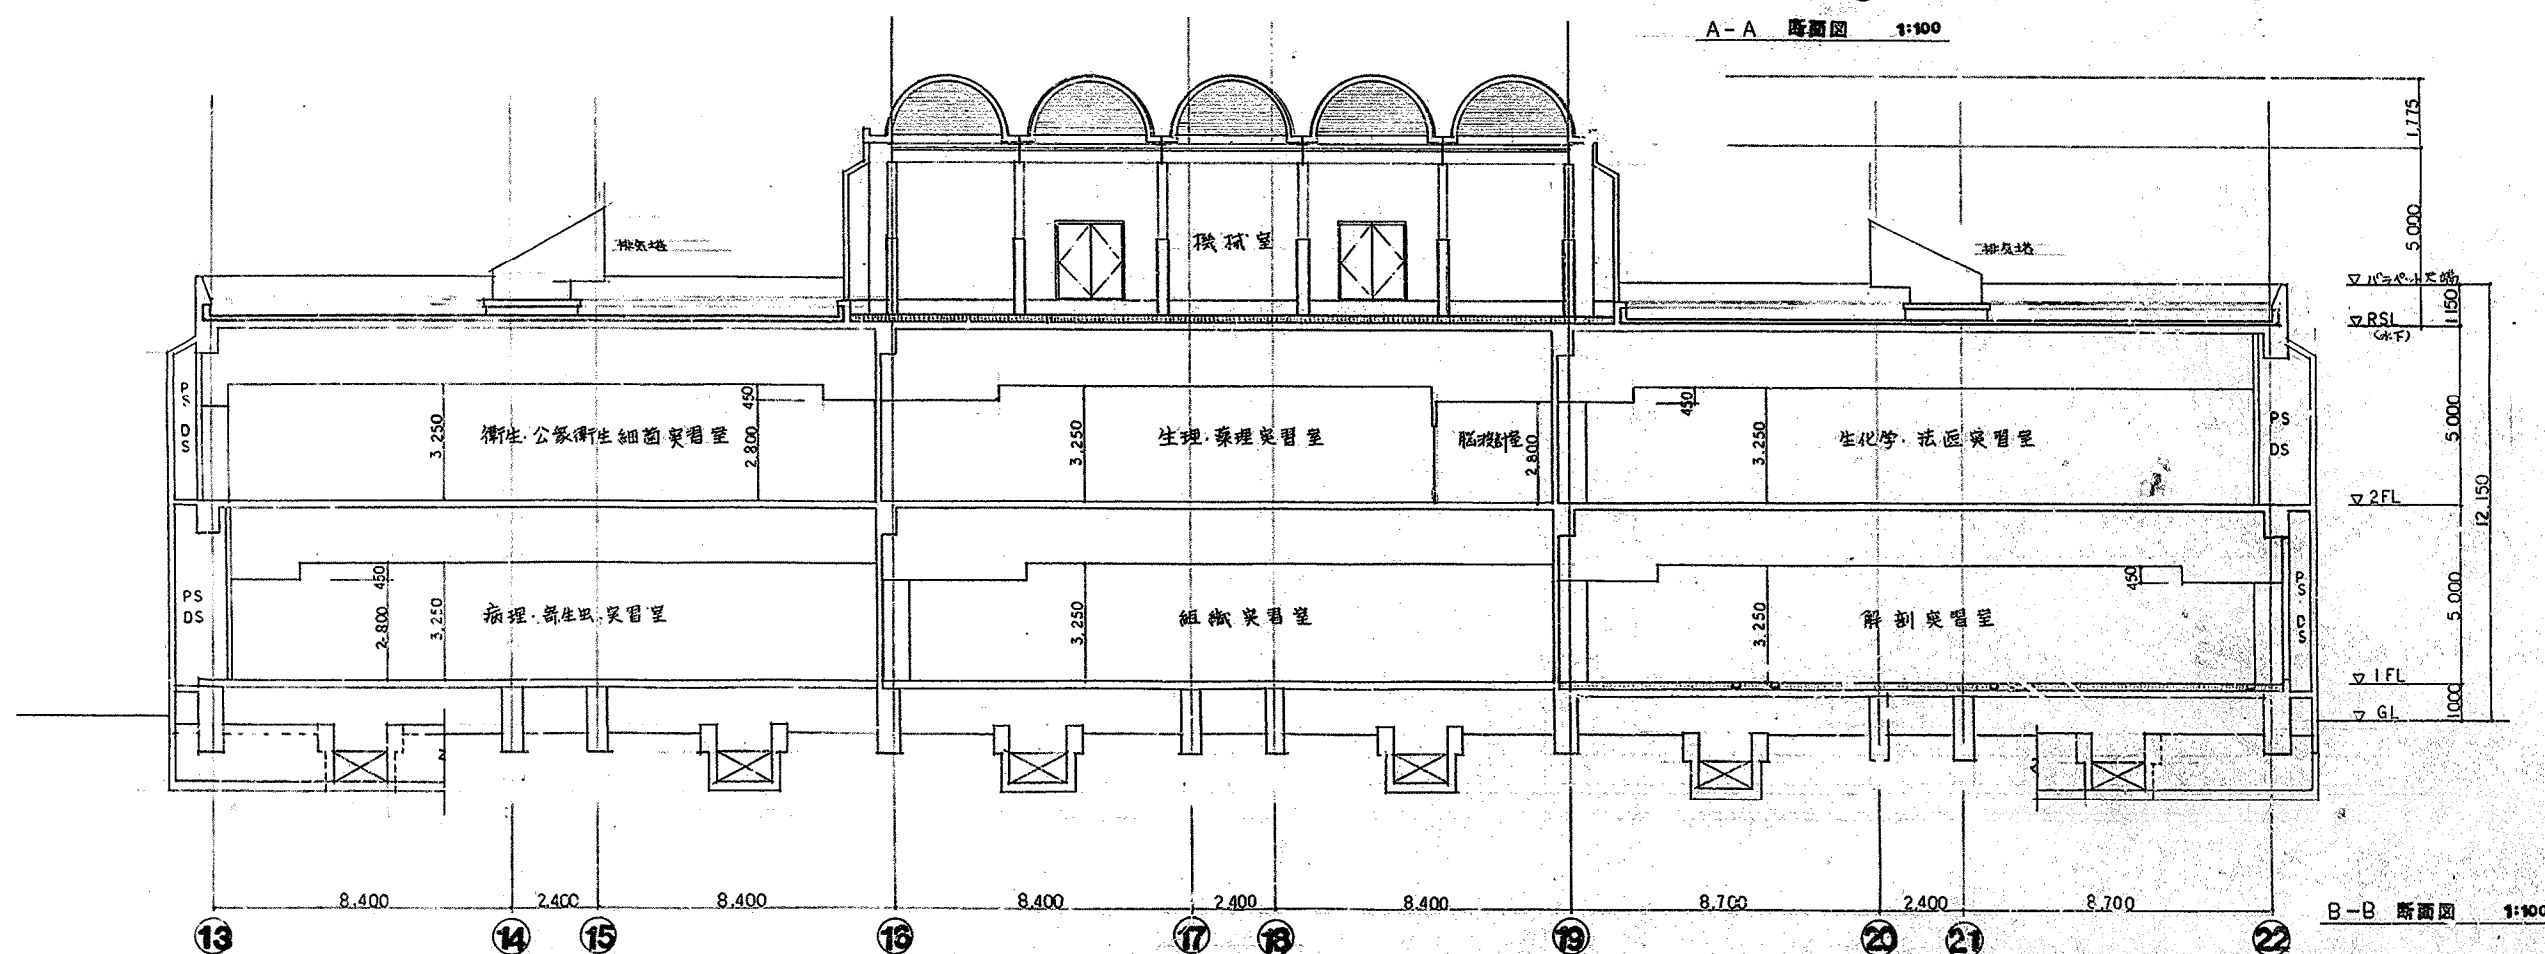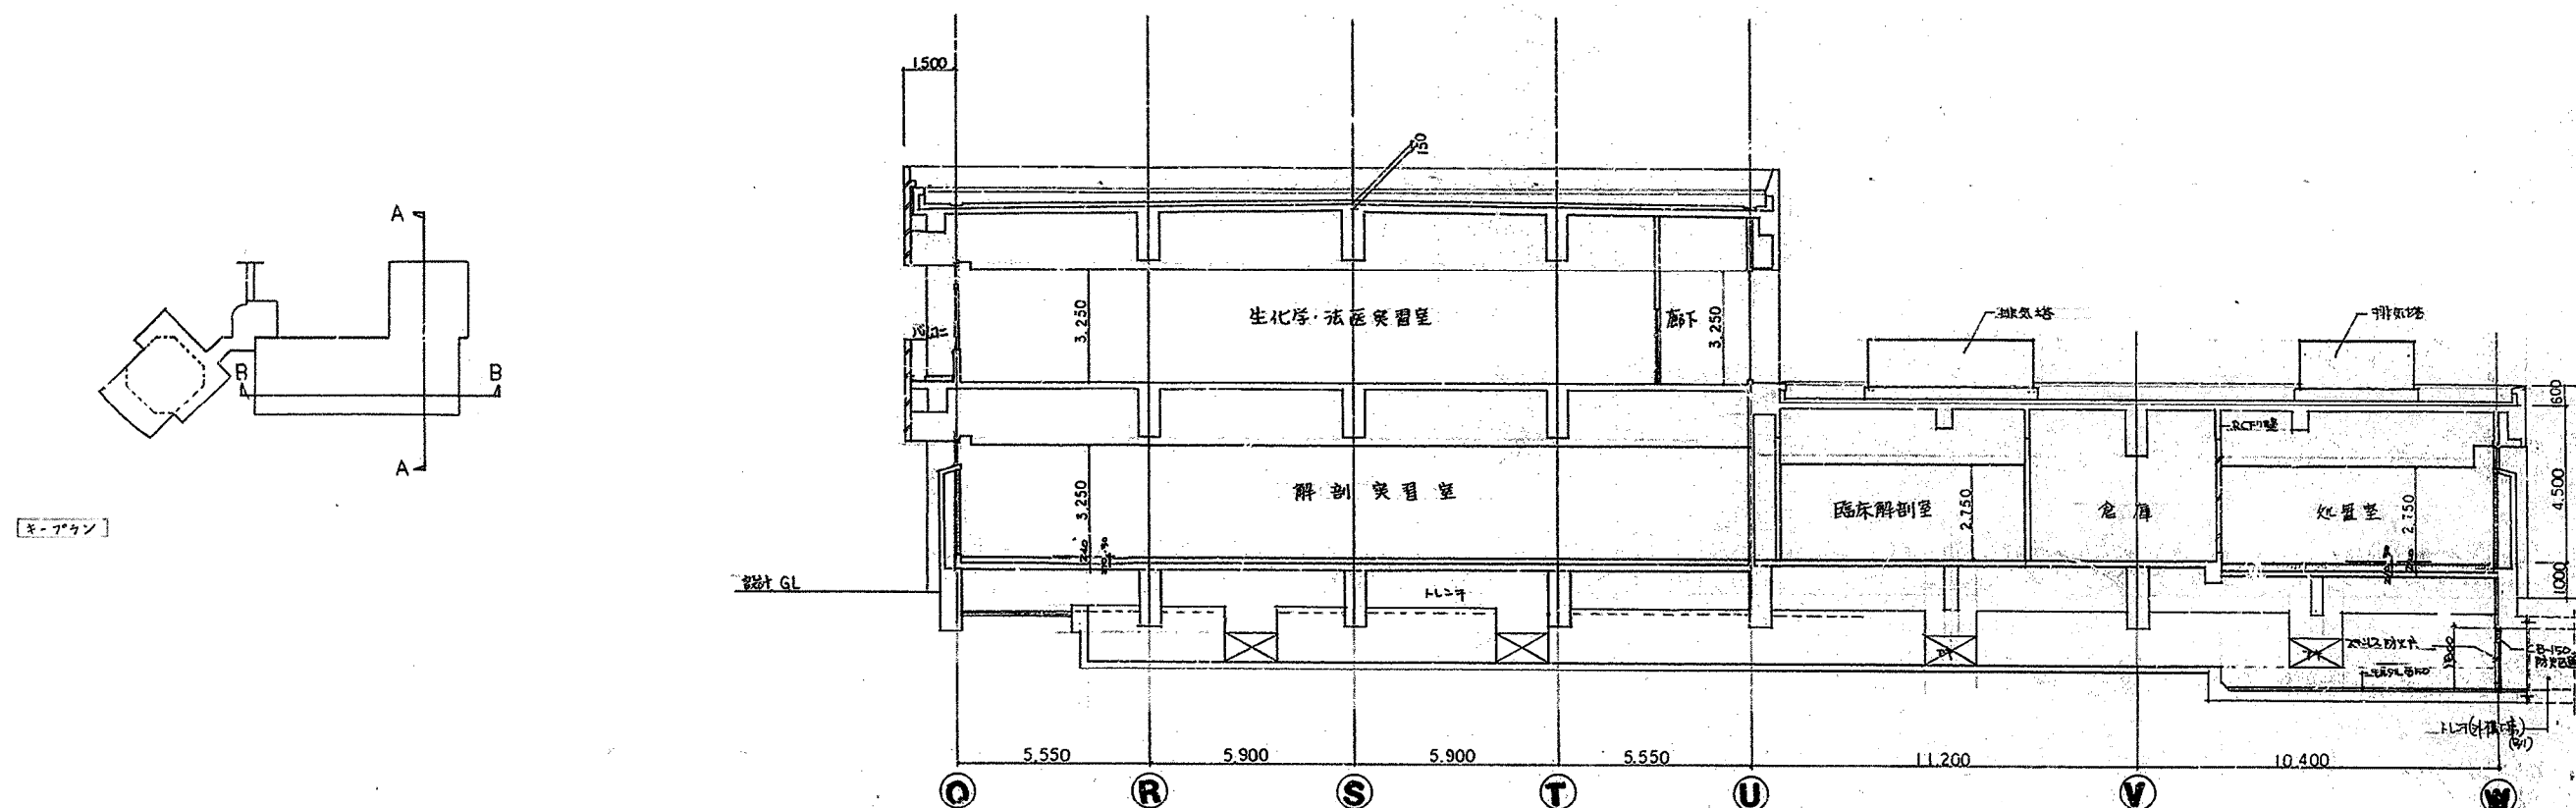

revisions		

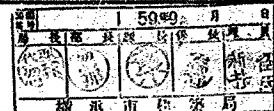

MHS/松田平田坂本設計事務所
MATSUDA・HIRATA・SAKAMOTO/ARCHITECTS/PLANNERS/ENGINEERS

project no.		
2230 横浜市立大学医学部校舎新築工事		
date	drawn by	checked by
59.9.		


剖面圖 (2)

Scale 1:100

教育棟


職業

110

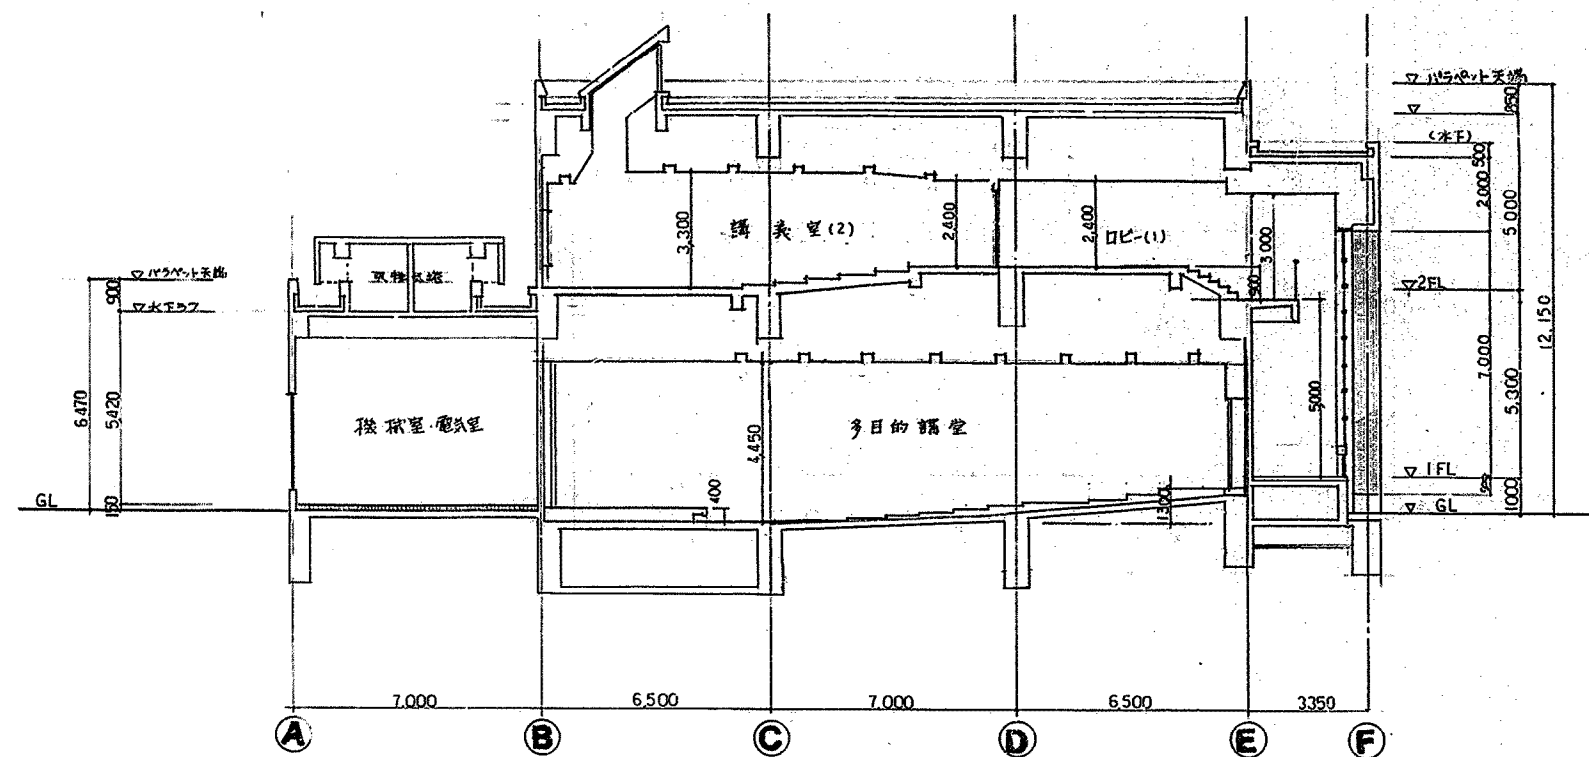


A - A 断面図 1:100

D 講義棟 断面図

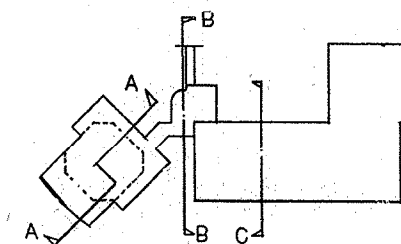

カーポート

revisions					

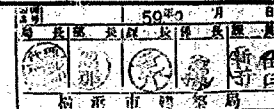




MBS/松田平田坂本設計事務所
MATSUDA HIRATA SAKAMOTO ARCHITECTS/PLANNERS/ENGINEERS

project no.	2230	横浜市立大学医学部校舎新築工事
date	59.9.	
drawn by		
checked by		


断面図(1)	
scale	1:100

建築
109


11

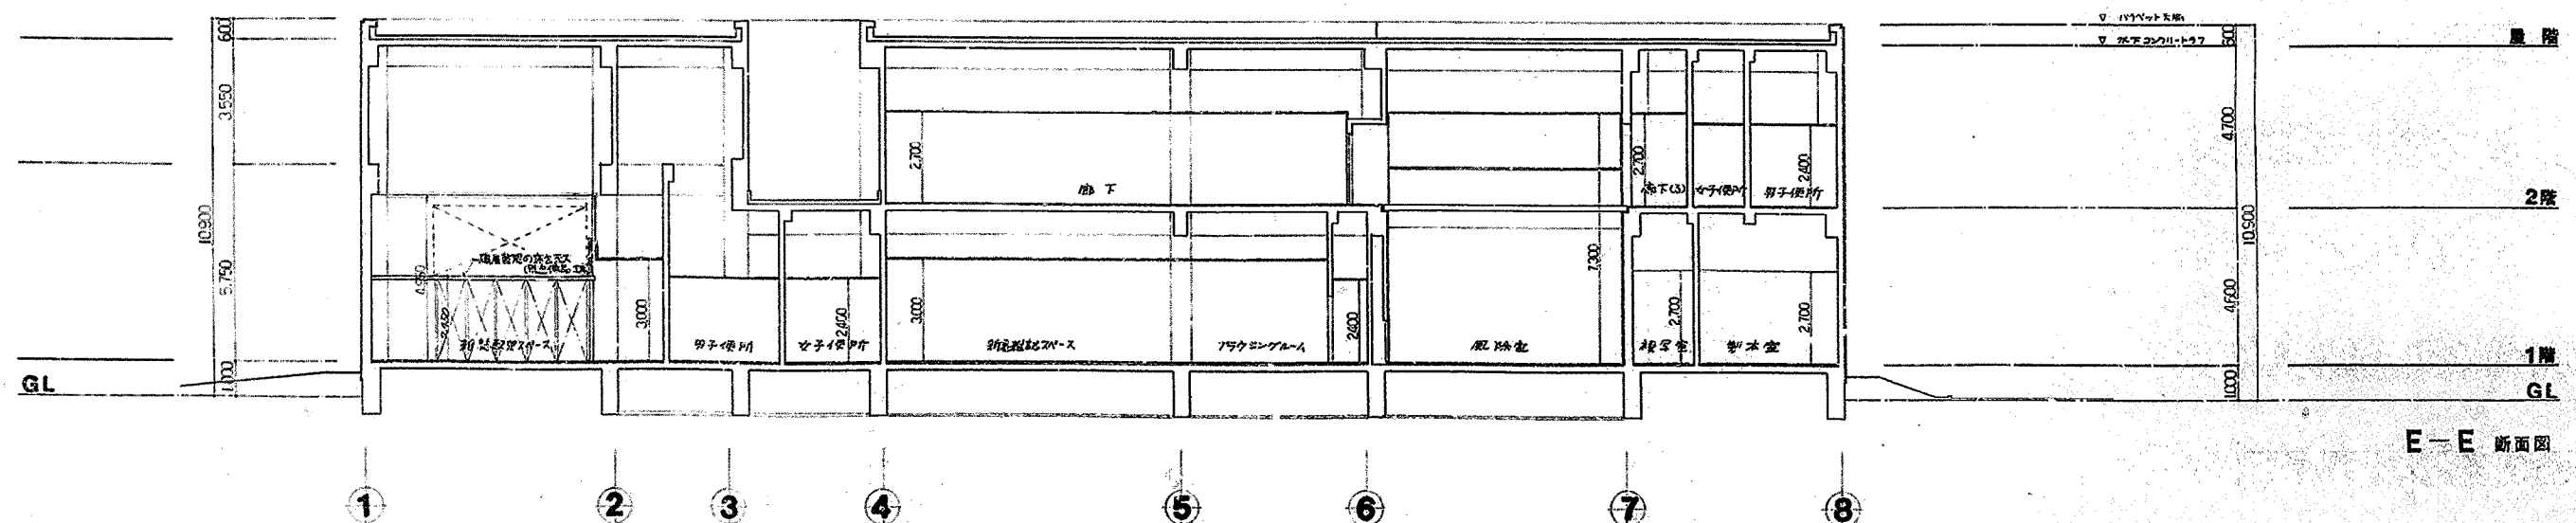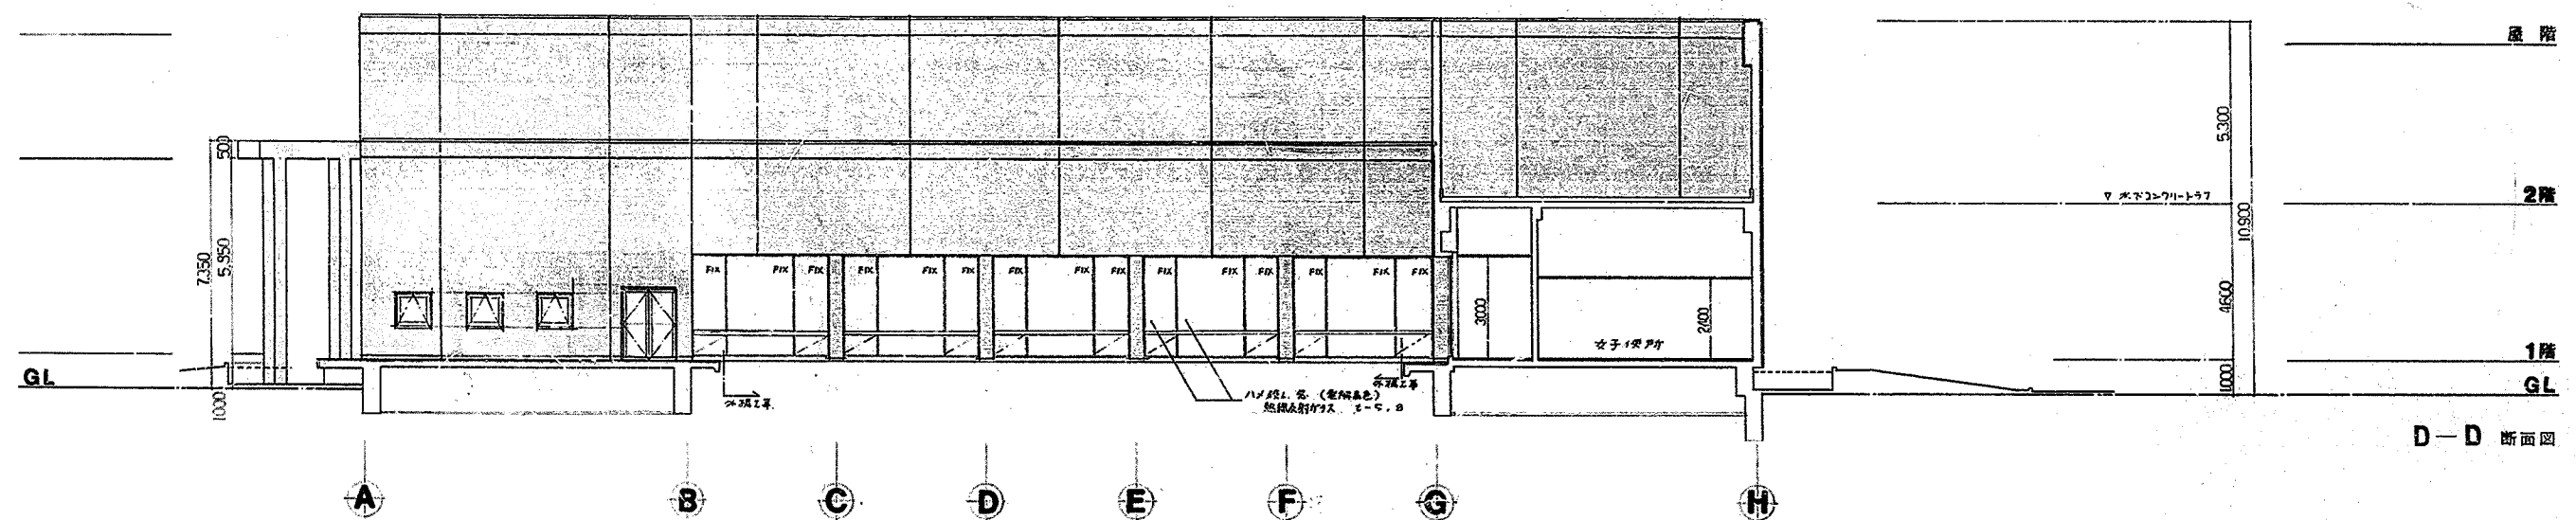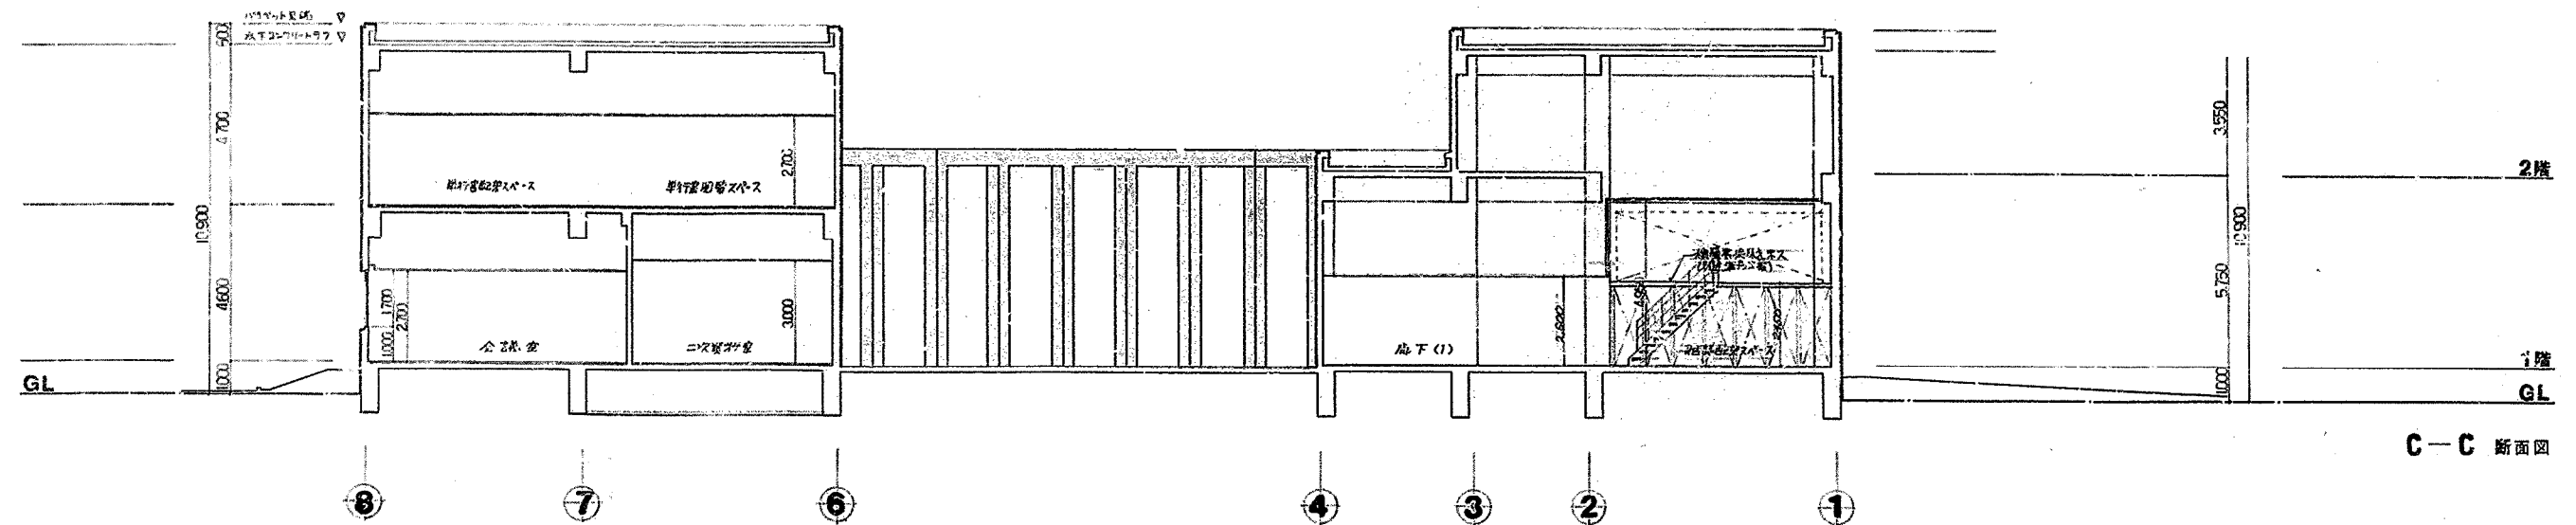


G RI研究センター棟 断面図

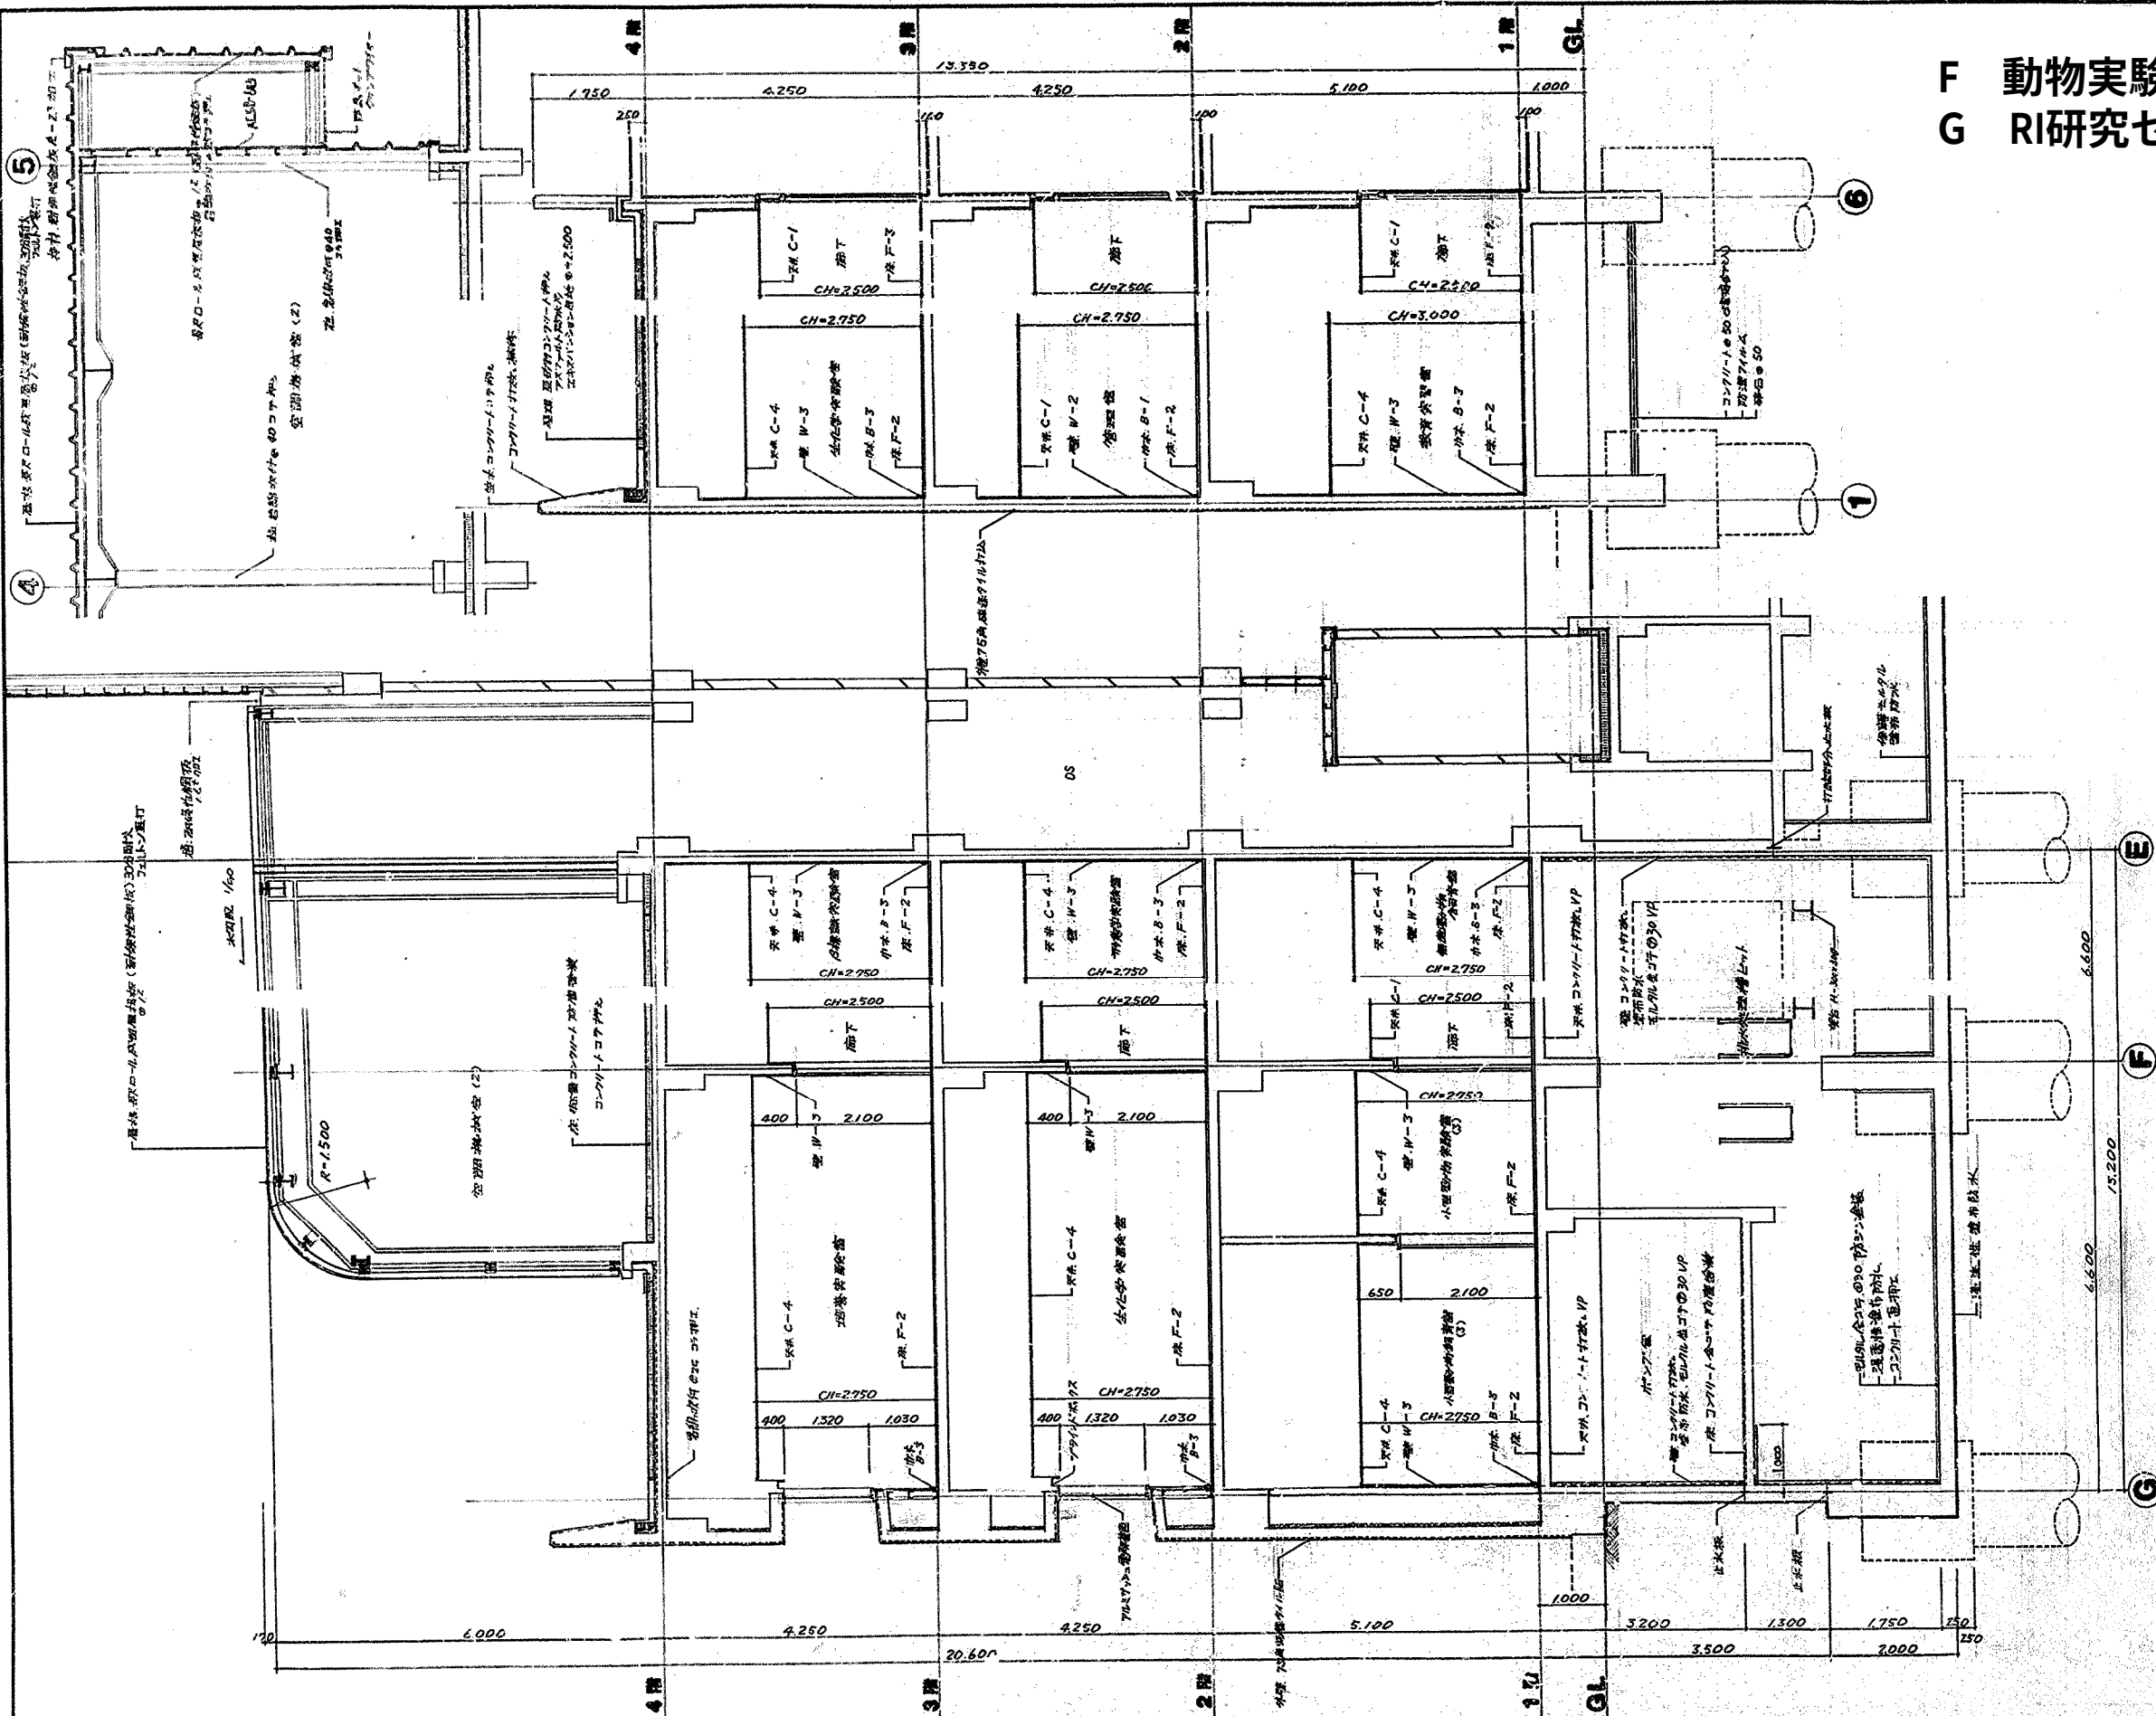


福利厚生棟 立面図

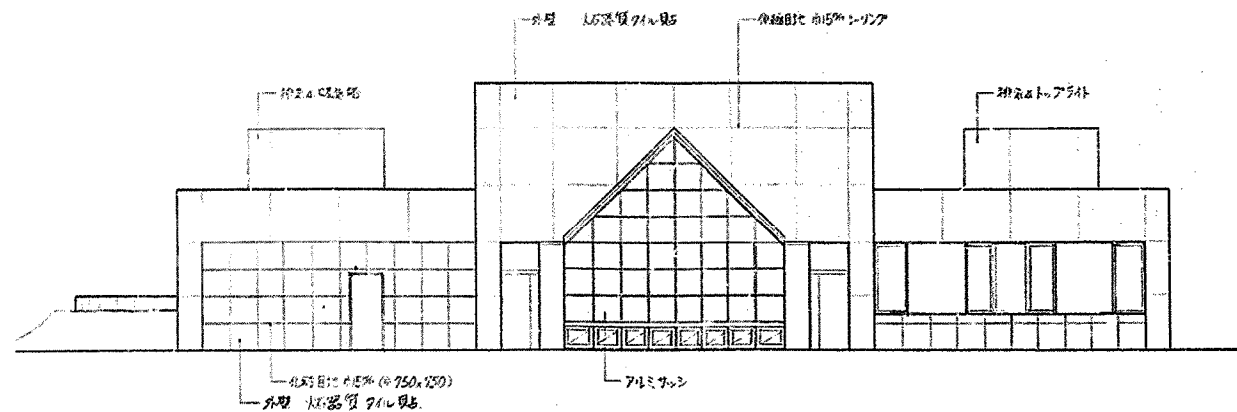


南立面图

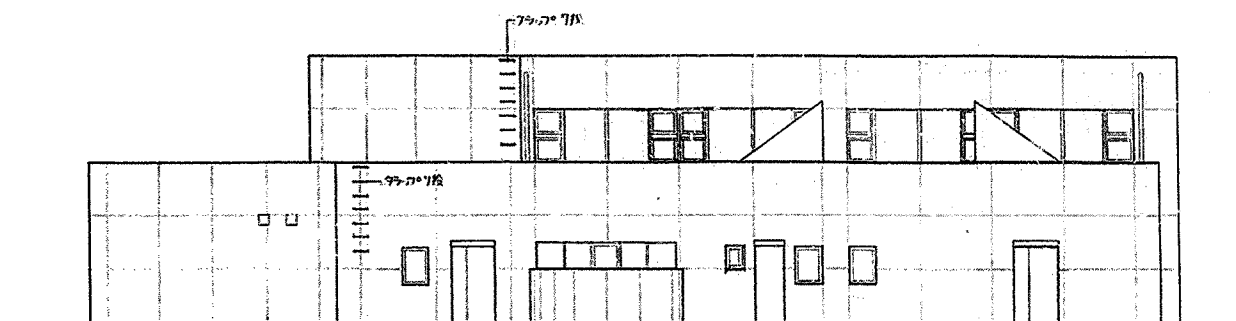


西立面图

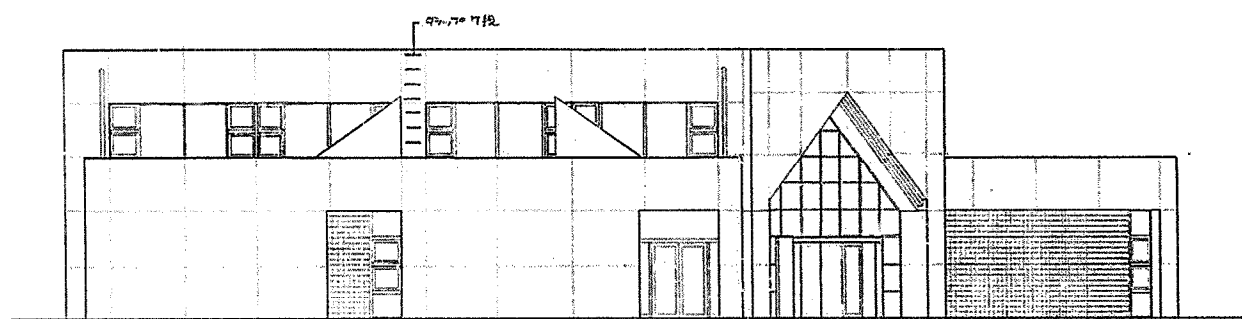

東立面圖

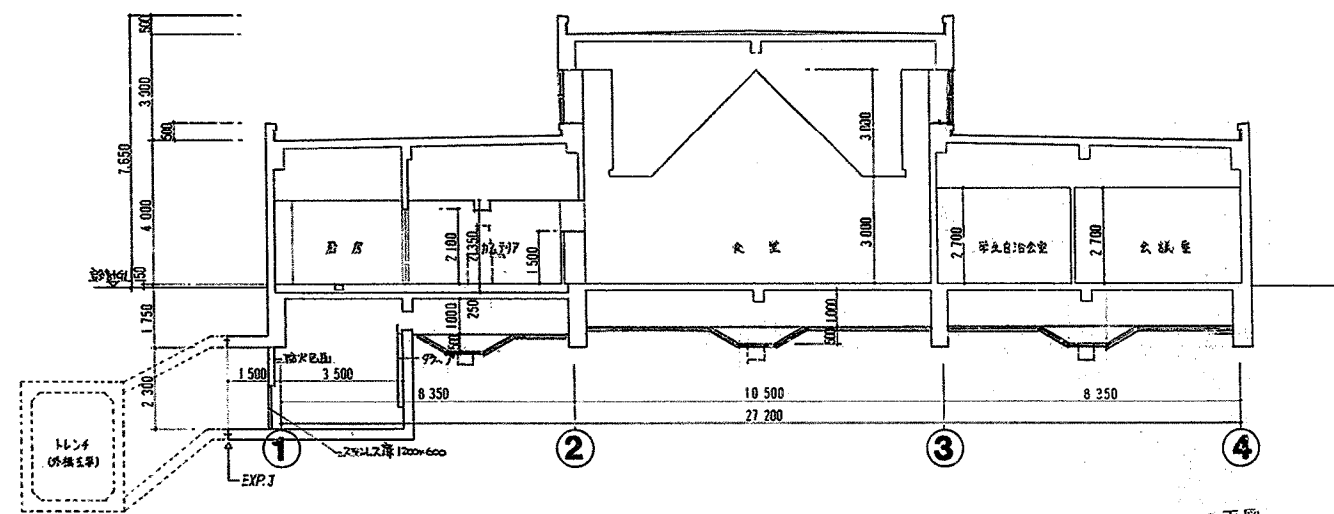


断面図

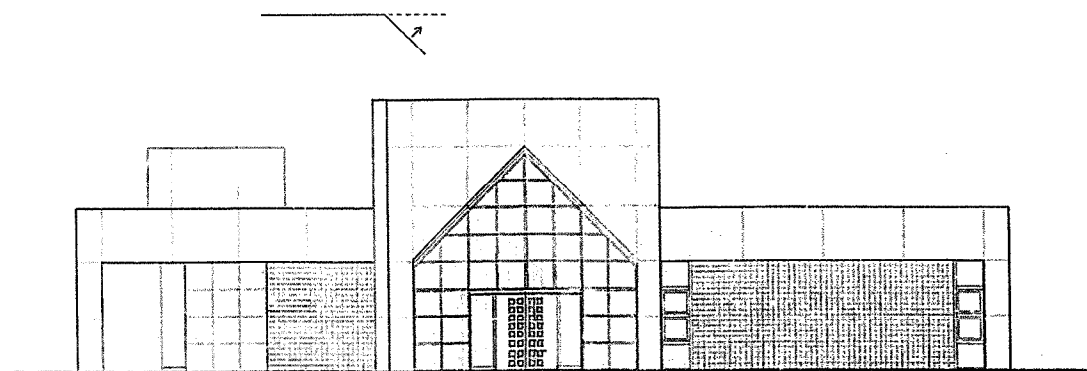

北立面图

revisions

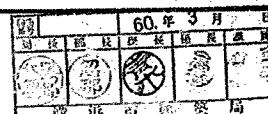

MHS/松田平田坂本設計事務所
MATSUDA HIRATA SAKAMOTO/ARCHITECTS/PLANNERS/ENGINEERS

project no. **2230** 横浜市立大学医学部
福利厚生課移転新築工事



date	drawn by	checked by
------	----------	------------

立面图
断面图


scale 1:100

建築
103

J 体育館 断面図

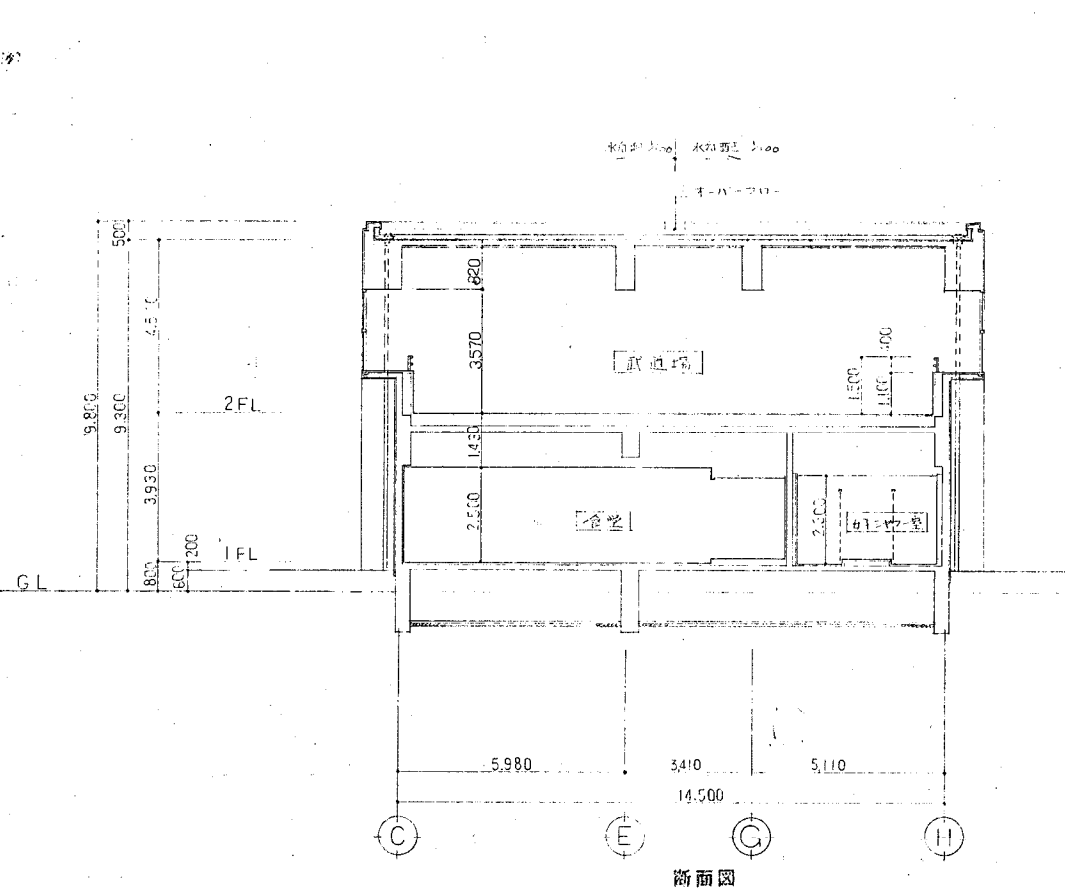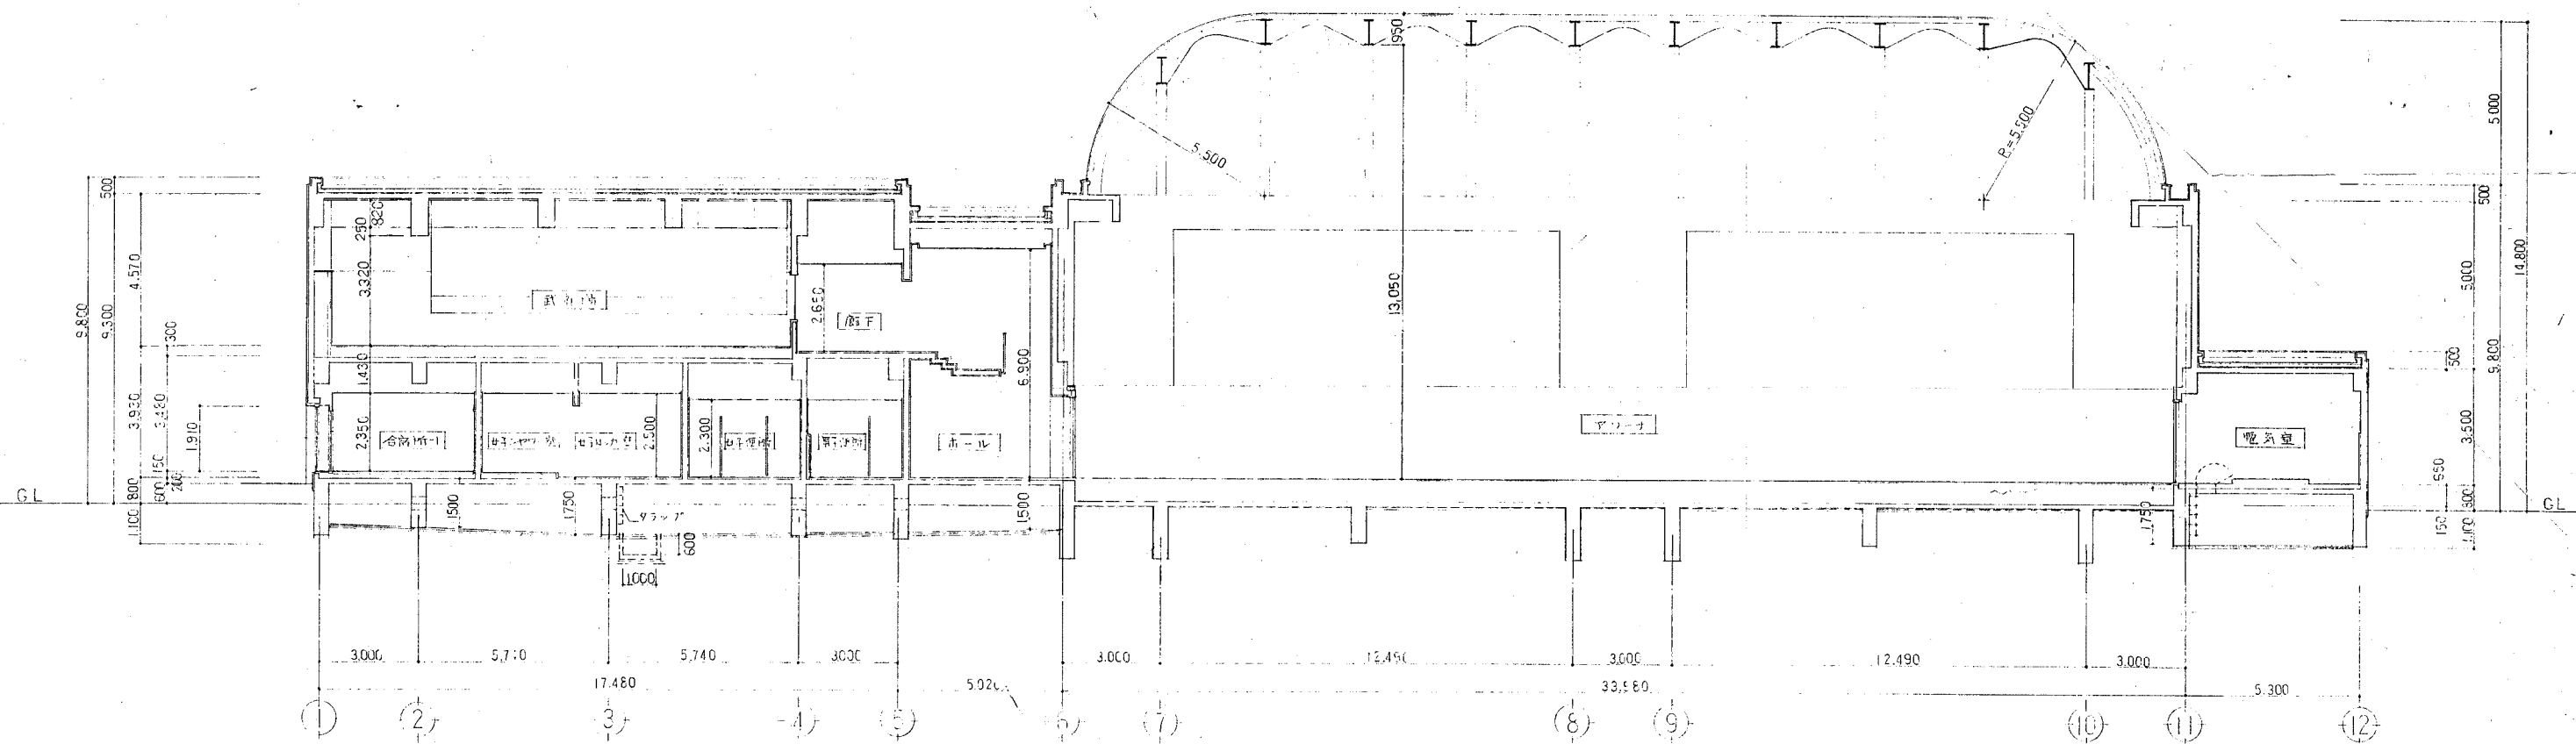

断面図

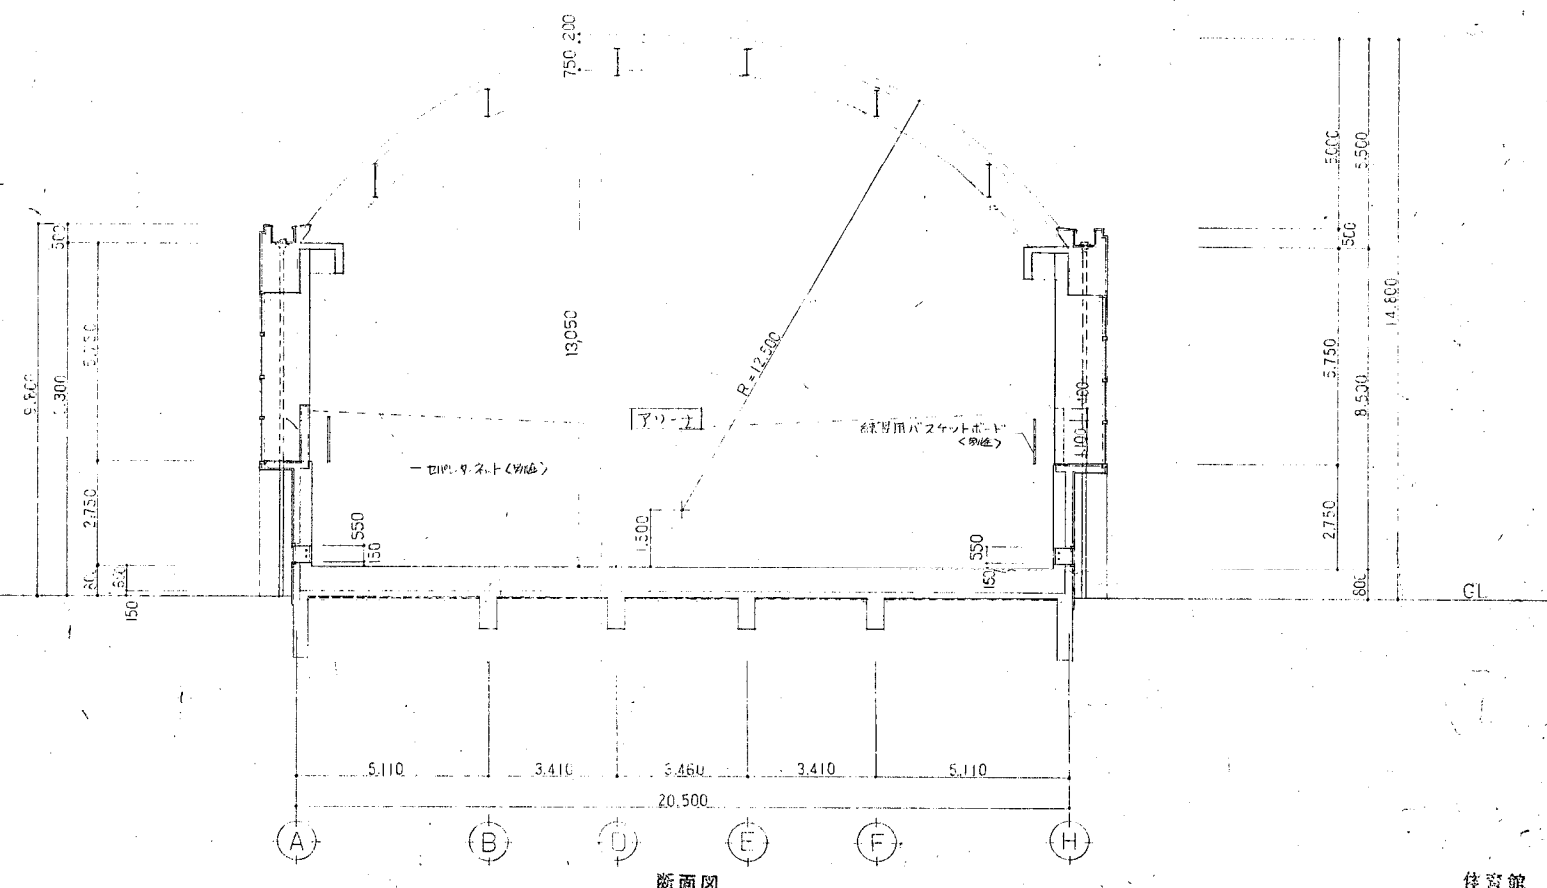

revisions					



MHS/松田平田坂本設計事務所
MATSUBA HIRATA SAKAMOTO ARCHITECTS/PLANNERS/ENGINEERS


project no.	2230	横浜国立大学医学部 体育館及びサークル棟移転新築工事
date		
drawn by		
checked by		

断面図
Scale 1:100


体育館
建築
106

[illegible]


東立面圖

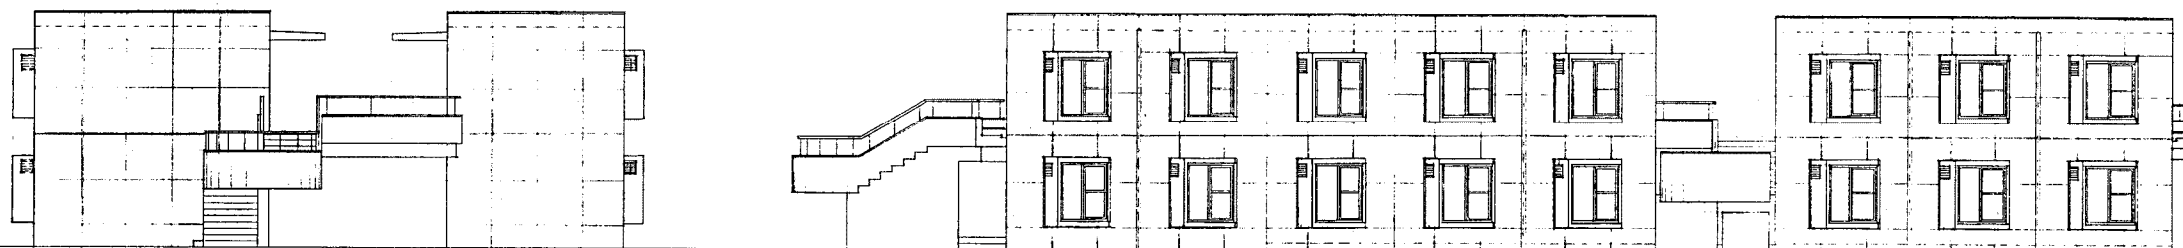


西立面图

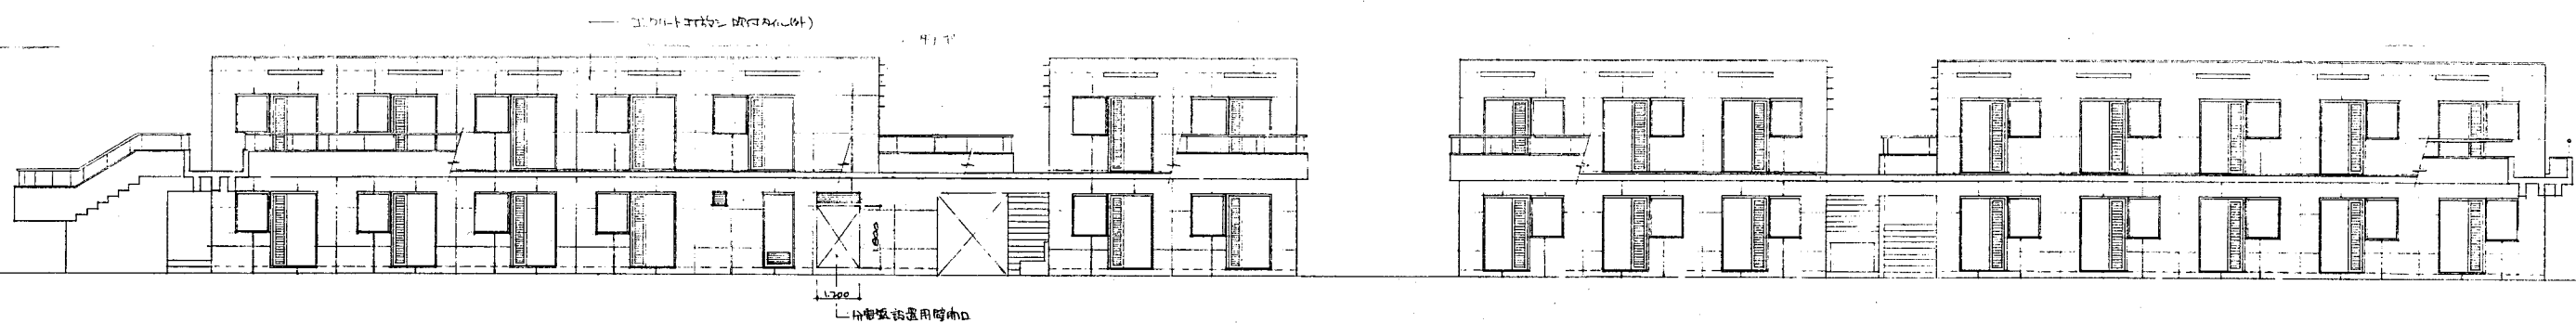

東立面圖

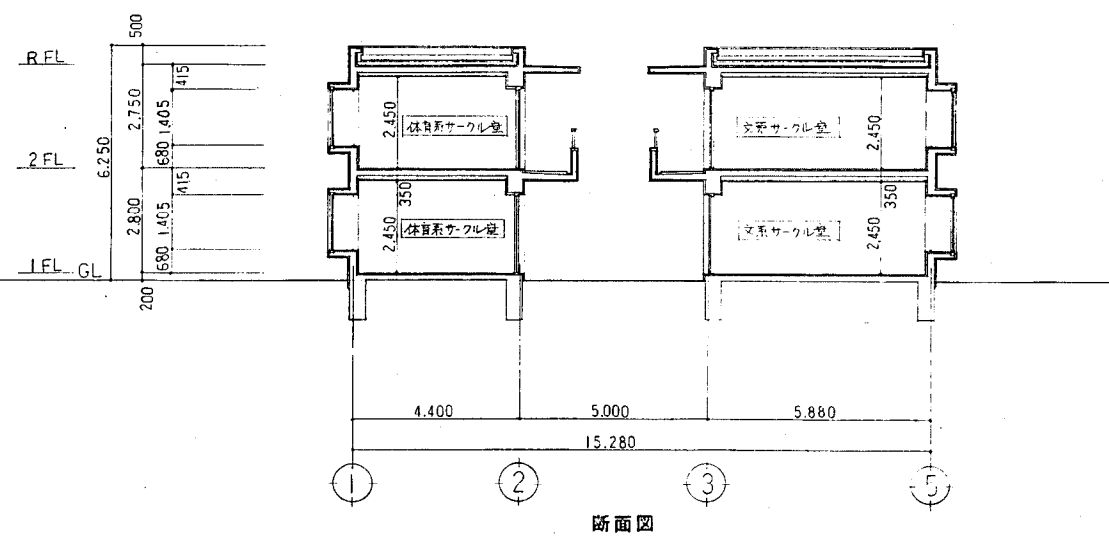

断面图

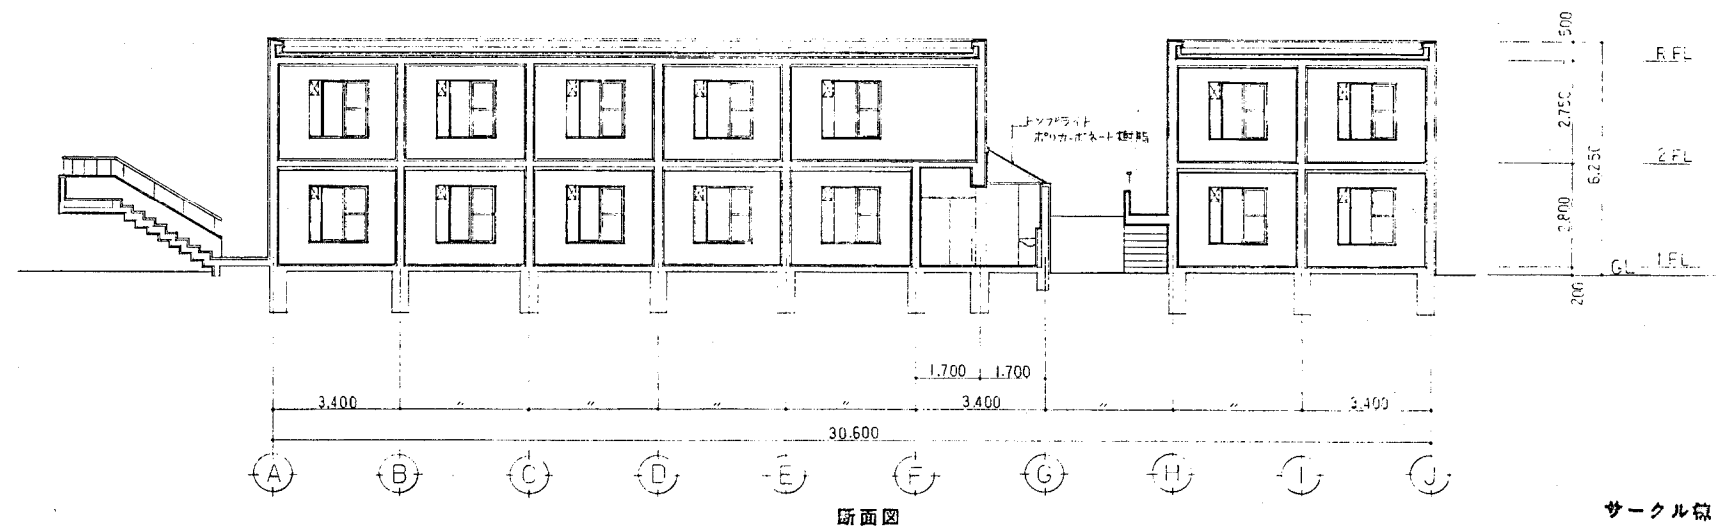

断面図

一 クル 稼

revisions			



MHS/松田平田坂本設計事務所
MATUDA HIRATA SAKAMOTO/ARCHITECTS/PLANNERS/ENGINEERS

project no. 2230 横浜市立大学医学部
体育館及びサークル棟移転新築工事

date	drawn by	checked by
		 


立面图 断面图

scale 1 : 100

建築

08

M 看護教育研究棟 断面図

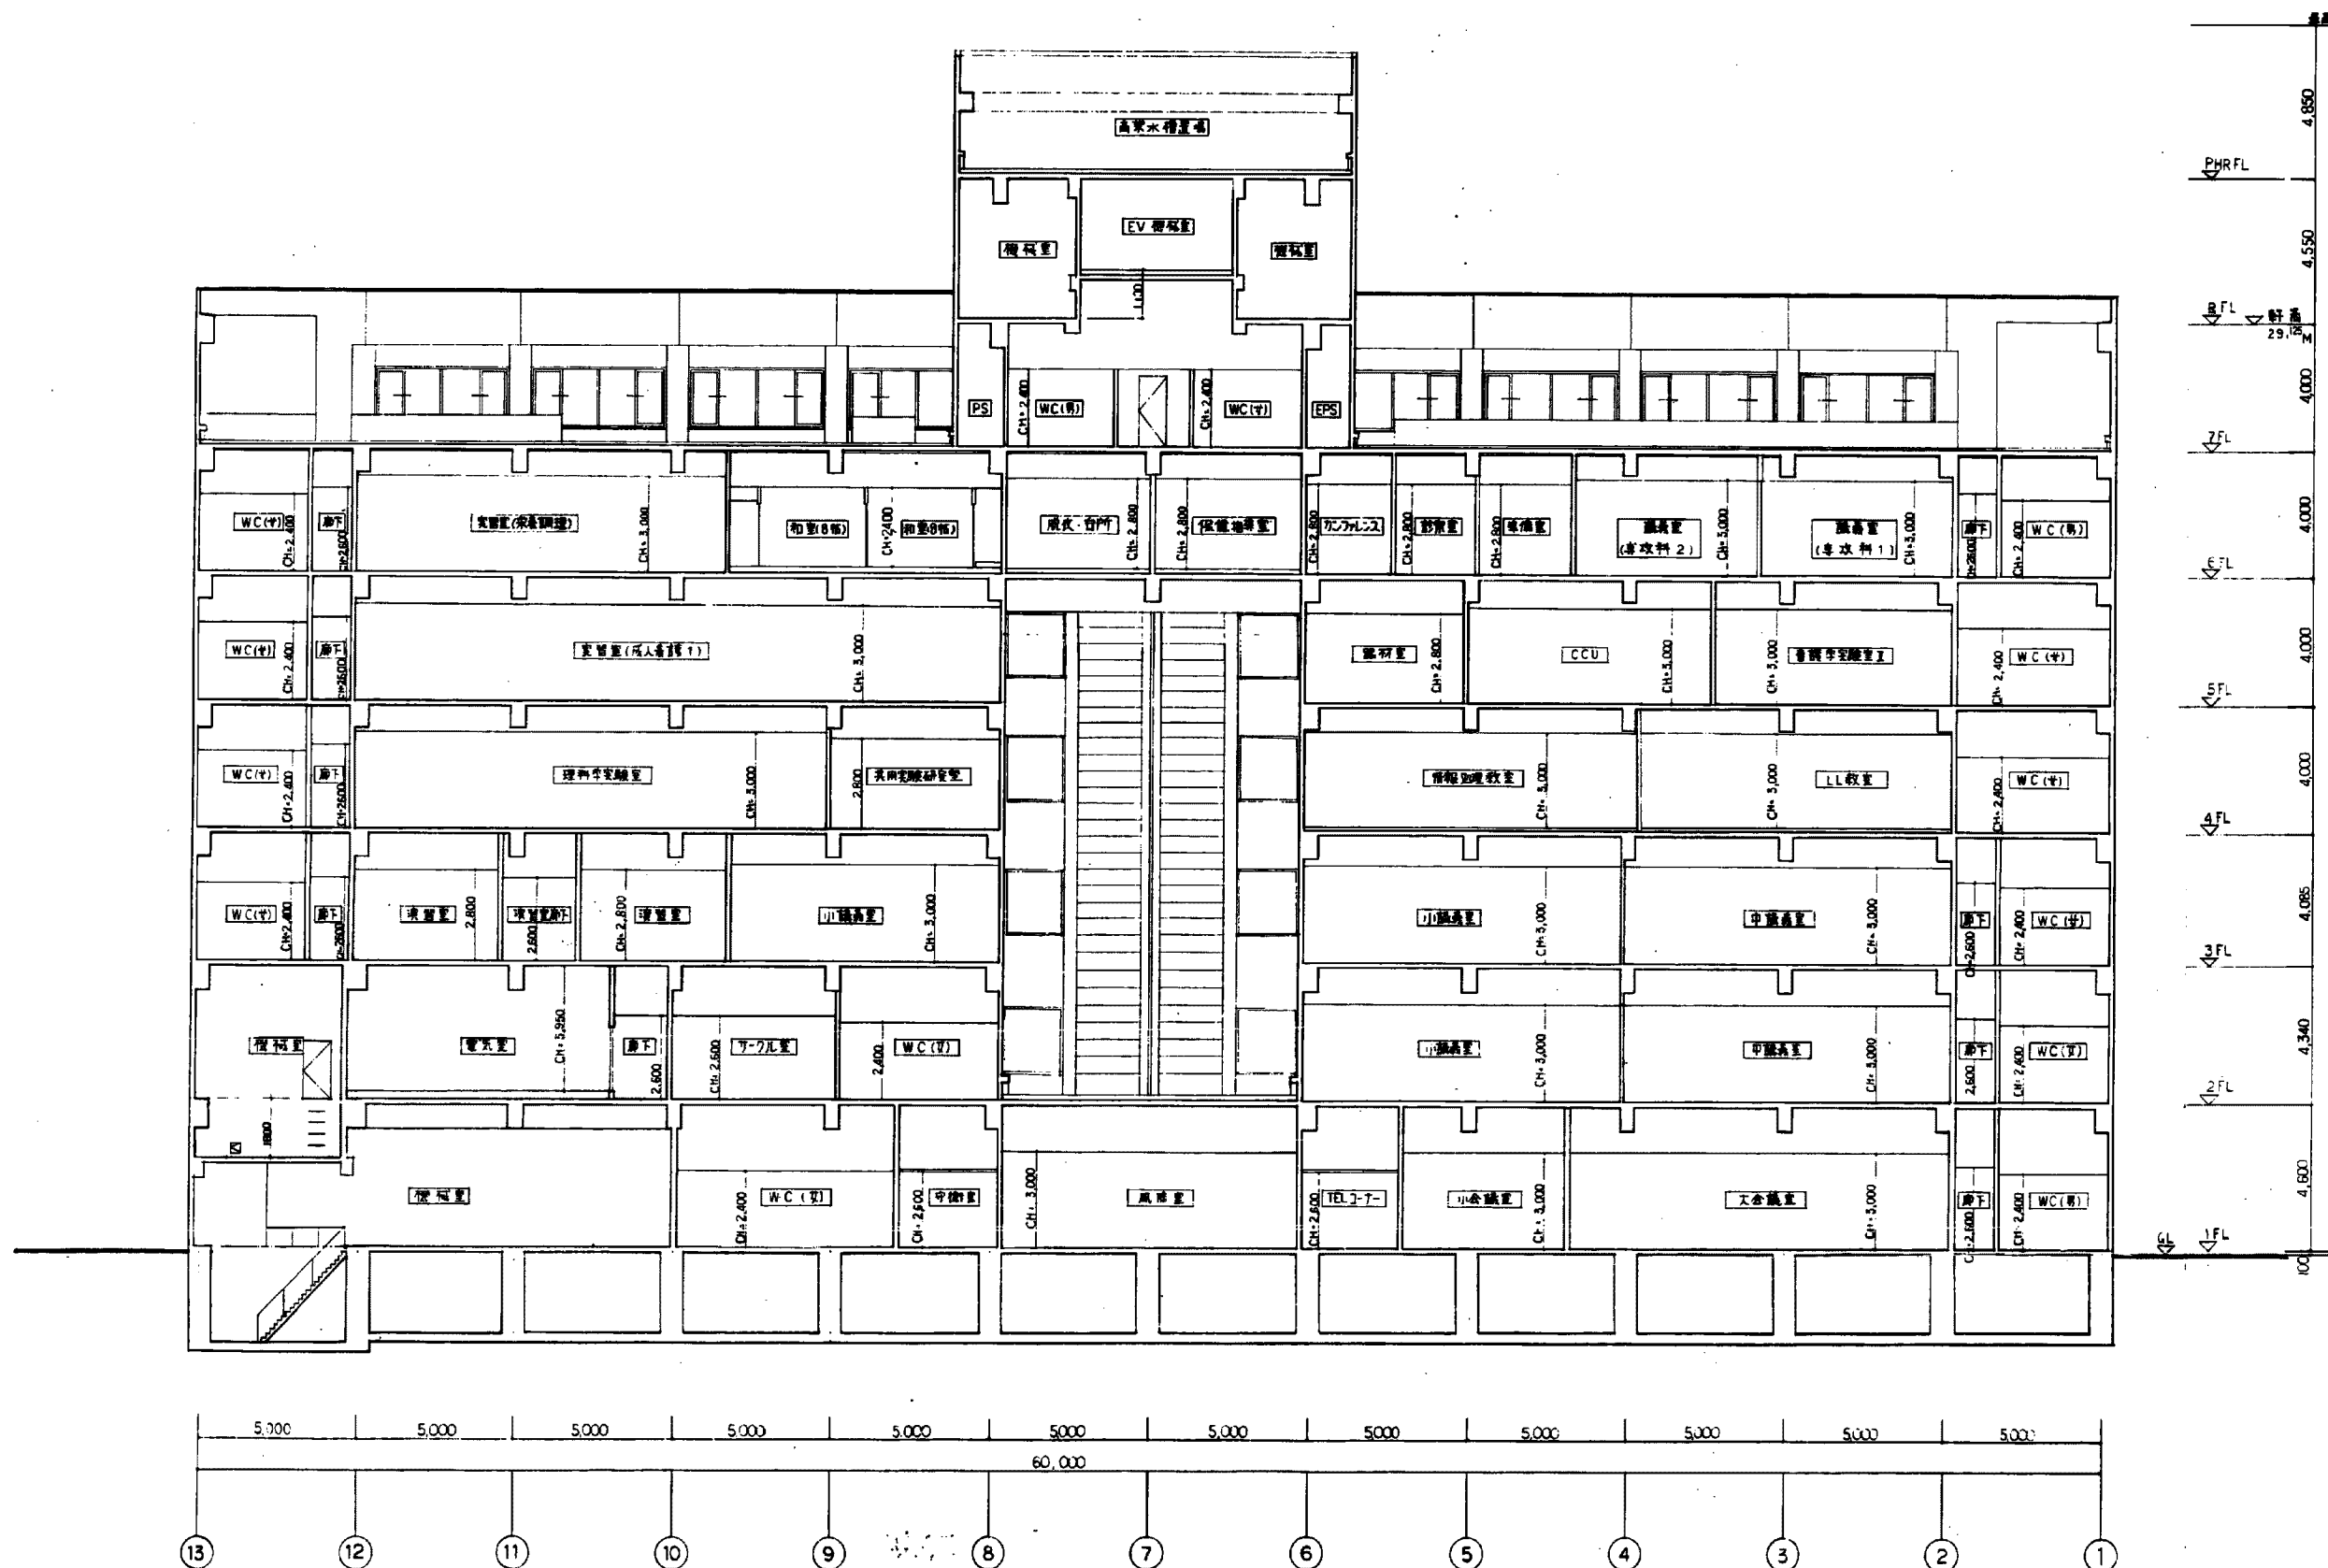


24

25



P 先端医科学研究センター 断面図

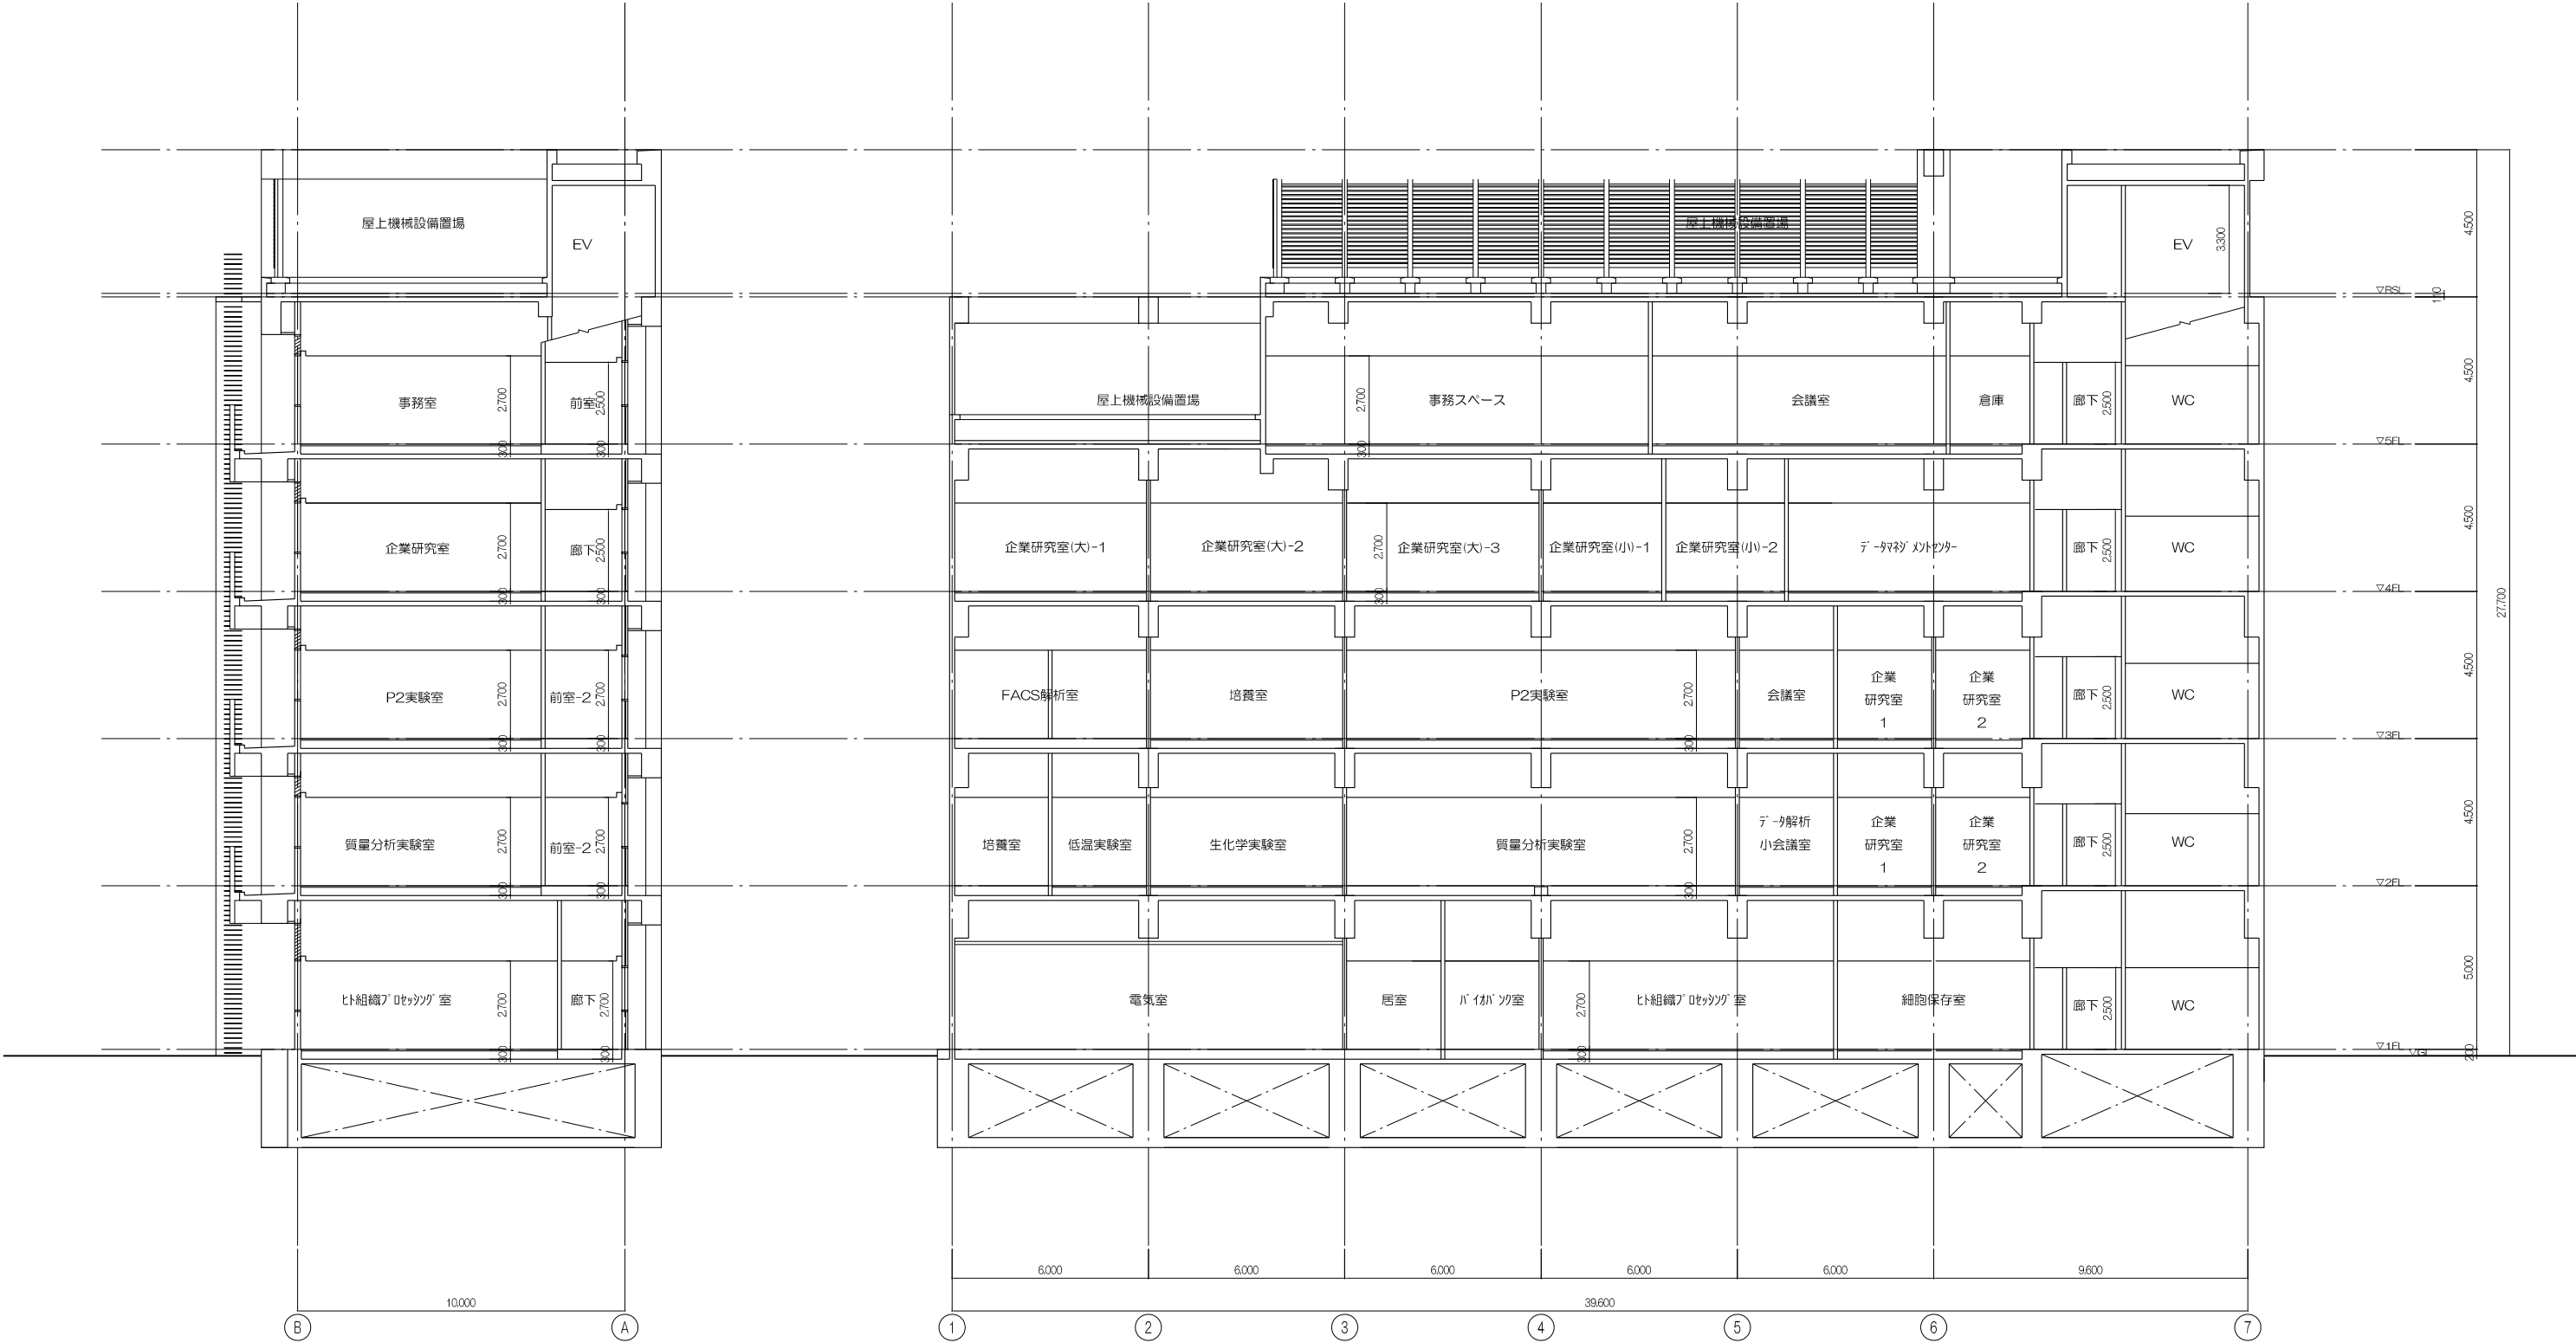

完成図